



Rev.A DB 16.03.18 Endret FG høyde og plassering på tomt

BYGGESØKNADSTEGNINGER  
1. ETG



TILTAKSHAVER: Bent-Arne og Arne Rognaldsen	TILTAK: 2-M Bolig Lindås Kommune	G.NR: 55 B.NR: 39	MÅL: 1:100	PROSJEKT BGAS: 2004-18
LEVERANDØR: Seim Bygg AS Nesbrekka 28 5912 Seim	ANSVNLIG PROSJEKTERENDE: DAKARK AS	ARKFORMAT: A3	DATO: 28.02.2018	INT. PROSJEKT: Org. nr.: 976598407
TEGNINGENE MÅ IKKE KOPIERES ELLER BENYTTES VED UTFØRELSE AV ARBEIDER UTEN MEDVIRKNING FRA DAKARK AS TEGNINGENE ER IKKE GYLDIG UTEN KVALITETSSIKRINGSSYSTEMET TIL DAKARK AS			www.byggmann.no	ARK: 504



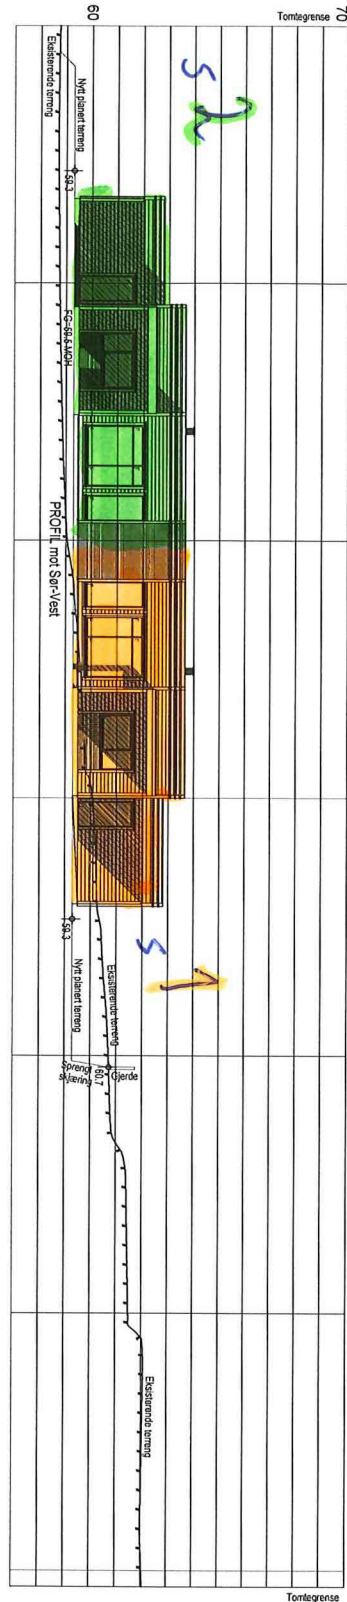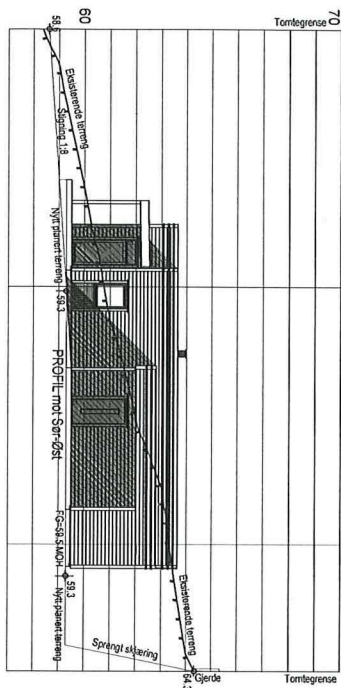

Rev.A DB 16.03.18 Endret FG høyde og plassering på tomt

BYGGESØKNADSTEGNINGER  
 FASADE SØR-VEST OG SØR-ØST

TILTAKSHAVER:  
 Bent-Arne og Arne Rognaldsen

TILTAK:  
 2-M Bolig  
 Lindås Kommune

G.NR: 55 B.NR: 39

MÅL:  
 1:200

PROSJEKT  
 BG AS:  
 2004-18

LEVERANDØR:  
 Seim Bygg AS  
 Nesbrekka 28  
 5912 Seim

ANSVALIG PROSJEKTERENDE:  
 DAKARK AS

ARKIFORMAT:  
 A3

DATO:  
 28.02.2018

INT. PROSJEKT:

TEGNER:  
 DB

Org. nr.:  
 976598407


TEGNINGENE MÅ IKKE KOPIERES ELLER BENYTTES VED UTFØRELSE AV ARBEIDET UTEN MEDVIRKNING FRÅ DAKARK AS  
 TEGNINGENE ER IKKE GYLDIG UTEN KVALITETSSIKRINGSSYSTEMET TIL DAKARK AS

www.byggmann.no

ARK:  
 501





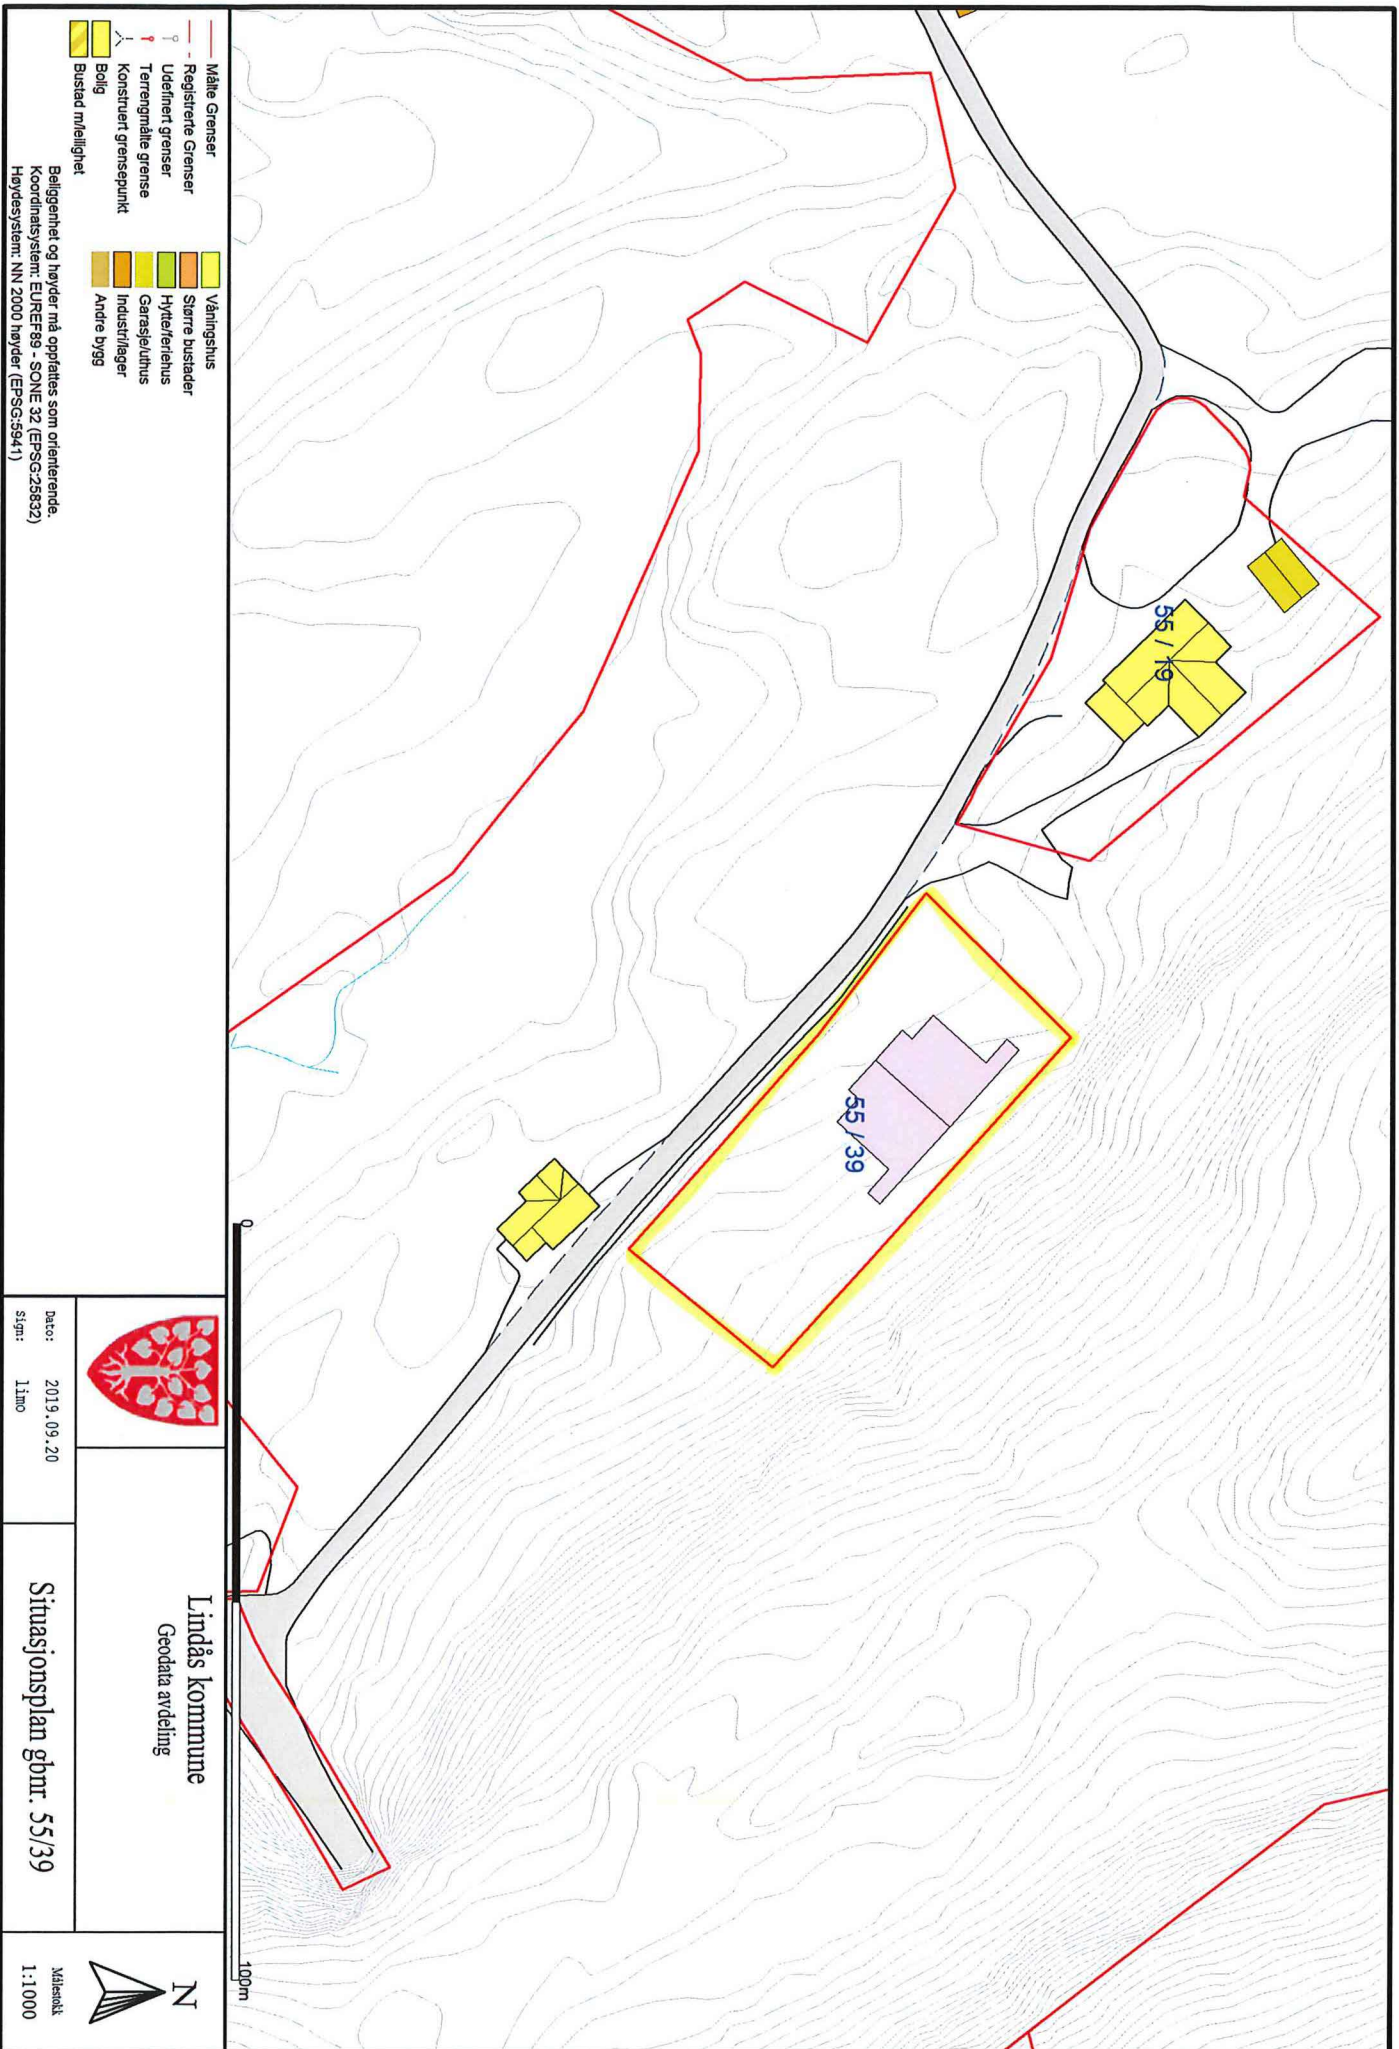

- Målte Grenser
- - Registrerte Grenser
- - - Udefinert grenser
- - - Terrengmålte grense
- - - Konstruert grensepunkt
- - - Bolig
- - - Bustad mivillignet
- Våningshus
- Større bustader
- Industrilager
- Andre bygg

Ballegrenhet og hørder må oppfattes som orienterende.  
 Koordinatsystem: EUREF89 - SONE 32 (EPSG:29832)  
 Høydesystem: NN 2000 høyder (EPSG:5941)



Dato: 2019.09.20  
 Skala: 1:1000

**Lindås kommune**  
 Geodata avdeling

Situasjonsplan gbnr. 55/39



Målestokk  
 1:1000

100m