

Rev.A DB 16.03.18 Endret FG høyde og plassering på tomt

BYGGESØKNADSTEGNINGER

1.ETG

TILTAKSHAVER:
Bent-Arne og Arne Rognaldsen

TILTAK:
2-M Bolig
Lindås Kommune

G.NR: 55 B.NR: 39

BYGGMANN

MÅL:

1:100

PROSJEKT
BGAS:

2004-18

LEVERANDØR:
Seim Bygg AS
Nesbrekka 28
5912 Seim

ANSVNLIG PROSJEKTERENDE:
DAKARK AS

ARKFORMAT:
A3

DATO:

28.02.2018

INT. PROSJEKT:

976598407



TEGNINGENE MÅ IKKE KOPIERES ELLER BENYTTES VED UTFØRELSE AV ARBEIDER UTEN MEDVIRKNING FRA DAKARK AS
TEGNINGENE ER IKKE GYLDIG UTEN KVALITETSSIKRINGSSYSTEMET TIL DAKARK AS

www.byggmann.no

ARK:

504



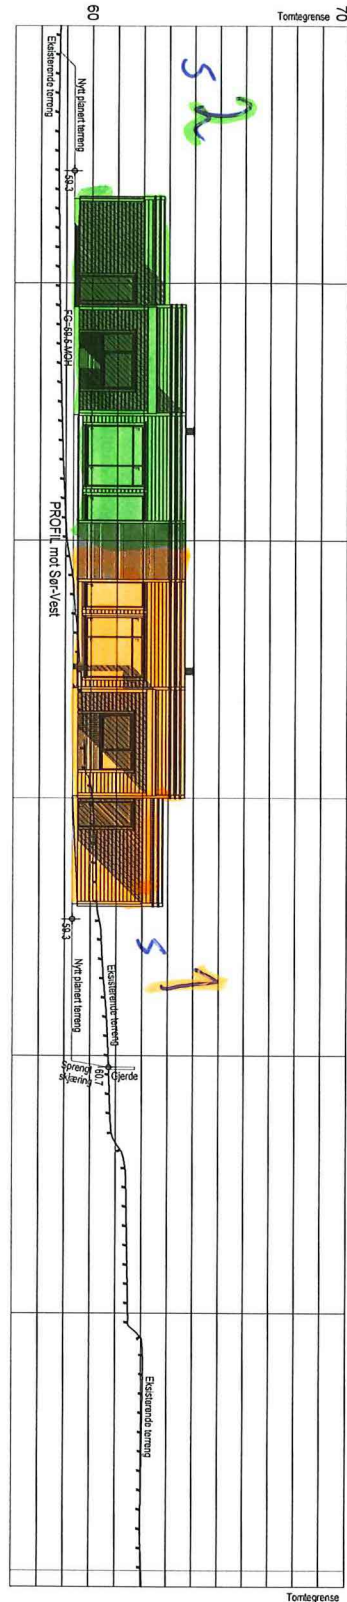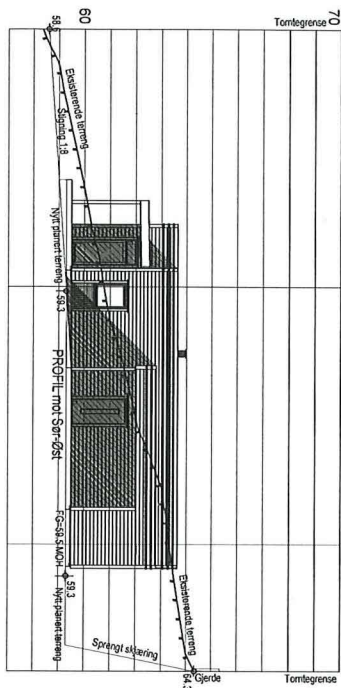

Rev.A DB 16.03.18 Endret FG høyde og plassering på tomt

BYGGESØKNADSTEGNINGER
 FASADE SØR-VEST OG SØR-ØST

TILTAKSHAVER:
 Bent-Arne og Arne Rognaldsen

TILTAK:
 2-M Bolig
 Lindås Kommune

G.NR: 55 B.NR: 39

MÅL:
 1:200

PROSJEKT
 BG AS:
 2004-18

LEVERANDØR:
 Seim Bygg AS
 Nesbrekka 28
 5912 Seim

ANSVALIG PROSJEKTERENDE:
 DAKARK AS

ARKIFORMAT:
 A3

DATO:
 28.02.2018

INT. PROSJEKT:

TEGNER:
 DB

Org. nr.:
 976598407


TEGNINGENE MÅ IKKE KOPIERES ELLER BENYTTES VED UTFØRELSE AV ARBEIDET UTEN MEDVIRKNING FRÅ DAKARK AS
 TEGNINGENE ER IKKE GYLDIG UTEN KVALITETSSIKRINGSSYSTEMET TIL DAKARK AS

www.byggmann.no

ARK:
 501

BYGGMANN



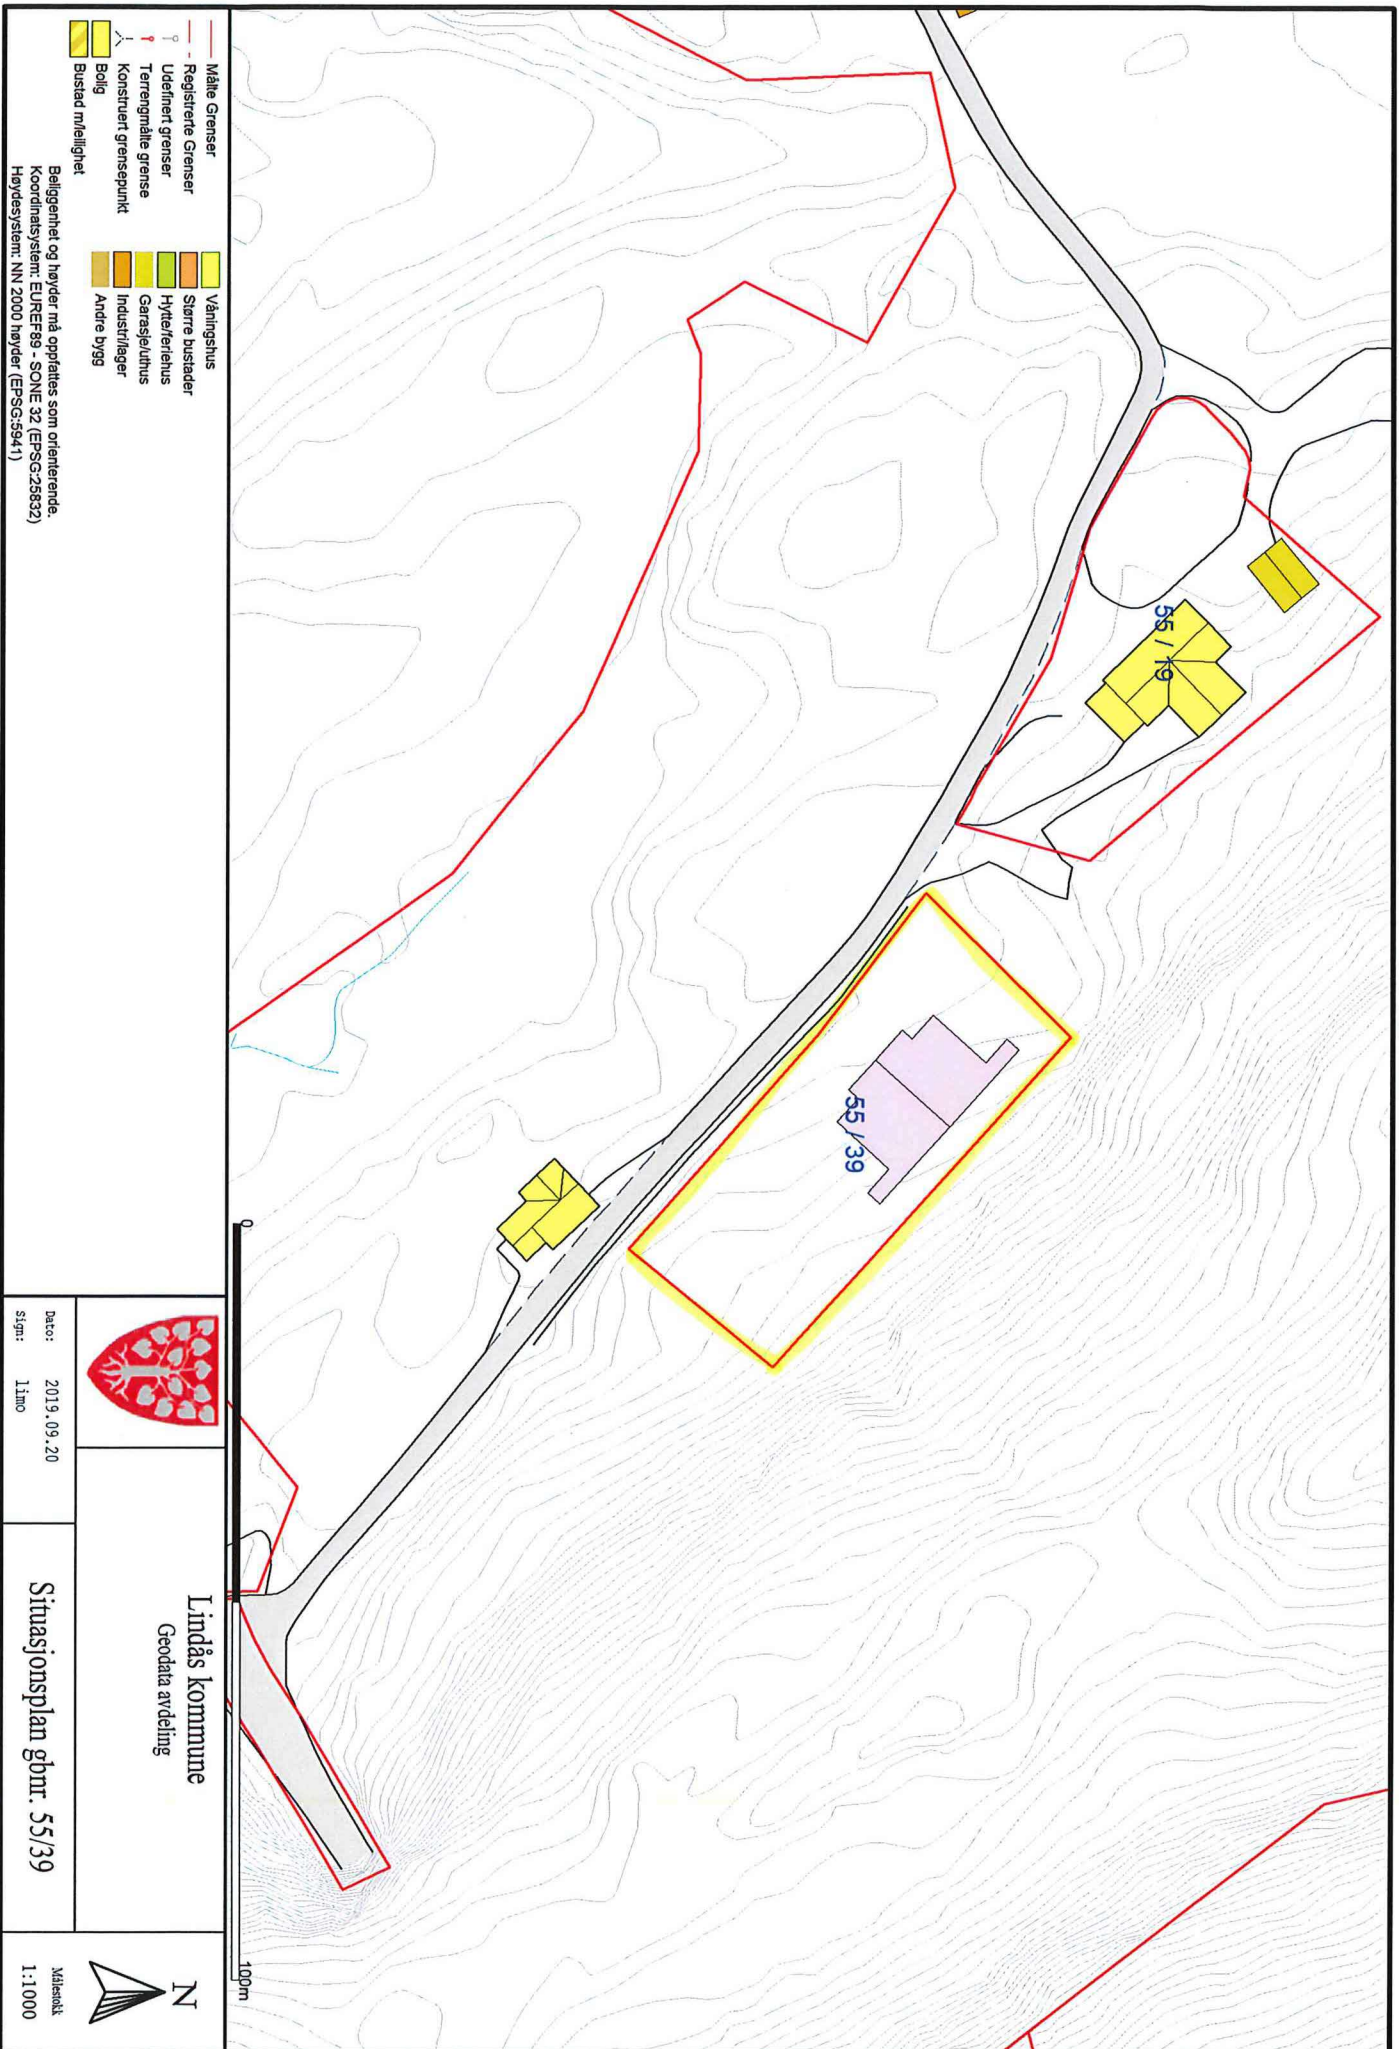

Dato: 2019.09.20
 Skj: 13mo

Lindås kommune
 Geodata avdeling

Situasjonsplan gbnr. 55/39



Målestokk
 1:1000