


Teiknforklaring

	Bustad		Gangveg
	Garasje		Veg
	Søyte		Teigrensse
	Terrasse		Byggegrense
	Utomhusgrønt		

Kårlås Bygges Tomtutnyttning 2 5913 EIKÅNGERVAĠS		Dato: 11.04.2018 Korte: Ragnvald SH		Godkjent: B 1 : 500		 Sivilingeniør 912	
Situasjonsplan ny bustad Gnr 142, bnr 18 Tiltakshaver: Kai Ove Kvammen				Bygging		Lindås kommune	

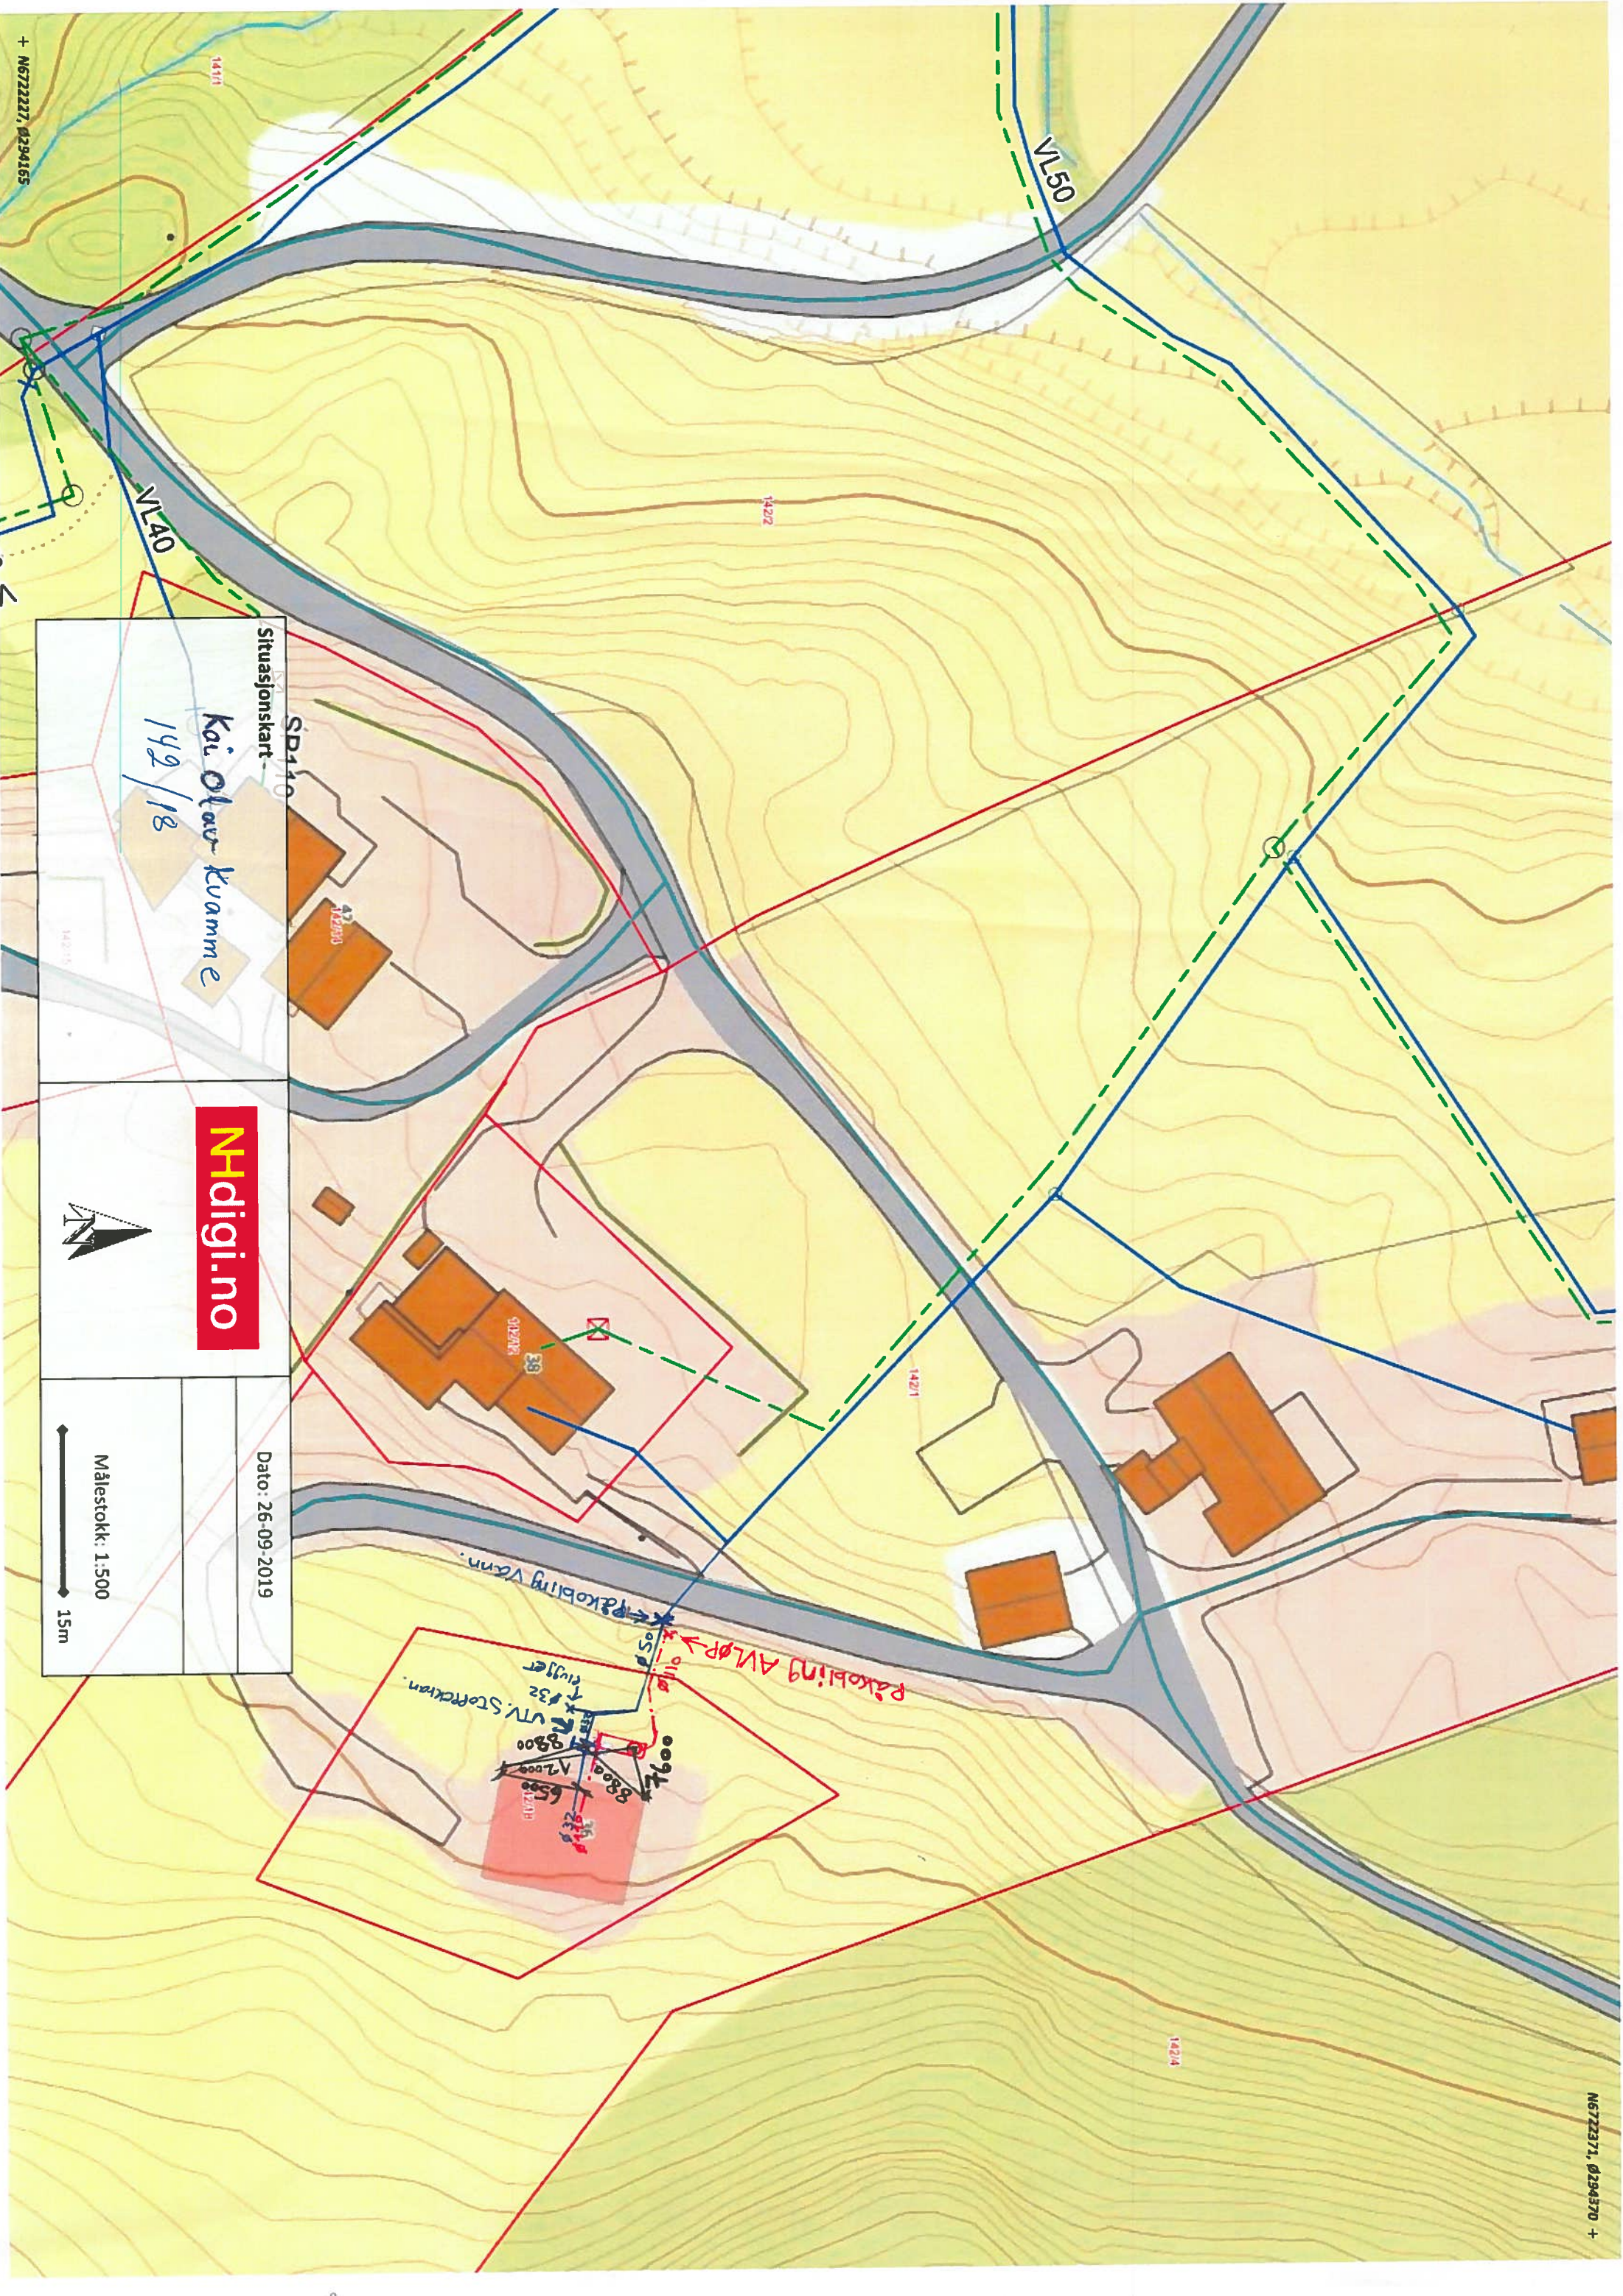

+ N6722227, 0294165

VL50

VL40

Situasjonskart

Kai Olav Kuamme
149/18

Nhdigi.no



Dato: 26-09-2019

Målestokk: 1:500

15m

Påkøbling AVØP
Påkøbling vann.



N6722271, 0294370 +