


VEDLEGG: KART SOM VISER AVVIK I PLANGRENSE OG EIENDOMSGRENSE  
 NILSHØYEN  
 UTARBEIDET AV proESS AS 04.06.2019

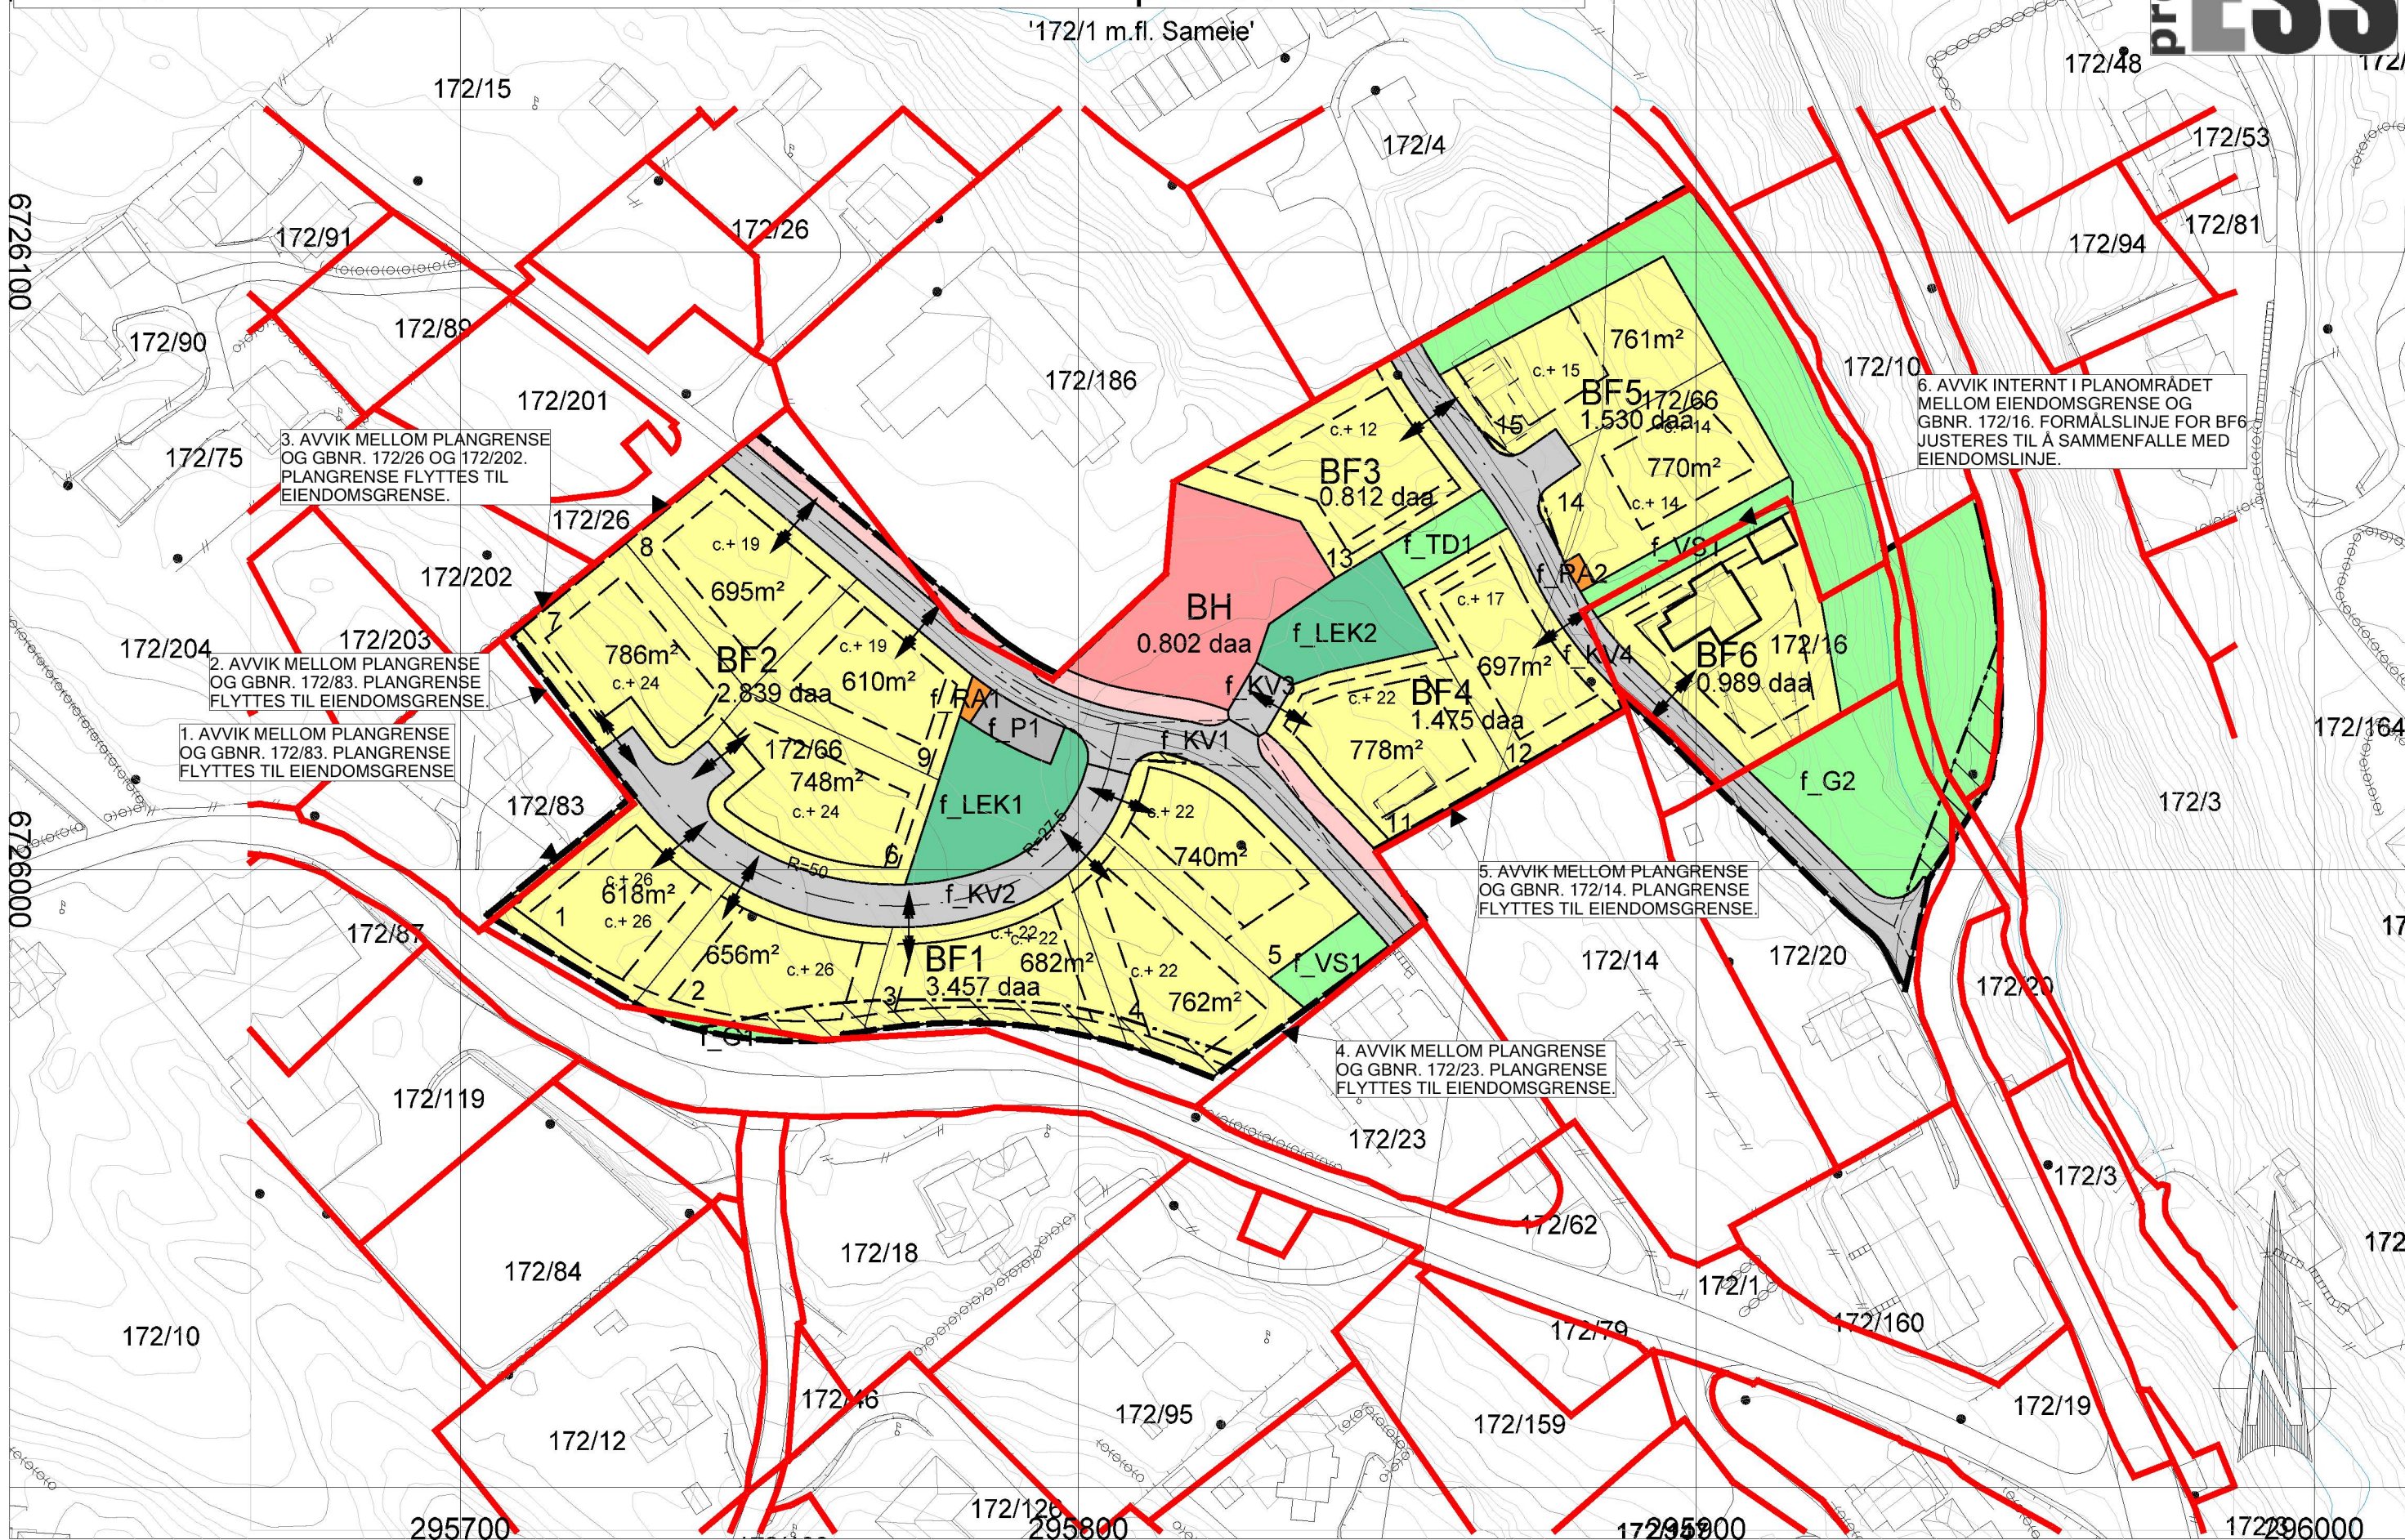

3. AVVIK MELLOM PLANGRENSE OG GBNR. 172/26 OG 172/202. PLANGRENSE FLYTTES TIL EIENDOMSGRENSE.

2. AVVIK MELLOM PLANGRENSE OG GBNR. 172/83. PLANGRENSE FLYTTES TIL EIENDOMSGRENSE.

1. AVVIK MELLOM PLANGRENSE OG GBNR. 172/83. PLANGRENSE FLYTTES TIL EIENDOMSGRENSE.

5. AVVIK MELLOM PLANGRENSE OG GBNR. 172/14. PLANGRENSE FLYTTES TIL EIENDOMSGRENSE.

4. AVVIK MELLOM PLANGRENSE OG GBNR. 172/23. PLANGRENSE FLYTTES TIL EIENDOMSGRENSE.

6. AVVIK INTERNT I PLANOMRÅDET MELLOM EIENDOMSGRENSE OG GBNR. 172/16. FORMÅLSLINJE FOR BF6 JUSTERES TIL Å SAMMENFALLE MED EIENDOMSLINJE.