


Vedlegg nabovarsel 1/3

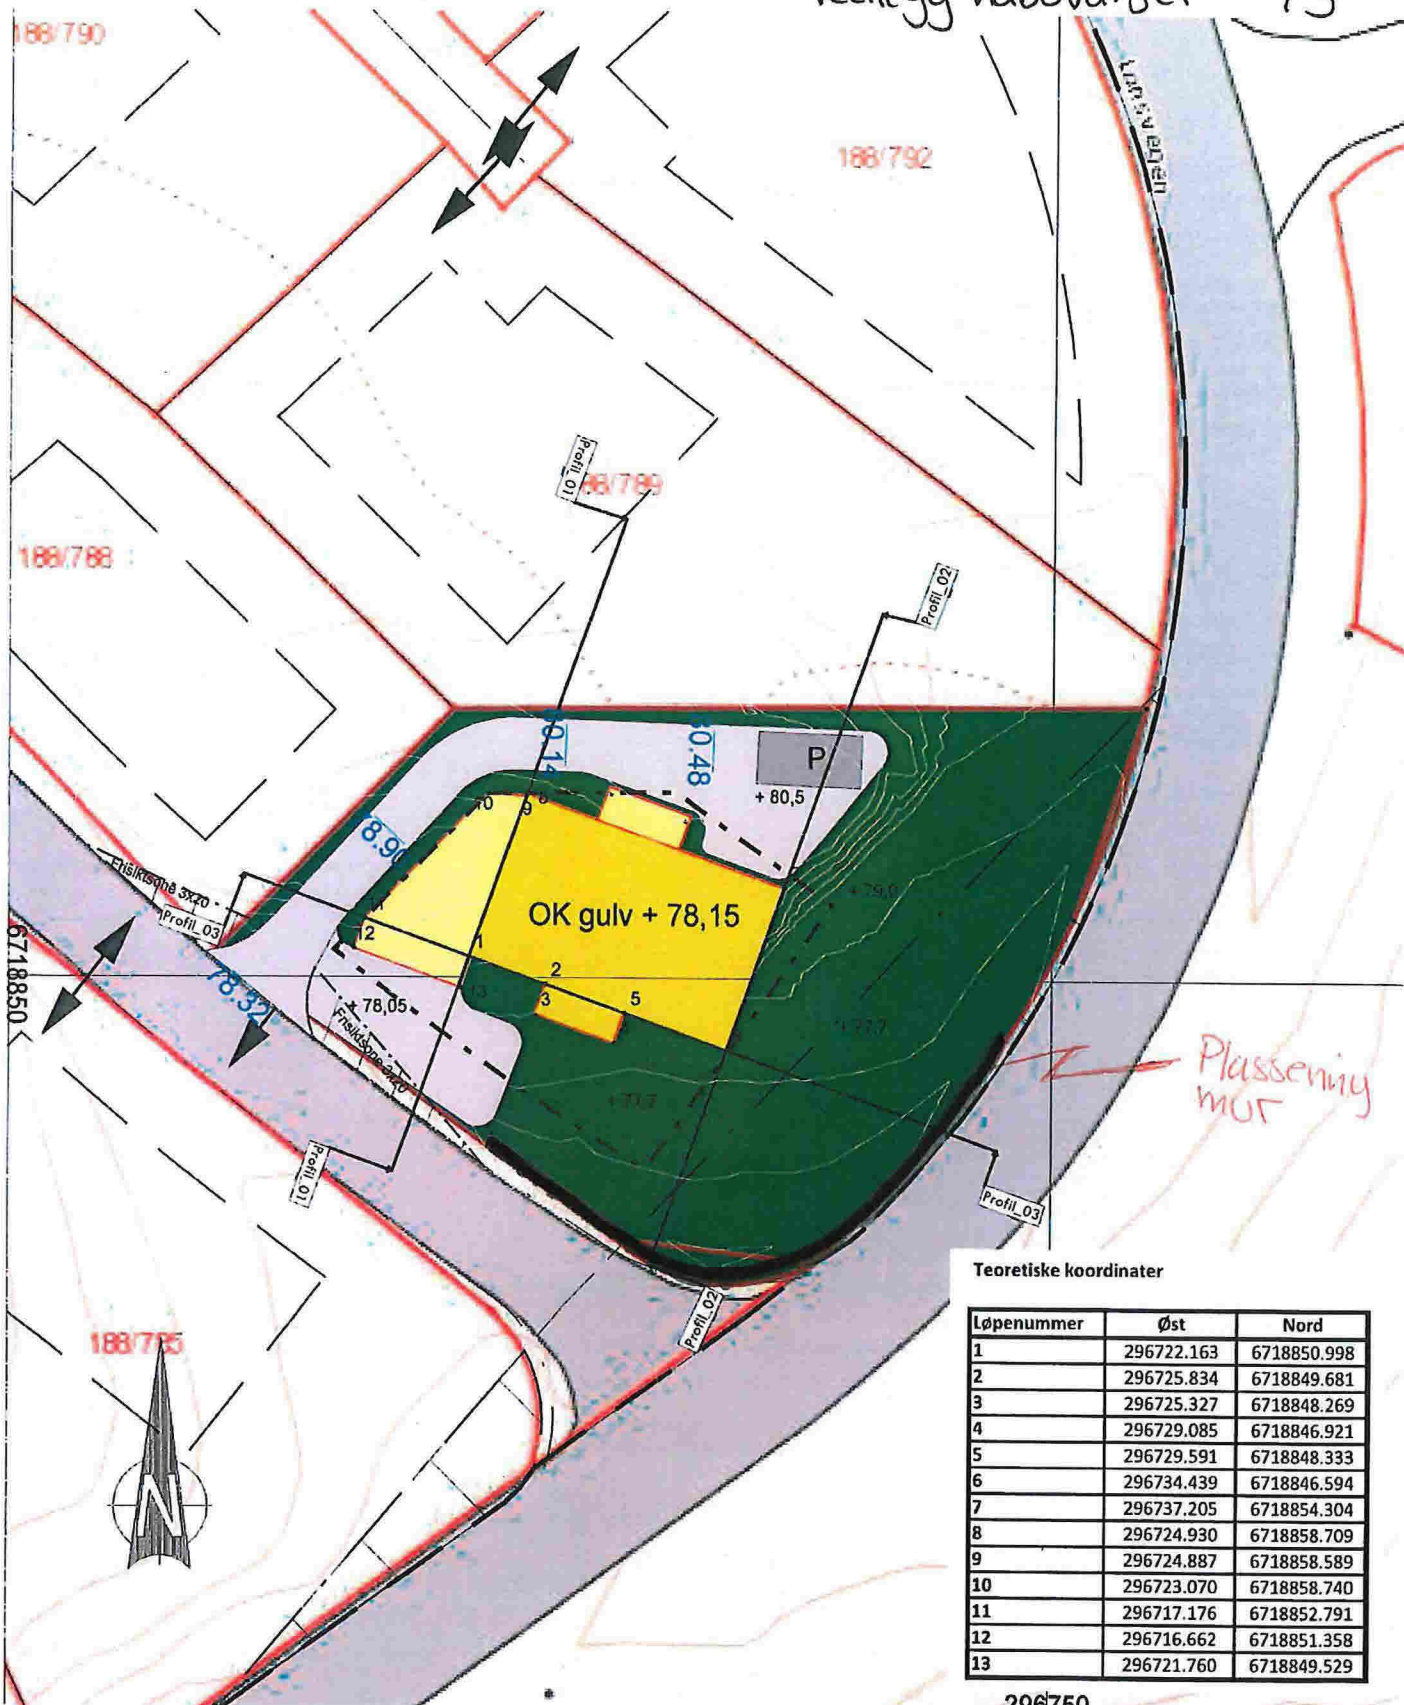

Teoretiske koordinater

| Løpenummer | Øst | Nord |
|------------|------------|-------------|
| 1 | 296722.163 | 6718850.998 |
| 2 | 296725.834 | 6718849.681 |
| 3 | 296725.327 | 6718848.269 |
| 4 | 296729.085 | 6718846.921 |
| 5 | 296729.591 | 6718848.333 |
| 6 | 296734.439 | 6718846.594 |
| 7 | 296737.205 | 6718854.304 |
| 8 | 296724.930 | 6718858.709 |
| 9 | 296724.887 | 6718858.589 |
| 10 | 296723.070 | 6718858.740 |
| 11 | 296717.176 | 6718852.791 |
| 12 | 296716.662 | 6718851.358 |
| 13 | 296721.760 | 6718849.529 |

296750

REV. ANT. REVIDERING GJELDER SIGN. DATO

Tegnforklaring

| | |
|--|---------------------|
| | Bolig |
| | Garasje |
| | Grøntområde |
| | Veg |
| | Parkering |
| | Andre sikringssoner |



ANKO AS
Fjersangervien 50C
5059 Bergen
Tel +47 5538 7870 Fax +47 5538 7871
http://www.anko.no


TEGNET sh
KONTR. gob
MÅL 1 : 250
DATO 19.04.2013

Villanger & Sønner AS
Boligtomt Gnr 188, bnr 787 Knarvik
Lindås kommune

Situasjonsplan

SAK NR. TEGN NR. REV.
906



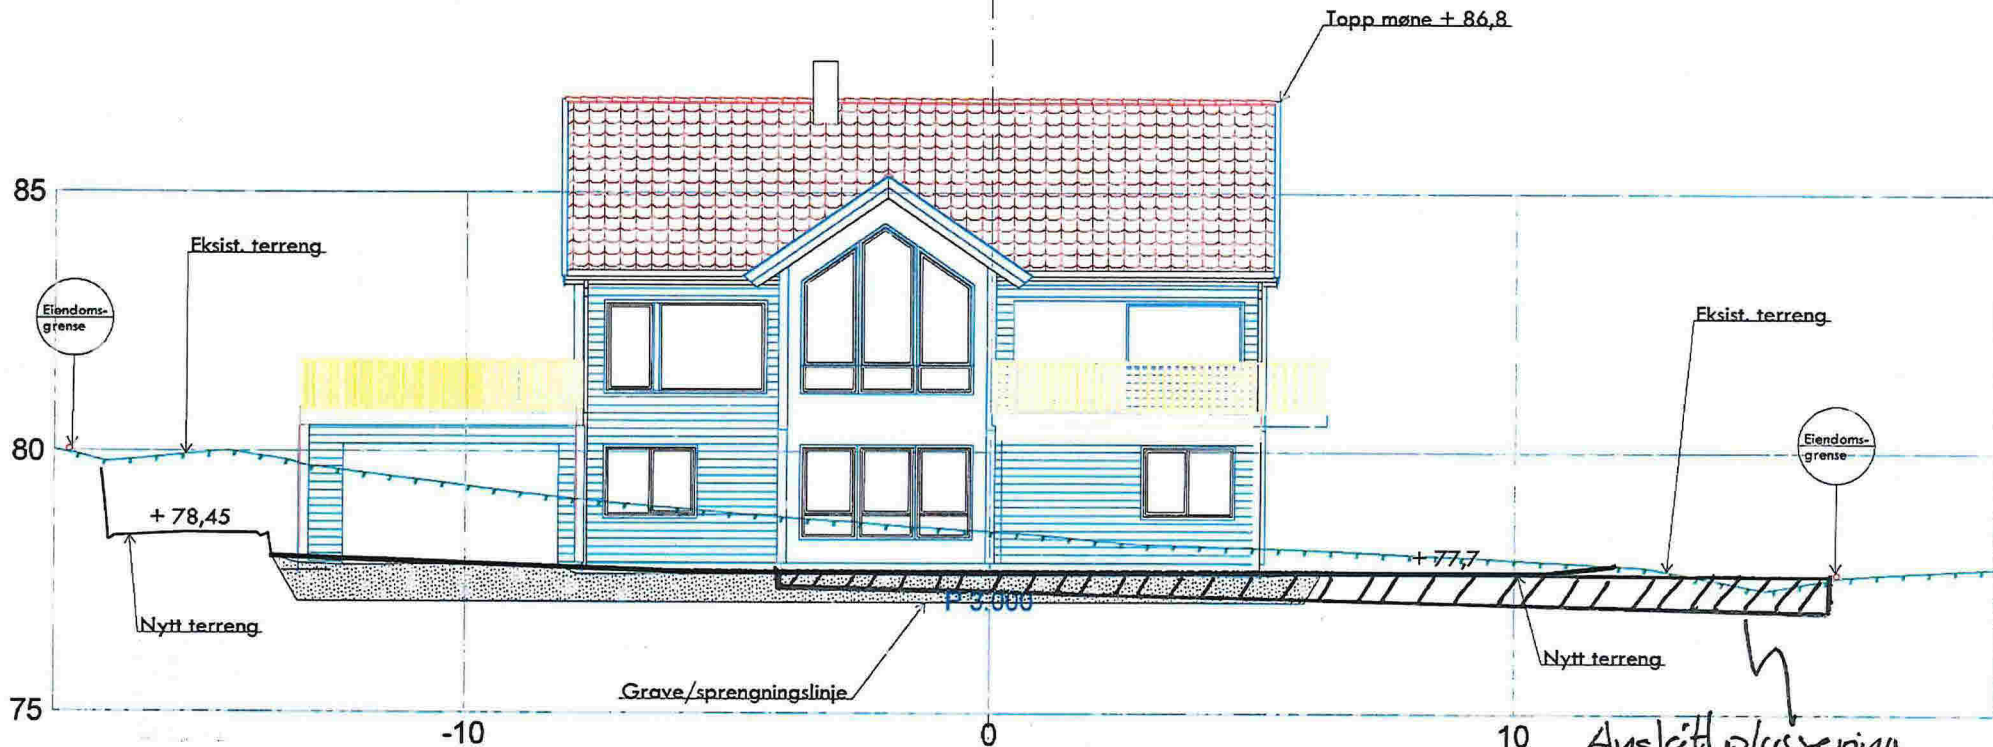

Anslutt plassering
og broyle mur

Veilegg nabovurdel 2/3

REV. ANT. REVIDERING GJELDER SIGN. DATO




Anko AS
Fjersangerveien 50C
5059 Bergen
Tel: +47 5538 7870 Fax: +47 5538 7871
http://www.anko.no

Villanger & Sønner AS
Boligtomt Gnr 188, bnr 787 Knarvik
Lindås kommune

TEGNET sh
KONTR.
MÅL 1:100
DATO 19.04.2013

Profil_03
SAK NR. TEGN NR. 303
REV.

BT

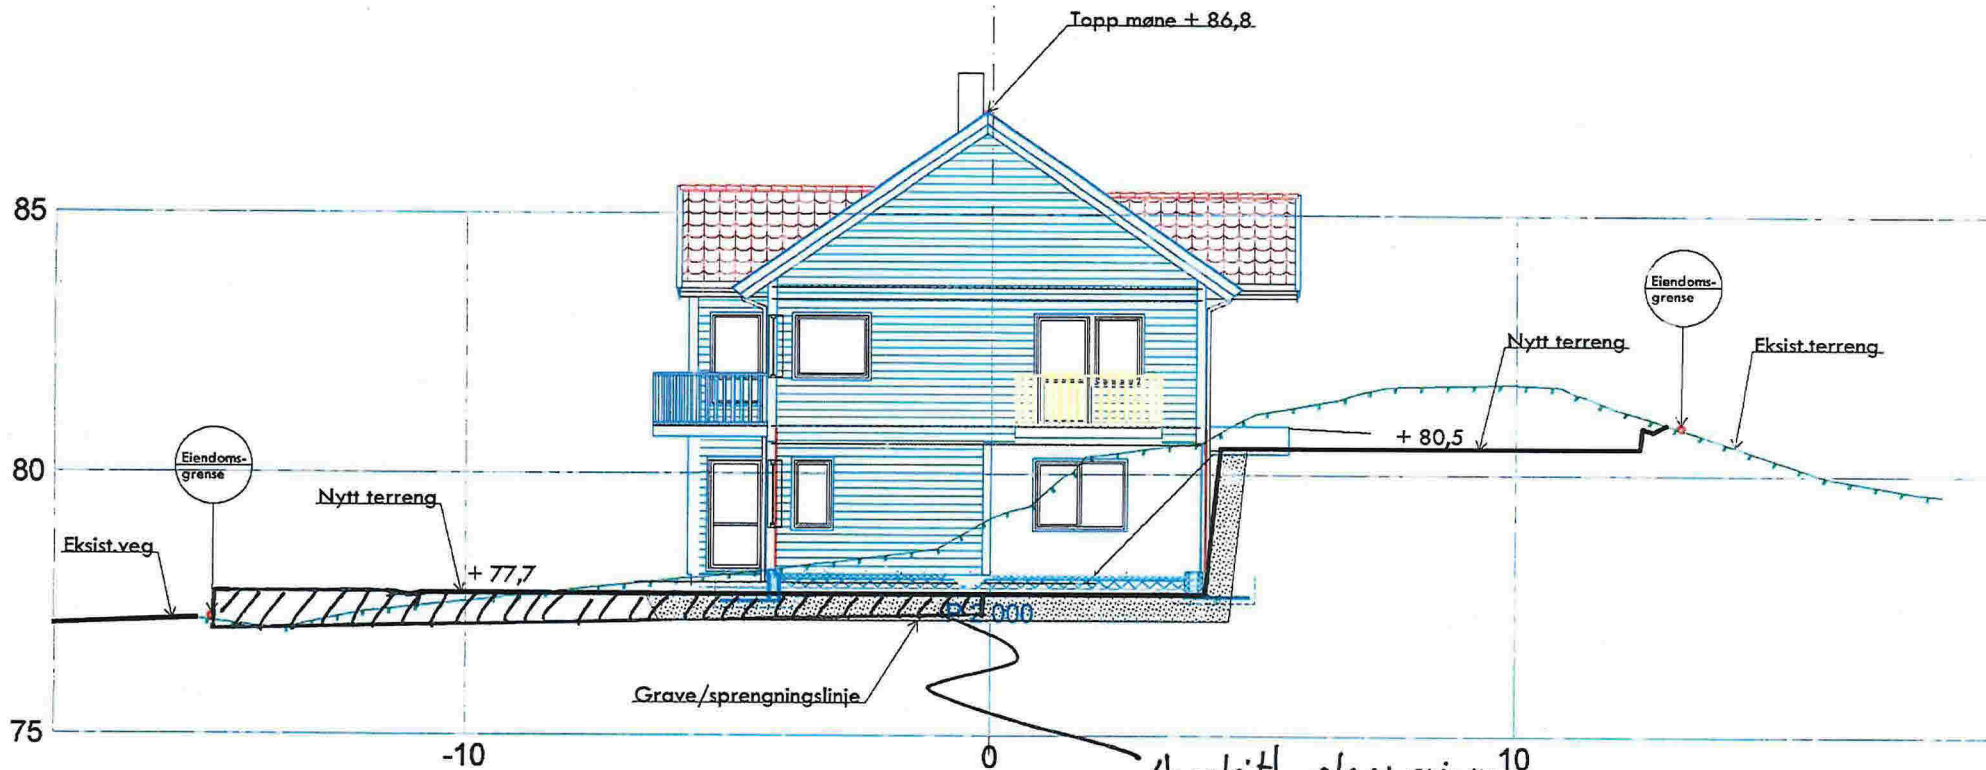

Ansløtt plassering¹⁰
og søyle mur

Vedlegg nabovurder 3/3

REV. ANT. REVIDERING GJELDER SIGN. DATO

ANKO
Anko AS
Flisengervien 50C
5050 Bergen
Tel +47 5538 7870 Fax +47 5538 7871
http://www.anko.no

Villanger & Sønner AS
Sit.plan
Gnr 188, bnr 787

TEGNET sh
KONTR. gsb
MÅL 1:100
DATO 19.04.2013

Profil_02
SAK NR. TEGN NR. REV.
302

ER