



--- FORSLAG TIL  
 REG. GRENSE

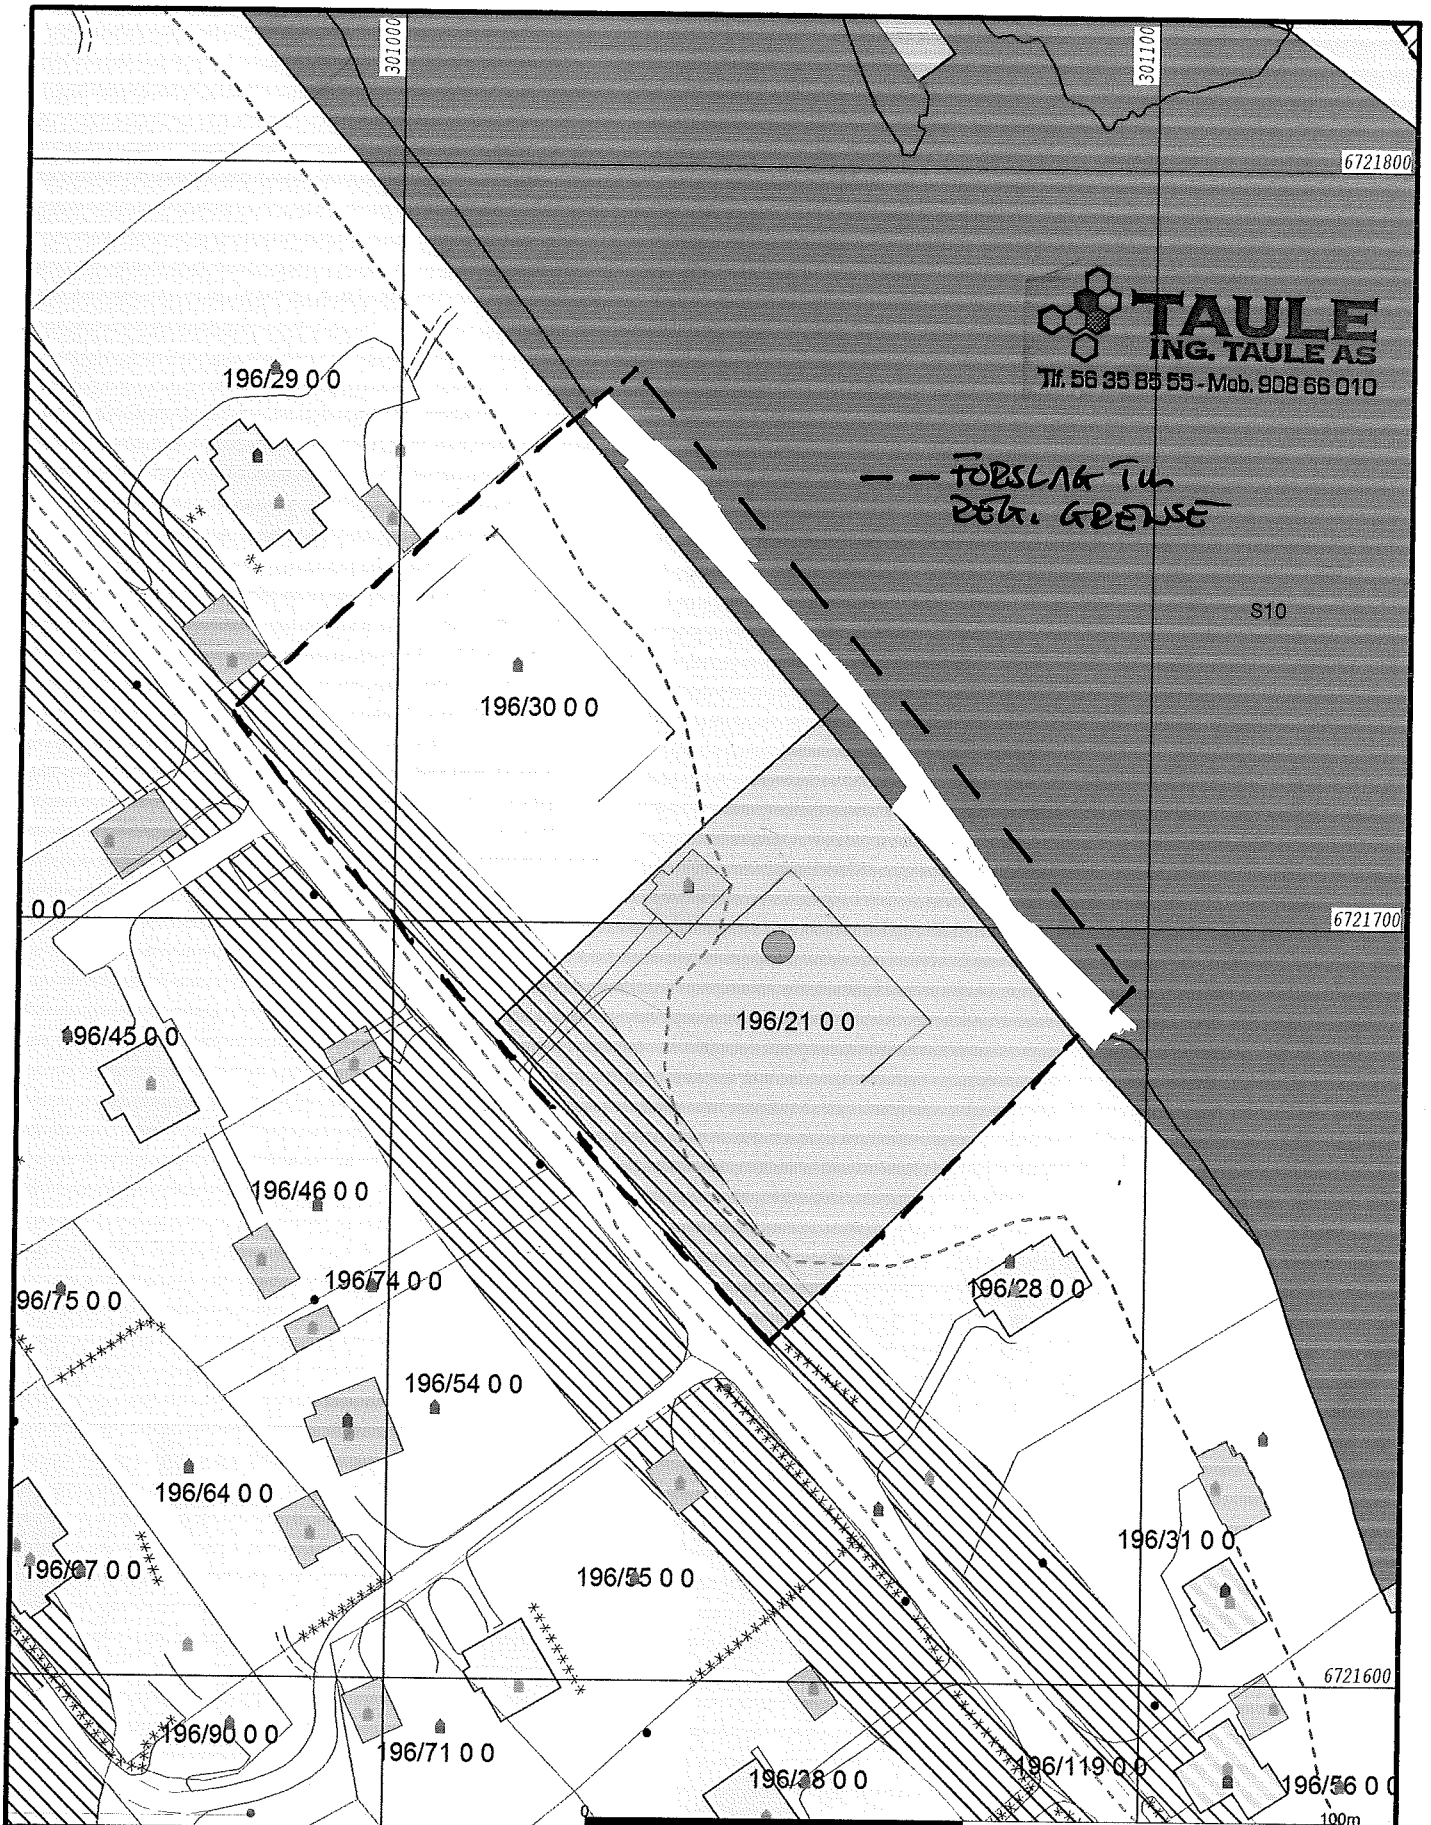

Bustadbygging	Andre typer nærmere angitt	GLÅKER
Fritidsbustader	Grav og umelund	Spredt bustadbygging
Sentrumsformål	Komb bebyggelse og Nærin	Spredt Fritidsbustder
Off. privat tenesteyting	Veg	Spredt Næringsbygging
Fritids- og turistforemål	Hann	Bruk og vern av sjo og vassd
Råstoffutnytting	Gronstruktur	Småbåthavn
Næringsbebyggelse	Friområde	Fiske
Idrettsanlegg	Parkområde	Akvakultur

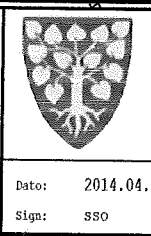

Lindås kommune  
 Geodata avdeling  
 Kommuneplan 2011 - 2023.

Dato: 2014.04.28  
 Sign: SSO

G.nr. 196, b.nr. 21.

N

Målestokk  
 1:1000

Beliggenhet og høyder må oppfattes som orienterende.