



Lindås kommune

Eining for teknisk drift

Ferdigmelding

Skjemaet skal nyttast ved arbeider som berører tilknytning til kommunale vass og avlaupsleidningar

Det skal sendast til Lindås kommune Teknisk drift Avd. for vatn og avlaup, så snart anlegget er ferdig

Gjeld byggjearbeid på følgjande eigedom:

| | |
|-----------------------------|---|
| Gnr/bnr 137 / 757 | Adresse Galteråsen 4, 5916 ISDALSTØ |
|-----------------------------|---|

Utførande røyrleggjar:

| |
|---|
| Føretaksnamn: Lindås Rør & Sanitær AS |
|---|

| | |
|---|----------------------------|
| Adresse: Burkhovdane 1, 5914 ISDALSTØ | Tlf: 56 35 74 50 |
|---|----------------------------|

Målsetting /beskriving av utført arbeid:

1. Utvendig stengeventil, tilkoplingsstad, kummer m.v. skal visast og målsettes nøyaktig, røyrdimensjonar skal førast på, også for offentlege leidningar
2. Godkjent føretak skal sørge for at det føreligg situasjonsplan som viser privat vass og avlaupsanlegg, **sluk det er bygd**. Skal leverast med ferdigmelding til kommunen for arkivering.
3. Sjå spesielt KS. Tekniske bestemmelser Pkt. 2.5.1 og KS Administrative bestemmelser Pkt. 2.1

Underskrift av utførande røyrleggjar.




www.lindas-ror.no



Kontroll 20/7-14

LINDÅS RØR & SANITÆR AS
 H. Sandvik
 H. Sandvik

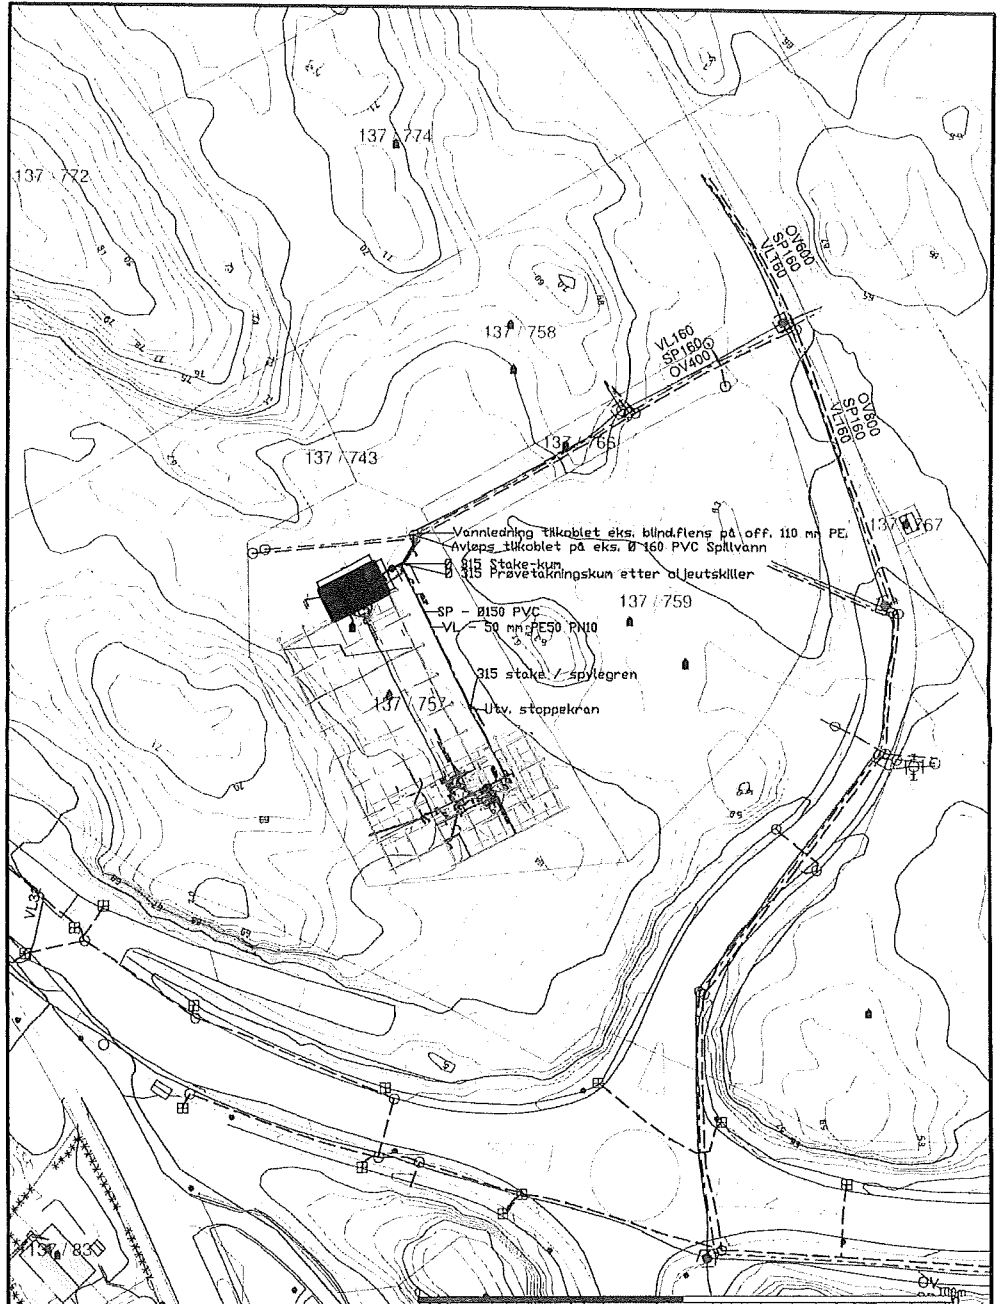

- Målte Grenser
- Registrerte Grenser
- Udefinert grenser
- Terrengmålte grenser
- Konstruert grensepunkt
- Bolig
- Andre bygg

Beliggighet og høyder må opplates som orienterende.



Lindås kommune
 Geodata avdeling



2014.03.03
 624

G.nr.137 B.nr.757

Målestokk
 1:1000

| | | |
|----------------------|-----------------------------------|----------|
| Tittel | Gnr 137, Bnr 757 - Lindås Kommune | |
| | H.Sandvik Eiendom AS | |
| Prosjektgjennomfører | Lindås Rør & Sanitær AS | |
| | Lindås Rør & Sanitær AS | |
| Dato | 14.04.2014 | |
| | Kontroll/Regner | HM.N. |
| Prosjektgjennomfører | Tracer | Standard |
| | Målestokk | 1 : 1000 |
| Etablert for | Etablert av | |
| | VA - 01 | |