

Høringsuttalelse (KF-340)



Referansenummer: 68RAI2

Registrert dato: 25.08.2019 14:50:28

Antall vedlegg: 1

Innledning

Uttalelsen gis

- Personlig
 På vegne av foretak/lag/forening

Opplysninger om innsender

Fornavn

Karen

Etternavn

Tvedt

Adresse

Totlandsvegen 472 e

Postnummer

5226

Poststed

NESTTUN

Telefon

41367696

E-post

karentvedt@hotmail.com

Høringsuttalelse

Høringsuttalelse

Velg høringsuttalelse:


- Kommuneplanen sin arealdel 2019-2031
 Oppheving av reguleringsplan Nappane
 Kommunedelplan Knarvik-Alversund med Alverstraumen 2019-2031

Uttalelse

Vi ønsker at byggegrensen ved 139/85 og 139/96 dras nedenfor eiendommene (se vedlagt forslag), slik at det er mulig å gjøre vanlig vedlikehold og tiltak på eiendommene uten å søke om dispensasjon. På 139/85 står det i dag et bygg fra 1930-tallet, som nå har behov for vedlikehold. At bygget er på listen over bygg som har status som LNF spredd hjelper lite når det samtidig er lagt inne i byggegrensen. Videre ønsker vi at begge nevnte eiendommer skal defineres som LNF spredd fritidsbustad, ettersom dette er dagens bruk.

Vedlagt dokumentliste

Alversund.jpg

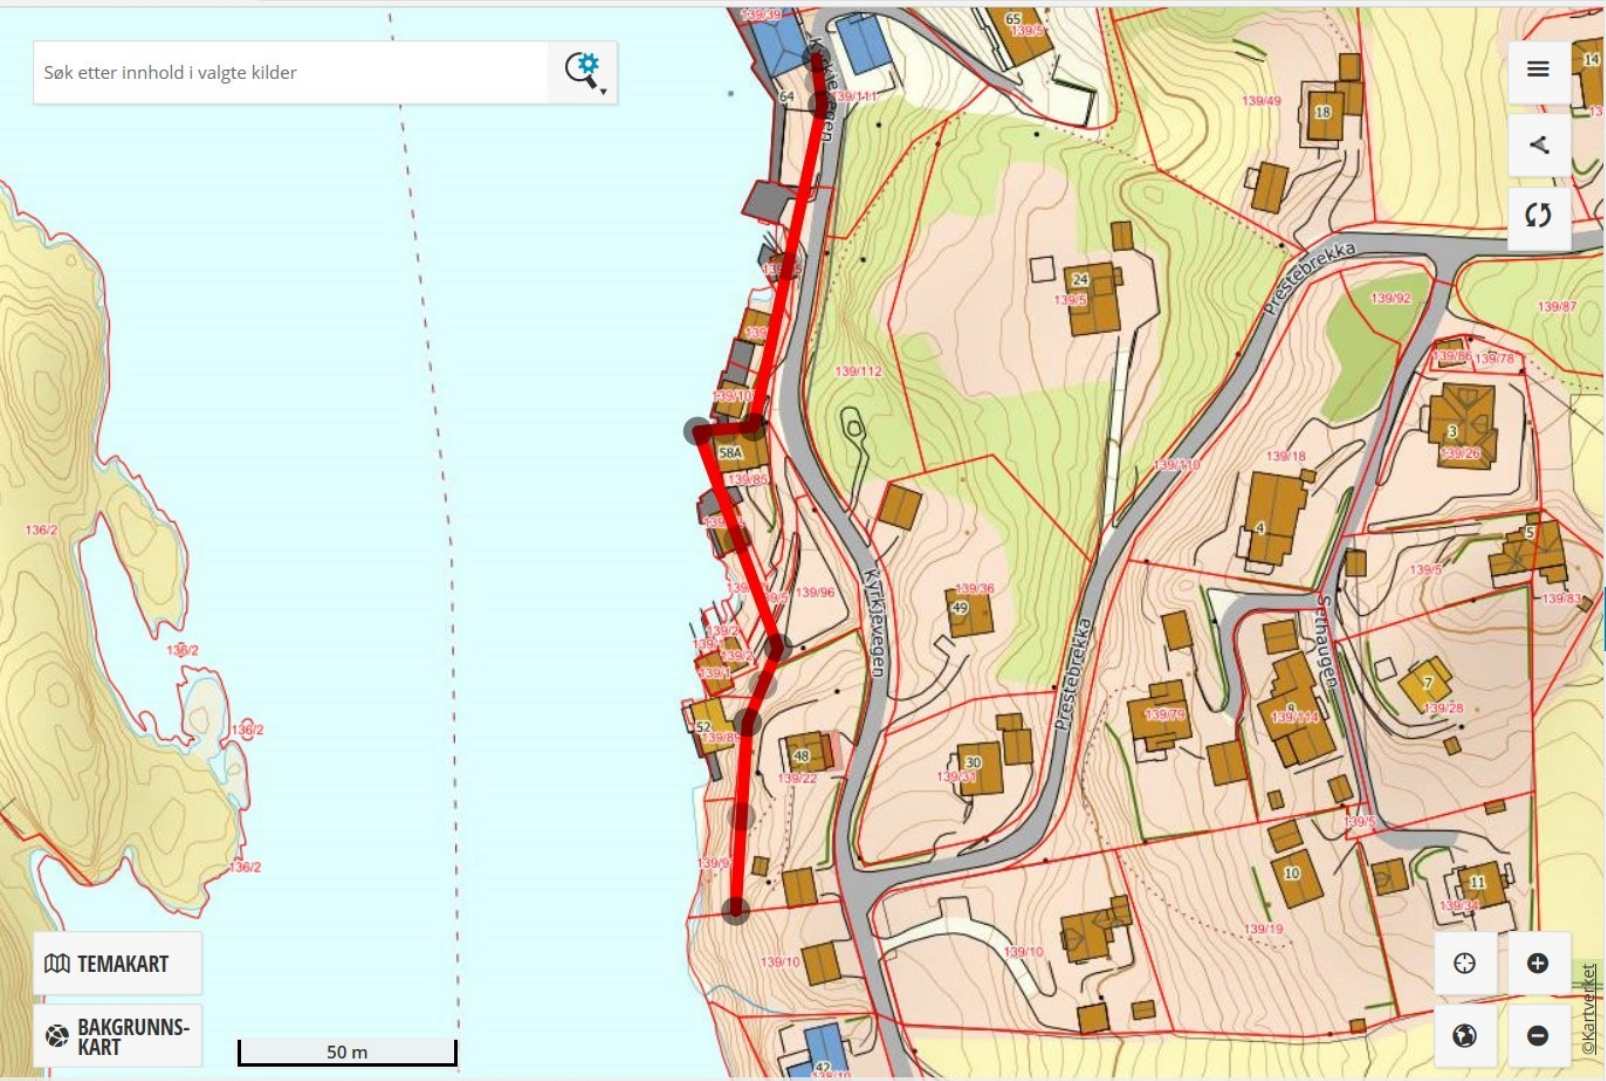

Tegn og mål

Start å tegne ved å velge en geometritype under.
Dobbelklikk/dobbeltrykk for å avslutte. Alle objekter blir lagret automatisk.

PUNKT LINJE POLYGON

Tillatt snapping

Vis etiketter

Vis lengde i meter

Vis lengde i nautiske mil

Lengde:
210,75 m 0,11 nm

Tekst / tittel:

Vis etikett i kart

Kategori:

Linjetykkelse:
4

Farge:
255 0 0

Symboltype:
Gjennomsiktig linje