

Høringsuttalelse (KF-340)



Referansenummer: BGCMFH

Registrert

dato:12.09.2018

10:40:41

Antall vedlegg: 2

Innledning

Uttalelsen gis

Personlig

På vegne av foretak/lag/forening

Opplysninger om innsender

Fornavn

Rune Lekven

Etternavn

Skår

Adresse

Ådlandsv. 905

Postnummer

5918

Poststed

FREKHAUG

Telefon

E-post

Høringsuttalelse

Høringsuttalelse

Velg høringsuttalelse:

Arealinnspel til kommuneplanen sin arealdel 2019-2031

FV57 Gang- og sykkelveg Skodvin Vågseidet

Uttalelse

Bustad- fortetting Stranda/Ostereidet

Eigedom 11/2 er i dagens KPA avsett til bustadformål. Aktuelt areal som er egna for bygging, er gjenreising av våningshus samt frådeling av to bustadtomtar, på ca. 1daa kvar. All infrastruktur er på plass og avklart. Strøm, VA samt utkøyringstillatelse til Fylkesveg. Sjå vedlagt kart.

I søknad om frådeling fra 2016(06) vart argument om rullering av KPA brukt for å ikkje gje dispensasjon frå plankrav. Kommunen er ikkje negativ til utvikling, men argumenterer for at ein i den nye planen opnar for 5-10 bustadtomter innafor dagens bustadfelt på Hølleland, Ostereidet krins. Eg vart oppfordra til å melde det inn.

Adminstrasjonen har gjort eit poeng av mulig snøskredfare i område, med bakgrunn i ein datamodell som ikkje seier noko om sannsynlighet og dermed heller ikkje risiko. Eg meiner dette må kommunen avklare, mest for alle dei som bur der i dag, og kva det kan ha å sei for verdi på eigedomer som får eit slikt stempel.

Vedlagt dokumentliste

frådeling 11_2.pdf
oversikt 11_2.pdf




Tiltak
gnr/bnr:
11/32

Oversiktskart , Vedlegg D-1

Dato: 26.03.2008



Målestokk
1:23879

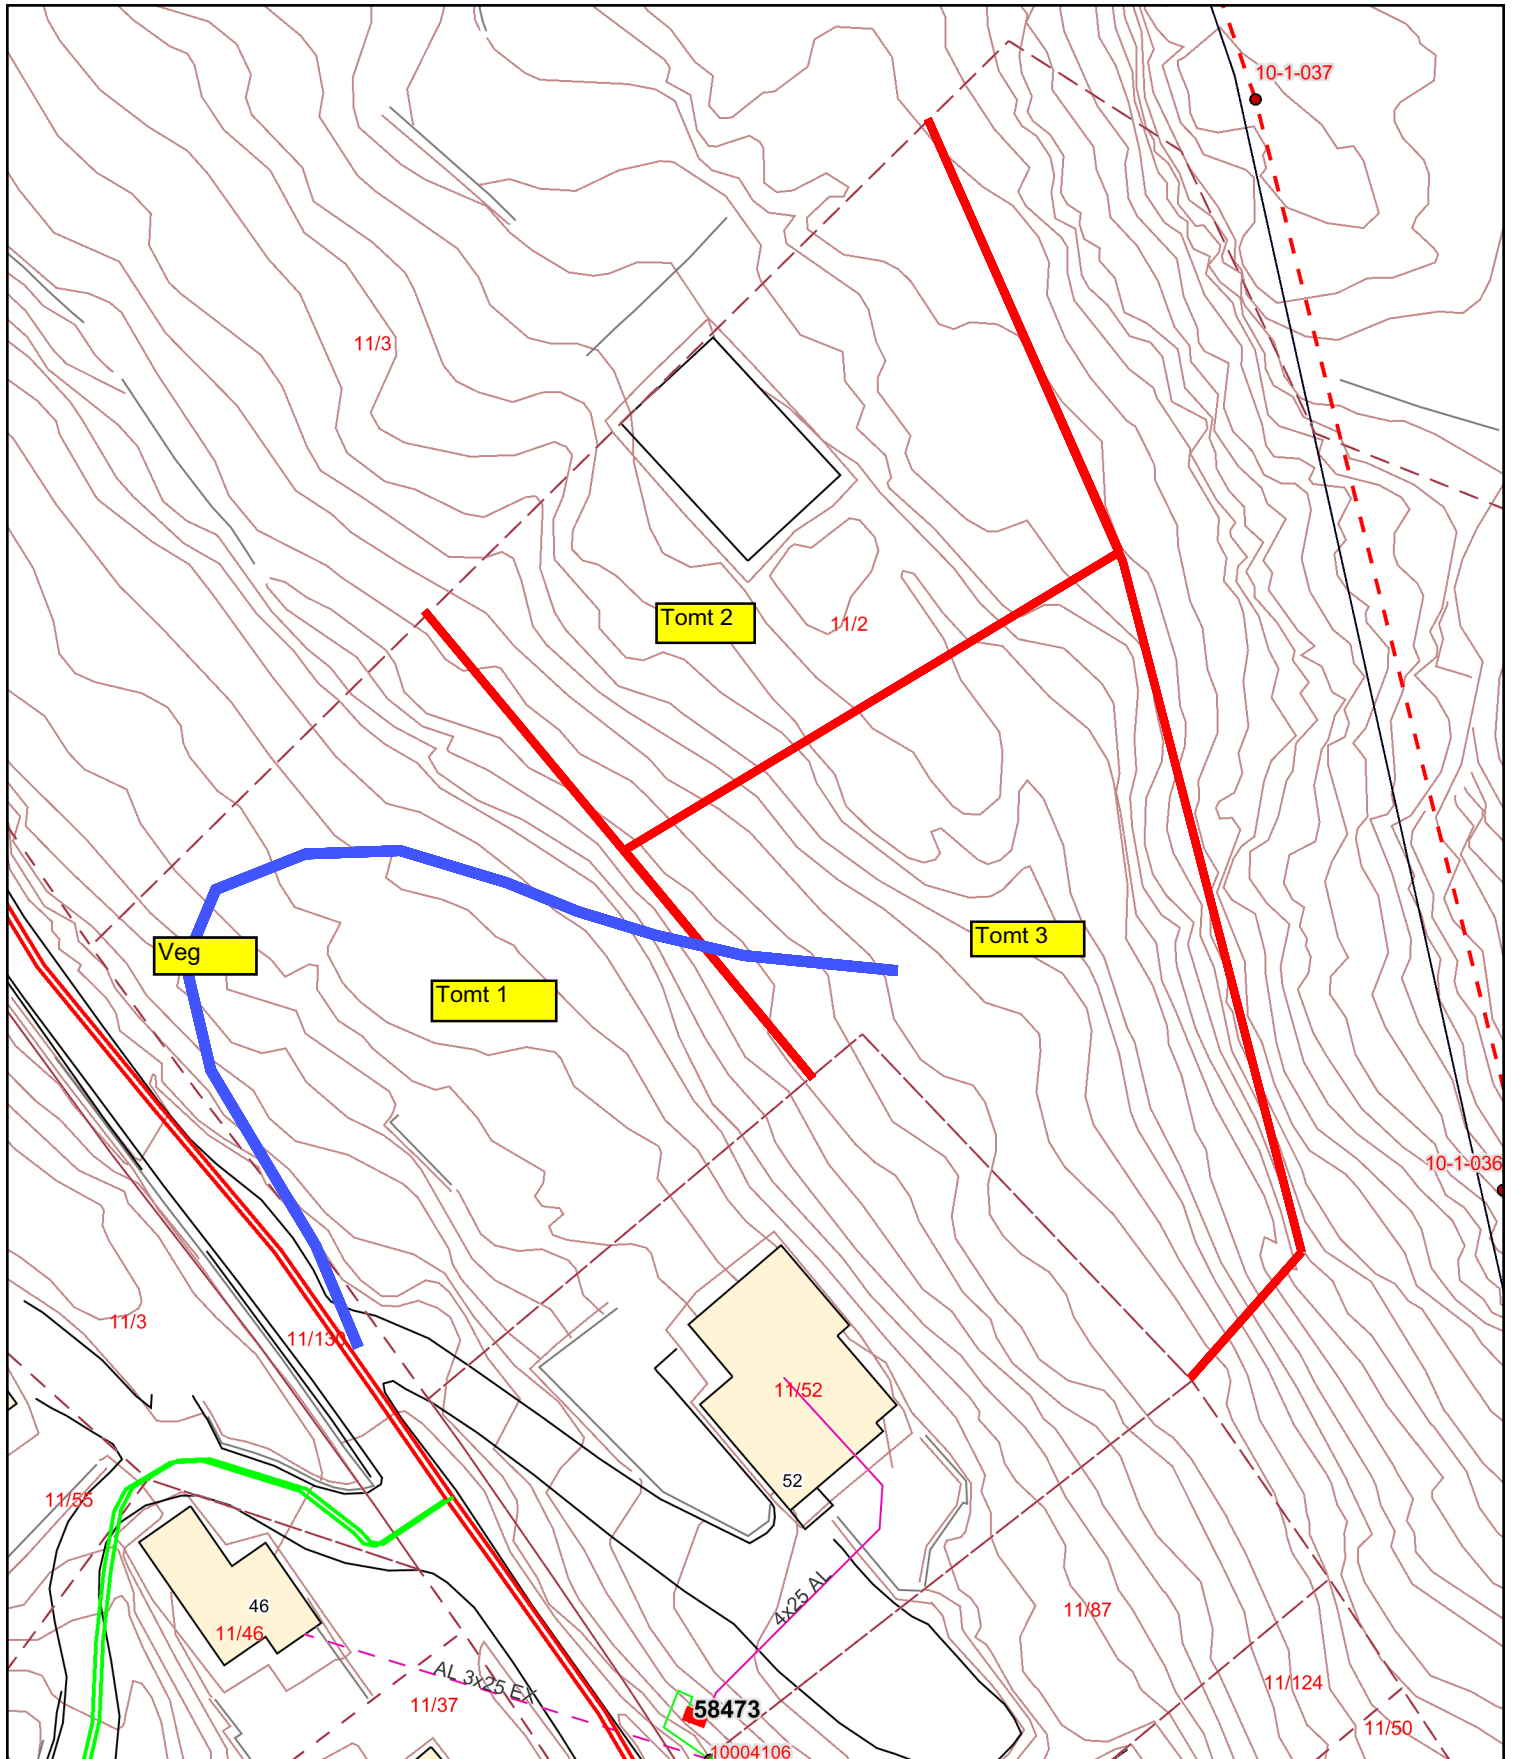

Delingsplan
11/2

Dato: 12.08.2008

N
Målestokk 1:500