

Nina Stabell og Oddvar Øvreås

Øvreås 4.juli 2019

Stranda 718

5993 Ostereidet

Lindås kommune

Arealavdeling

LINDÅS KOMMUNE	
Klassering	
5 JUL 2019	
Ark. saksnr. 17/3013	Løpenr.
Saksh.	Tilgangskode

INNSPILL TIL SAKSNR. 17/3013

Vi ønsker å få omgjort deler av eiendommen 13/18 fra grønt Lnf og til gul farge som resten av eiendommen er.

Det er ca 100m². Det er markert med Orange farge på vedlagt kart.

Skravert felt i sort på kartet, er planert ut.

Vi håper dette lar seg gjøre


Mvh

Nina Stabell Øvreås.


Oddvar Øvreås

Nina Stabell Øvreås

Oddvar Øvreås

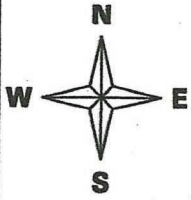

Gnr. 13 bnr. 18

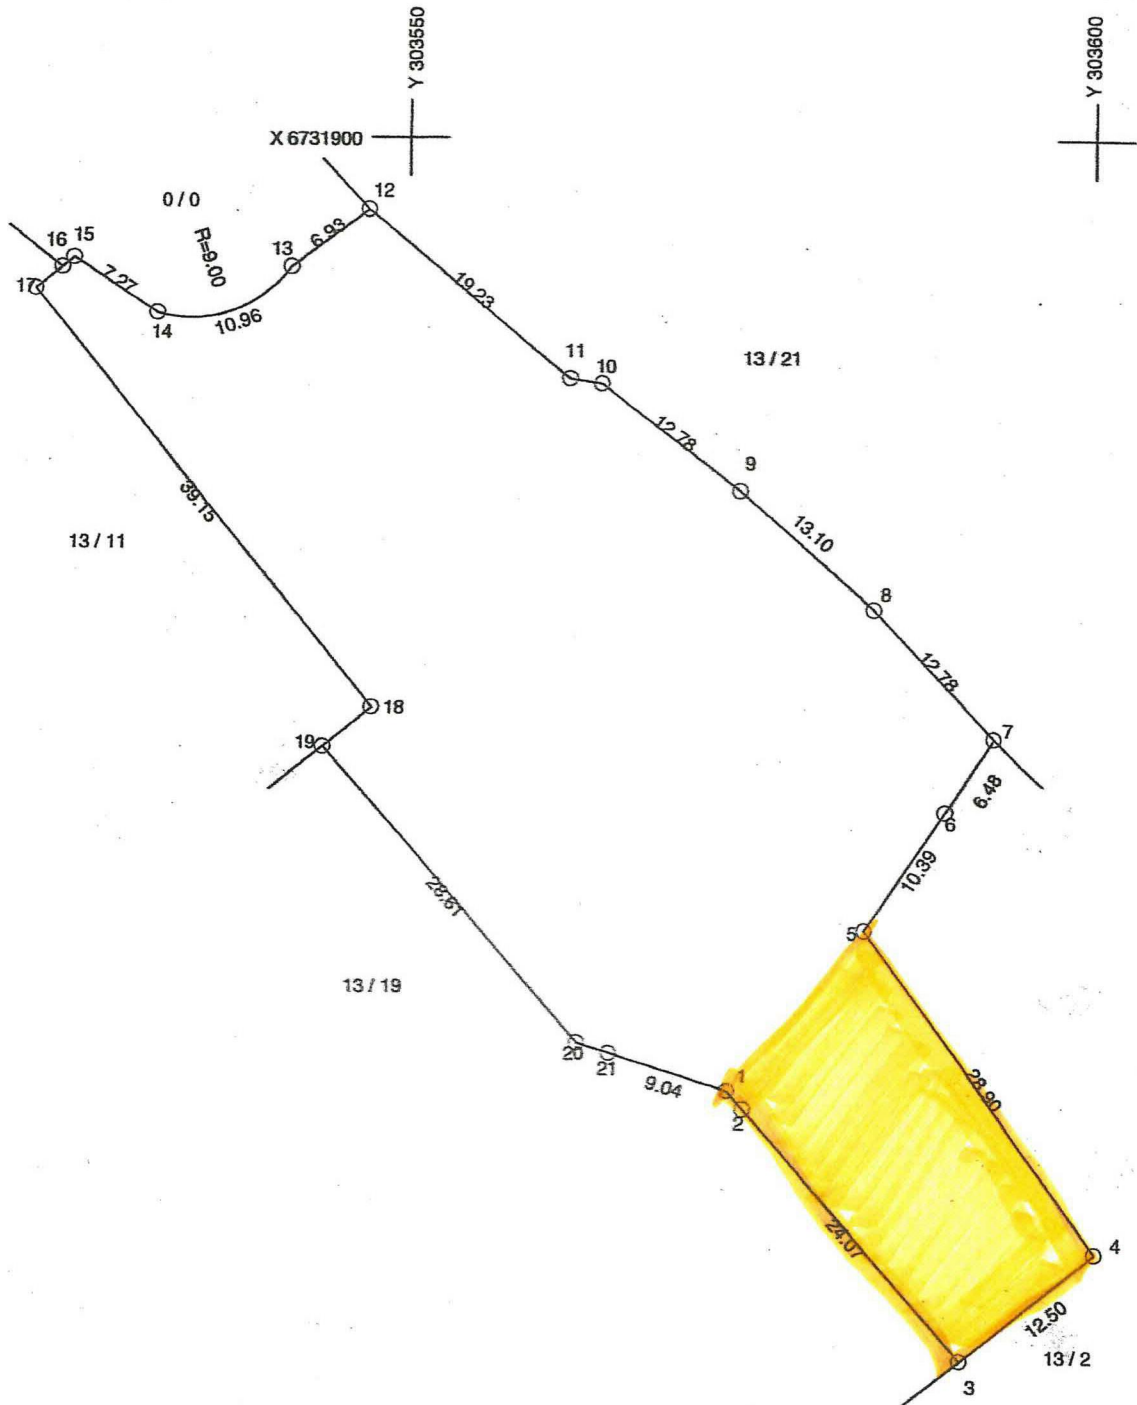



- Temala
- ALLE TEN
 - Inn
 - Bas
 - Plar
 - Bre
 - Sak
 - Plar
 - Skr.
 - Arie
 - Star
 - Kulr
 - Frilr
 - Rut
 - Adr

EPSG:32632 N: 6731849 Ø: 303589

Målestokk 1 : 625

Utviklet av [Asplan Viak Internet](#)