

Trygve Pletten  
Lurevegen 1412  
5103 Seim

07.10.2019

## **Søknad om dispensasjon og tillatelse til tiltak**

Vedlagt følger søknad om dispensasjon og tillatelse til tiltak vedrørende tilbygg til einebustad i Lurevegen 1412

Det vert sendt inn samla søknad om dispensasjon og tillatelse til tiltak, vi ber om at resten av søknaden ikkje vert handsama ved eventuelt avslag på dispensasjons søknaden.

  
Trygve Pletten



# Søknad om tillatelse til tiltak uten ansvarsrett

etter plan- og bygningsloven (pbl) § 20-4 og SAK kap. 3

Opplysninger gitt i søknaden eller vedlegg til søknaden vil bli registrert i matrikkelen.

Søkes det om dispensasjon fra plan- og bygningsloven, forskrift eller arealplan?  Ja  Nei

Er det behov for tillatelse/samtykke/uttalelse fra annen myndighet?  Ja  Nei

Hvis ja, så oppfylles ikke vilkårene for 3 ukers saksbehandling, jf. pbl § 21-7 tredje ledd

Nabovarsling, jf. pbl 21-3, skal være gjennomført før søknaden sendes kommunen. (Blankett 5154, 5155, 5156).

Foreligger det merknader fra naboer eller gjenboere?

Søknaden gjelder									
Eiendom/ byggested	Gnr.	Bnr.	Festenr.	Seksjonsnr.	Bygningsnr.	Bolignr.	Kommune		
	58	5	1				Lindås kommune		
	Adresse				Postnr.	Poststed			
	Lurevegen 1412				5912	SEIM			
Tiltakets art	Mindre tiltak til bebygd eiendom, pbl § 20-4 og SAK kap. 3								
	<input checked="" type="checkbox"/>	Tilbygg < 50 m <sup>2</sup>		<input type="checkbox"/>	Frittliggende bygning (ikkø boligformål) < 70 m <sup>2</sup>		<input type="checkbox"/>	Skilt/reklame (SAK10 § 3-1 d)	
	<input type="checkbox"/>	Driftsbygning i landbruket med samlet bruksareal (BRA) mindre enn 1000 m <sup>2</sup> , jf. pbl § 20-4 bokstav b) og SAK10 § 3-2							
	<input type="checkbox"/>	Midlertidig bygning/konstruksjon/anlegg (som ikke skal plasseres for lengre tidsrom enn 2 år)							
	<input type="checkbox"/>	Bruksendring fra tilleggsdel til hoveddel eller omvendt innenfor en bruksenhet							
<input checked="" type="checkbox"/>	Riving av tiltak som nevnt i SAK10 § 3-1				Ja	Nei			
<input type="checkbox"/>	Oppretting/ending av matrikkelenhet	<input type="checkbox"/>	Grunn-eiendom	<input type="checkbox"/>	Anleggs-eiendom	<input type="checkbox"/>	Festegrunn over 10 år	<input type="checkbox"/>	Arealoverføring
<input type="checkbox"/>	Annet:								
	Planlagt bruk/formål	Beskriv							
		Rive eksisterende tilbygg, sette opp nytt med inngang, bad og soverom							

Arealdisponering							
Planstatus mv.	Sett kryss for gjeldende plan						
	<input checked="" type="checkbox"/>	Arealdel av kommuneplan		<input type="checkbox"/>	Reguleringsplan		<input type="checkbox"/>
	Navn på plan						
	Kommunedelplan for Lindåsoane						
Areal	BYA eksisterende	BYA nytt	Sum BYA	BRA eksisterende	BRA nytt	Sum BRA	Tomteareal
	78,50	33,50	112,00	179,00	30,00	209,00	800
Grad av utnyttning	Vis beregning av grad av utnyttning. Veiledning finnes på <a href="http://www.dibk.no">www.dibk.no</a> eller kontakt kommunen						
	112 X 100 : 800 = 14%						

Plassering			
Plassering av tiltaket	Kan høyspent kraftlinje være i konflikt med tiltaket? <input type="checkbox"/> Ja <input checked="" type="checkbox"/> Nei Hvis ja, må avklaring med berørt rettighetshaver være dokumentert	Vedlegg nr.	Q -
	Kan vann- og avløpsledninger være i konflikt med tiltaket? <input type="checkbox"/> Ja <input checked="" type="checkbox"/> Nei Hvis ja, må avklaring med berørt rettighetshaver være dokumentert	Vedlegg nr.	Q -
Avstand	Minste avstand til nabogrense	9	m
	Minste avstand til annen bygning	35	m
	Minste avstand til midten av vei	64	m
Dette skal vises på situasjonsplanen			

Krav til byggegrunn (pbl § 28-1)		
<b>Flom</b> (TEK17 § 7-2)	Skal byggverket plasseres i flomutsatt område? <input checked="" type="checkbox"/> Nei <input type="checkbox"/> Ja	Vedlegg nr.
<b>Skred</b> (TEK17 § 7-3)	Skal byggverket plasseres i skredutsatt område? <input checked="" type="checkbox"/> Nei <input type="checkbox"/> Ja	Vedlegg nr.
<b>Andre natur- og miljøforhold</b> (pbl § 28-1)	Foreligger det vesentlig ulempe som følge av natur- og miljøforhold? <input checked="" type="checkbox"/> Nei <input type="checkbox"/> Ja Dersom ja, beskriv kompensierende tiltak i vedlegg	Vedlegg nr.

Tilknytning til veg og ledningsnett		
<b>Adkomst</b> vegloven §§ 40-43 pbl § 27-4	Gir tiltaket ny/endret adkomst <input type="checkbox"/> Ja <input checked="" type="checkbox"/> Nei	Tomta har adkomst til følgende veg som er opparbeidet og åpen for alminnelig ferdsel: <input checked="" type="checkbox"/> Riksveg/fylkesveg Er avkjøringstillatelse gitt? <input checked="" type="checkbox"/> Ja <input type="checkbox"/> Nei <input type="checkbox"/> Kommunal veg Er avkjøringstillatelse gitt? <input type="checkbox"/> Ja <input type="checkbox"/> Nei <input checked="" type="checkbox"/> Privat veg Er vegrett sikret ved tinglyst erklæring? <input checked="" type="checkbox"/> Ja <input type="checkbox"/> Nei
	<b>Overvann</b>	Takvann/overvann føres til: <input type="checkbox"/> Avløpssystem <input checked="" type="checkbox"/> Terreng
	Feltene "Vannforsyning" og "Avløp" skal kun fylles ut for driftsbygning i landbruket, midlertidige tiltak eller oppretting av matrikkelenhet.	
<b>Vannforsyning</b> pbl §§ 27-1, 27-3	Tilknytning i forhold til tomta <input type="checkbox"/> Offentlig vannverk <input checked="" type="checkbox"/> Privat vannverk* <input type="checkbox"/> Annen privat vannforsyning, innlagt vann* <input type="checkbox"/> Annen privat vannforsyning, ikke innlagt vann*	* Beskriv Brønn
	Dersom vanntilførsel forutsetter tilknytning til annen privat ledning eller krysser annens grunn, foreligger rettighet ved tinglyst erklæring? <input type="checkbox"/> Ja <input type="checkbox"/> Nei	Vedlegg nr. Q -
<b>Avløp</b> pbl §§ 27-2, 27-3	Tilknytning i forhold til tomta <input type="checkbox"/> Offentlig avløpsanlegg <input checked="" type="checkbox"/> Privat avløpsanlegg	Skal det installeres vannklosett? <input checked="" type="checkbox"/> Ja <input type="checkbox"/> Nei Foreligger utslippstillatelse? <input checked="" type="checkbox"/> Ja <input type="checkbox"/> Nei Dersom avløpsanlegg forutsetter tilknytning til annen privat ledning eller krysser annens grunn, foreligger rettighet ved tinglyst erklæring? <input type="checkbox"/> Ja <input type="checkbox"/> Nei
		Vedlegg nr. Q -

Vedlegg			
Beskrivelse av vedlegg	Gruppe	Nr. fra - til	Ikke relevant
Dispensasjonssøknader/innvilget dispensasjon	B	1 - 2	<input type="checkbox"/>
Kvittering for nabovarsel/Opplysninger gitt i nabovarsel/nabomerknader/kommentarer til nabomerknader	C	1 - 2	<input type="checkbox"/>
Situasjonsplan/avkjøringsplan	D	1 - 1	<input type="checkbox"/>
Tegninger plan, snitt, fasade (eksisterende)	E	1 - 2	<input type="checkbox"/>
Tegninger plan, snitt, fasade (ny)	E	3 - 4	<input type="checkbox"/>
Uttalelse/vedtak fra annen myndighet SAK10 § 6-2 og pbl § 21-5	I	-	<input type="checkbox"/>
Rekvisisjon av oppmålingsforretning	J	-	<input type="checkbox"/>
Andre vedlegg	Q	-	<input type="checkbox"/>

Erklæring og underskrift		
<b>Tiltakshaver</b>		
Tiltakshaver forplikter seg til å gjennomføre tiltaket iht. plan- og bygningsloven (pbl), byggteknisk forskrift og gitt tillatelse.		
Navn Trygve Pletten	Telefon (dagtid)	Mobiltelefon
Adresse Lurevegen 1412	Postnr. 5912	Poststed SEIM
Dato 07.10.19 Underskrift <i>Trygve Pletten</i>	E-post	
Gjentas med blokkbokstaver TRYGVE PLETTEN	Eventuelt organisasjonsnr.	

B-1

Trygve Pletten  
Lurevegen 1412  
5912 Seim

07.10.2019

## SØKNAD OM DISPENSASJON

Gnr 58 Bnr 5 Fnr 1  
Lygra, 5912 Seim

### Gjelder riving av eksisterende tilbygg og oppsetting av nytt tilbygg til einebustad

I henhold til PBL §19-2 søkes det om dispensasjon fra LNF- foremålet i kommunedelplan for Lindåsosane. Retningsgivande for kommunen vil vere KDP pkt. 4.6

#### Begrunnelse:

Huset har i dag soverom og bad i 2. etg av huset, med tilkomst via ei bratt og smal trapp. Me som bur i huset begynner å komme godt opp i åra og det tungt å måtte bruke trappa kvar gong me skal bruke bad/soverom.

Det nye tilbygget vil inneholde inngang som i dag, i tillegg vert det eit nytt bad og nytt soverom. Ein vil då få inngang, bad soverom, stove og kjøkken på eit plan. Det vil og bli laga ein rampe opp til inngangsdør for lettare tilkomst.

Det vil ikkje bli nokon terrenginngrep då tilbygget blir plassert på eksisterande grusplass i enden av huset, sjå vedlagt bilde.

Fordelane ved å gje dispensasjon er at me som bur i huset vil få ein enklare kvardag og vil kunne klare å bu heima lengre når me slepp å bruka trappa for å koma til bad og soverom.

Me kan ikkje sjå nokon ulemper ved å tillate å sette opp tilbygget, då det blir plassert på ein alereie opparbeida plass som ikkje medfører terreng inngrep.

Ut i frå dette meiner me at fordelane er større enn ulempene og at det ikkje er noko i vegen for å gi dispensasjon til dette tiltaket.

  
Trygve Pletten

B-2



Vedlegg nr.  
C - 1



## Opplysninger gitt i nabovarsel sendes kommunen sammen med søknaden

(Gjenpart av nabovarsel)

Pbl § 21-3

Tiltak på eiendommen:							
Gnr.	Bnr.	Festenr.	Seksjonsnr.	Eiendommens adresse	Postnr.	Poststed	
58	5	1		Lurevegen 1412	5912	SEIM	
Eier/fester					Kommune		
					Lindås kommune		

Det varsles herved om							
<input type="checkbox"/> Nybygg	<input type="checkbox"/> Anlegg	<input type="checkbox"/> Endring av fasade	<input checked="" type="checkbox"/> Riving				
<input checked="" type="checkbox"/> Påbygg/tilbygg	<input type="checkbox"/> Skilt/reklame	<input type="checkbox"/> Innhegning mot veg	<input type="checkbox"/> Bruksendring				
<input type="checkbox"/> Midlertidig bygning, konstruksjon eller anlegg	<input type="checkbox"/> Antennesystem	<input type="checkbox"/> Oppretting/endring av matrikkelenhet (eiendomsdeling) eller bortfeste		<input type="checkbox"/> Annet			
Dispensasjon etter plan- og bygningsloven kapittel 19							
<input type="checkbox"/> Plan- og bygningsloven med forskrifter	<input checked="" type="checkbox"/> Kommunale vedtekter	<input type="checkbox"/> Arealplaner	<input type="checkbox"/> Vegloven		Vedlegg nr. B - 1		

Arealdisponering			
Søtt kryss for gjeldende plan			
<input checked="" type="checkbox"/> Arealdel av kommuneplan	<input type="checkbox"/> Reguleringsplan	<input type="checkbox"/> Bebyggelsesplan	
Navn på plan			
Kommunedelplan for Lindåsosane			

Beskriv nærmere hva nabovarslet gjelder	
Riving av eksisterende utbygg i enden av huset og oppsetting av nytt tilbygg	
Vedlegg nr. Q -	

Spørsmål vedrørende nabovarsel rettes til			
Foretak/tiltakshaver			
Trygve Pletten			
Kontaktperson, navn	E-post	Telefon	Mobil
Søknaden kan ses på hjemmeside: (ikke obligatorisk):			

Merknader sendes til	
Eventuelle merknader skal være mottatt innen 2 uker etter at dette varsel er sendt. Ansvarlig søker/tiltakshaver skal sammen med søknad sende innkomne merknader og redegjøre for ev. endringer.	
Navn	Postadresse
Trygve Pletten	Lurevegen 1412
Postnr.   Poststed	E-post
5912   Seim	

Følgende vedlegg er sendt med nabovarslet			
Beskrivelse av vedlegg	Gruppe	Nr. fra - til	Ikke relevant
Dispensasjonssøknad/vedtak	B	1 - 2	<input type="checkbox"/>
Situasjonsplan	D	1 - 1	<input type="checkbox"/>
Tegninger snitt, fasade	E	3 - 4	<input type="checkbox"/>
Andre vedlegg	Q	-	<input type="checkbox"/>

Underskrift		
Tilsvarende opplysninger med vedlegg er sendt i nabovarsel til berørte naboer og gjenboere. Motiagere av nabovarsel fremgår av kvittering for nabovarsel.		
Sted	Dato	Underskrift ansvarlig søker eller tiltakshaver
Lygra	04.10.2019	<i>Trygve Pletten</i>
		Gjentas med blokkbokstaver
		TRYGVE PLETTEN

**Kvittering for nabovarsel** sendes kommunen sammen med søknaden

Nabovarsel kan enten sendes som rekommandert sending, overleveres personlig mot kvittering eller sendes på e-post mot kvittering. Med kvittering for mottatt e-post menes en e-post fra nabo/gjenboer som bekrefter å ha mottatt nabovarslet. Ved personlig overlevering vil signatur gjelde som bekreftelse på at varslet er mottatt. Det kan også signeres på at man gir samtykke til tiltaket.

Tiltaket gjelder							
Eiendom/ byggsted	Gnr.	Bnr.	Festenr.	Seksjonsnr.	Bygningsnr.	Bolignr.	Kommune
	58	5	1				Lindås kommune
	Adresse				Postnr.	Poststed	
	Lurevegen 1412				5912	SEIM	

Følgende naboer har mottatt eller fått rek. sending av vedlagte nabovarsel med tilhørende vedlegg:

Nabo-/gjenboereiendom				Eier/fester av nabo-/gjenboereiendom		
Gnr.	Bnr.	Festenr.	Seksjonsnr.	Eiers/festers navn	Dato sendt e-post	
58	5			Astrid Helen Bergås Pletten		
Adresse				Adresse		Kvittering vedlegges
Lurevegen 1416				Lurevegen 1416		
Postnr.		Poststed		Postnr.		Poststedets reg.nr.
5912		SEIM		5912		SEIM
Personlig kvittering for	Dato	Sign.		Personlig kvittering for	Dato	Sign.
<input checked="" type="checkbox"/> mottatt varsel	6.10.19	Astrid H. B. Pletten		<input checked="" type="checkbox"/> samtykke til tiltaket	6.10.19	Astrid H. B. Pletten


Nabo-/gjenboereiendom				Eier/fester av nabo-/gjenboereiendom		
Gnr.	Bnr.	Festenr.	Seksjonsnr.	Eiers/festers navn	Dato sendt e-post	
Adresse				Adresse		Kvittering vedlegges
Postnr.		Poststed		Postnr.		Poststedets reg.nr.
Personlig kvittering for	Dato	Sign.		Personlig kvittering for	Dato	Sign.
<input type="checkbox"/> mottatt varsel				<input type="checkbox"/> samtykke til tiltaket		


Det er per dags dato innlevert rekommandert sending til ovennevnte adressater.

Samlet antall sendinger: 1 Sign. 

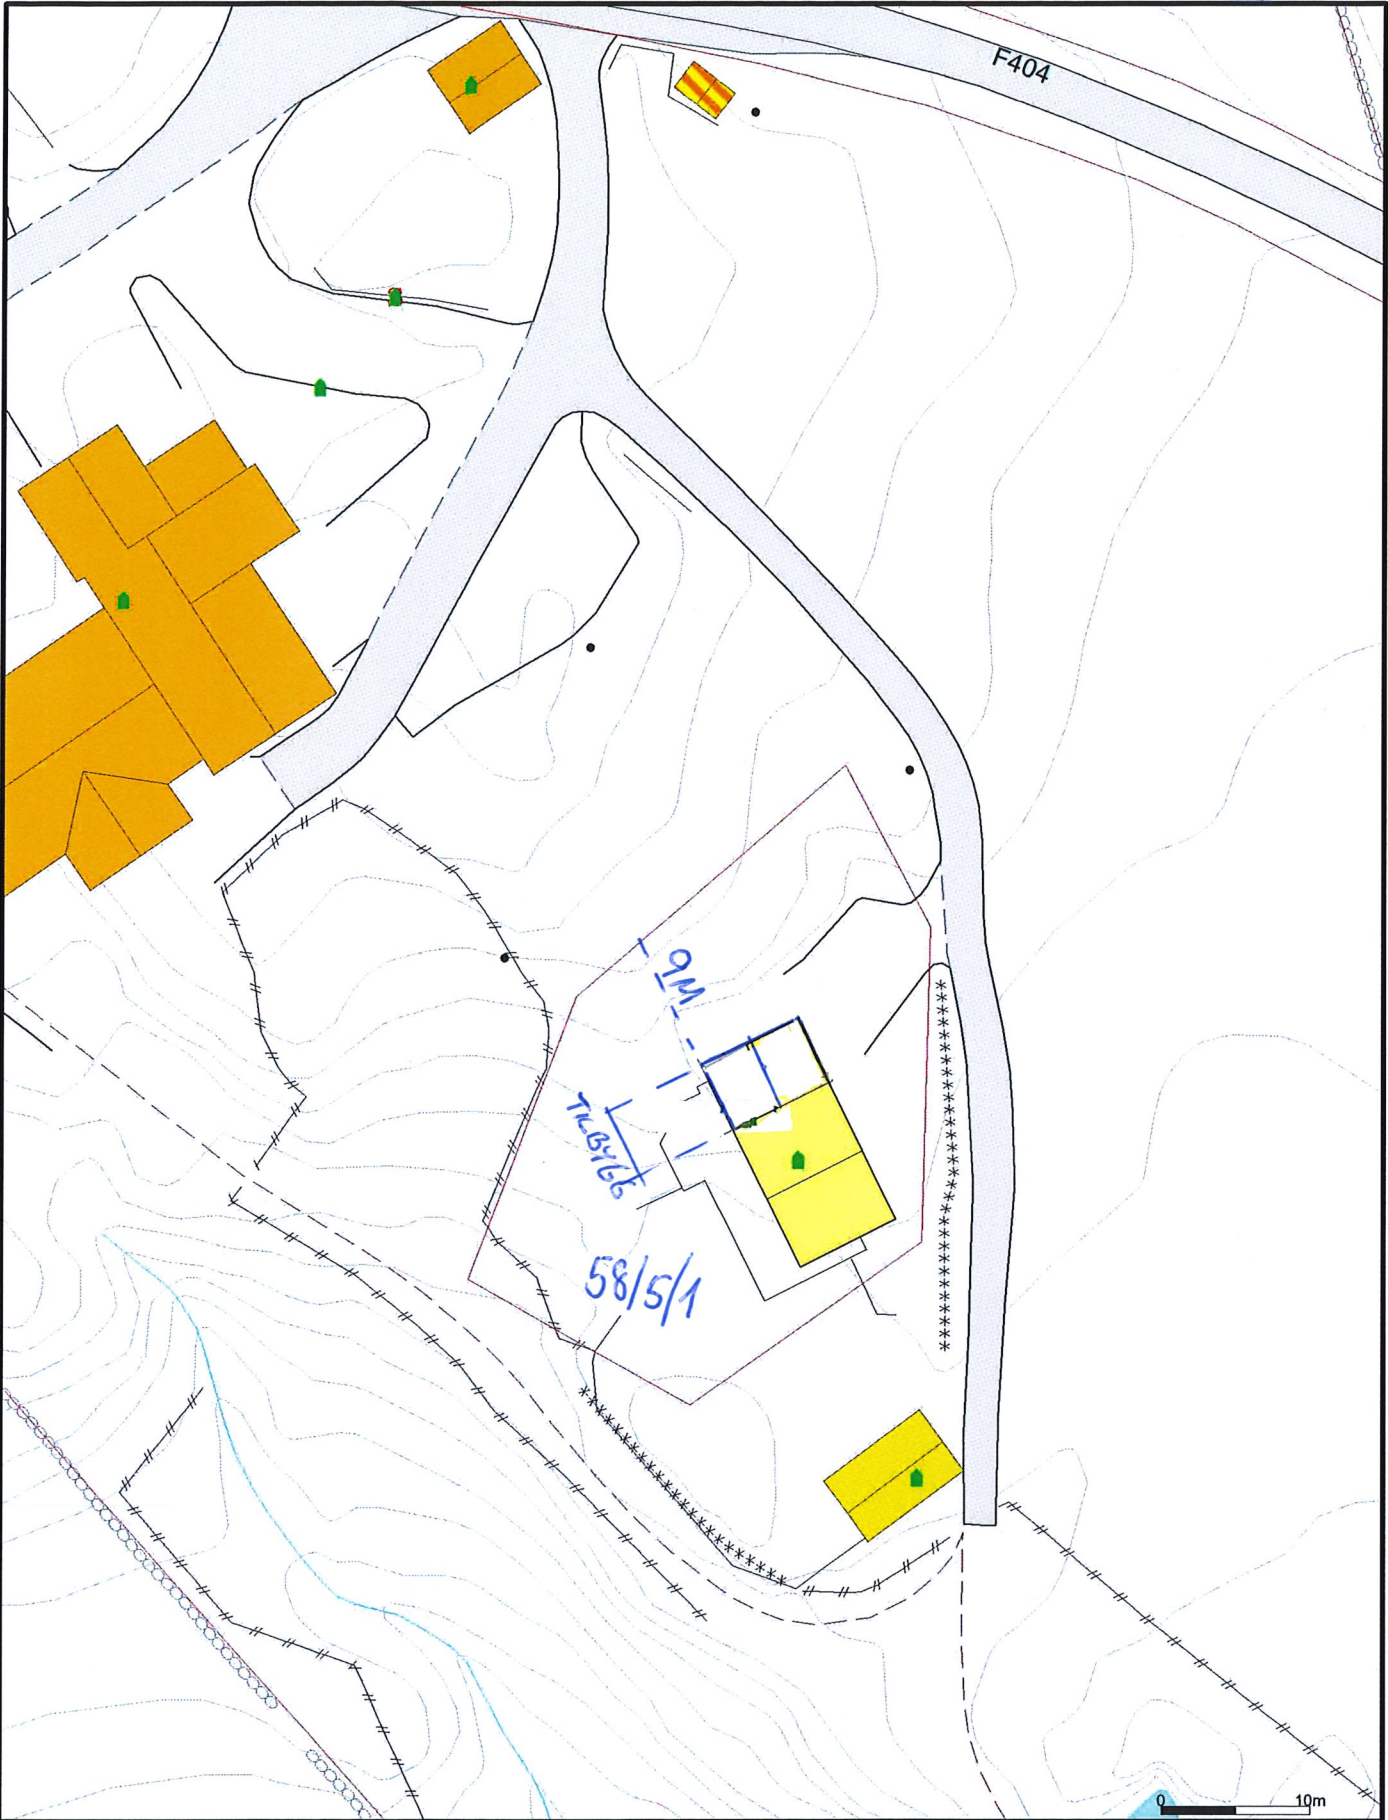

Målte Grenser	Våningshus
Registrerte Grenser	Større bustader
Udefinert grenser	Hytte/feriehus
Terrengmålte grense	Garasje/uthus
Konstruert grensepunkt	Industri/lager
Bolig	Andre bygg
Bustad m/leilighet	

Beliggenhet og høyder må oppfattes som orienterende.  
 Koordinatsystem: UTM(EUREF89) - SONE 32 (EPSG:32632)  
 Høydesystem: (EPSG:)



Dato: 2019.09.17  
 Sogn: lito

Lindås kommune  
 Byggesak


Situasjonskart - gbnr 58\_5\_1



Målestokk  
 1:500




VERK OG MUR UTRN PUS.S.  
MÅL PÅ DEKKE OG VIND-  
RUGO ER UTENDIG KRAN  
ETASJEHØGDI I SNITT  
ER FRÅ FERDIG GOLV.  
BEVYTNINGHØGDI ER FRÅ FERDIG  
GOLV TIL UNDERKANT KRAN.

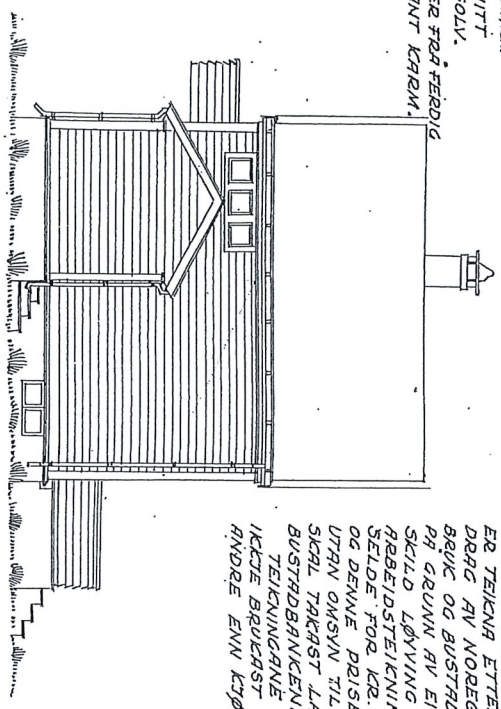


AUSTFRASADE.


DISSE TEIKNINGANE  
HØYRER TIL EIN SERIE  
TYPEIKNINGAR SOM  
ER TEIKNR ETTER OPP-  
DRAG AV NOBEGS SMA-  
BRUK OG BUSTRABANE.  
PÅ GRUNN AV EI SJER-  
SKILD LØYVING VERT  
RABEIDSTEIKNINGANE  
SELDE FOR KR. 35,00,  
OG DENNE PRISEN GJELD  
UTRAN OMSYN TIL OM DET  
SICAL TAKRST LÅN I  
BUSTRABANKEN.  
TEIKNINGANE KRAN  
IKKE BRUKST AV  
ANDRE ENN KJØPEREN.

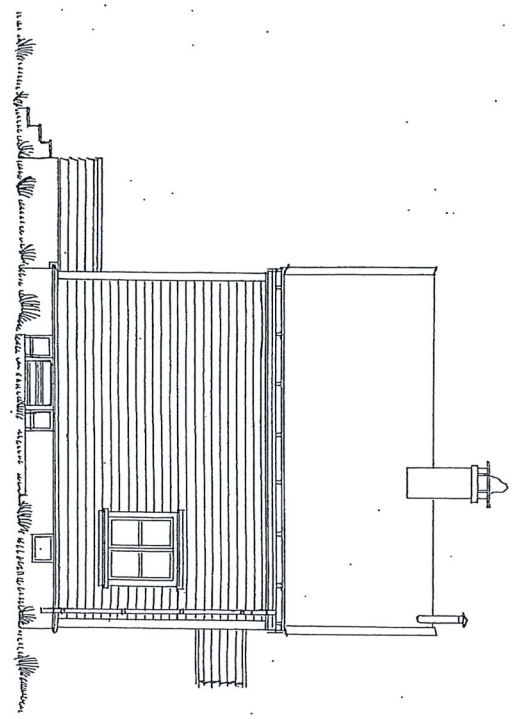

VESTFRASADE.

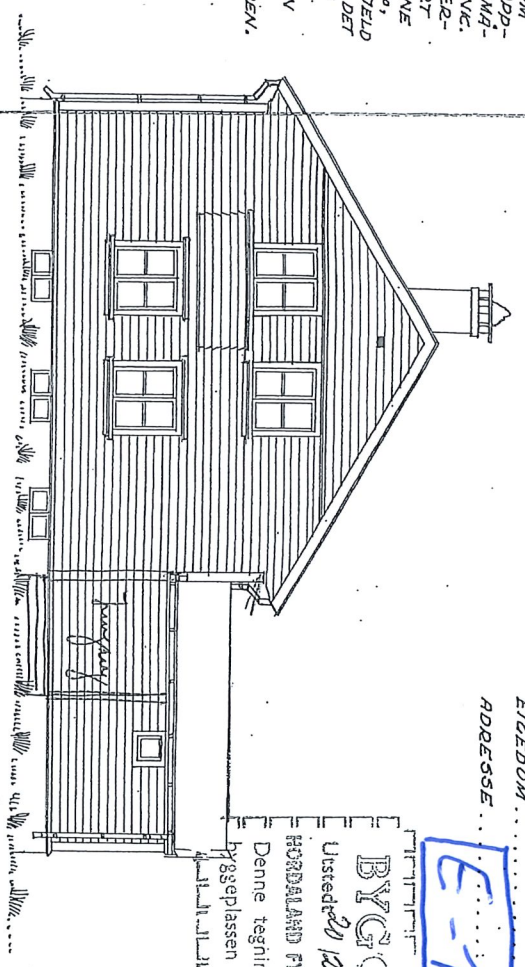

NORDFRASADE.

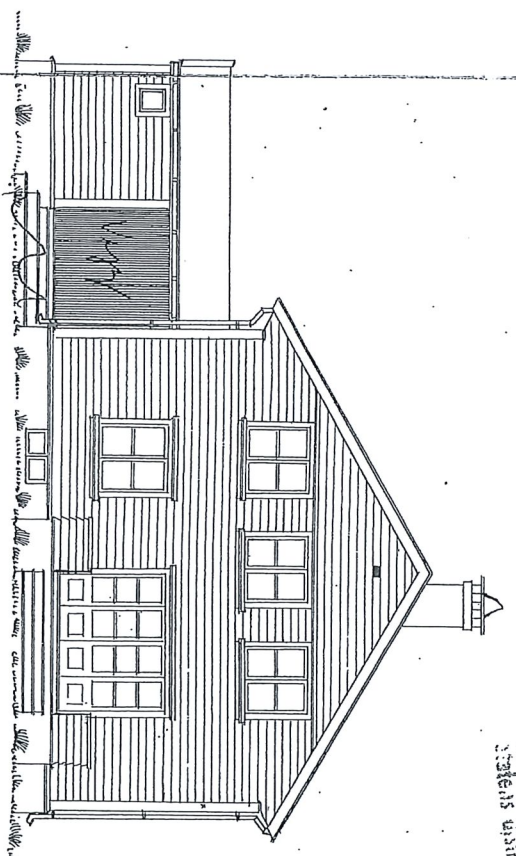

SØRFRASADE.

BYGGERE ... *Magne Pedersen*  
EIGEDOM ...  
ADRESSE ...

**E-1**

BYGGUTVALG  
Utstedt 12. 19. feb. 1962  
Denne tegning skal oppbevares på  
byggsplassen for eventuell kontroll.


Geitmyr  
Sjefors arkitektkontor for Ystadlandet  
- 9. OKT 1962

*Blatt: 9/10-62*

*N.V.*


TYPE 23-  
BLAD NR. 2.  
FRASADDE, MÅL. 1:100  
TEIKNR AV.  
JOHANN LINDSTEDT, ARK. M. N. A. I  
GODKJENT AV BOLIGDIREKTORATE  
BOLIGKOMITEEN, OSLO, 25-4-1961

MÅLSETNING AV VEG-  
GENE GJELD BINDINGS-  
VERK OG VUR UTAN PUSS.  
MÅL PÅ DØRRAR OG VIND-  
RUGO ER UTVENDIG KRÅM  
ETRSJEHØGDI I SNITT  
ER FØR FERDIG GOLV.  
BYSTYNINGHØGDI ER FØR FERDIG  
GOLV TIL UNDERKANT KÅRM.

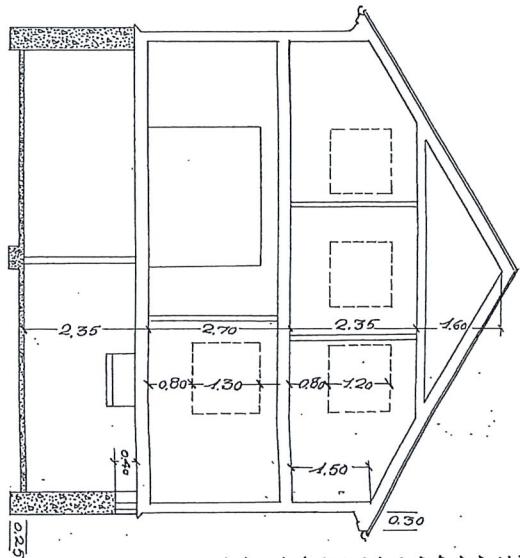


SNITT.


DISSE TEIKNINGANE  
HØYRER TIL EIN SERIE  
TYPETEIKNINGAR SOM  
ER TEIKNET ETTER OPP-  
DRAG AV NOREGS SMÅ-  
BRUK OG BUSTDBRANIC.  
PÅ GRUNN AV EI SER-  
SKILD LØYVING VERT  
RBELEIDSTEIKNINGANE  
SEIDE FOR KR. 35,00,  
OG DERFVE BRUSEN GJELD  
UTRAN OMSTV TIL OM DET  
SKAL TAKAST LÅN I  
BUSTDBRANIKEN.  
TEIKNINGANE KAN  
IKTJE BRUKAST AV  
ANVRE ENN I DØRAREN.

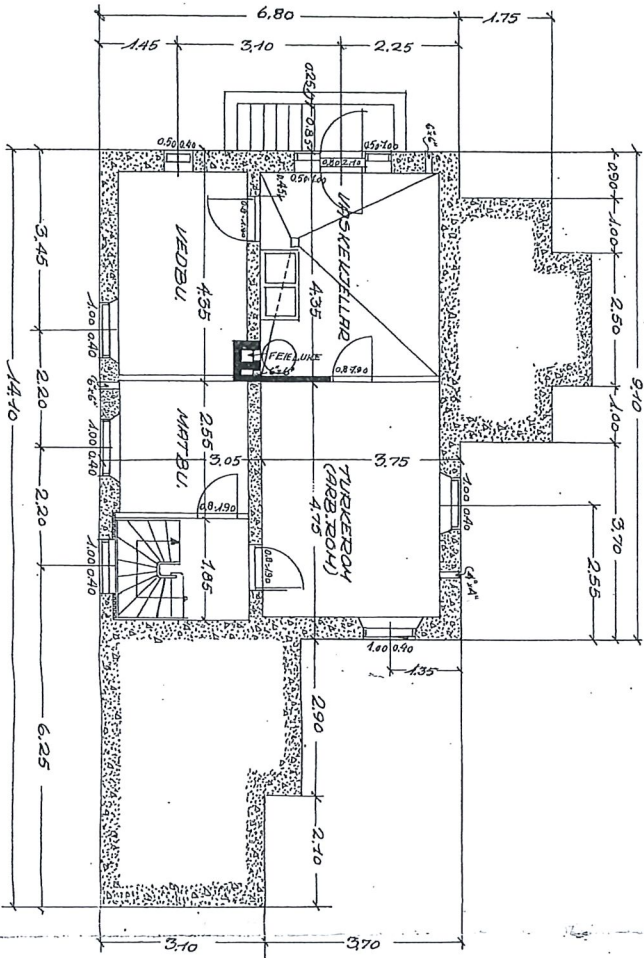

PLAN AV KJELLAR.

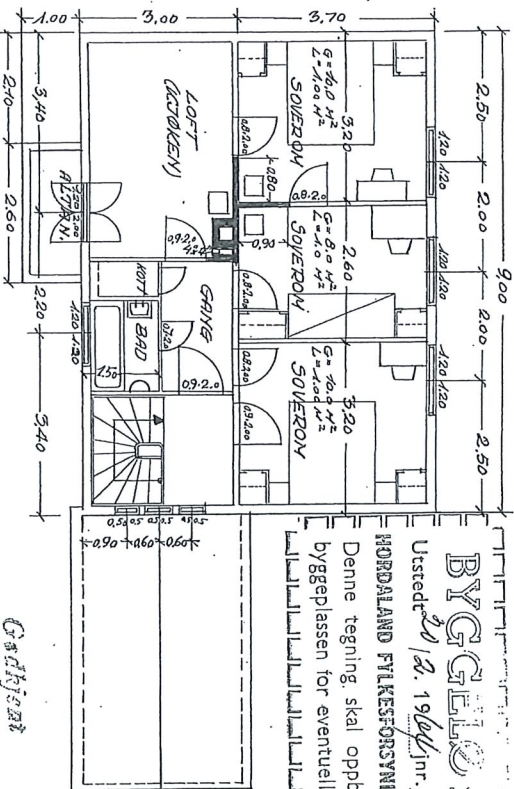

PLAN AV 2. ETG HØGDI.

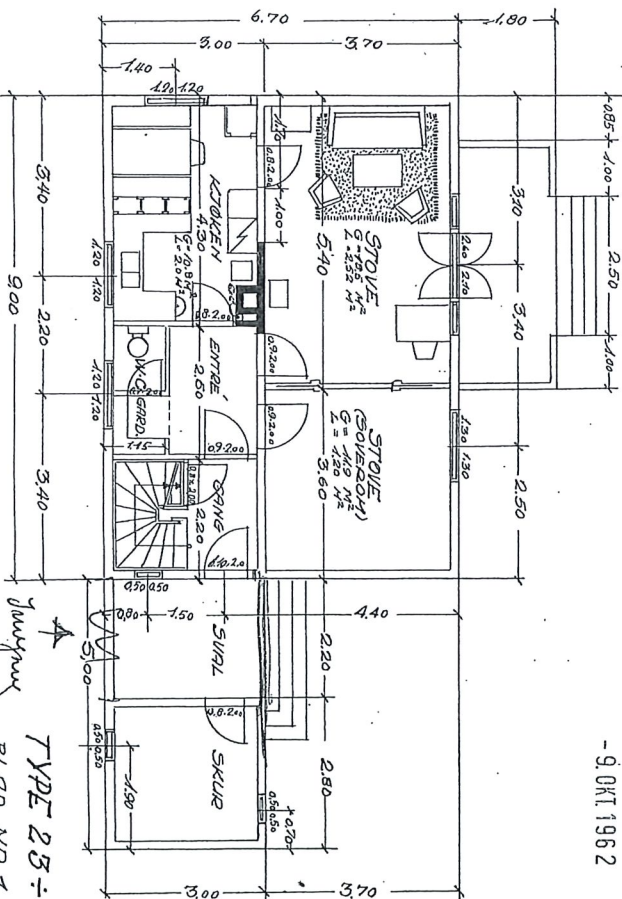

PLAN AV 1. ETG HØGDI.

E-2

BYGGERE ...  
EIGEDOM ...  
ADRESSE ...

**BYGGELOVE**  
Utstedt 20/2. 1964 nr. 250/64  
HORDALAND FIKESORSYNSKEMEND  
Denne tegning skal oppbevares på  
byggeplassen for eventuell kontroll.

Statens drifskadeford for Vestlandet

- 9. OKT 1962

1964 9/10-62

N.N.


TYPE 23 ÷

BLAD NR. 1.


PLANAR OG SNITT, M. 1-12

TEIKNAR AV  
JOHAN LINDSTRØM, ABL. M.A.  
GODKJENT AV BOLLIGEDIREKTØR  
BOLLIGKONTORET, OSLO, 25-4-

VERK OG NIVÅ UTEN PUSS.  
MÅL PÅ DØRER OG VIND-  
RUGO ER UTVEINDIG I KRUM  
ETRSSEHØGDI I SNITT.  
ER FRA FERDIG GOLV.  
BEVSTYNINGHØGDI ER FRA FERDIG  
GOLV TIL UNDERBENT KRUM.

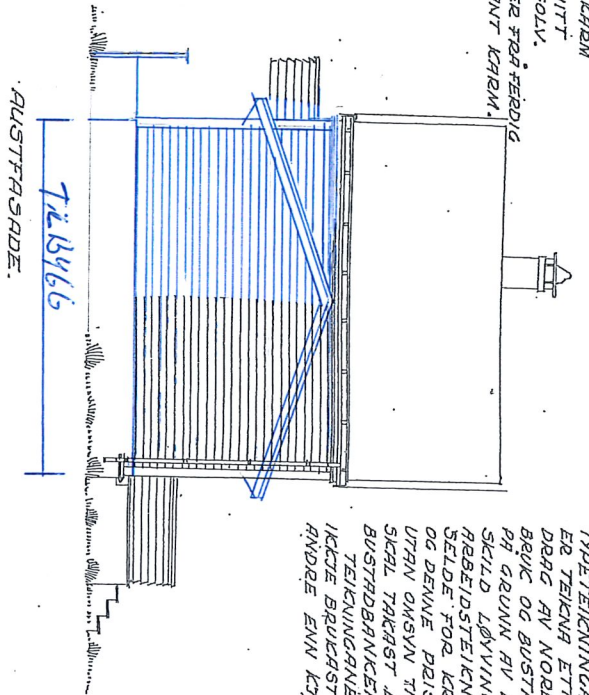

DISSE TEIKNINGANE  
HØYERER TIL EIN SERIE  
TYPEIKNINGAR SOM  
ER TEIKNAR ETTER OPP-  
DRAG AV NOBEGS SMÅ-  
BØK OG BUSTADBRUK.  
PÅ GRUNN AV EI SEER-  
SKILD LØYVING VERT  
ARBEIDSTEIKNINGANE  
SELDE FOR KR. 35,00,  
OG DENNE PRISEN GJELD  
UTAN OMSVAR TIL OM DET  
SICIL TAKRIST LÅN I  
BUSTADBRUKEN.  
TEIKNINGANE KAN  
IKKJE BRUKAST AV  
ANDRE ENN ETØRREVEN.

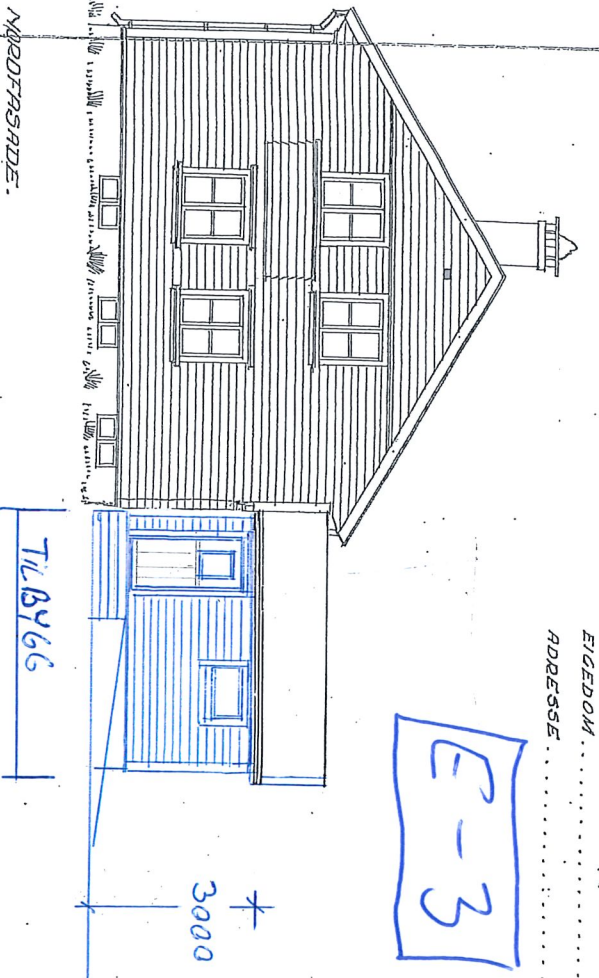


BYGGERE ...  
EIGEDOM ...  
ADRESSE ...

E-3


3000

- 9. OKT 1962

VESTFASADE.

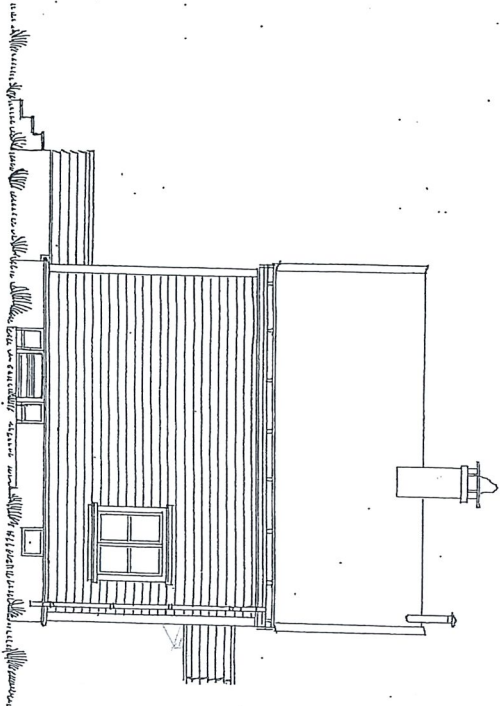

SØRSTFASADE.

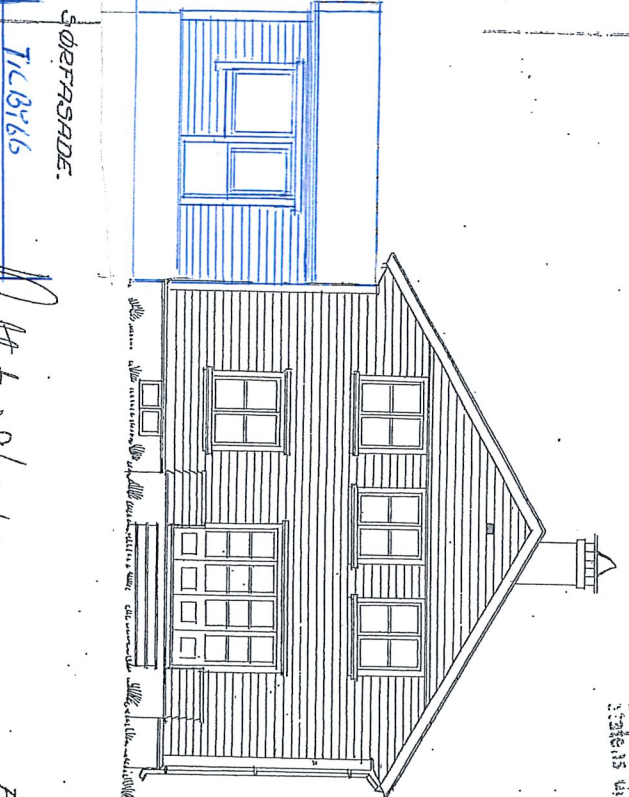

718466

Blatt : 9/10-62

D.A.

TRIVUE PLETTEN

TYPI 23:

BLAD N.R. 2.

FASADAR, MÅL. 1:300

TEIKNAR AV:

JOHN LINDSTRØM, ARK.M.M.A.I  
GODEKENT AV BOLIGREKTORATE  
BOLIGREKTORATET, OSLO, 25-4-791

