



For matrikkelenhet:

Kommune:	1263 - LINDÅS	Utskriftsdato/klokkeslett:	06.11.2014 kl. 10:51
Gårdsnummer:	209	Produsert av:	Liv Berit Ones
Bruksnummer:	46	Attestert av:	Lindås kommune

Orientering om matrikkelbrev

Matrikkelbrevet er hjemlet i «Lov om egedomsregistrering» (matrikkelova) av 17. juni 2005. Etter definisjonen i matrikkelovens § 3 d) er matrikkelbrevet en attestert utskrift av matrikkelen som viser alle registrerte opplysninger om en matrikkelenhet ved oppgitt dato.

Om fullstendighet og nøyaktighet i matrikkelbrevet

Matrikkelen ble etablert ved konvertering av data fra tidligere registre. Det kan variere hvor gode disse dataene er med hensyn på fullstendighet og nøyaktighet. I enkelte tilfeller kan grensepunkt og grenselinjer mangle helt eller delvis eller være feil registrert. Det kan også være feil og mangler ved registrert bygnings- og adresseinformasjon. Fullstendighet og stedfestingsnøyaktighet er generelt bedre innenfor enn utenfor tettbygd strøk. Vær oppmerksom på at for mange matrikkelenheter og bygg hefter usikkerhet ved arealet som oppgis.

For utfyllende informasjon: www.kartverket.no/matrikkelbrev

Matrikkelenhet

Matrikkelenhetstype: Grunneiendom
Bruksnavn: HØILAND
Etableringsdato: 30.10.2014
Skyld: 0
Er tinglyst: Ja
Har festegrønner: Nei
Er seksjonert: Nei

Arealrapport

Tekst: Areal (m2) Kommentar
Beregna areal for 209 / 46 1 771,6

Eierforhold

Tinglyste eierforhold

Rolle	Status	Føds.d./org.nr	Navn	Bruksenhet	Adresse	Andel
Hjemmelshaver		241053	VALAKER SVEIN ARILD		MYKINGVEGEN 253 5913 EIKANGERVÅG	1 / 1

Forretninger

Forretningstype Årsak til feilretting Tinglysingsstatus Tinglysingsstatusdato Forretningsdato Matrikkelføringsdato Signatur

Annen forretningstype

18.09.2014 06.11.2014 1263onl

Rolle	Matrikkelenhet	Arealendring
Avgiver	209/46	0


Oppmålingsforretning

Tinglyst 04.11.2014 18.09.2014 29.10.2014 1263onl

Rolle	Matrikkelenhet	Arealendring
Avgiver	209/1	-1 771,6
Mottaker	209/46	1 771,6

Oversiktskart for 209 / 46

Målestokk 1:1 000
EUREF89 UTM Sone 32

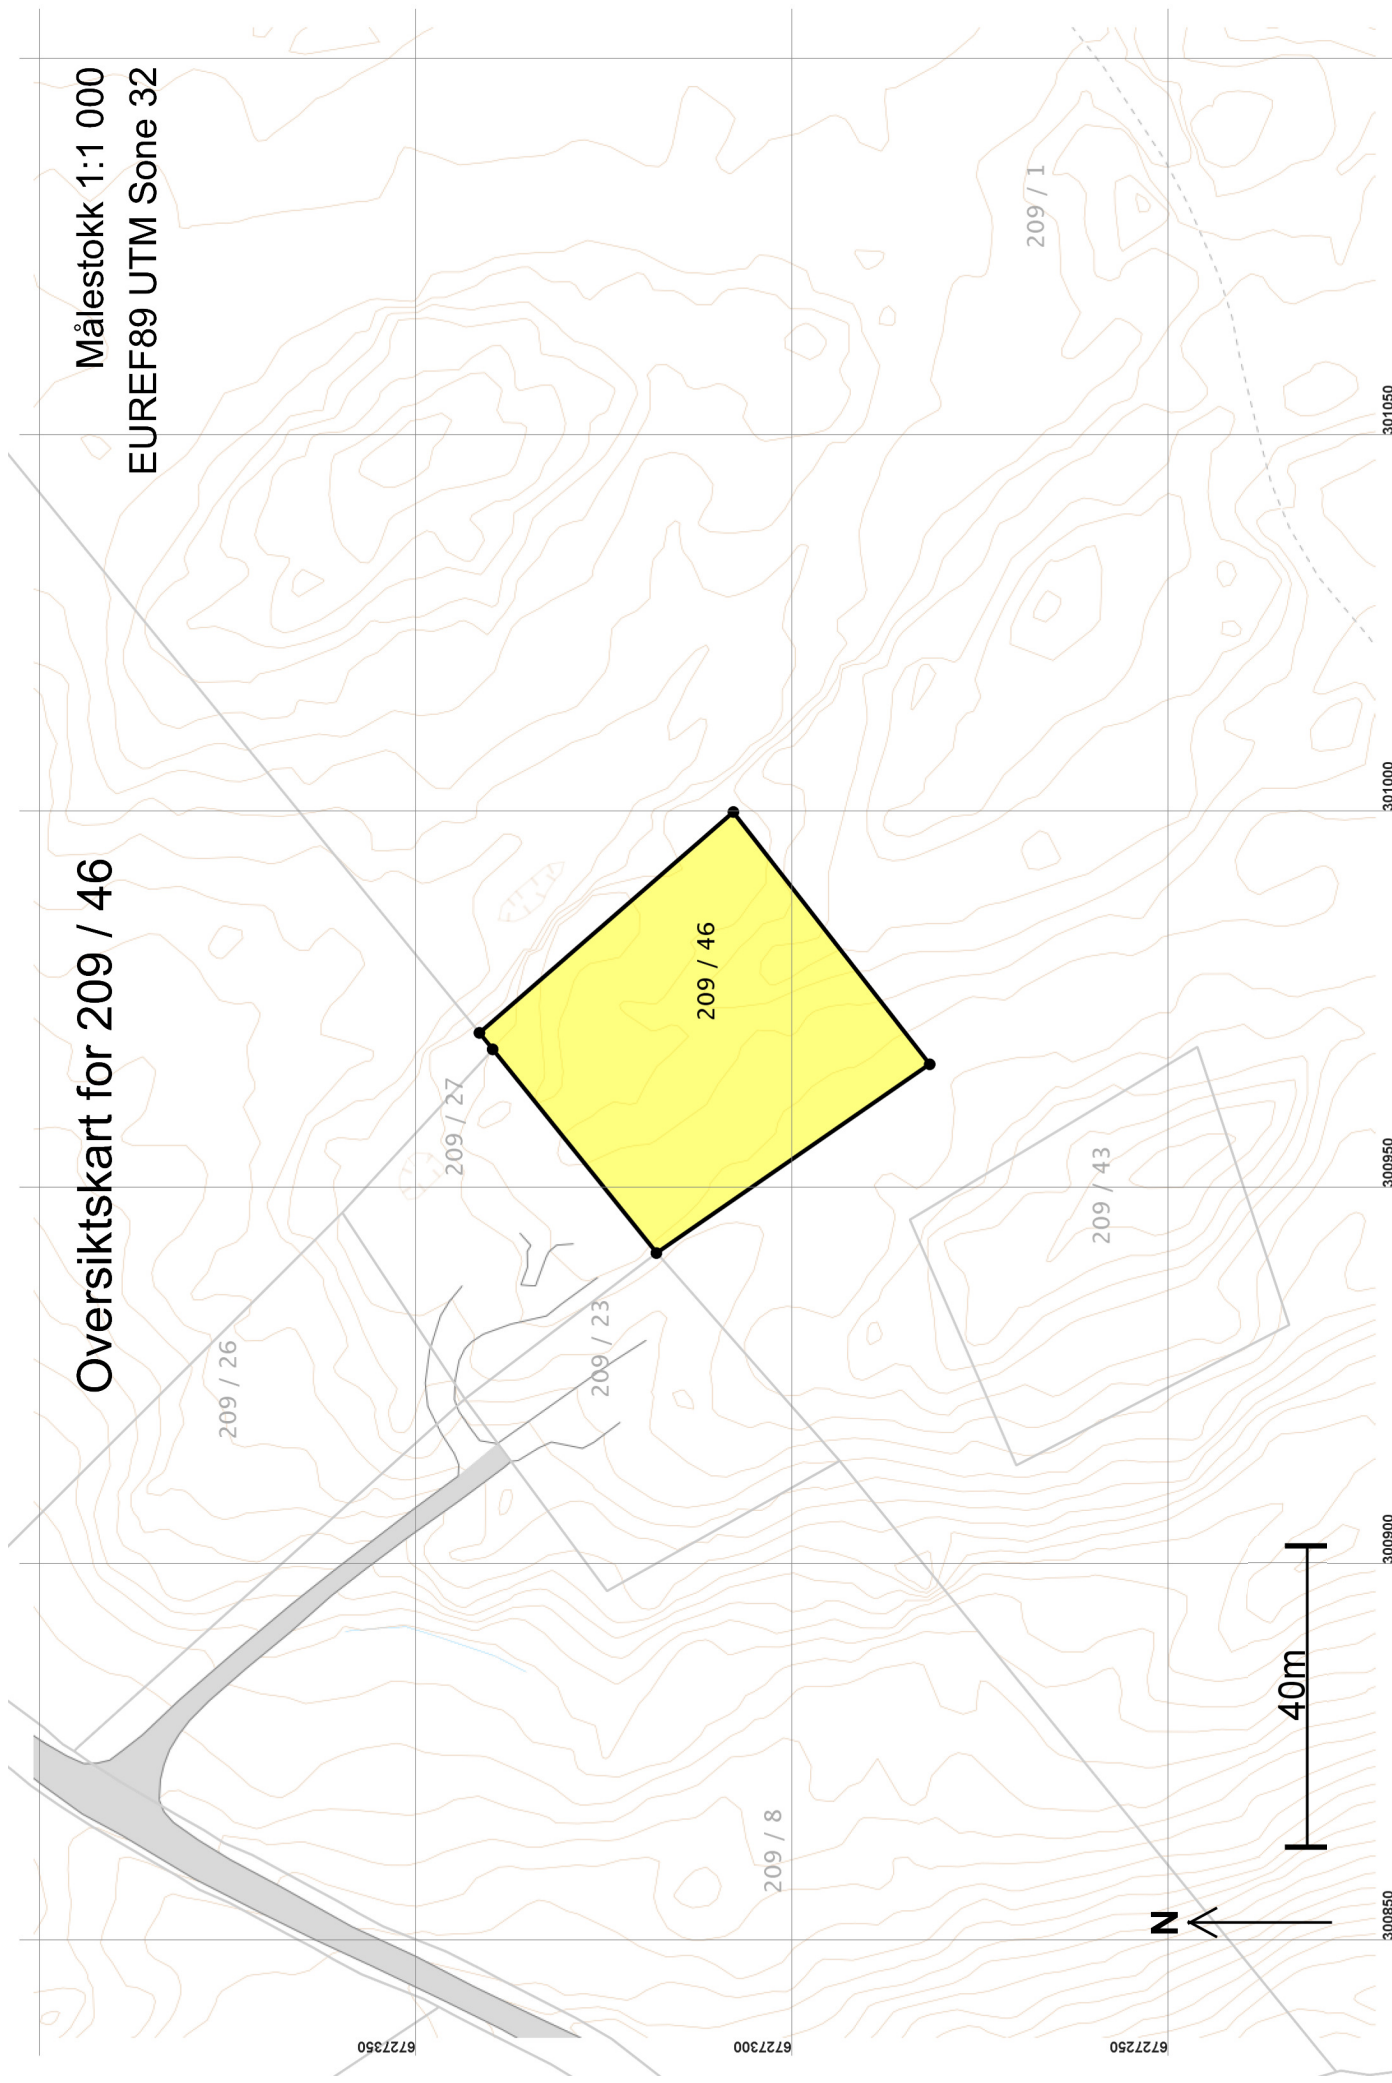

Målestokk 1:500
EUREF89 UTM Sone 32

Teig 1 (Hovedteig)
209 / 46

+209 / 27

+209 / 23

+209 / 46

6727340

6727320

6727300

6727280

300920

300940

300960

300980

301000

301020

N

20m

Areal og koordinater

Areal: 1 771,6

Arealmerknad:

Representasjonssystem: EUREF89 UTM Sone 32

Nord: 6727313 Øst: 300970

Grensepunkt / Grenselinje

Ytre avgrensing

Løpenr	Nord	Øst	Grensemerke nedsatt i / Grensepunkttype / Lengde Hjelpelinjetype	Målemetode	Nøyaktighet	Radius
1	6727282,62	300966,26	Jord Offentlig godkjent grensemerke / 44,10 Ikke hjelpelinje	96 GPS kinematisk (Real time kinematic)	13	
2	6727318,91	300941,21	Fjell Kors	96 GPS kinematisk (Real time kinematic)	13	
3	6727340,66	300968,25	34,70 Ikke hjelpelinje	96 GPS kinematisk (Real time kinematic)	14	
4	6727342,42	300970,44	Jordfast stein Offentlig godkjent grensemerke / 2,81 Ikke hjelpelinje	96 GPS kinematisk (Real time kinematic)	13	
5	6727308,69	300999,75	Jordfast stein Offentlig godkjent grensemerke / 44,68 Ikke hjelpelinje	96 GPS kinematisk (Real time kinematic)	14	
			Fjell Offentlig godkjent grensemerke / 42,44 Ikke hjelpelinje	96 GPS kinematisk (Real time kinematic)	13	
					14	