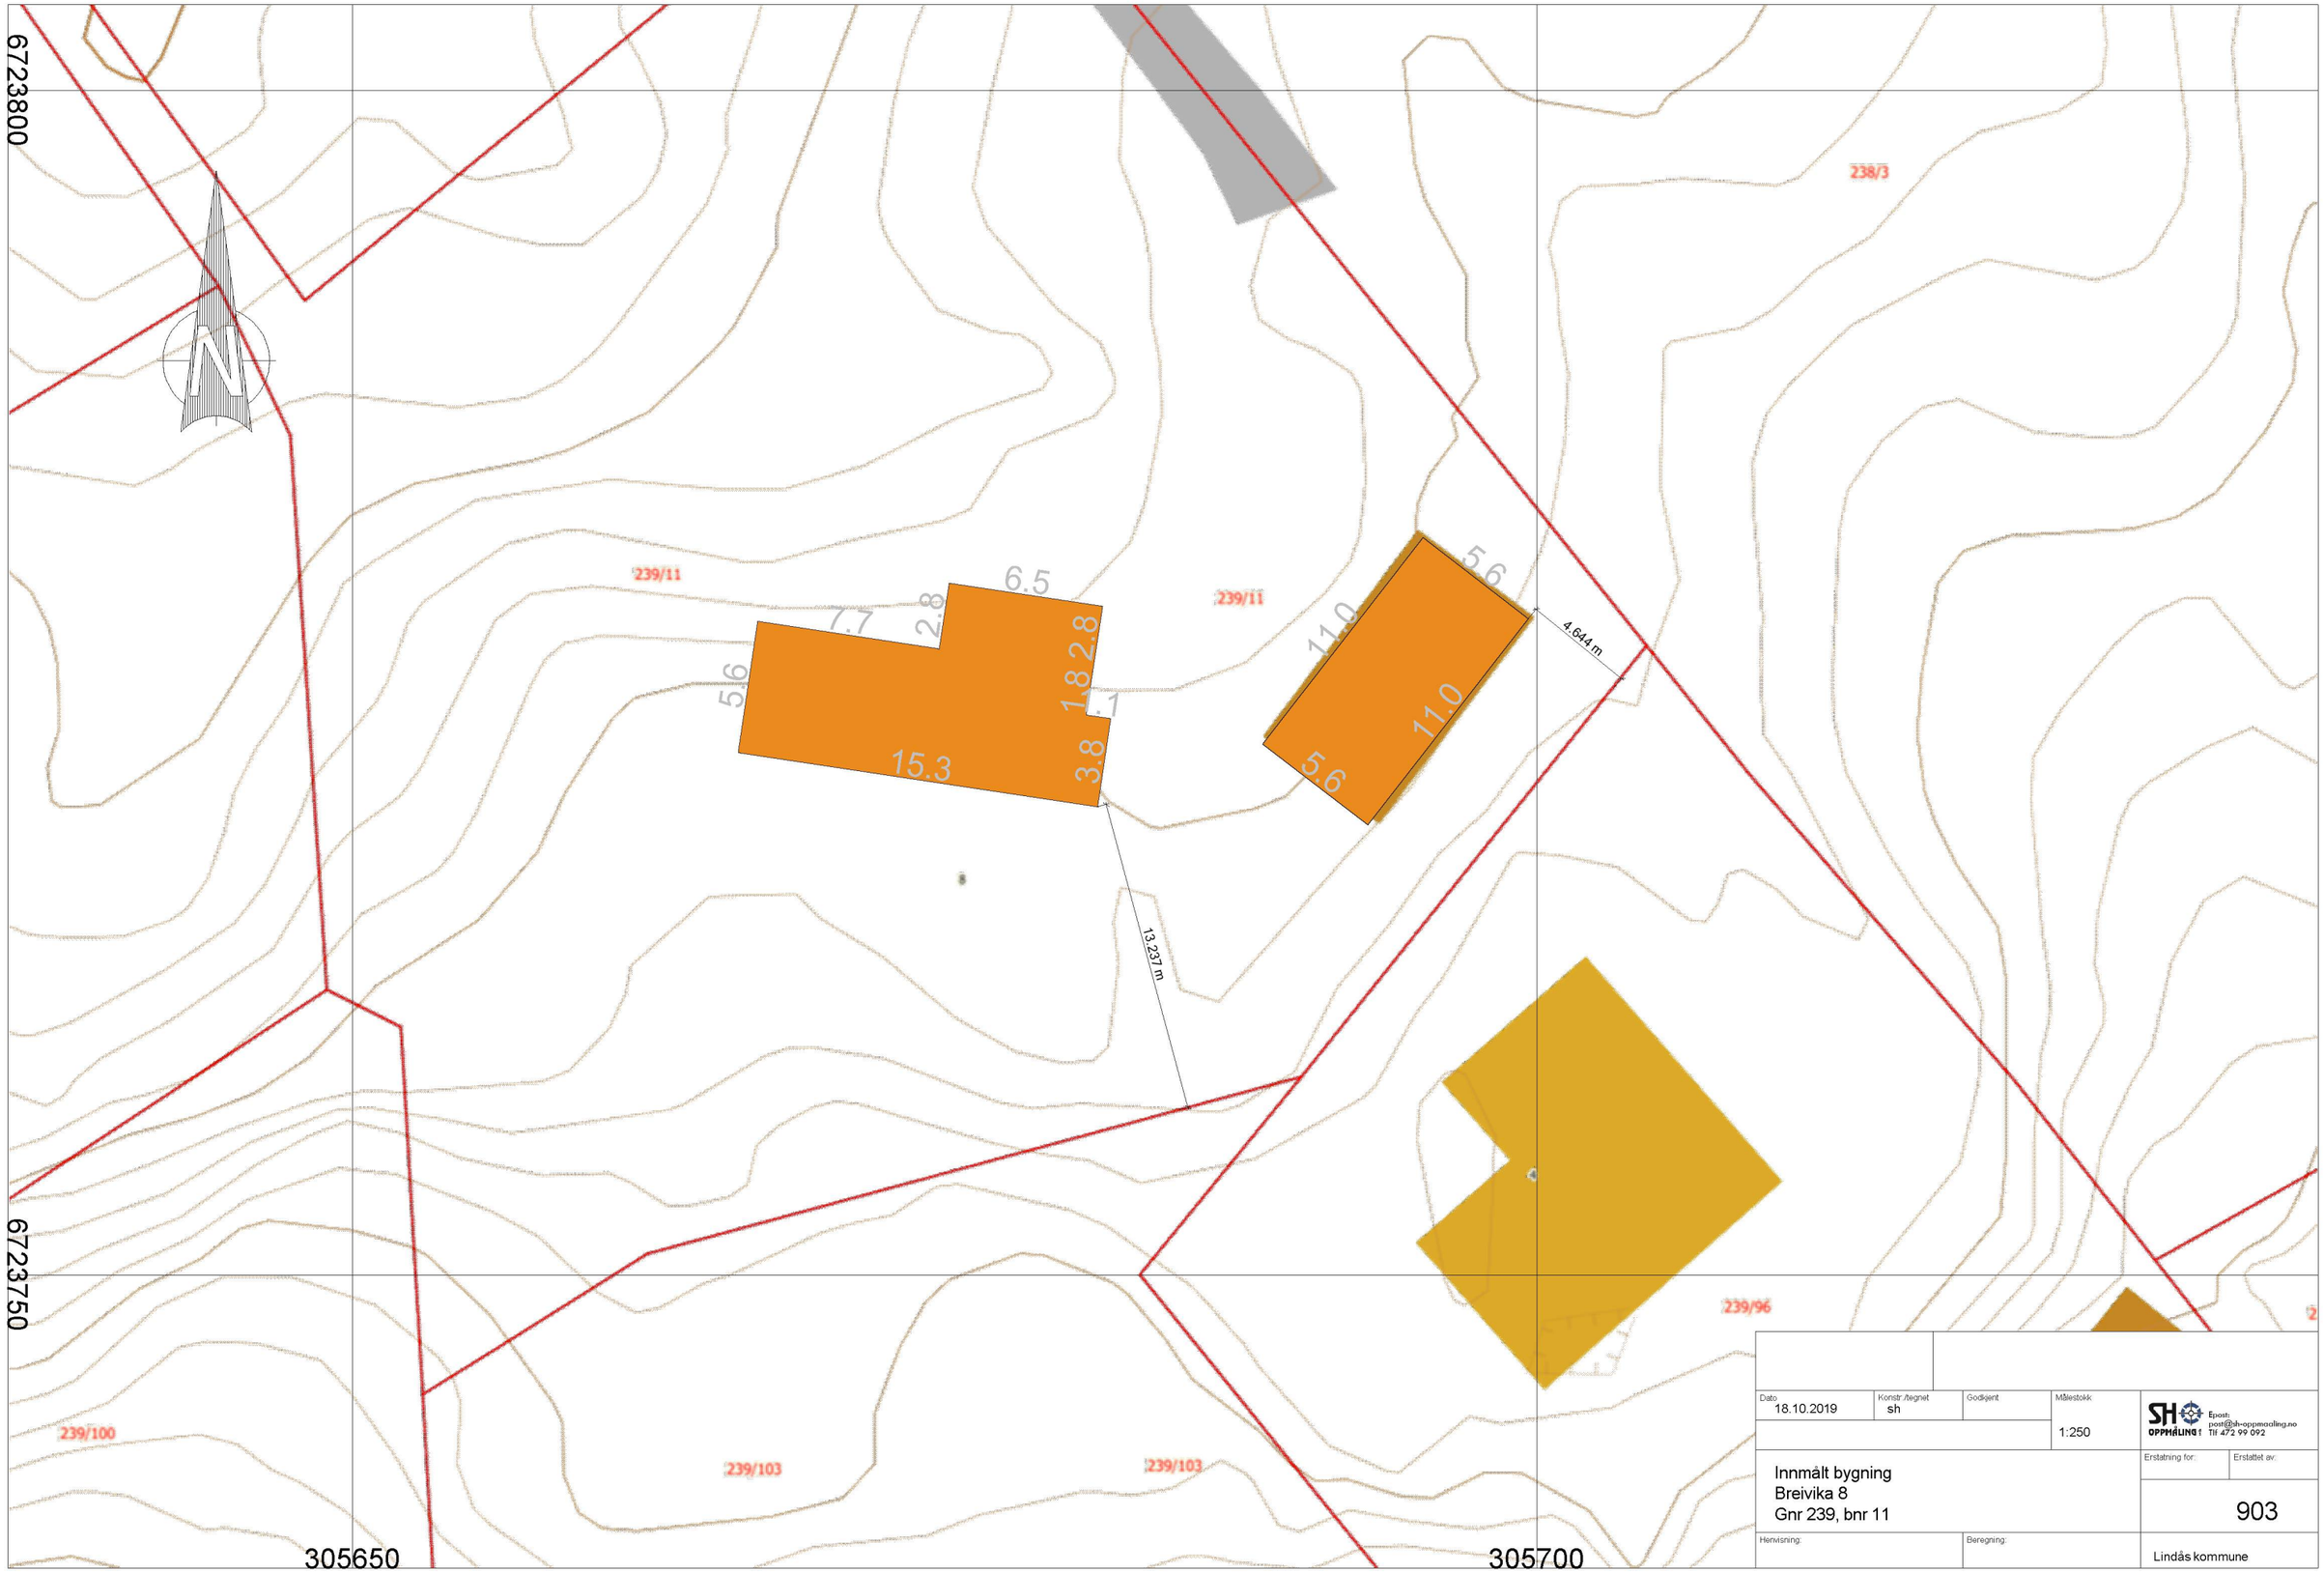

Dato 18.10.2019	Konstr./tegnet sh	Godkjent	Målestokk: 1:250	SH OPPMÅLING AS Epost: post@sh-oppmaaling.no Tlf 472 99 092
Innmålt bygning Breivika 8 Gnr 239, bnr 11				Erstatning for: / Erstattet av:
				903
Henvisning:	Beregning:			Lindås kommune