



Søknaden gjelder

Eiendom/byggested	Gnr. 106	Bnr. 08	Bygningsnr. Bolignr. Kommune
	Adresse Fornboistvegen 3-7		
Postnr. 5955		Poststed Lindås	

Ferdigattest

Tilfredsstiller tiltaket kravene til ferdigattest? Ja Nei

Det gjenstår følgende arbeider av mindre vesentlig betydning som vil bli utført innen 14 dager: _____

Type arbeider _____

Bekreftelse på at disse arbeidene er utført vil være kommunen i hende innen: _____

Dato _____

Oppdatert dokumentasjon

Er det foretatt ikke soknadspliktige endringer/justeringer i forhold til tilatelsen? Ja Nei

Hvis ja, vedlegg oppdatert situasjonsplan, tegninger eller dokumentasjon som viser hva som er utført. _____

Sluttrapport for avfall

Sluttrapport av _____ Dato _____

vedlegges soknaden

Ansvaret søker forplikter seg til å påse at sluttrapporten blir ajourført og oppbevart. _____

Vedlegg nr. K -

Varmesystem

<input type="checkbox"/>	Elektrisitet	<input type="checkbox"/>	Sol
<input type="checkbox"/>	Biobrensel	<input type="checkbox"/>	Gass
<input type="checkbox"/>	Varmepumpe - luft	<input type="checkbox"/>	Olje/parafin
<input type="checkbox"/>	Varmepumpe - berg/sjø	<input type="checkbox"/>	Annet
<input type="checkbox"/>	Fjernvarme/spillvarme	<input type="checkbox"/>	

Vannbåren gulvarme Vannbåren radiator Elektriske varmekabler Elektriske panelovner Annet

Luftoppvarming Kamin/ovn/peis Annet

Varmefordeling Ikke relevant

Erklæring

Det bekreftes at tilstrekkelig dokumentasjon som grunnlag for driftsfasen er overlevert byggeværkets eier

Vedlegg


Ikke relevant			
<input checked="" type="checkbox"/>	D	-	
<input type="checkbox"/>	E	1 - 2	
<input checked="" type="checkbox"/>	F	-	
<input checked="" type="checkbox"/>	G	-	
<input checked="" type="checkbox"/>	K	-	
<input checked="" type="checkbox"/>	H	-	
<input checked="" type="checkbox"/>	I	-	
<input checked="" type="checkbox"/>	O	-	

Underskrifter

Ansvaret søker for tiltaket (for tiltak etter pbl § 20-1) Foretak Siv Monica Miljeteig Telefon 48073185 Mobiltelefon _____ E-post si-mo-mi@online.no	Tiltakshaver (bare for tiltak uten ansvarlig søker pbl 20-4) Navn Siv Monica Miljeteig Telefon 48073185 Mobiltelefon _____ E-post si-mo-mi@online.no Dato 23.10.2019 Underskrift <i>Siv Monica Miljeteig</i>
---	---

NOTE!	16.09.19/LAH	15.05.17/LAH	03.11.16/LAH	DATE/SIGN
• PART OF DRAWING MAY NOT BE SHOWN IN SCALE • DO NOT TAKE MEASURES ON DRAWING • ONLY RELAY ON GIVE DIMENSIONS				
ACCORDING TO INTERNATIONAL DIMS. THE DRAWING IS THE PROPERTY OF ARKOCONSULT AS. THE DRAWING CAN NOT BE USED, MADE PUBLIC OR HANDED OVER TO A THIRD PARTY WITHOUT OUR WRITTEN CONSENT. ANY MANAGEMENT WILL LEAD TO LEGAL PROCEEDINGS.				
SIV MONICA FANEBUST MILJETEIG	GBNR. 106/08, LINDÅS	TILB. LEVEGG/VINTERHAGE	SITUASJONSPLAN	01713202A10
REVISION/DATE: C/16.09.19	PROJECT NO.: 2013202	DRAWING NO.:		
SCALE: 1:500	FORMAT: A3	DRAWN: LAH	CHECKED: LAH	DATE: 20.12.2013
Arkoconsult AS, Postboks 103, 5291 Vestli. Tel: 56390003 - Fax: 56191130 - Web: 93241511 Mail: post@arkoconsult.no - Org.nr: 997089782 MVA				

SITUASJONSPLAN
 GNR.106 BNR.8 LINDÅS KOMMUNE
 TILBYGG TERRASSE PÅ MARK, LEVEGG, VINTERHAGE
 OK GULV TERRASSE/VINTERHAGE + 6,3

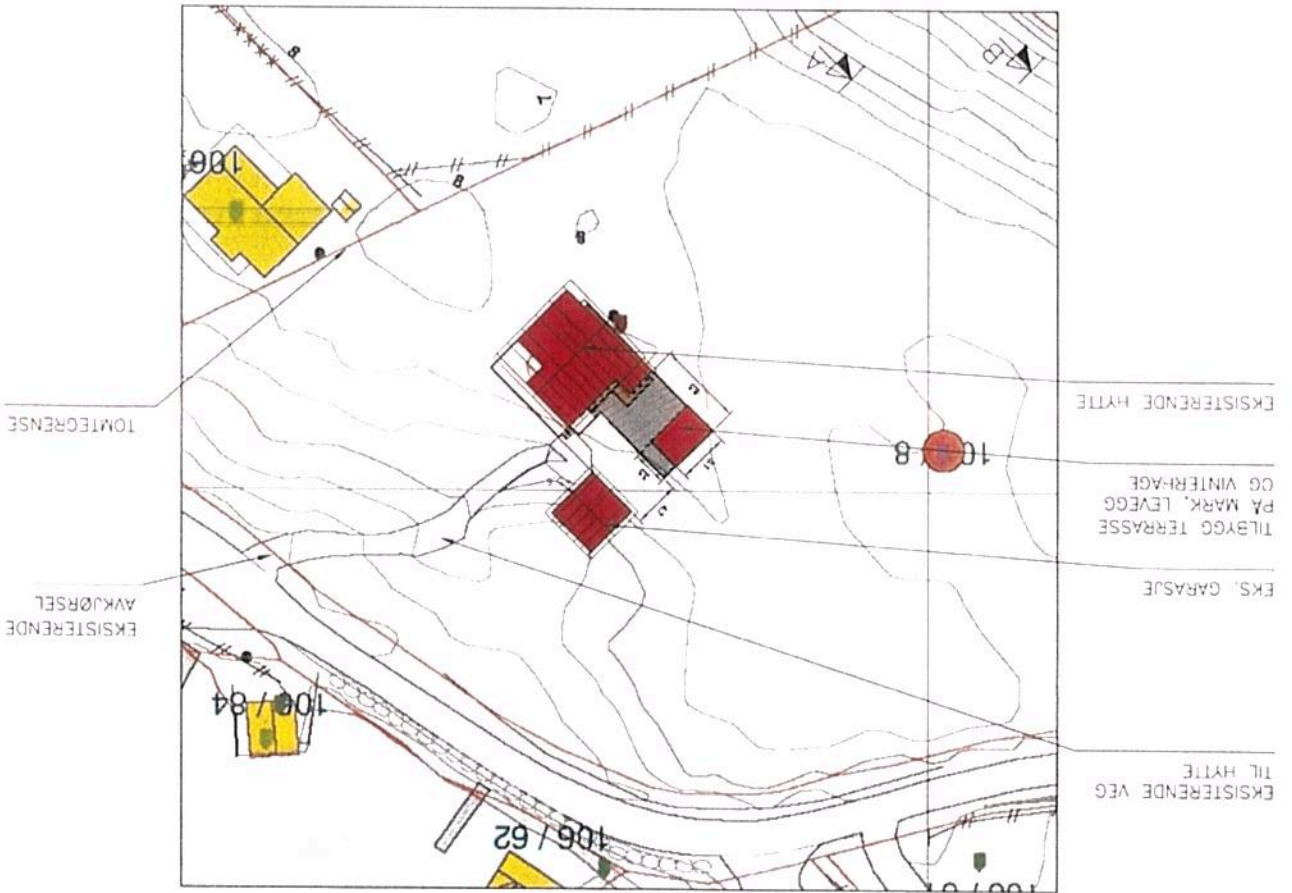


REV. DESCRIPTION	A	SNUDD VINTERHAGE, VINKEL TAK
DATE/SIGN	16.09.19/LAH	
NOTE:	<ul style="list-style-type: none"> PART OF DRAWING MAY NOT BE SHOWN IN SCALE DO NOT TAKE MEASURES ON DRAWING ONLY RELAY ON GIVE DIMENSIONS 	
REVISION/DATE:	A/16.09.19	SIV MONICA FANEBUST MILJETEIG
PROJECT NO.:	2013202	GBNR.106/08, LINDAS
DRAWING NO.:	01713202A06	TILB. LEVEGG/VINTERHAGE
SCALE:	1:100	
FORMAT:	A3	
DATE:	11.05.17	
CHECKED:	LAH	
DATE:		



ARKOCONSULT AS, Postboks 103, 5291 Valesfjell.
 Tel: 56390003 - Fax: 56191130 - Mob: 93241511
 Mail: post@arkoconsult.no - Org.nr.: 997089782 WVA

BYA VINTERHAGE:	17,8 m2
BRÅ VINTERHAGE:	15,9 m2

SNITT VINTERHAGE

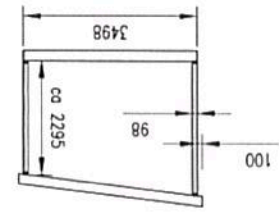

PLAN

FASADE NORD ØST

