


Ekst. felles pumpe-
stasjon utskoblast
og hjemmast

Ekst. 50m VL

Ekst. 52m til Bnr. 103

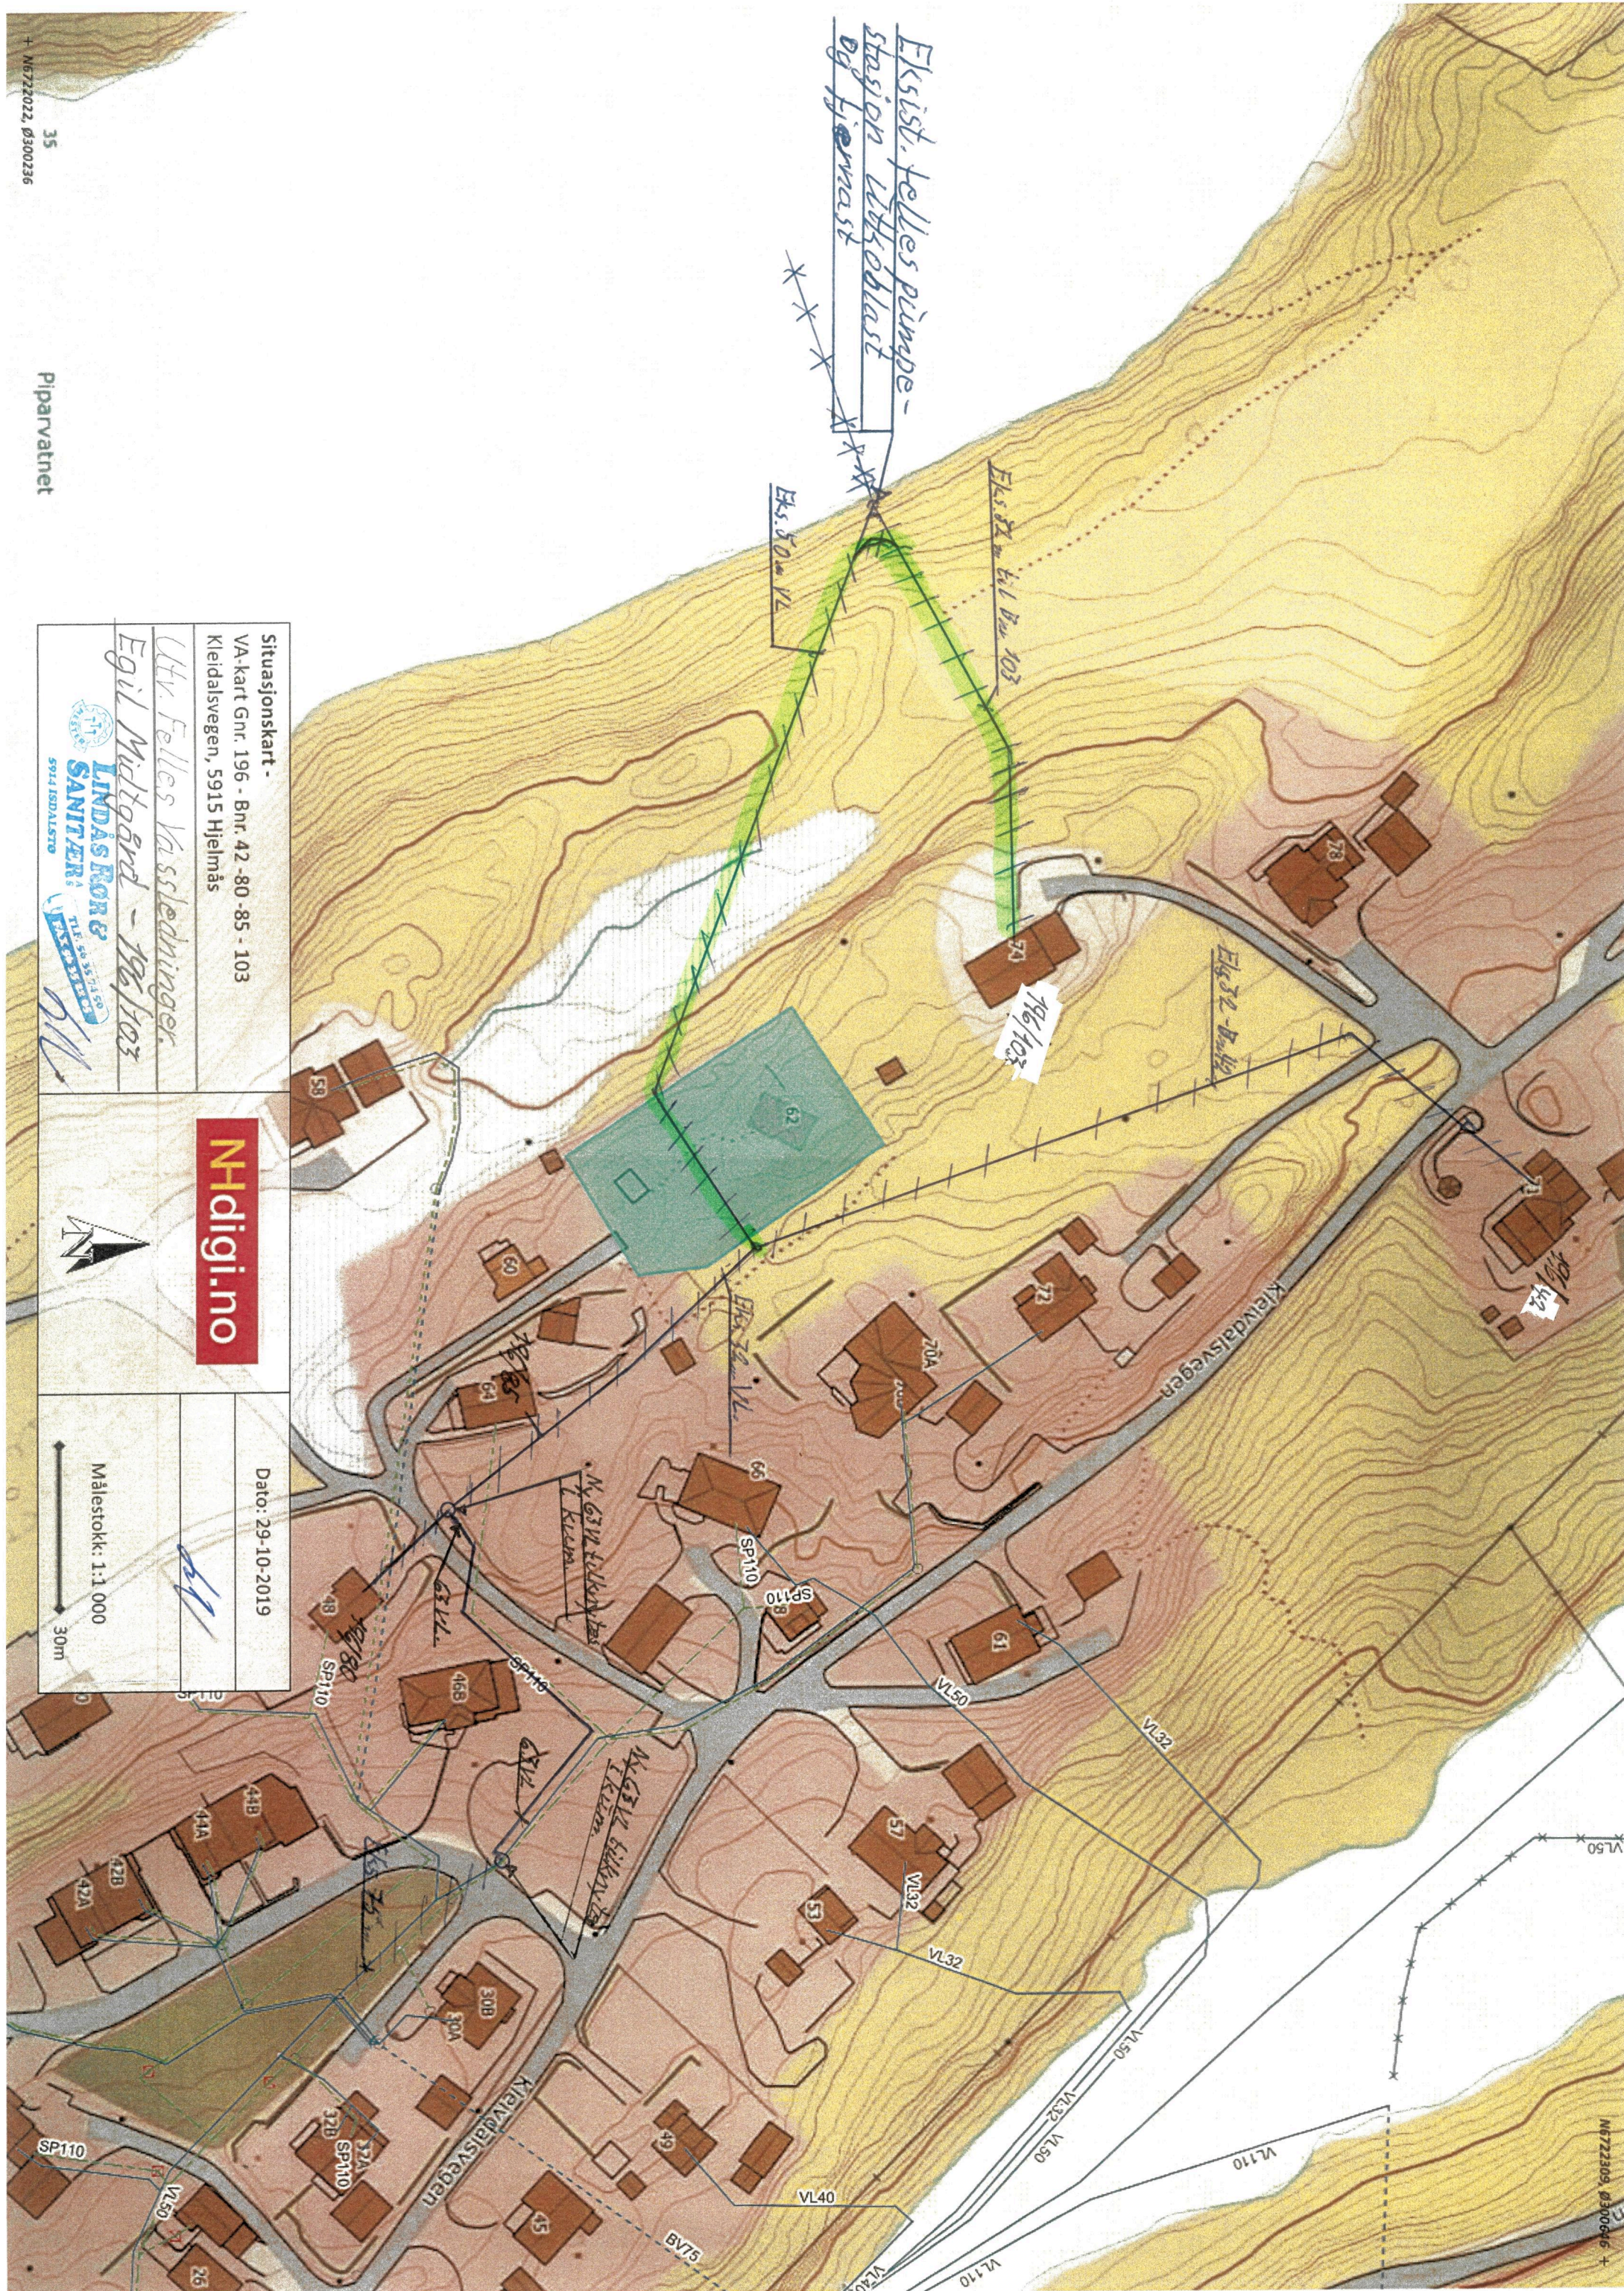

Situasjonskart -
VA-kart Gnr. 196 - Bnr. 42 - 80 - 85 - 103
Kleidalsvegen, 5915 Hjelmås

Utv. Felles Vassledninger,
Egil Moltbønd - 196/103

**LINDÅS RØR & SANITÆR AS**
5914 ISDALSTØ
TELEFON: 56 35 31 50
FAX: 56 35 31 51

Nhdigi.no

Dato: 29-10-2019

[Handwritten signature]

Målestokk: 1:1 000

