




FASADE MOT: Aust




FASADE MOT: Nord  
 90/ Ø16 Spilloann  
 Ø32 Vann.

LINDÅS KOMMUNE TEKNISK	
Arkivkode	202/135
22 DES. 2000	
Ark. saknr.	Løpnr.
00/03454	021567/00
Saksh.	Grad.
KEI	

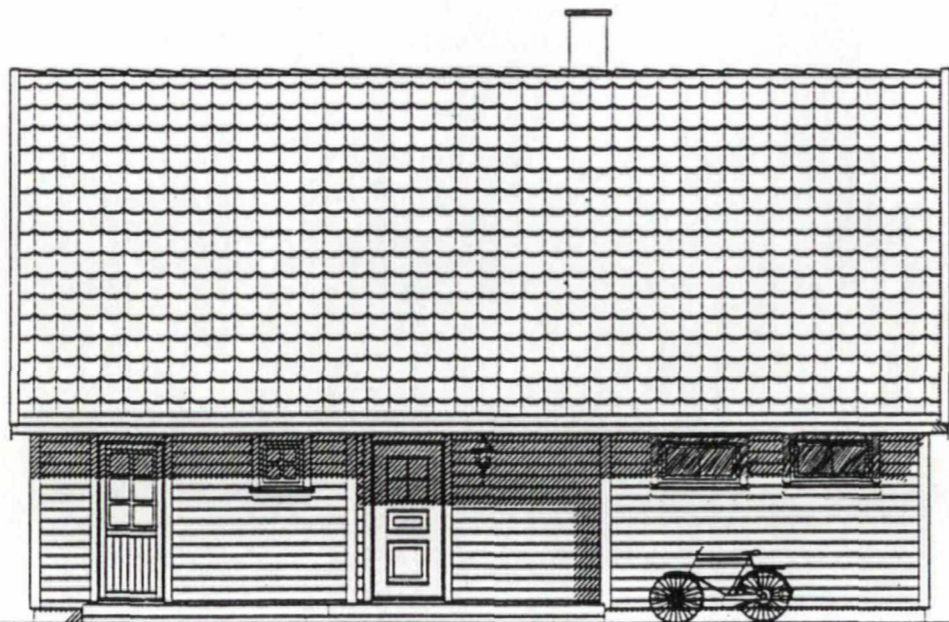

FASADE MOT: Vest

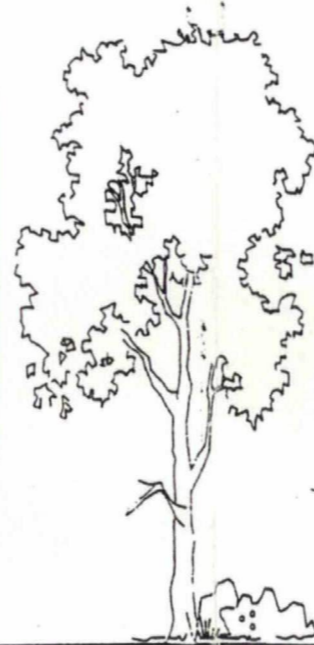

FASADE MOT: Sør

	BRA	F	BA
KJELLER/LETG.	m <sup>2</sup>		m <sup>2</sup>
1. ETASJE	81.7 m <sup>2</sup>	1.0	81.7 m <sup>2</sup>
LOFT/2. ETG.	64.0 m <sup>2</sup>	0.6	38.4 m <sup>2</sup>
SUM	145.7 m <sup>2</sup>		120.1 m <sup>2</sup>
GRUNNFLATE = 88.8 m <sup>2</sup>			





— PLANERT TERRENG  
 - - - NAVÆRENDE TERRENG

FASADER

Hjelmås VvsBygg  
 5915 Hjelmas P.Hj 4/12.00



BYGGHERRE: Per Ivar Gullanger		KÅLAS & SØNN AS BYGGEVAREHANDEL 5164 HJELMÅS TLF: 56 35 33 70
BYGGEPLASS: Apalen, 5915 Hjelmas		
KOMMUNE: Lindås g.nr. b.nr.		Arkitektfirma: <b>IDÉ &amp; HUS</b> TEGNING Postboks 171, 4060 KLEPPE
Tegn:	Arkitekt:	
Dato: 14.05.97	Tegn.nr. 100	
Mål: 1:100	Rev. 28.11.00	
TEGningen MA HVERKEN HELT ELLER DELVIS KOPIERES ELLER BENYTTES VED UTFØRSEL AV ARBEIDER SOM RETTIGHETSINNEHAVER IKKE MEDVIRKER I		Hustype: 1711 spesial

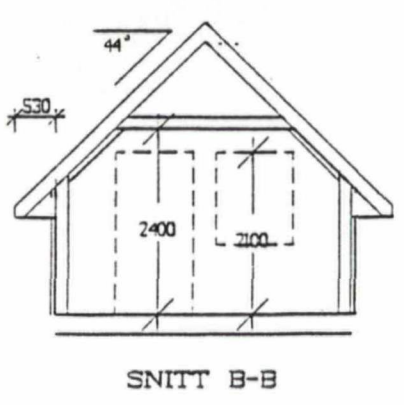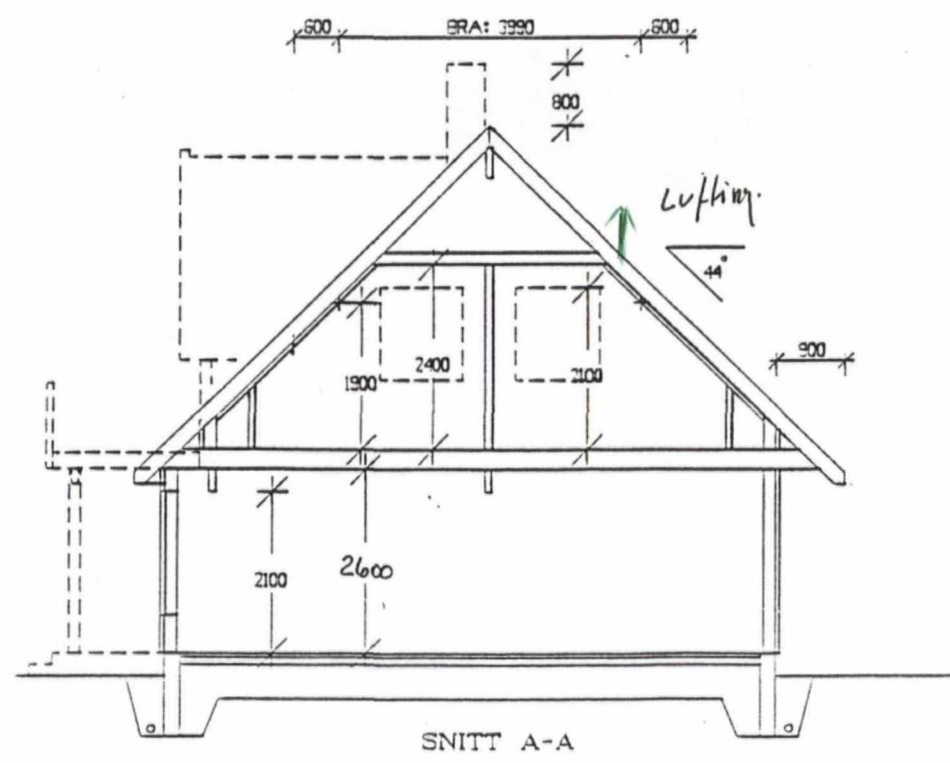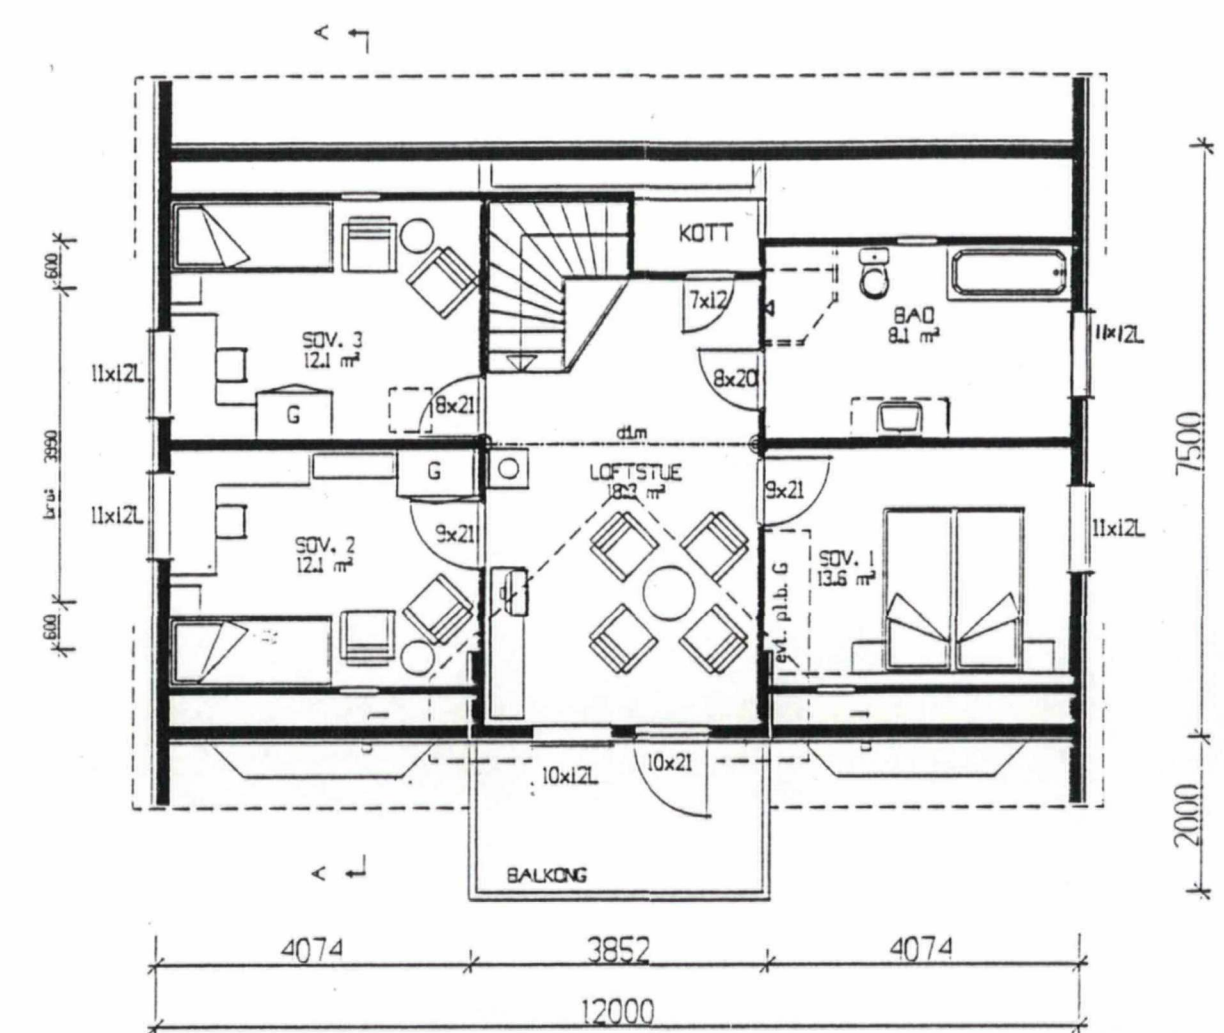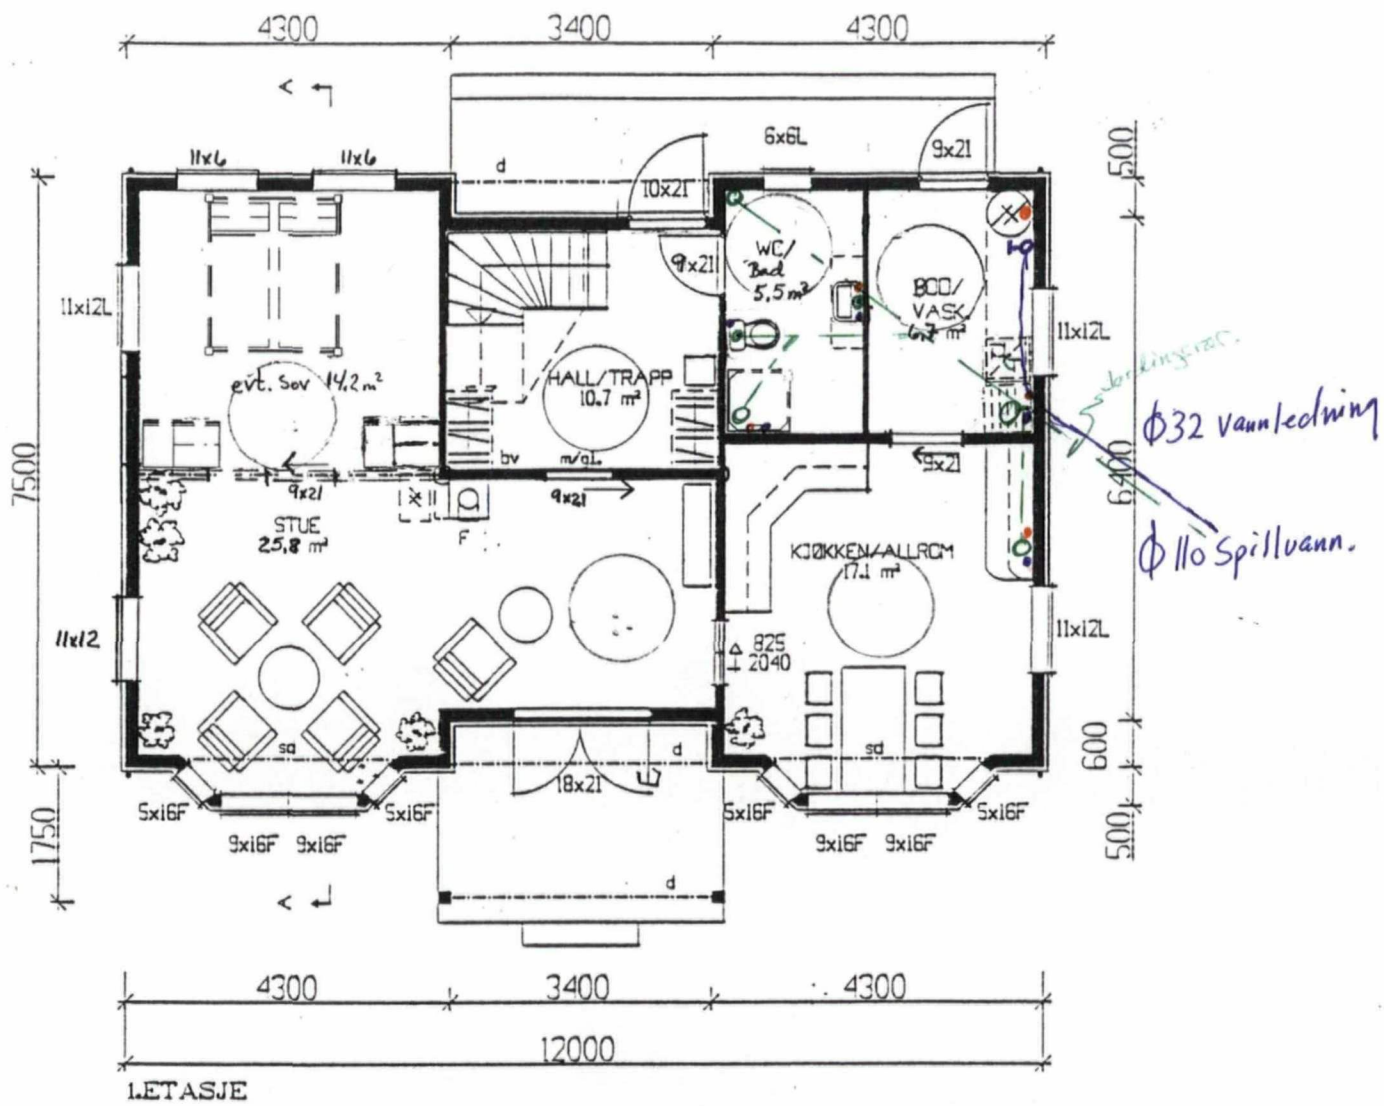





LOFT - leveranseomfanget framgar av kontrakt

LINDÅS KOMMUNE TEKNISK	
Arkivkode	
2 2 DES. 2000	
Ark. saksnr. 00/03454	Løpenr. 021327/00
Saksh. KEI	Grad.

**Hjelmås VvsBygg**  
5915 Hjelmås  
P.Hg 4/12.00



PLANER/SNITT

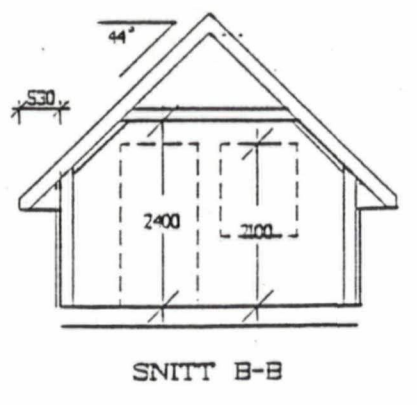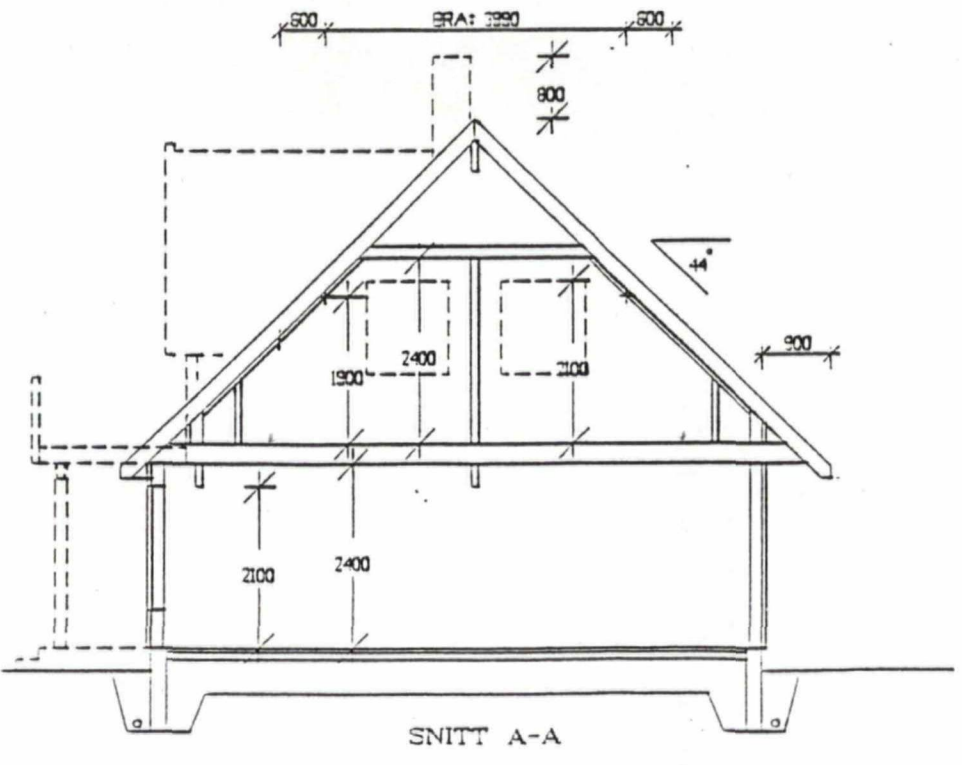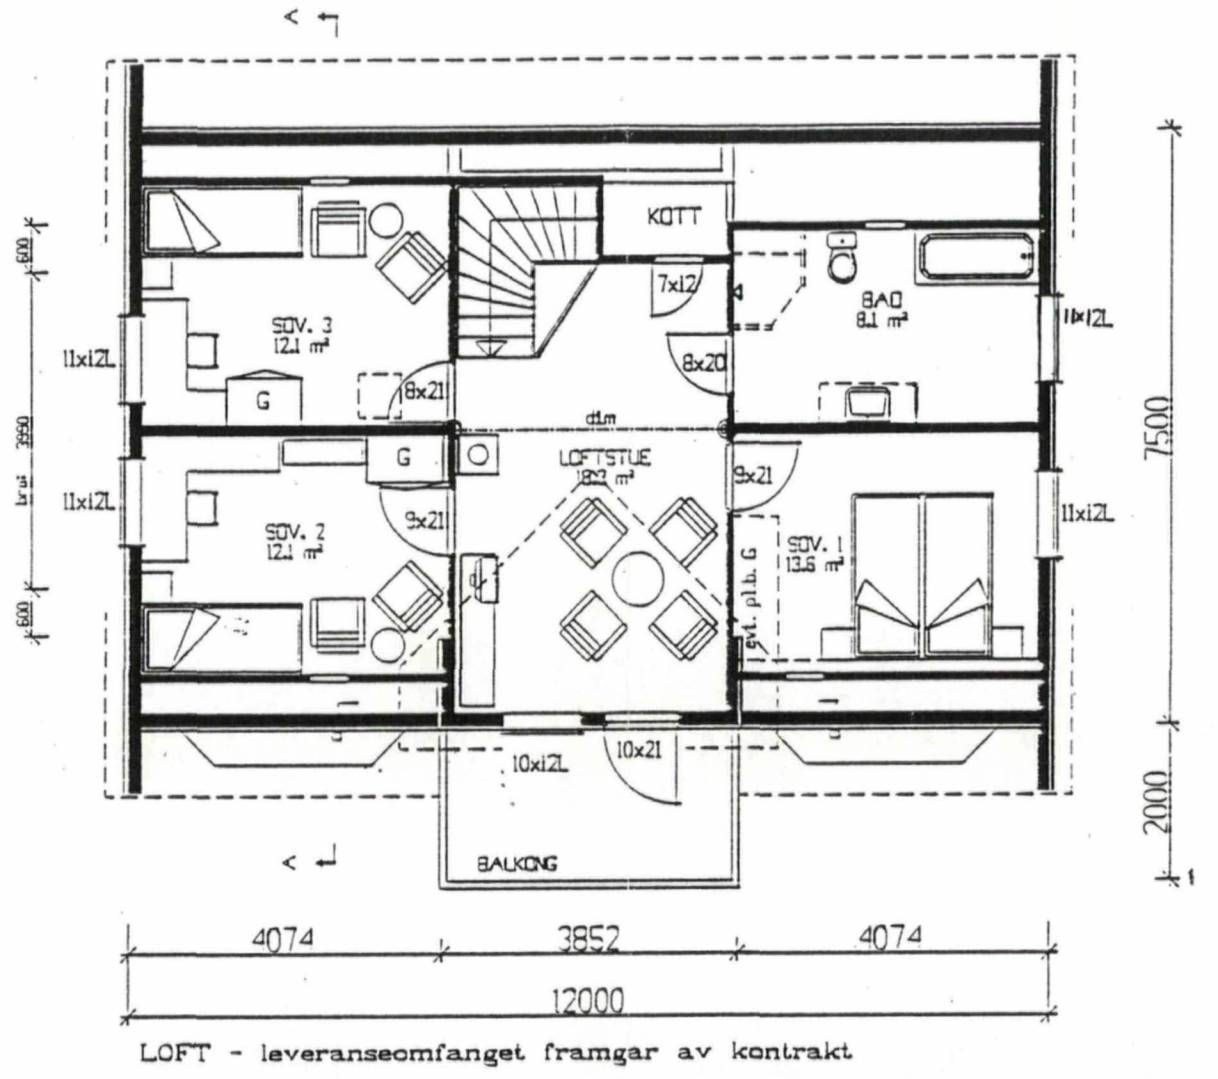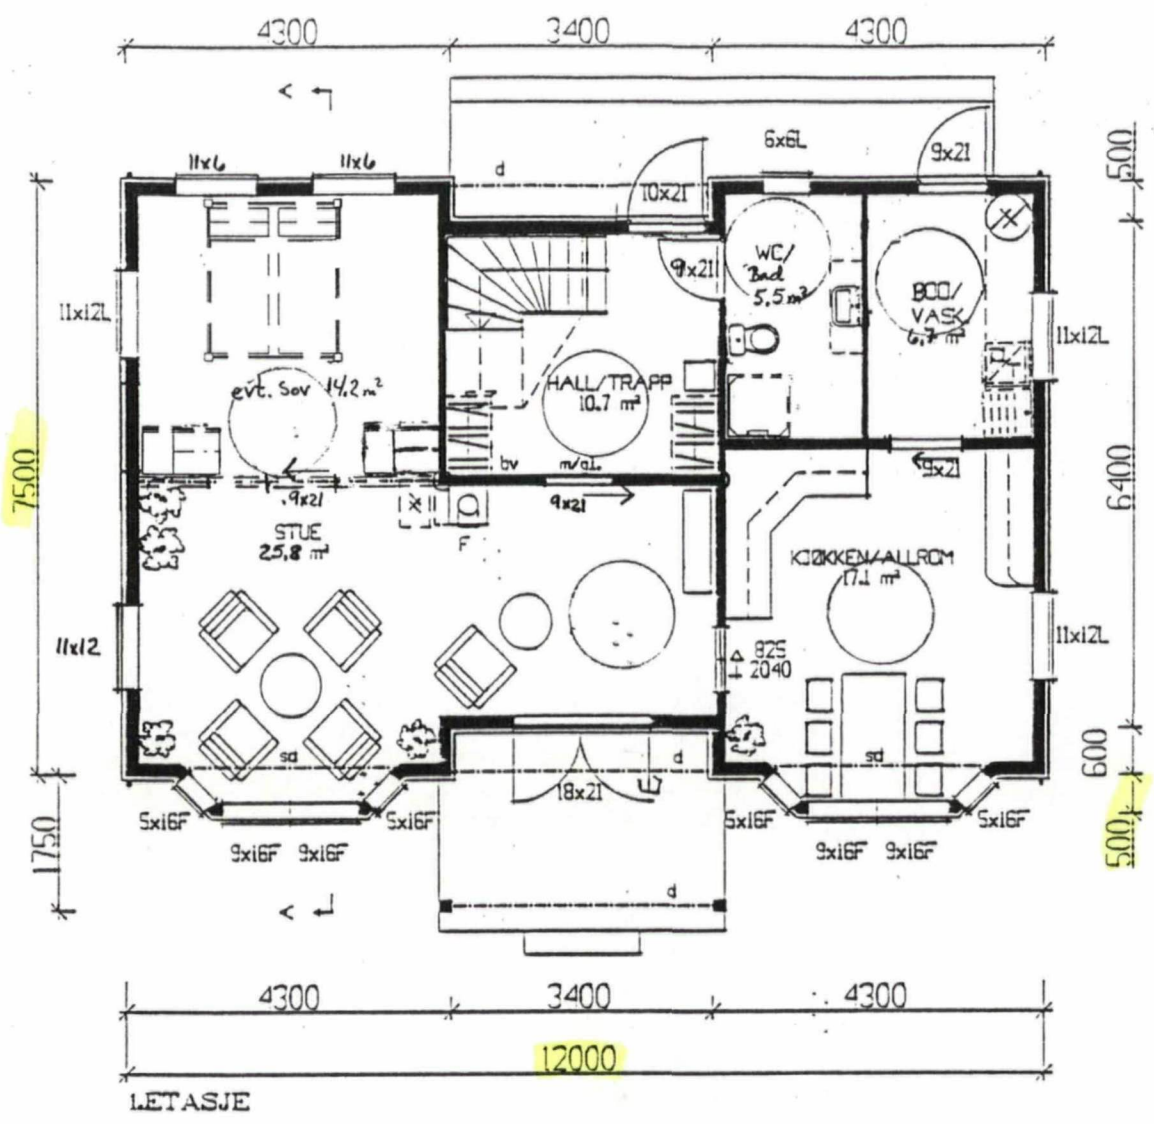	BYGGERRE: Per Ivar Gullanger	KÅLAS & SØNN AS BYGGEVAREHANDEL 5164 HJELMÅS TLF: 56 35 33 70
	BYGGEPLASS: Apalen, 5915 Hjelmås	
	KOMMUNE: Lindås g.nr. b.nr.	Arkitektfirma: <b>IDÉ &amp; HUS</b> TEGNING Postboks 171, 4060 KLEPPE
	Tegn:            Arkitekt: Dato: 14.05.97    Tegnr. 101 Mål: 1:100        Rev. 28.11.00	
<small>TEGNINGEN MA HVERKEN HELT ELLER DELVIS KOPIERES ELLER BENYTTES VED UTFØRELSE AV ARBEIDER SOM RETTIGHETSINNEHAVER IKKE MEDVIRKER I.</small>		



**BYGNINGSSJEFEN I LINDÅS**  
 Etter fullmakt

PLANER/SNITT


	BYGGERRE: Per Ivar Gullanger		KALAS & SØNN AS BYGGEVAREHANDEL 5164 HJELMÅS TLF: 56 35 33 70
	BYGGEPLASS: Apalen, 5915 Hjelmås		
	KOMMUNE: Lindås g.nr. b.nr.		
	Tegn: Arkitekt:		
Dato: 14.05.97 Tegnr. 101		Hustype: 1711 spesial	Arkitektfirma:  Postboks 171, 4060 KLEPPE
Mål: 1:100 Rev. 28.11.00			
<small>TEGNINGEN MA HVERKEN HELT ELLER DELVIS KOPIERES ELLER BENYTTES VED UTFØRESE AV ARBEIDER SOM RETTIGHETSINNEHAVER DOKE MEDVIRKER I.</small>			




FASADE MOT:



FASADE MOT:

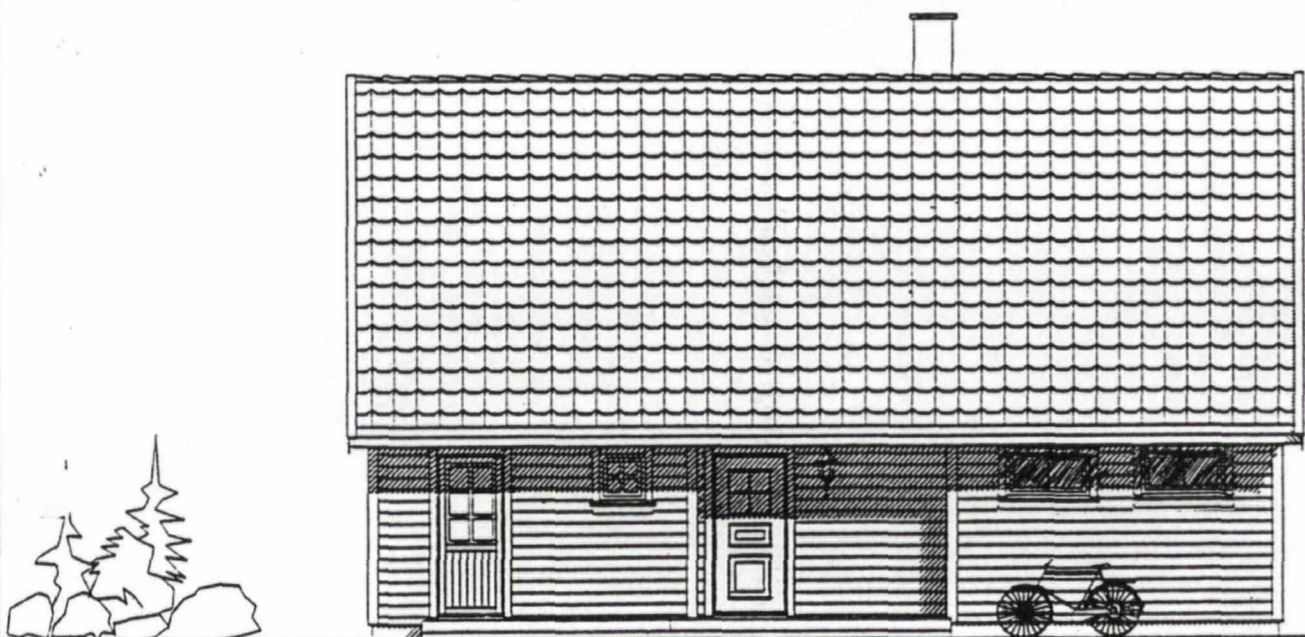

FASADE MOT:

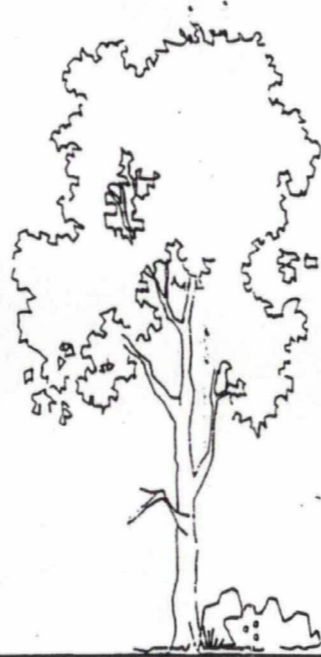

FASADE MOT:


Sak 13/01  
 BYGNINGSSJEFEN I LINDÅS  
*Svensson*  
 Etter fullmakt

	BRA	F	BA
KJELLER/LETG.	m <sup>2</sup>		m <sup>2</sup>
1. ETASJE	81.7 m <sup>2</sup>	1.0	81.7 m <sup>2</sup>
LOFT/2. ETG.	64.0 m <sup>2</sup>	0.6	38.4 m <sup>2</sup>
SUM	145.7 m <sup>2</sup>		120.1 m <sup>2</sup>
GRUNNFLATE = 88.8 m <sup>2</sup>			


— PLANERT TERRENG  
 - - - NAVÆRENDE TERRENG

FASADER


	BYGGHERRE: Per Ivar Gullanger		KÅLAS & SØNN AS BYGGEVAREHANDEL 5164 HJELMÅS TLF: 56 35 33 70
	BYGGEPLASS: Apalen, 5915 Hjelmås		
	KOMMUNE: Lindås g.nr. b.nr.		
	Tegn:	Arkitekt:	Hustype:
Dato: 14.05.97	Tegn.nr. 100	1711 spesial	
Mål: 1:100	Rev. 28.11.00		
TEGNINGEN PÅ HVERKEN HELT ELLER DELVIS KOPIERES ELLER BENYTTES VED UTFØRELSE AV ARBEIDER SOM RETTIGHETSINNEHAVER IKKE MEDVIRKER I			

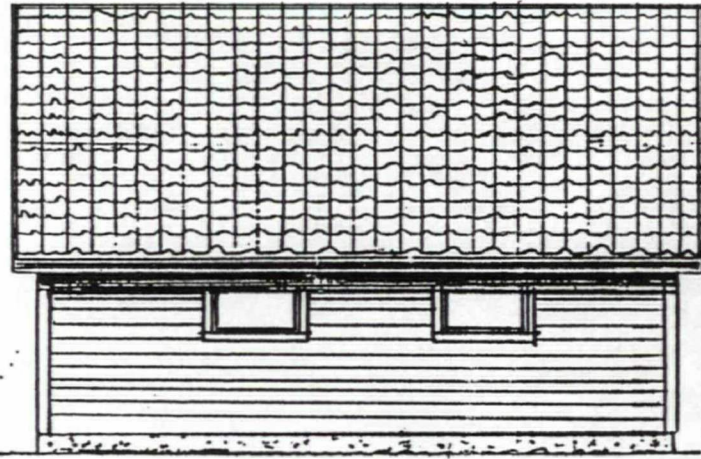

Fasade mot: Nord-Vest

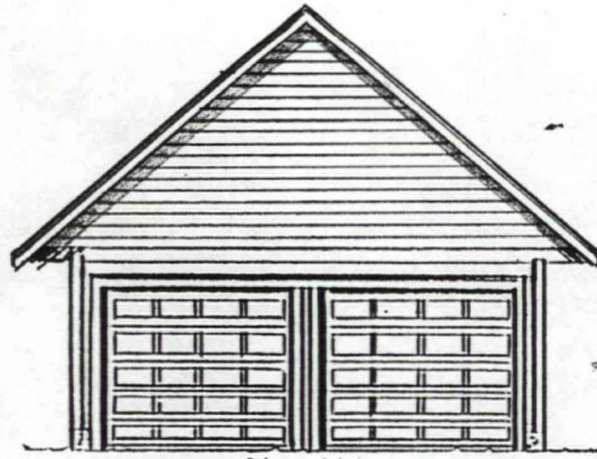


Fasade mot: Nord-Aust

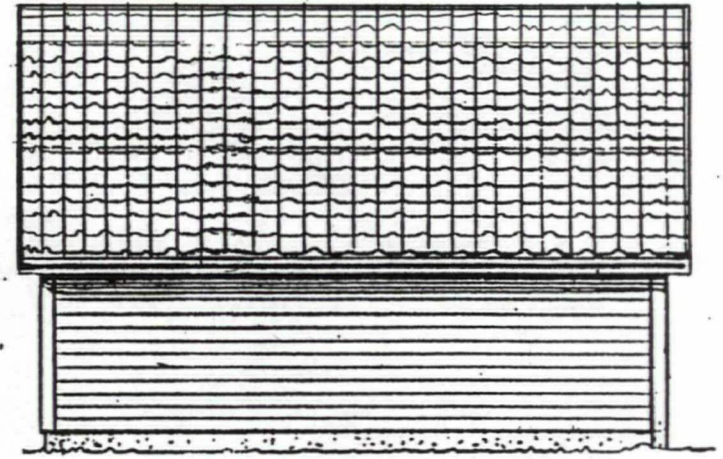


Fasade mot: Sør-Aust

BYGNINGSSJEFEN I LINDÅS

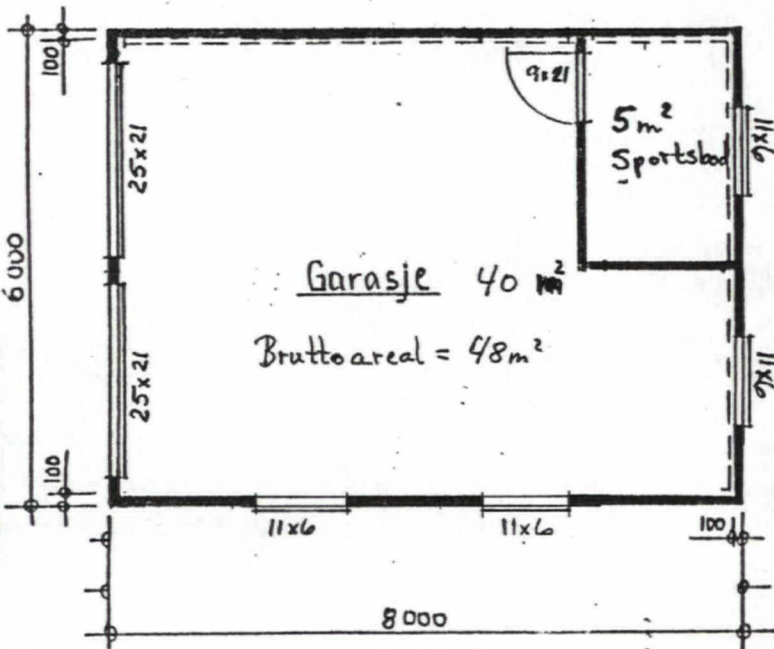

Plan tegn.

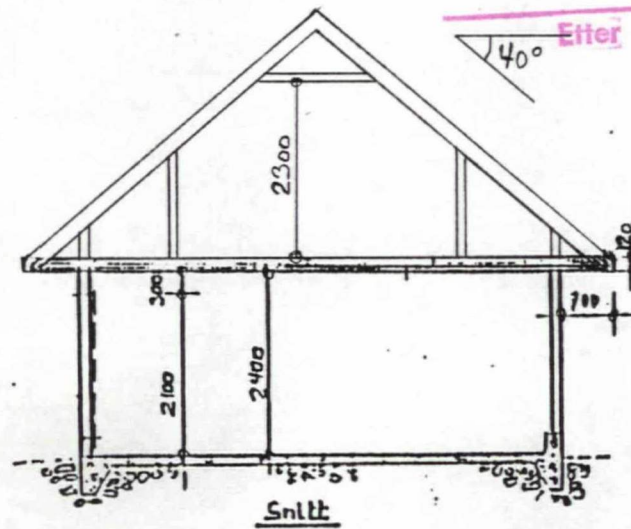

40° Etter fullmakt




Fasade mot: Sør-Vest

Tegning:	Plan og fasadetegning garasje	Tegn.nr.
Tiltakshaver:	Per Ivar Gullanger	Dato:
Målestokk:	1:100	19.05.00
	O.H.	Rev:


HUSKI  
LYDFELLE FORAN ALLE TILLUFTVENTILER  
OG FORAN AVTREKKSVENTIL PÅ KJØKKEN

VENTILASJONSTEGNING		
Dato: 4/12-00	Utført av: GUL	Målestokk: 1-50
PROSJEKT: Per Ivar Gullanger	Ordre nr.: 45080	FB TRADING AS Postboks 84 5363 Ågotnes Tlf.: 56 31 26 31 Fax: 56 31 26 30
Utgave: 1	av dato:	

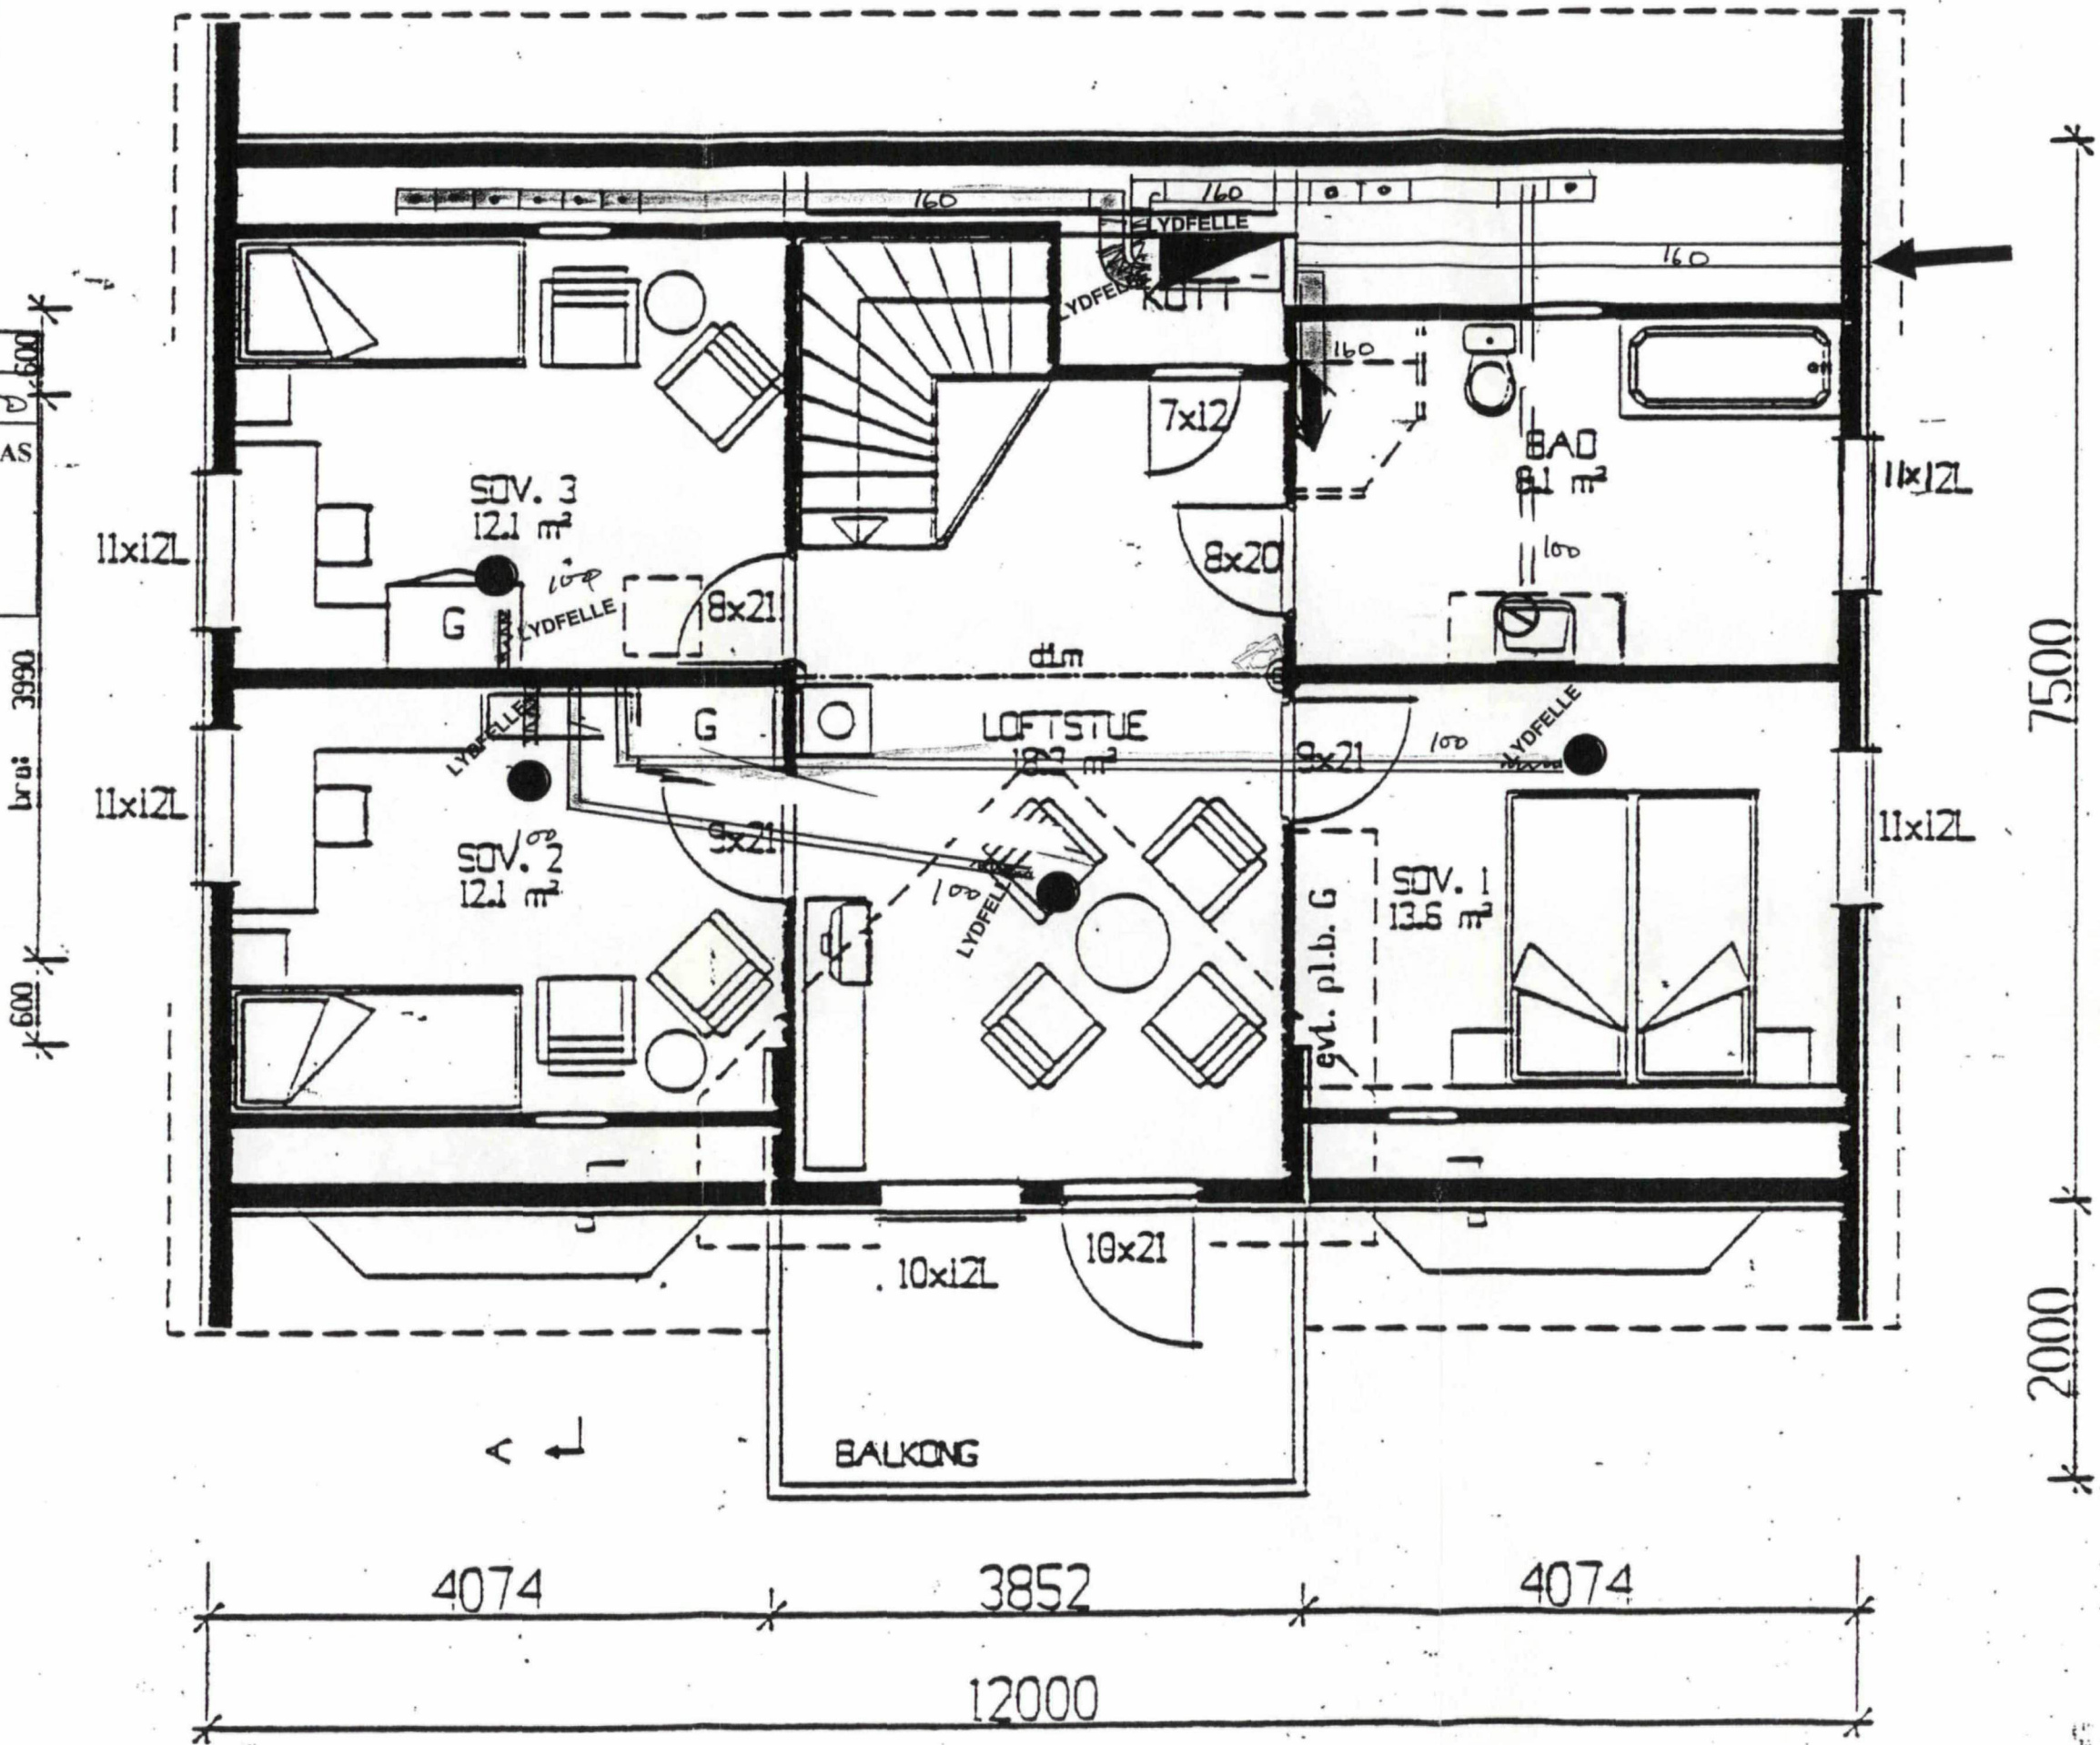

ARKIV

LOFT - leveranseomfanget framgar av kontrakt.

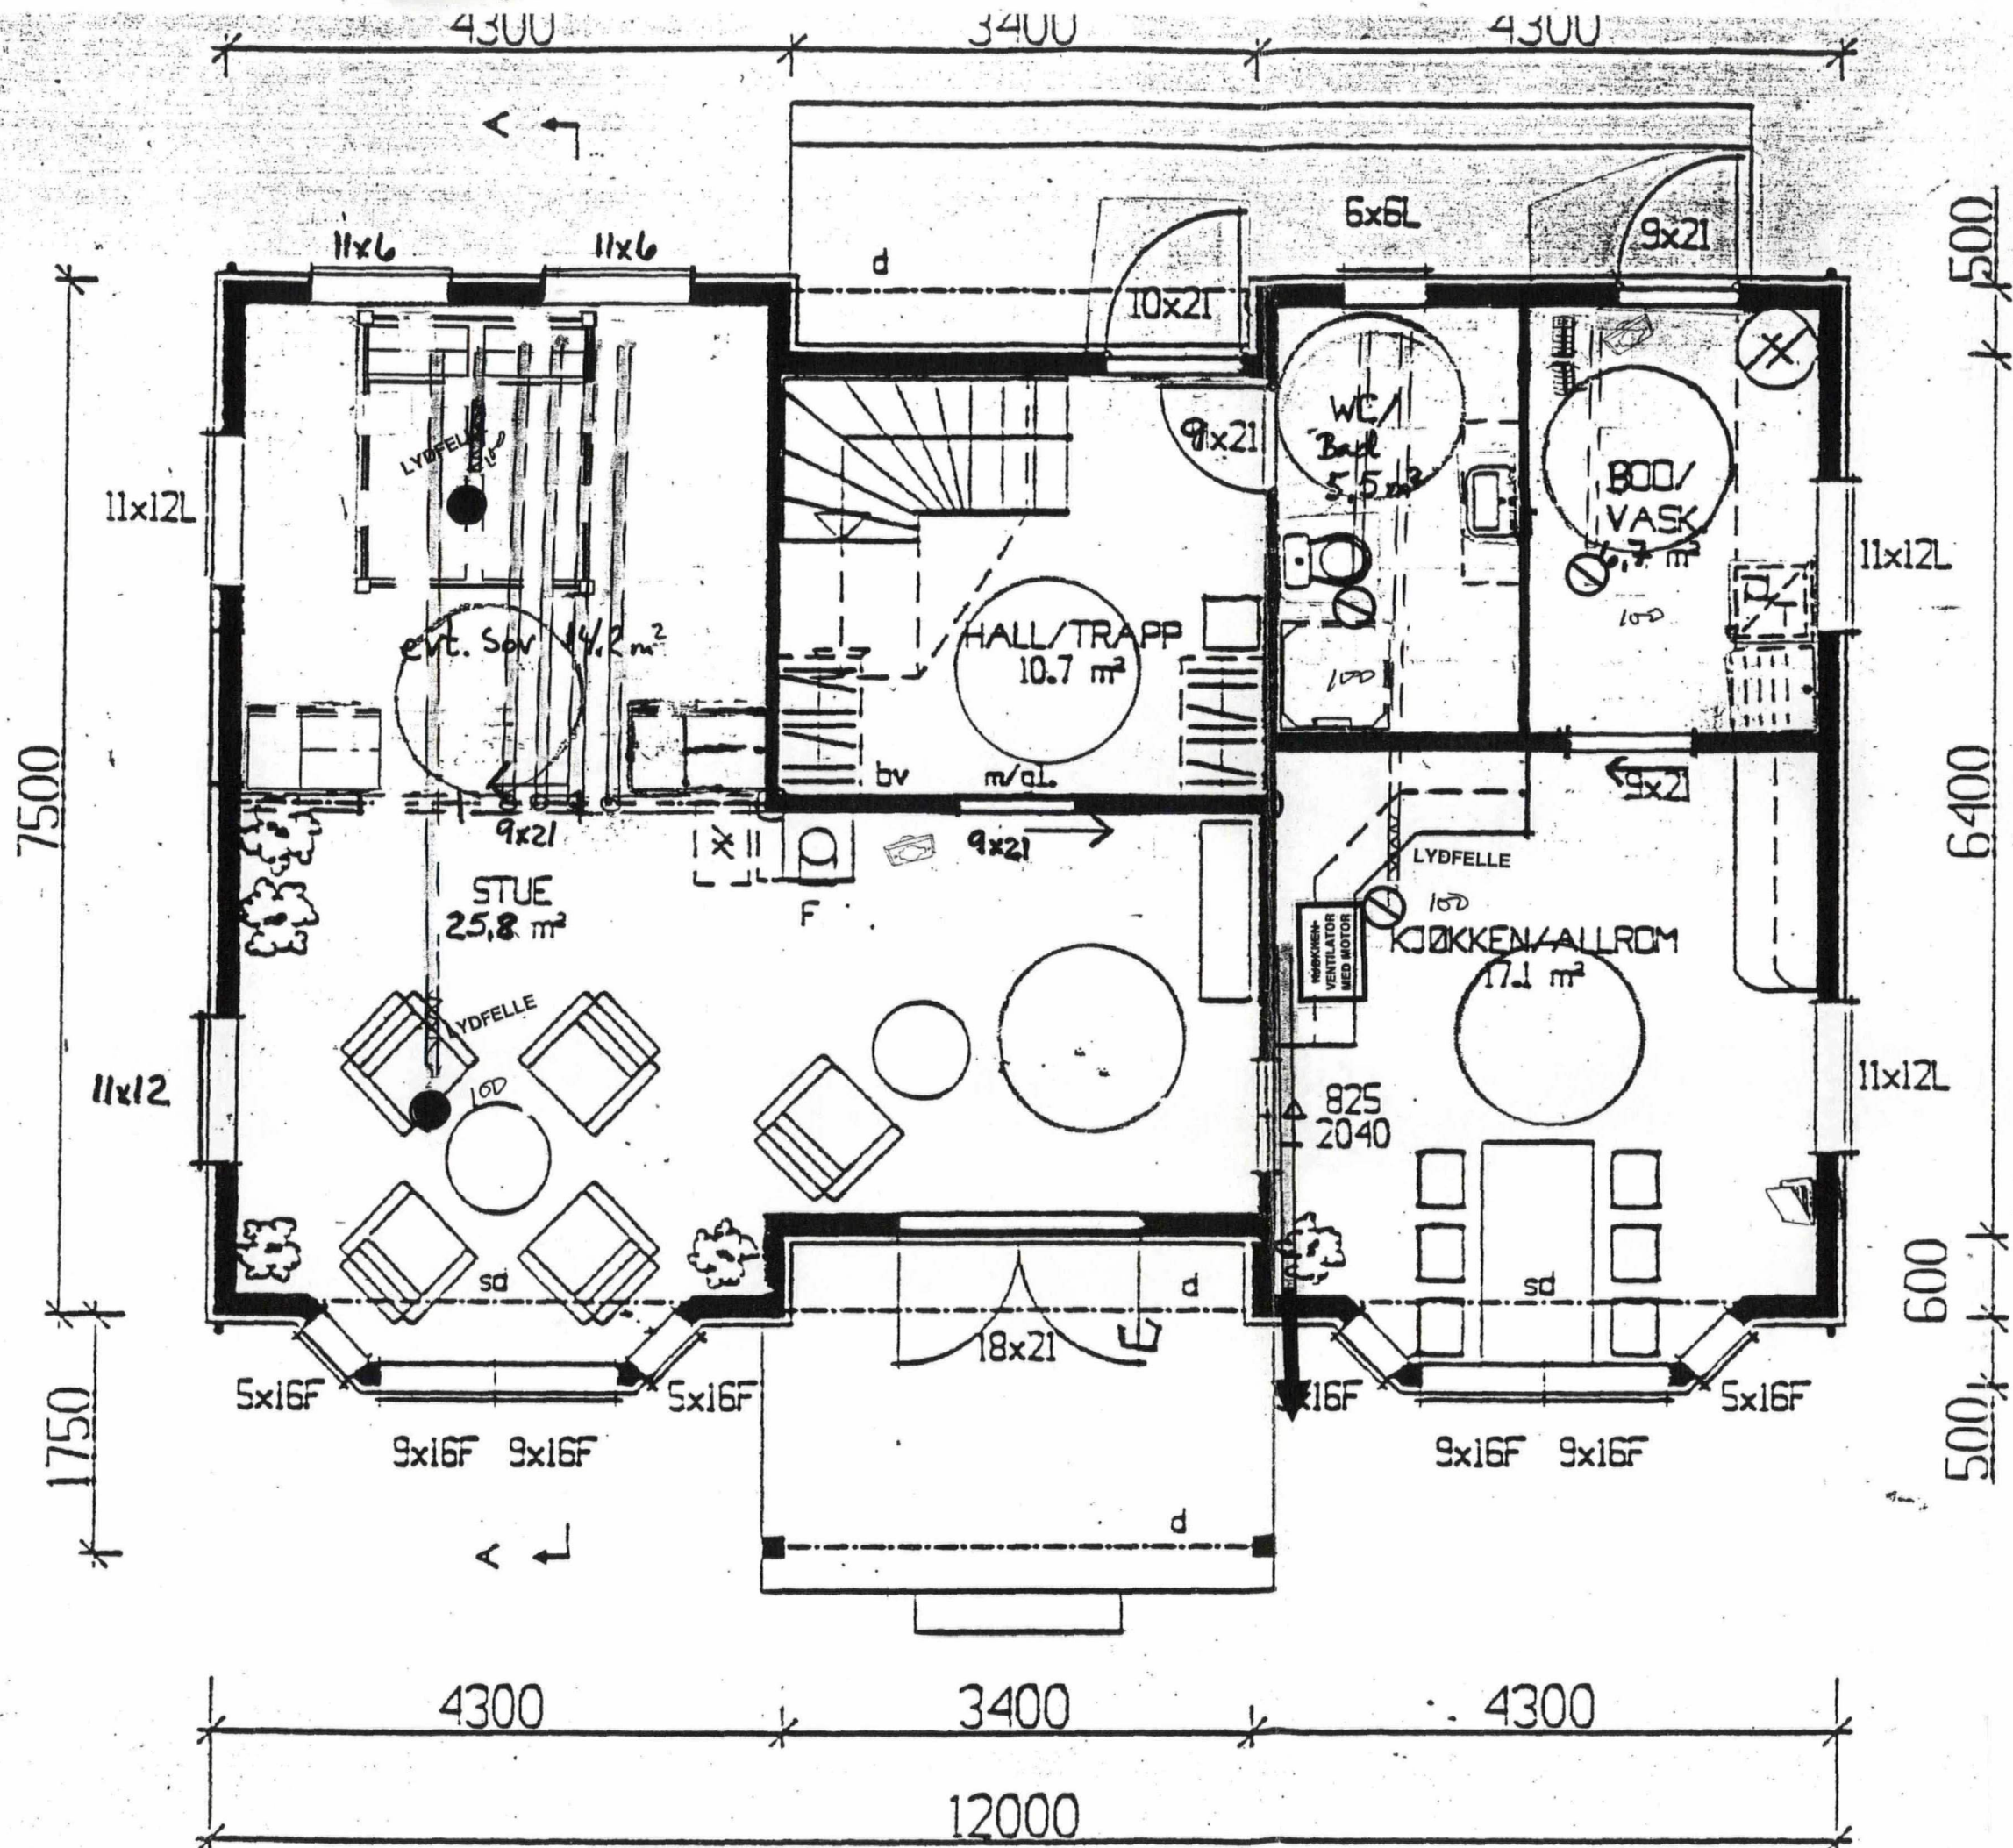

ARKIV

F. B. Trading A/S  
 8363 ÅGOTNES  
 TEL. 5631 2631

1. ETASJE