

Søknad om ferdigattest

Pbl § 21-10, SAK10 §§ 8-1 og 8-2

Søknaden gjelder							
Eiendom/ byggsted	Gnr.	Bnr.	Festenr.	Seksjonsnr.	Bygningsnr.	Bolignr.	Kommune
	147	69					LINDÅS
	Adresse				Postnr.	Poststed	
	Skarsvegen 582				5911	ALVERSUND	

Ferdigattest	
Tilfredsstiller tiltaket kravene til ferdigattest?	☒ Ja ☐ Nei Hvis nei, fyll ut informasjonen nedenfor.
Det gjenstår følgende arbeider av mindre vesentlig betydning som vil bli utført innen 14 dager:	Dato
Type arbeider	
Bekreftelse på at disse arbeidene er utført vil være kommunen i hende innen:	Dato


Oppdatert dokumentasjon	
Er det foretatt ikke søknadspåtlige endringer/justeringer i forhold til tillatelsen?	
☒ Ja ☐ Nei	Hvis ja, vedlegg oppdatert situasjonsplan, tegninger eller dokumentasjon som viser hva som er utført.

Sluttrapport for avfall	
Sluttrapport av	Dato
vedlegges søknaden	
Ansvarlig søker forplikter seg til å påse at sluttrapporten blir ajourført og oppbevart.	
Vedlegg nr. K -	

Varmesystem					
Energiforsyning			Varmefordeling		
☐ Elektrisitet	☐ Sol	☐ Vannbåren gulvvarme	☐ Luftoppvarming	☐ Ikke relevant	
☐ Biobrensel	☐ Gass	☐ Vannbåren radioator	☐ Kamin/ovn/peis		
☐ Varmepumpe - luft	☐ Olje/parafin	☐ Elektriske varmekabler	☐ Annet		
☐ Varmepumpe - berg/sjø	☐ Annet	☐ Elektriske panelovner			
☐ Fjernvarme/spillvarme					

Erklæring	
☒	Det bekreftes at tilstrekkelig dokumentasjon som grunnlag for driftsfasen er overlevert byggverkets eier

Vedlegg			
Beskrivelse av vedlegg	Gruppe	Nr. fra – til	Ikke relevant
Situasjonsplan, avkjøringsplan	D	–	☒
Tegninger, plan, snitt, fasade	E	–	☒
Redegjørelser/kart	F	1 – 1	☐
Gjennomføringsplan	G	1 – 1	☐
Sluttrapport for avfallsplan og miljøsaneringsbeskrivelse	K	–	☒
Boligspesifikasjon i matrikkelen	H	–	☒
Uttalelser fra andre offentlige myndigheter	I	–	☒
Andre vedlegg	Q	1 – 1	☐

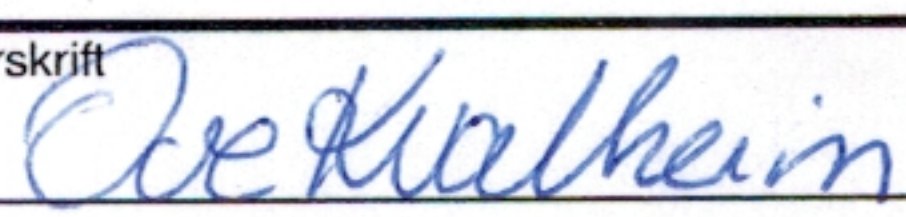Underskrifter					
Ansvarlig søker for tiltaket (for tiltak etter pbl § 20-1)			Tiltakshaver (bare for tiltak uten ansvarlig søker pbl § 20-4)		
Foretak KVALHEIM VVS AS			Navn		
Kontaktperson Ove Kvalheim	Telefon 56374073	Mobiltelefon 90797828	Kontaktperson	Telefon	Mobiltelefon
E-post ove-h-k@online.no			E-post		
Dato 07.11.2019			Dato		
Underskrift 			Underskrift		
Gjentas med blokkbokstaver			Gjentas med blokkbokstaver		

Lindås, 15.08.2019

Avtale om å anlegge avløpsledning.

Vi som hjemmelshaver av Gnr. 147, Bnr.69, Bernt K. Olsen og Erna Helen Korsvold Olsen

ønsker å anlegge Biova minirensanlegg for avløp fra tomten vår. Anlegget

blir anlagt innenfor tomtegrensen til bruksnr. 69. Fra anlegget er det nødvendig å

føre bort sanitert avløpsvann gjennom avløpsledning et lite stykke inn på

Gnr. 147, Bnr. 73. og videre inn på Gnr. 147, Bnr. 5.

Avløpsledningen vil føres til bekk slik som vist i vedlagt kartutsnitt.

Hjemmelshaver av Gnr. 147, Bnr. 73, Charlie Soltvedt og Monica Hjellvoll gir herved

tillatelse til dette.

Hjemmelshaver av Gnr.147, Bnr.69, Bernt Kristoffer Olsen og Erna Helen korsvold Olsen,

forplikter seg til å holde anlegget ved like.

0529/8-19

Sted/dato

Charlie Soltvedt.

Charlie Soltvedt, hjemmelshaver Gnr.147, Bnr.73 i Lindås Kommune

0529/8-19

Sted/dato

Monica Hjellvoll

Monica Hjellvoll, hjemmelshaver Gnr.147, Bnr.73 i Lindås Kommune

Bergen 20/8-19

Sted/dato

Bernt K Olsen

Bernt Kristoffer Olsen, hjemmelshaver Gnr.147, Bnr.69 i Lindås Kommune

Bergen 20/8-19


Sted/dato

Erna Helen Korsvold Olsen

Erna Helen Korsvold Olsen, hjemmelshaver Gnr.147, Bnr.69 i Lindås Kommune

Opplysningen® 1881

Skriv ut

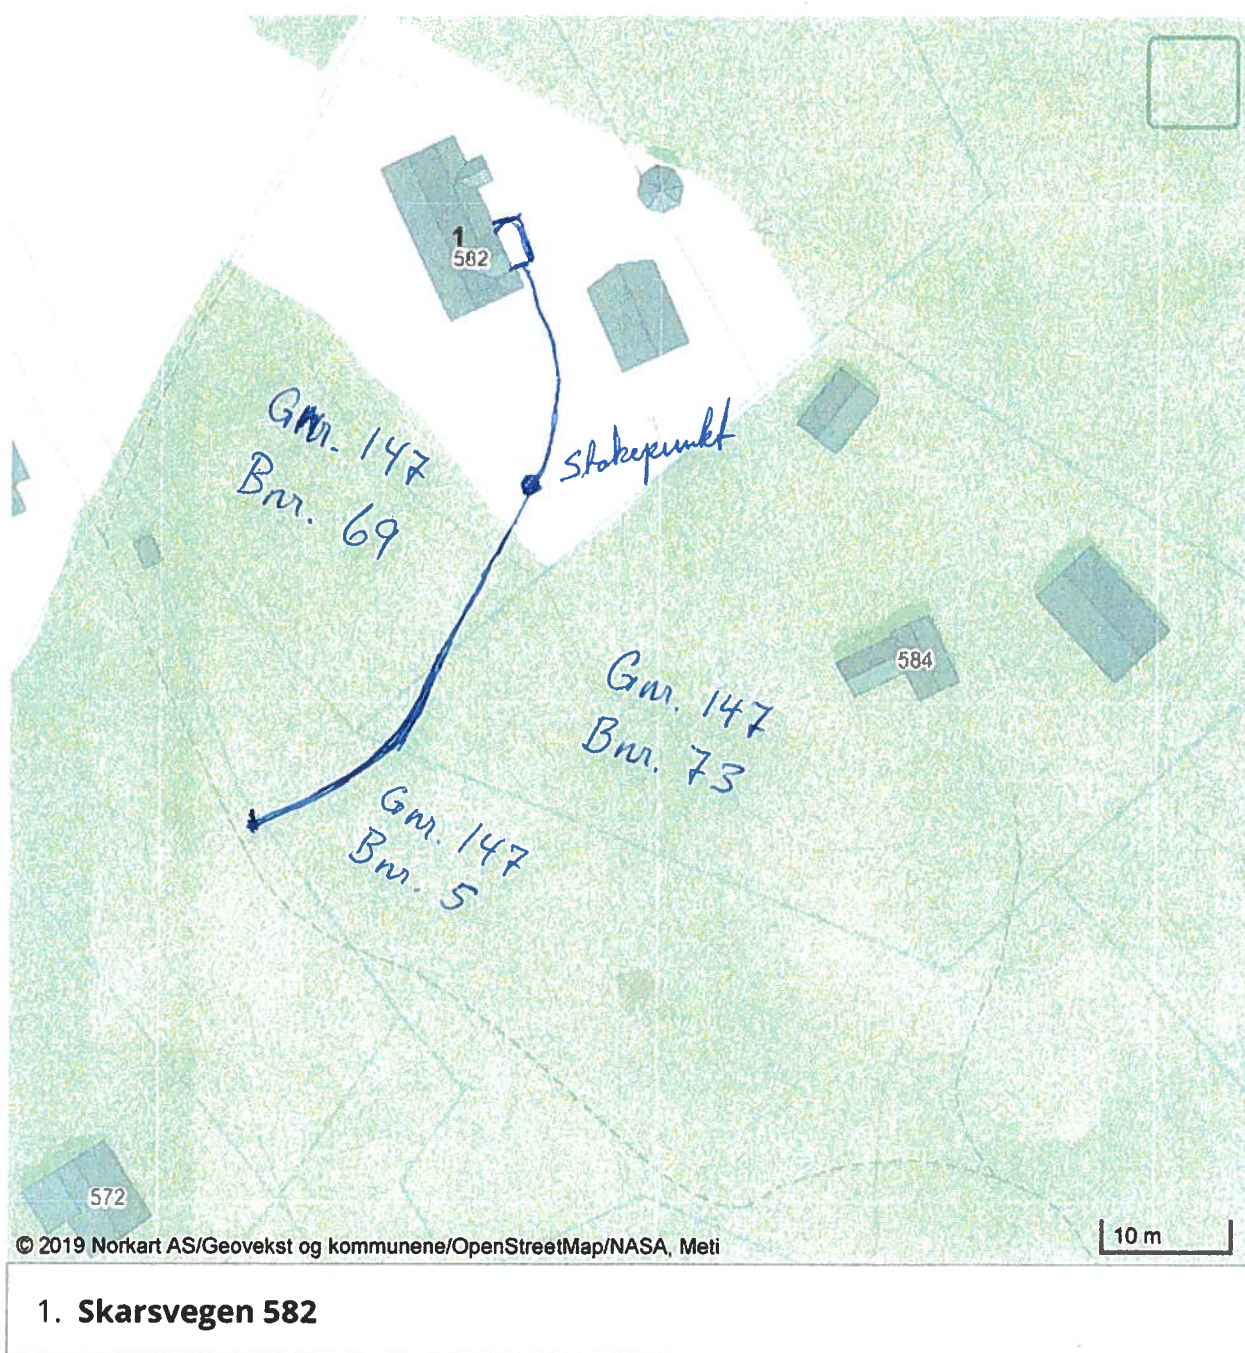

Copyright © 2019 Digitale Medier 1881 AS – Norges beste katalogtjeneste.