


Opplysningen® 1881

Skriv ut

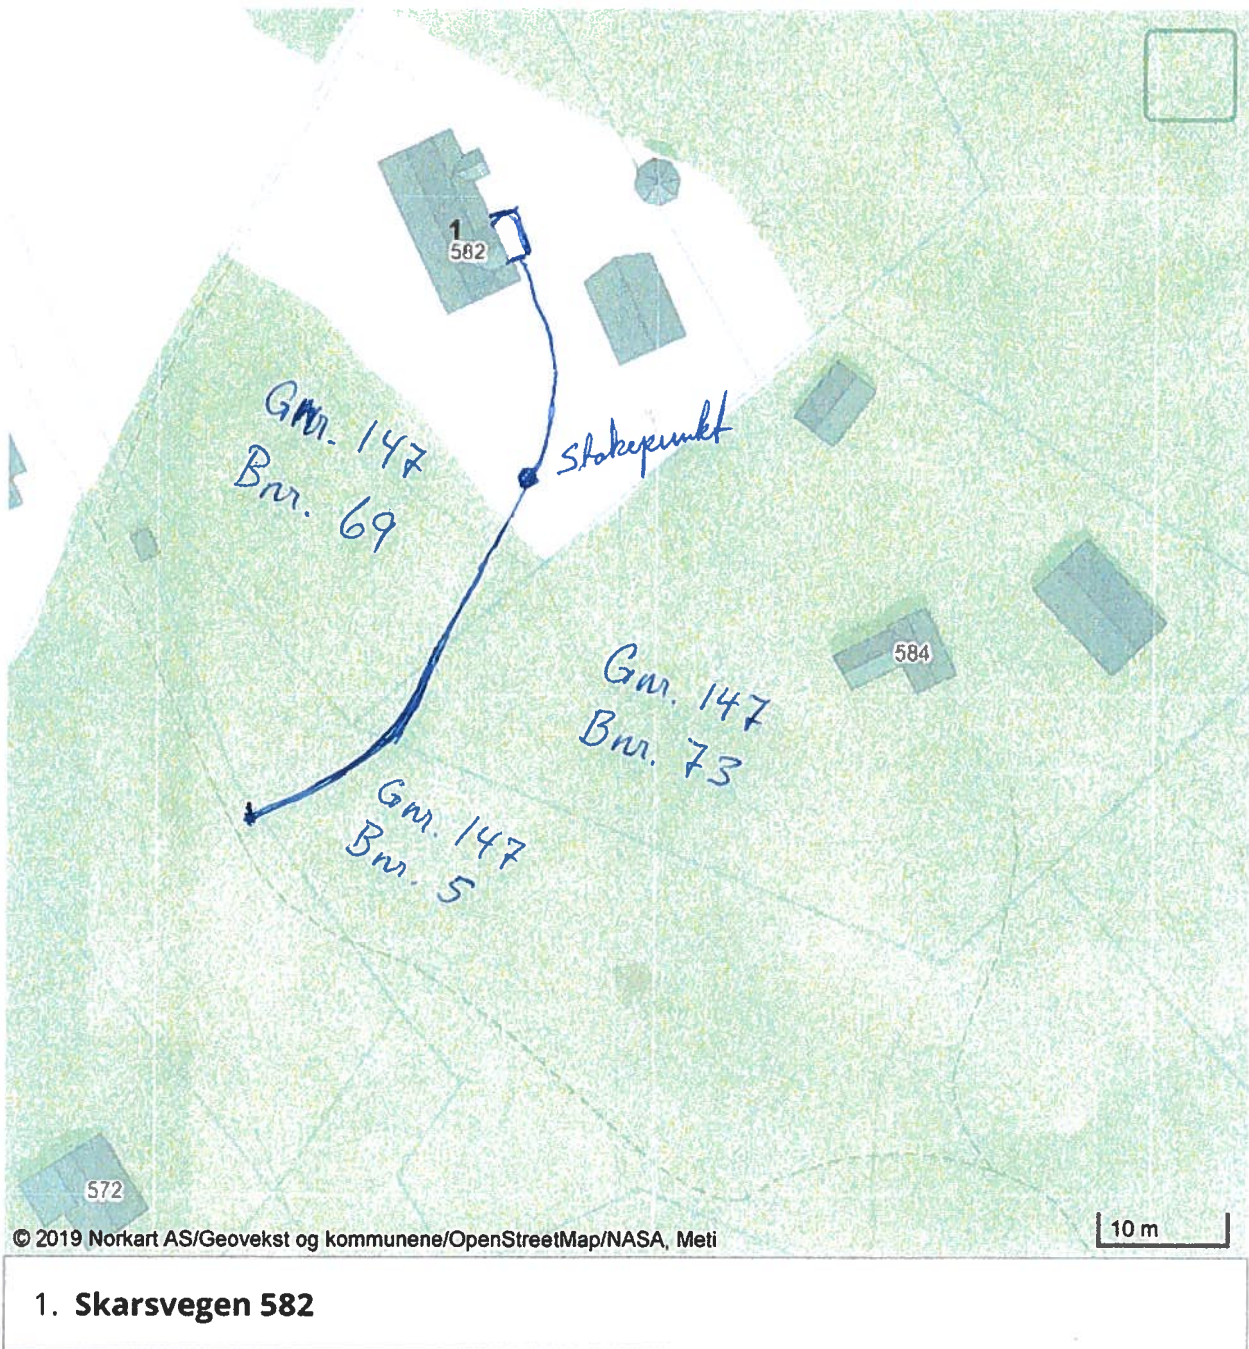

Copyright © 2019 Digitale Medier 1881 AS – Norges beste katalogtjeneste.