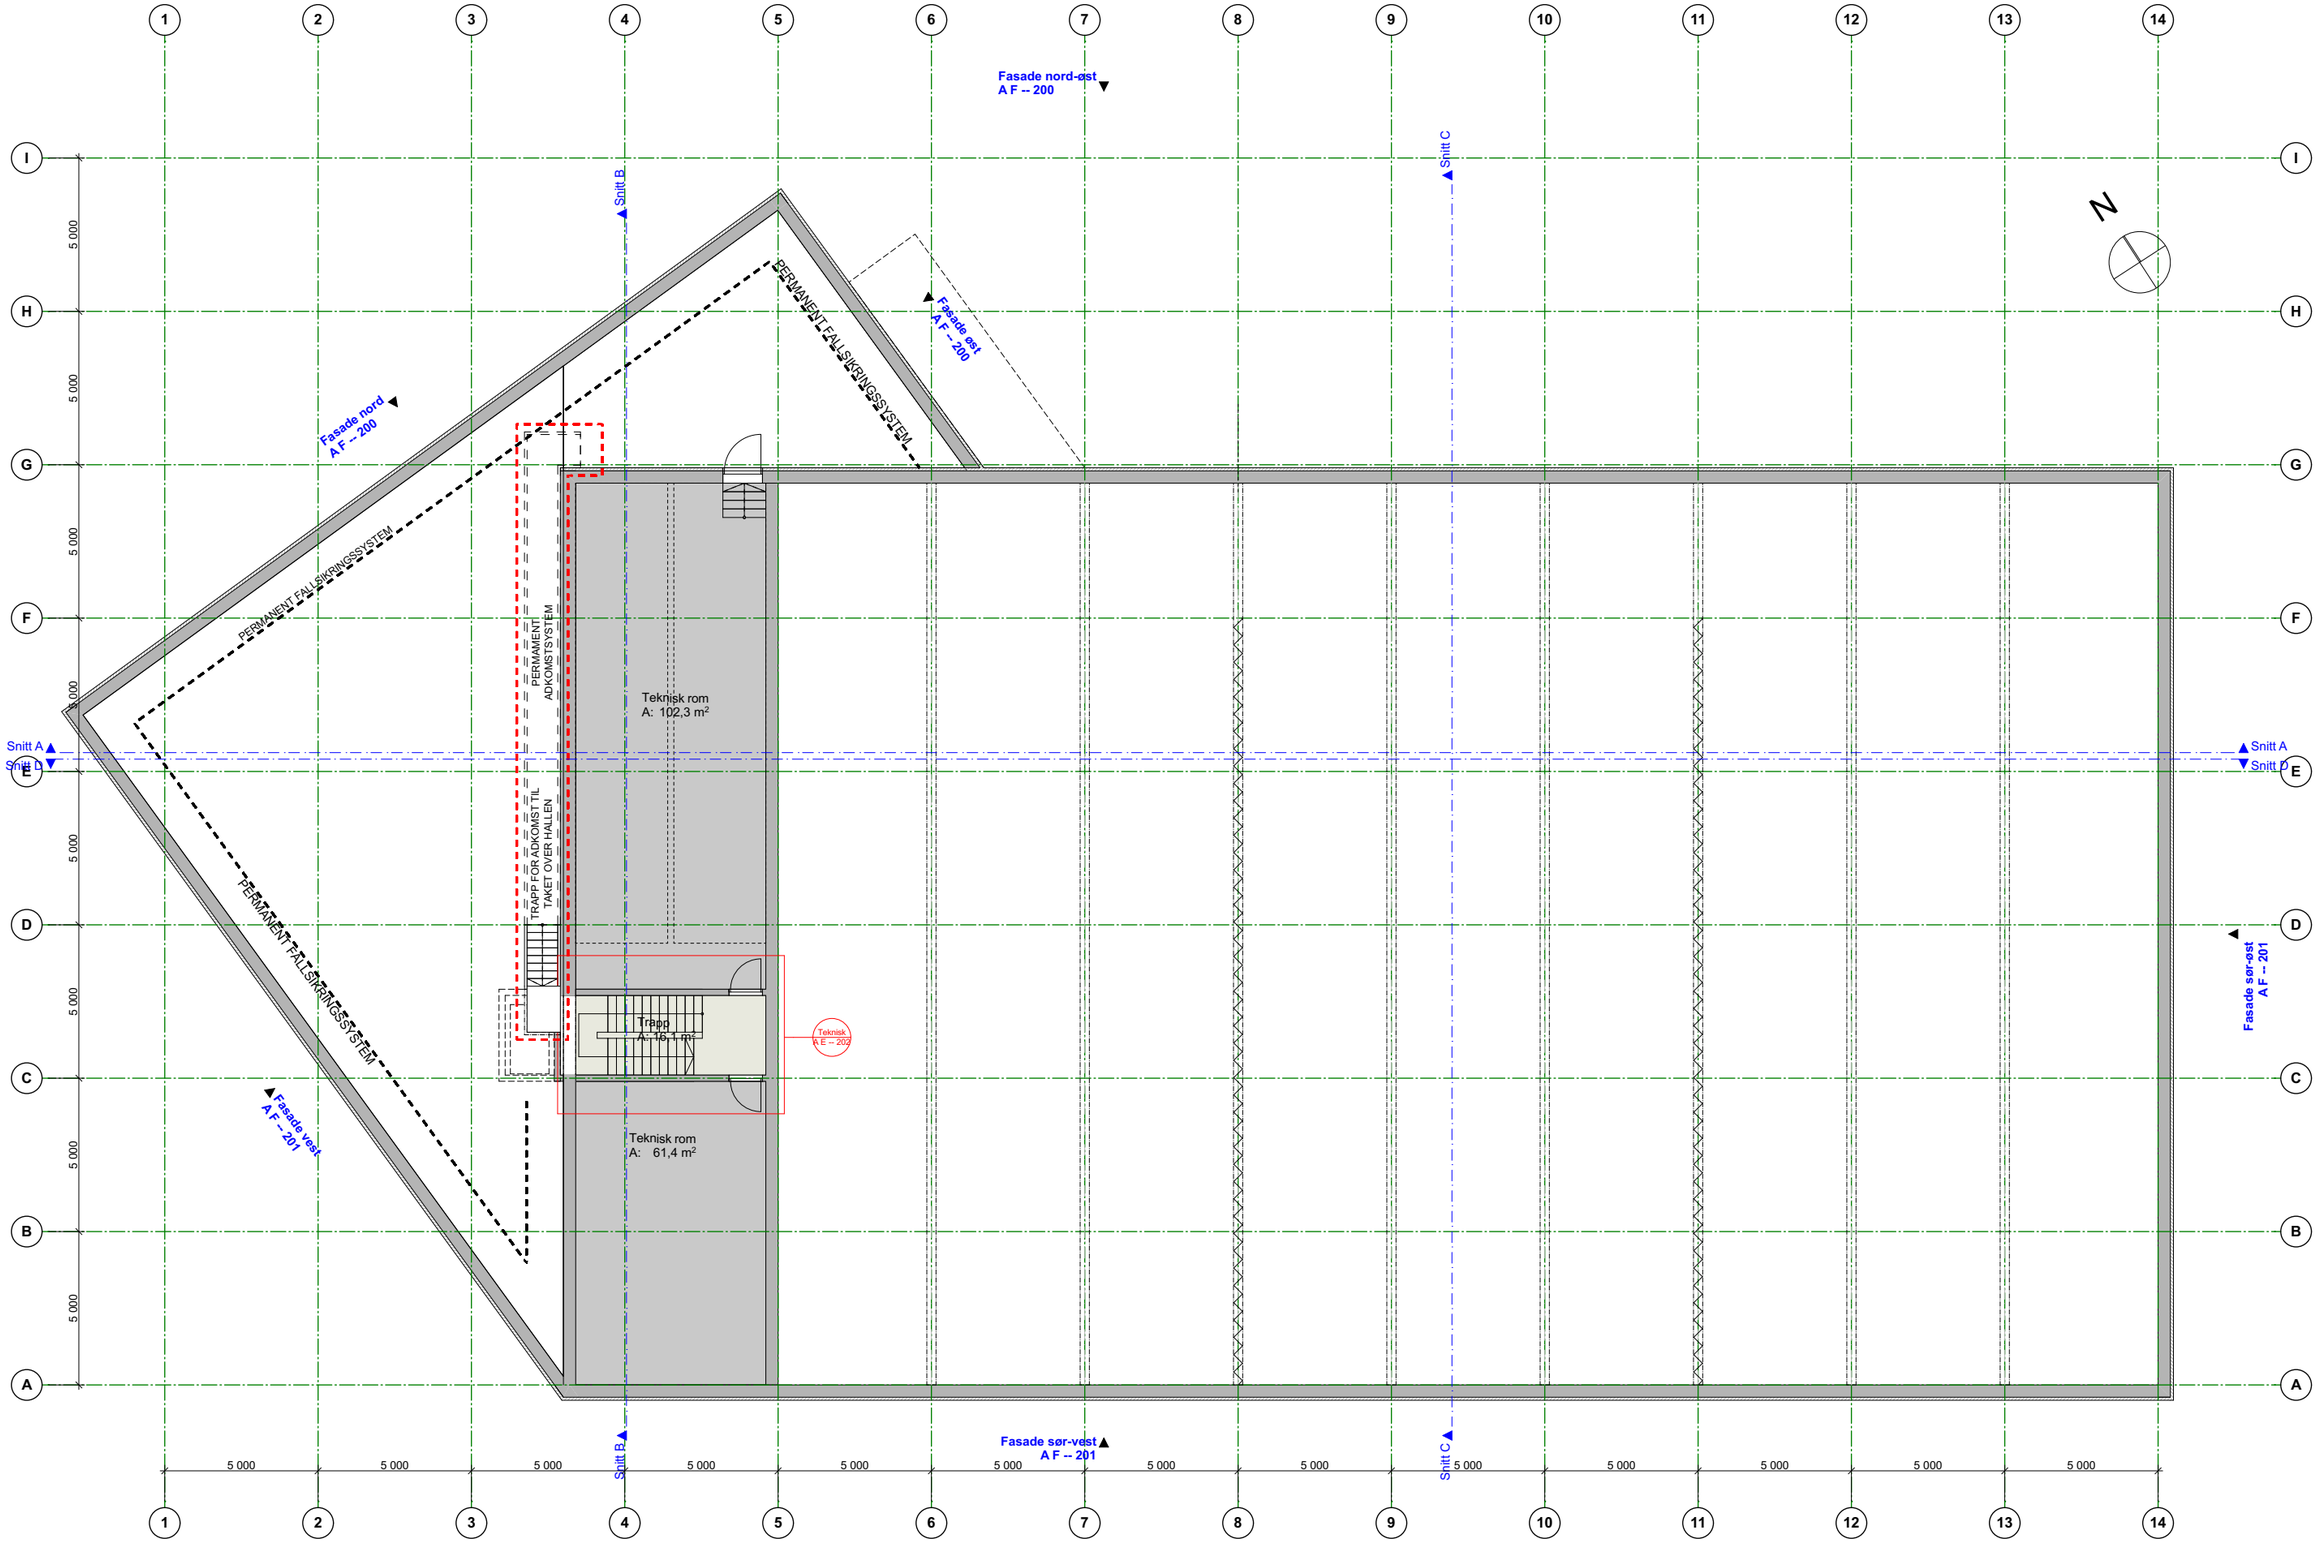

Prosjekt:	Oppdragsgiver:		Fase:	Tegning:	Oppdragsleder:	Koordinatsystem:	Målestokk:	Tegn. nr.:	Rev.:
Flerbrukshall Ostereidet	**Lindås Kommune**	asplan viak	**Anbudsgrunnlag**	**Plan Teknisk**	CVV Oppdragsnr.: 617674-01	XXX Sone XX Høydedatum: YYY-YY	1:200 (A3) Dato: 01.11.2019	**A P 03 200** Fag Type Etg Løpenr	**A-01**