



A	28.10.19	Justeringer langs eiendomsgrense iht. dialog med nabo	PJC	PJC
REV.	DATO	BESKRIVELSE	TEGN.	KONTR.


PROSJEKT-NR.: 19005	<b>ARKITEKTKONTORET BØRTVEIT &amp; CARLSEN AS</b> HAGELLIA 6 · 5914 ISDALSTØ TELEFON 400 41 614 post@arkbc.no	
TEGNET AV: PJC/MMC		
KONTR. AV: PJC		
ARKSTØRRELSE: A3	TILTAKSHAVER: Hjelmås Mekaniske Verksted AS	
MALESTOKK: 1 : 500	GNR. / BNR.: 202/42, 44, 75	
DATO: 05.09.2019	PROSJEKTNAVN: Kaianlegg, Hellesneset - Hjelmås	
FOR SØKNAD		
TEGNINGSNUMMER: A1-001	TEGNINGSNAVN: Situasjonsplan	REVISJON: A

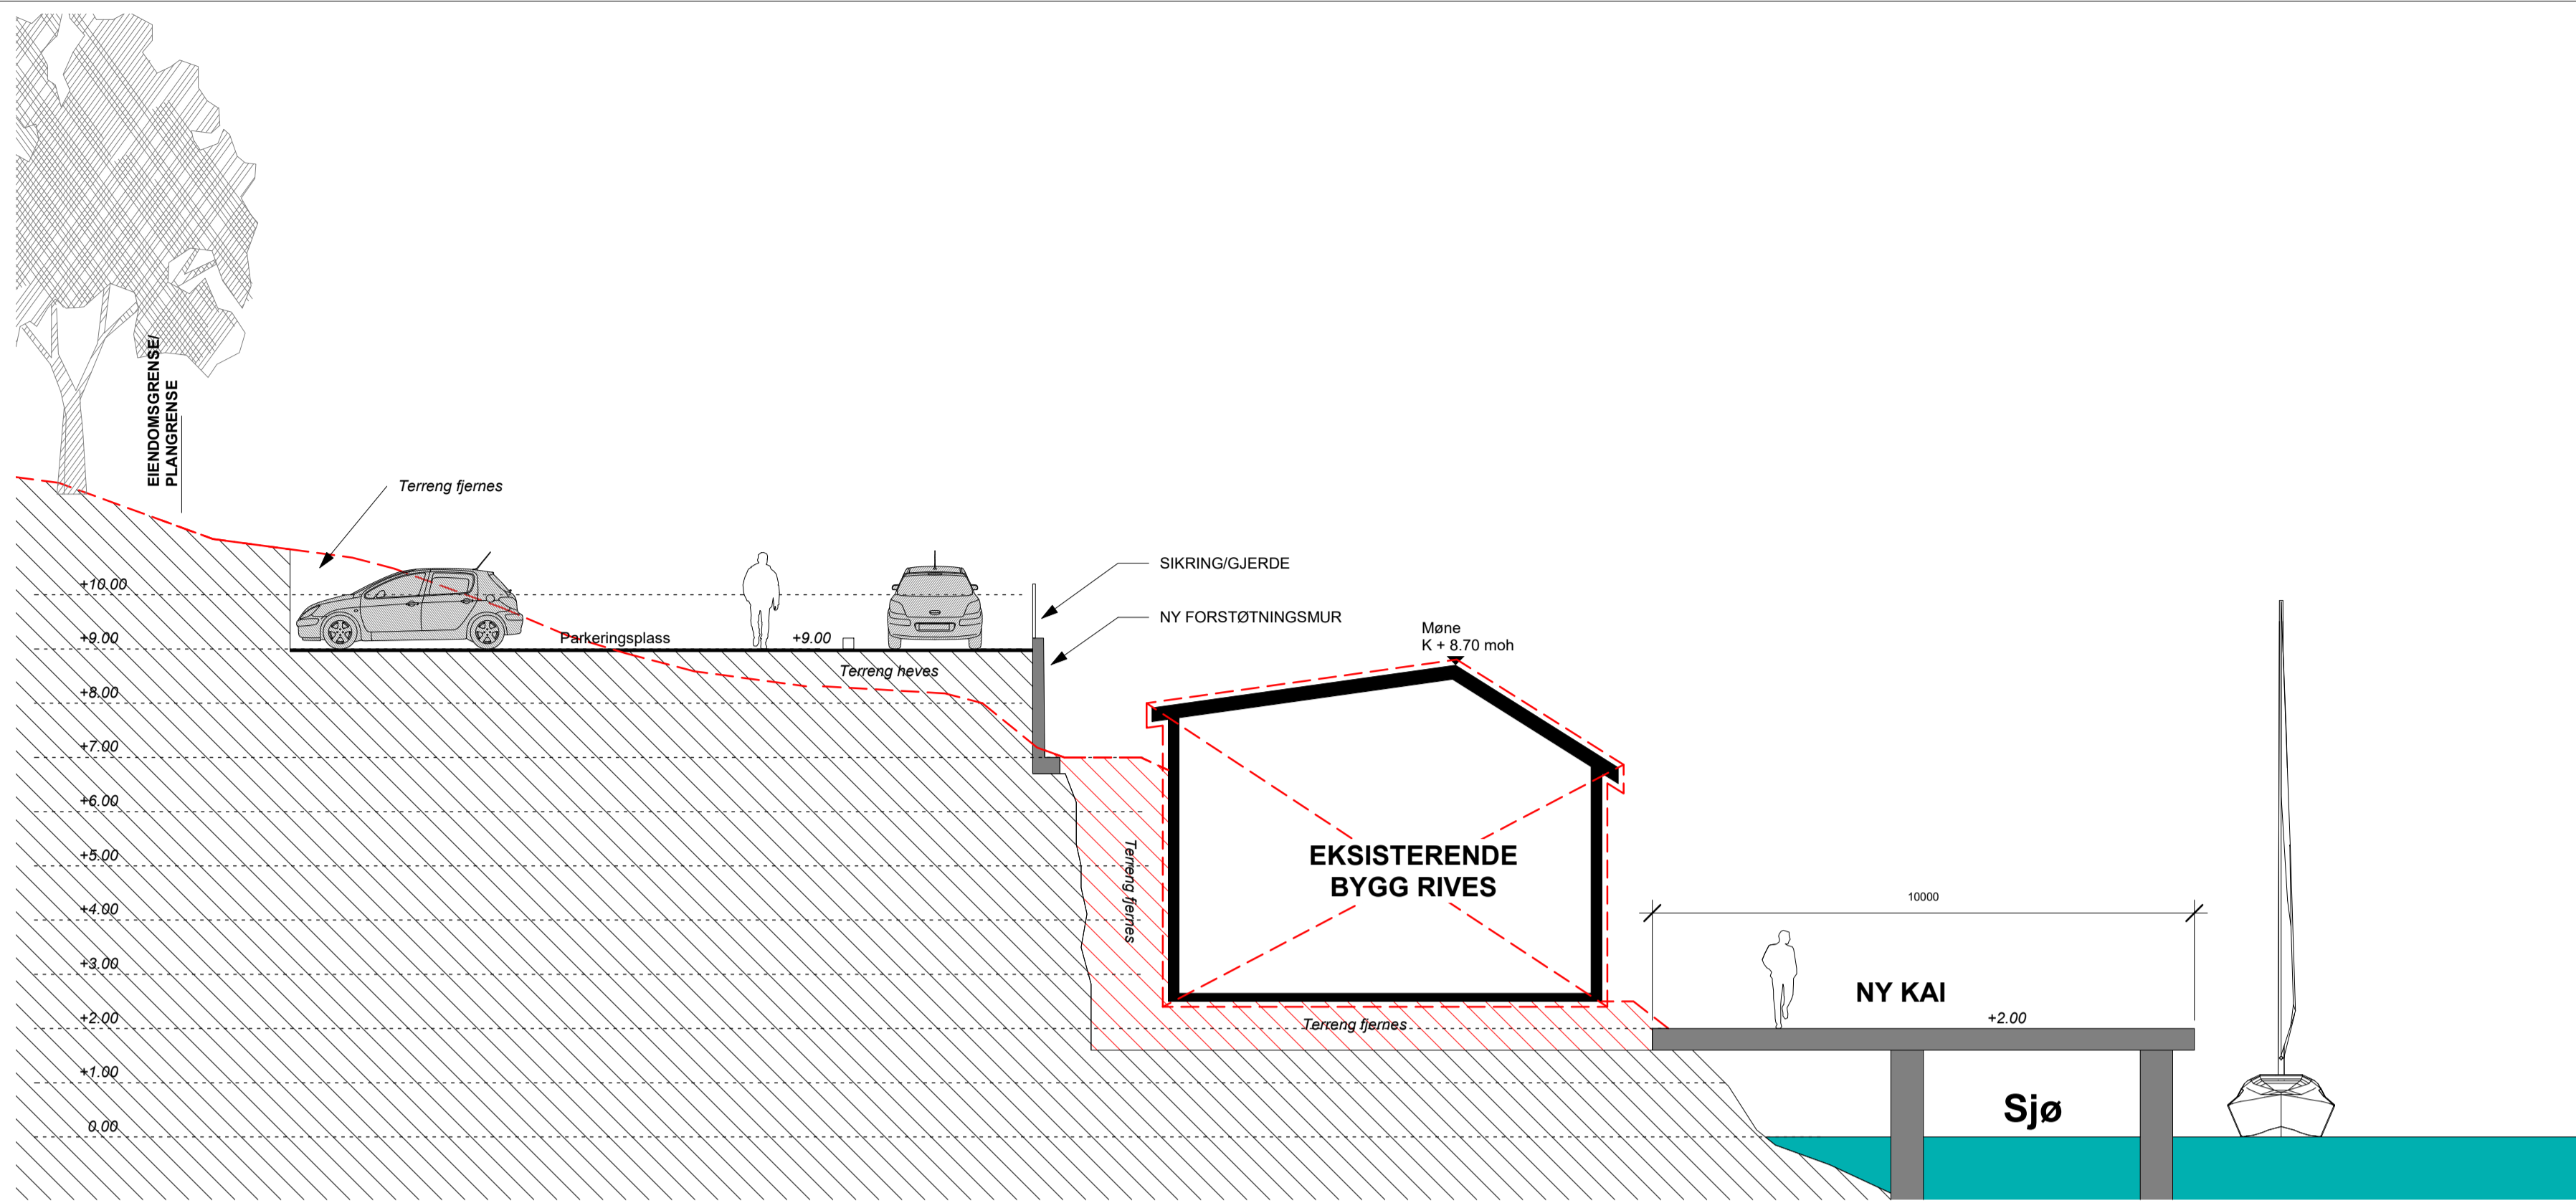

**SNITT 01**  
 MÅLESTOKK 1:100 V/ARKSTR.A1  
 MÅLESTOKK 1:200 V/ARKSTR.A3

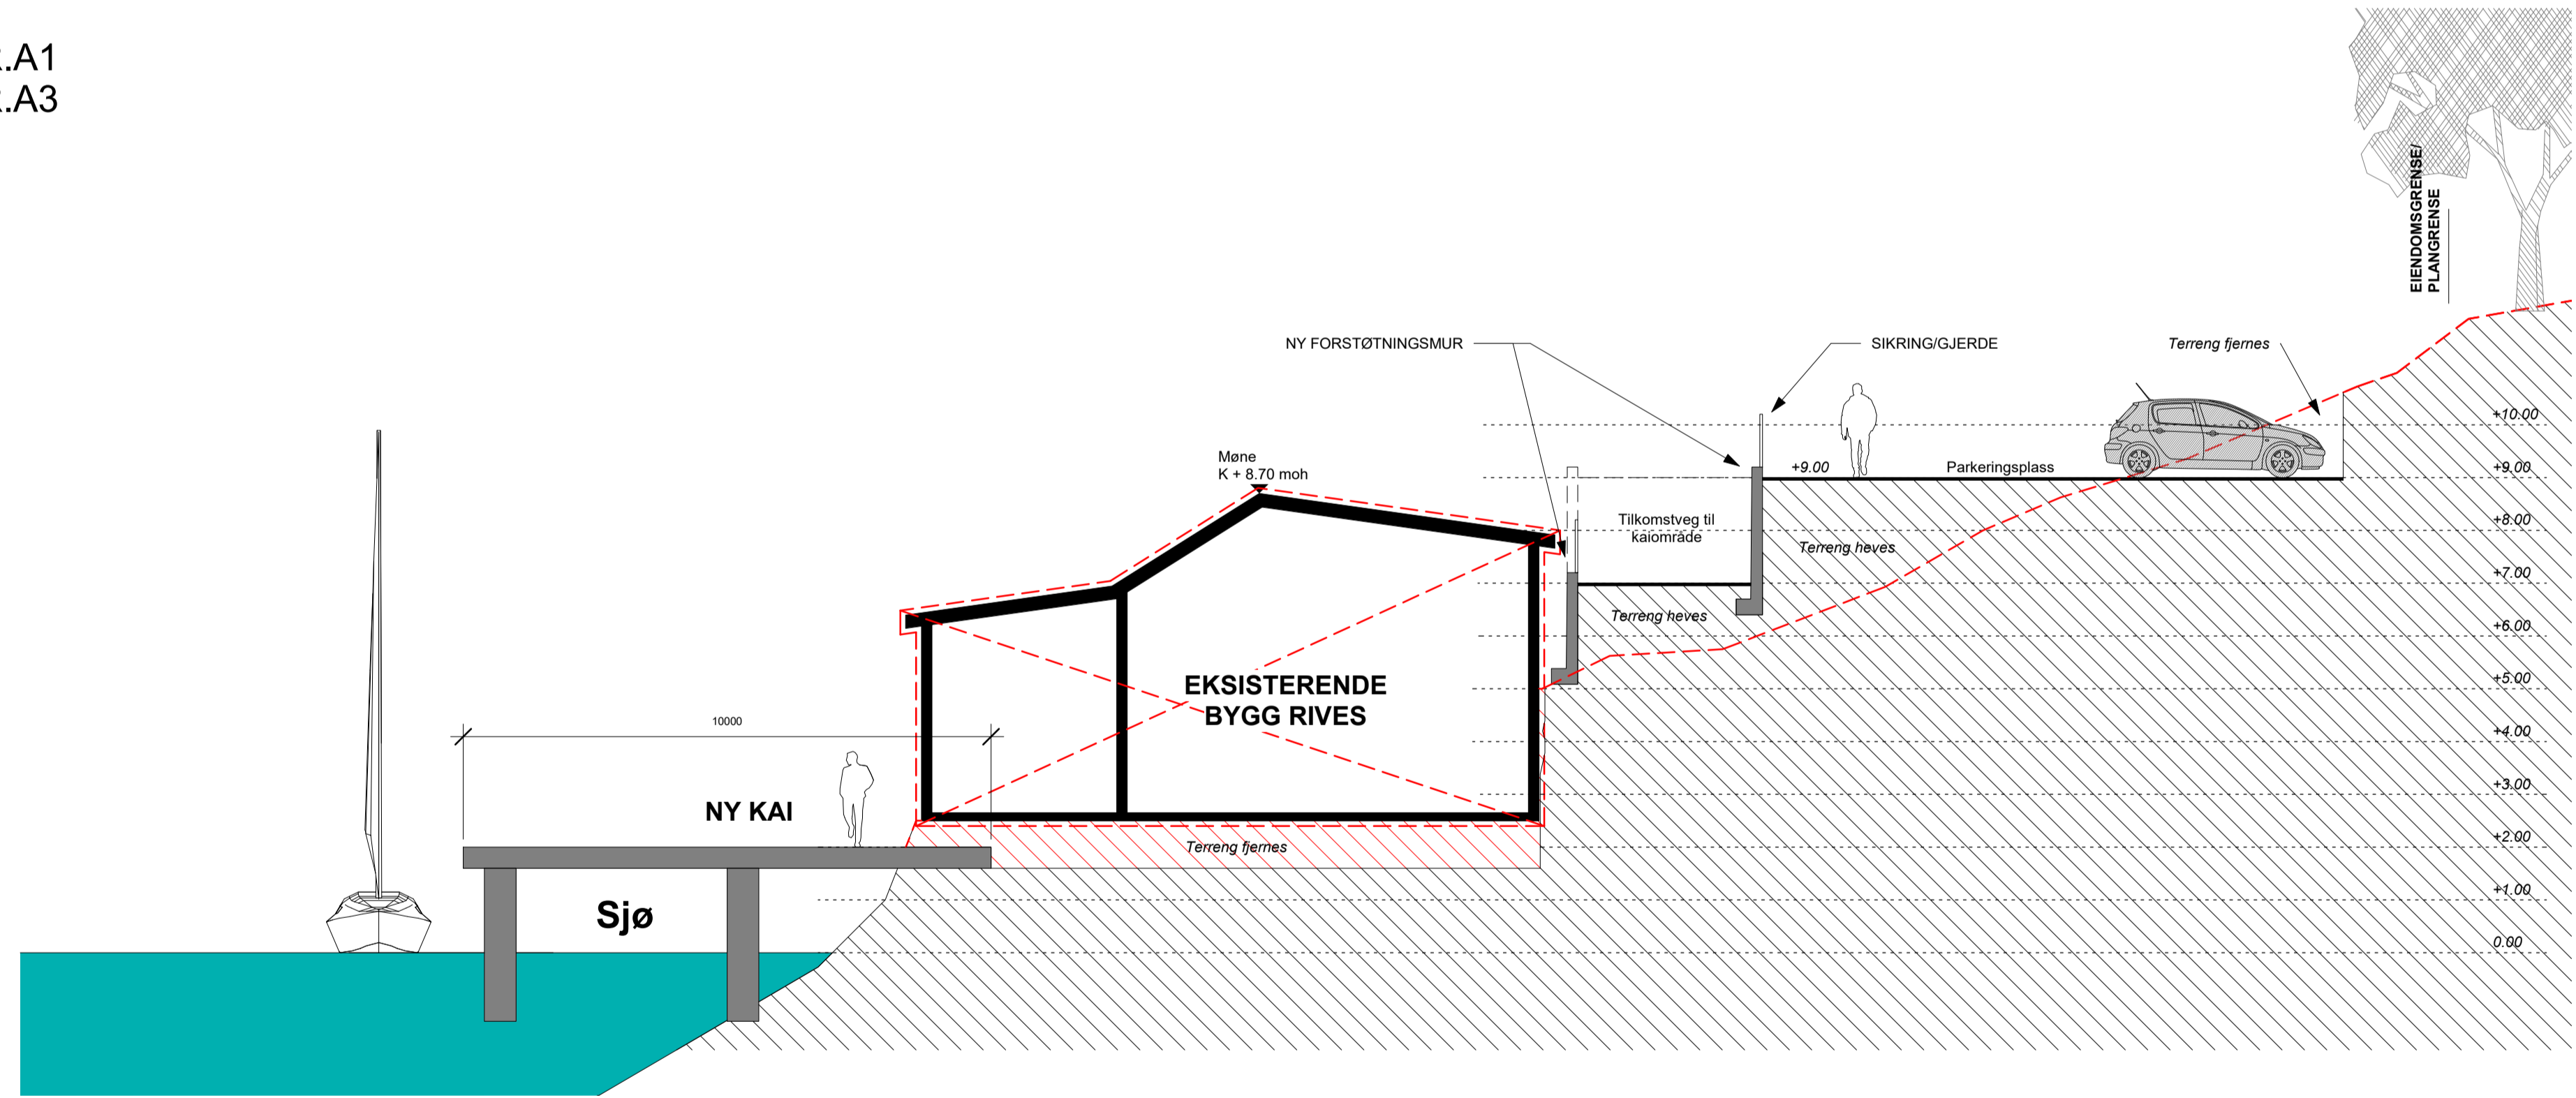

**SNITT 02**  
 MÅLESTOKK 1:100 V/ARKSTR.A1  
 MÅLESTOKK 1:200 V/ARKSTR.A3

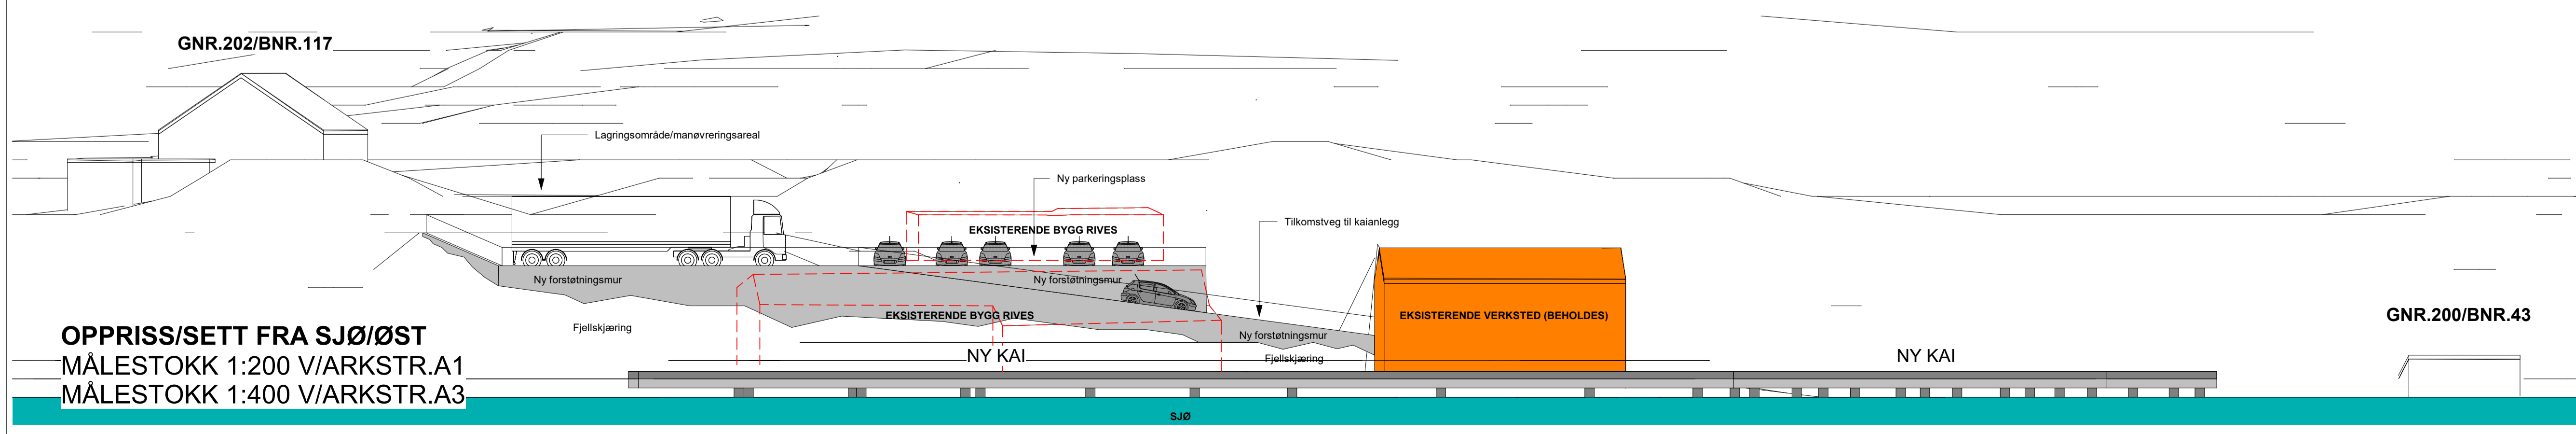

**OPPRISS/SETT FRA SJØ/ØST**  
 MÅLESTOKK 1:200 V/ARKSTR.A1  
 MÅLESTOKK 1:400 V/ARKSTR.A3


GNR.200/BNR.43



ARKITEKTKONTORET  
**BØRTVEIT & CARLSEN AS**  
 HAGELILLA 6 · 5914 ISDALSTØ  
 TELEFON: 400 41 614  
 post@arisc.no

Hjelmås Mekaniske Verksted AS  
 GNR./BNR.: 202/42.44.75  
 PROJEKTNAMN: Kaianlegg, Hellesneset - Hjelmås

TEKNOLOGI: A1-401  
 TEKNOLOGI: Snitt/oppriss  
 REVUSJON: A

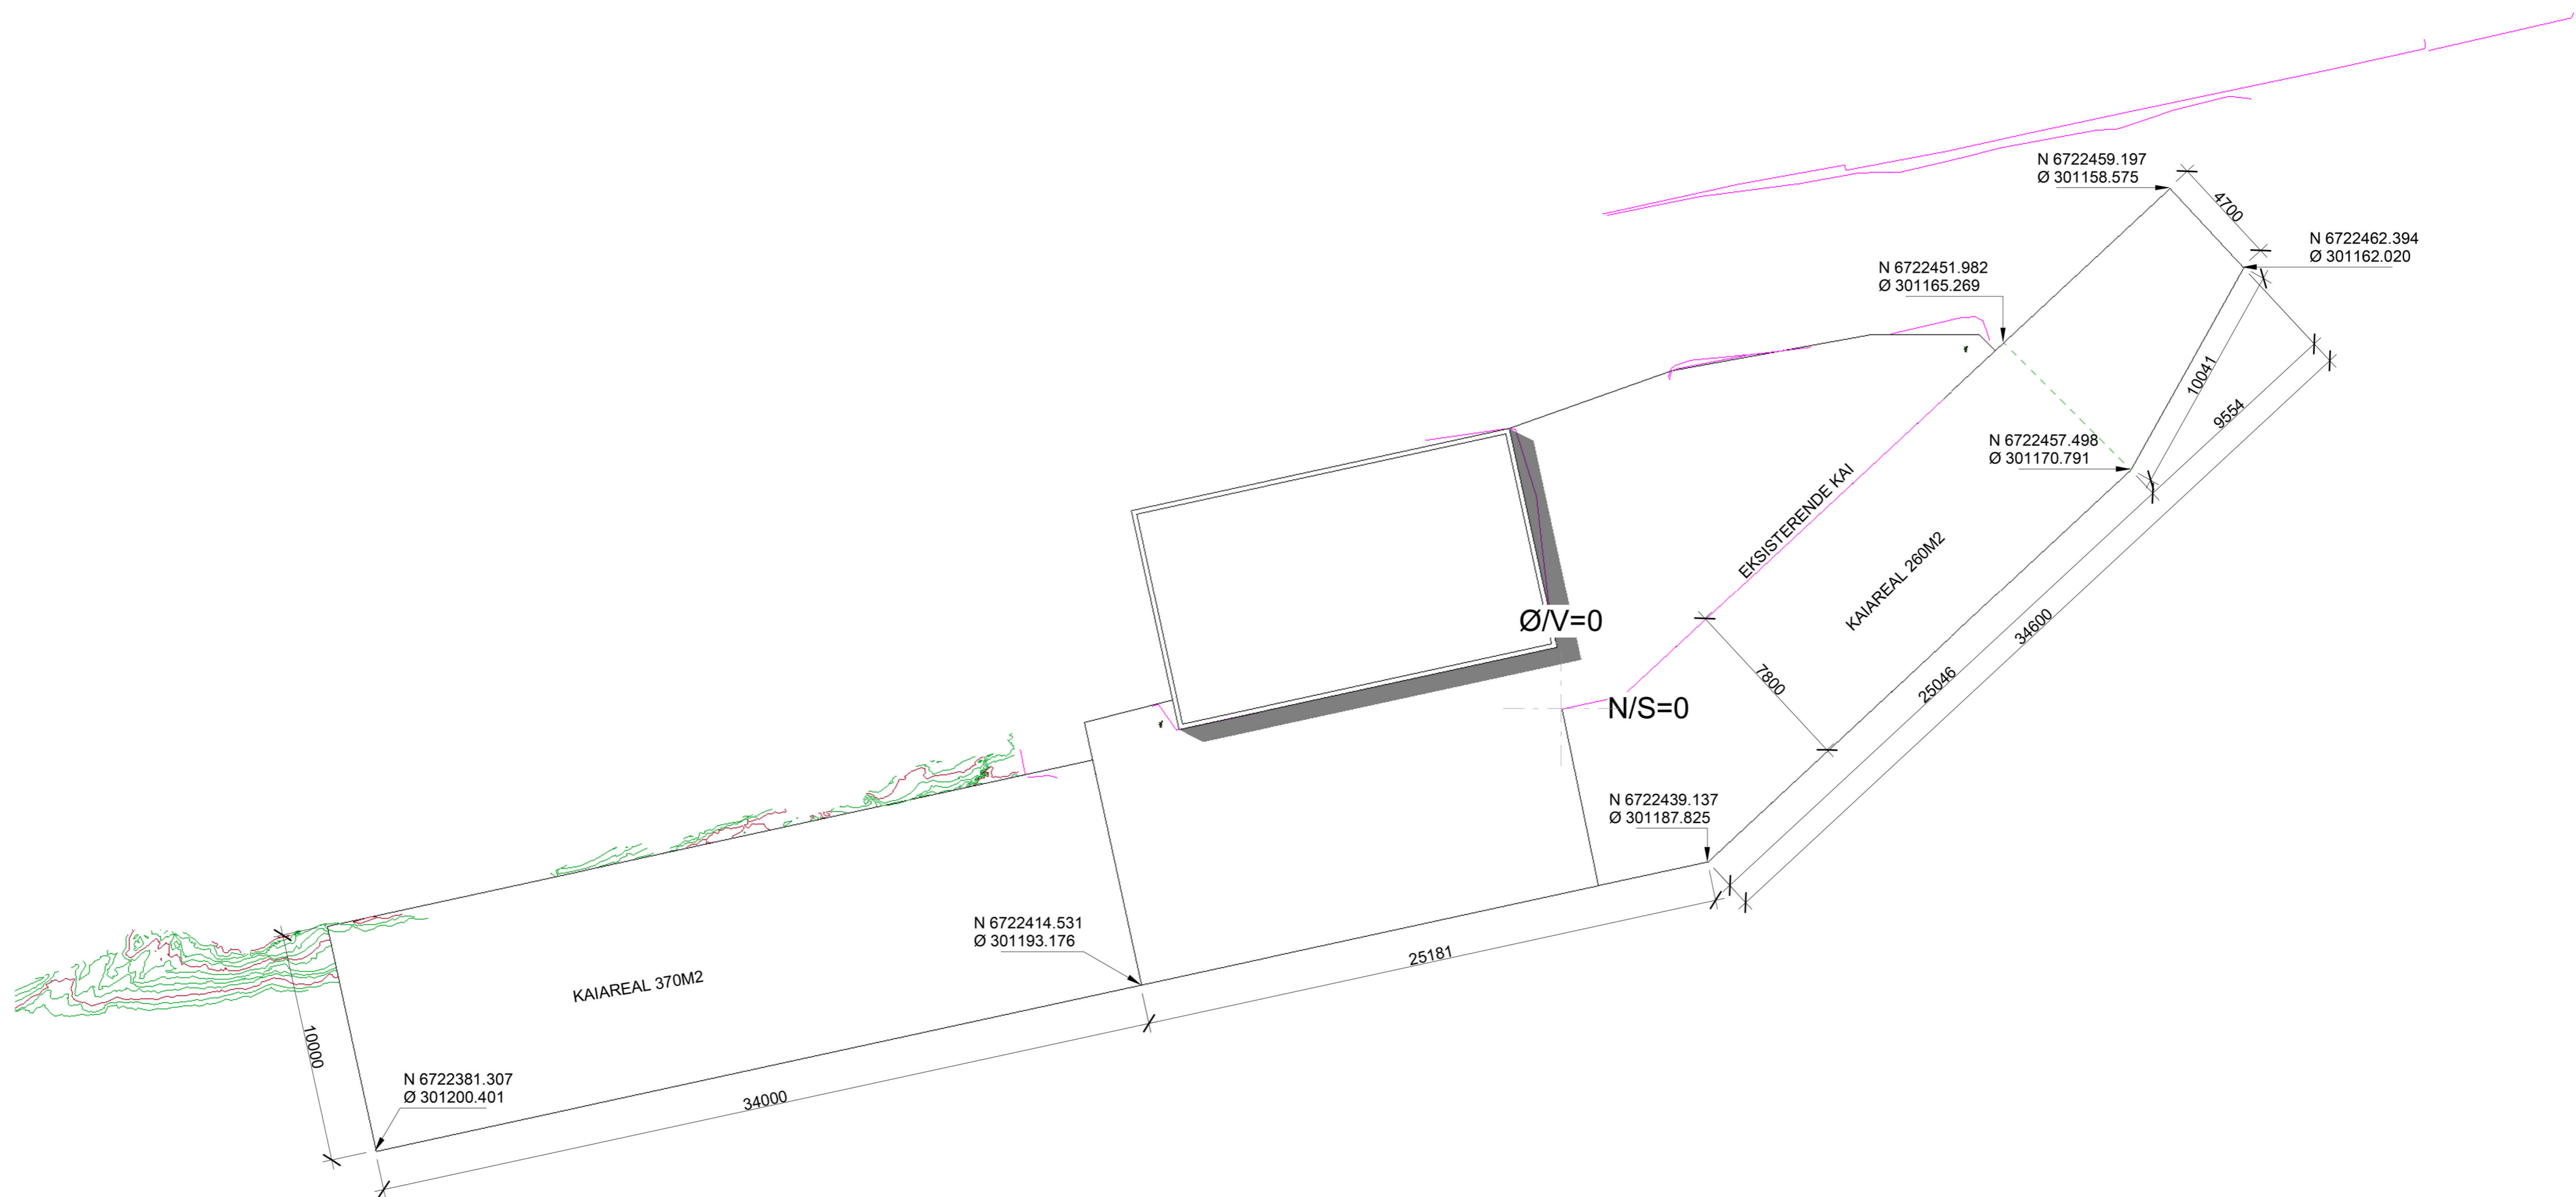


nsplan

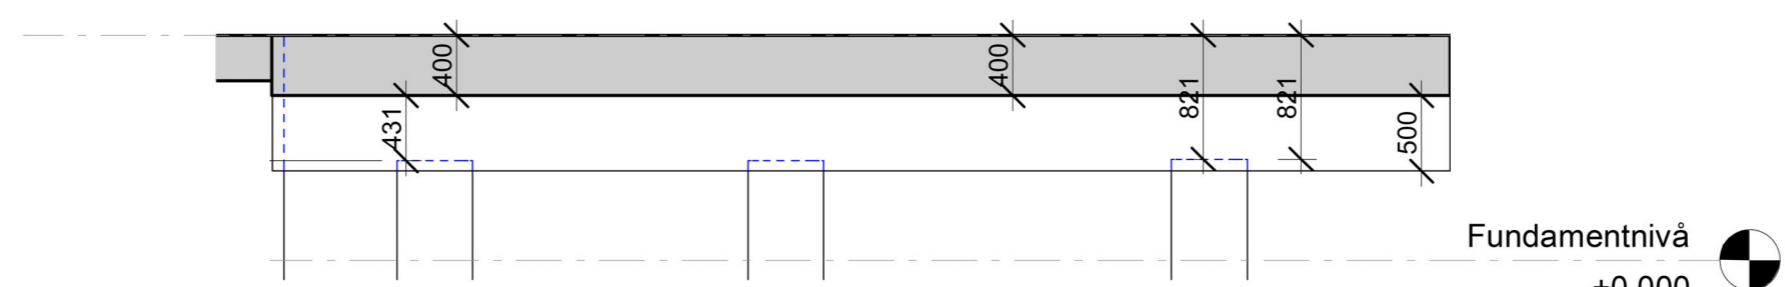


Section 1  
1 : 50

Rev.	Revisjonen gjelder	Målestokk	Utført	Kontr.	Dato
	Hjelmås mekaniske verkstad AS	1:200/ 1:50			18.08.19
	HJELMÅS KAIANLEGG		Tegnet	Author	
	KAIPLAN FORSLAG	Prosjektnr.	Kontr.	Checker	
		287			
		Tegningsnr.		Rev.	
		K102		A2	
		Org.nr 989637770 Postboks 374 5343 Straume Telefon 47879800 jonny.landro@paras.no		Autodesk Revit	


29.08.2019 00:43:36

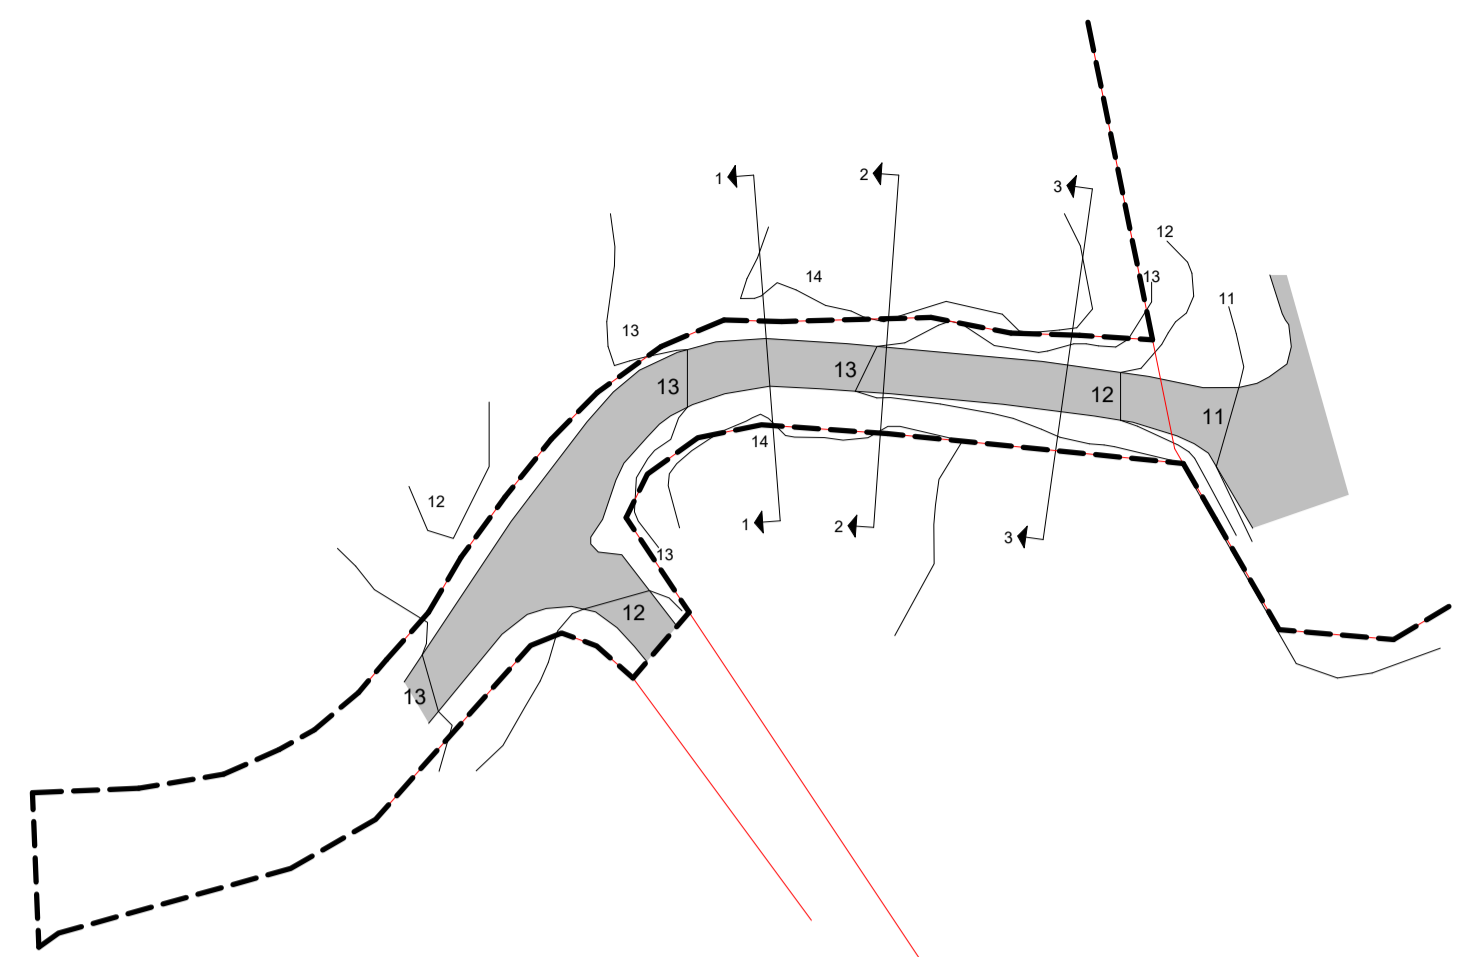


**VEGPLAN - Eksisterende situasjon**  
Målestokk 1:500

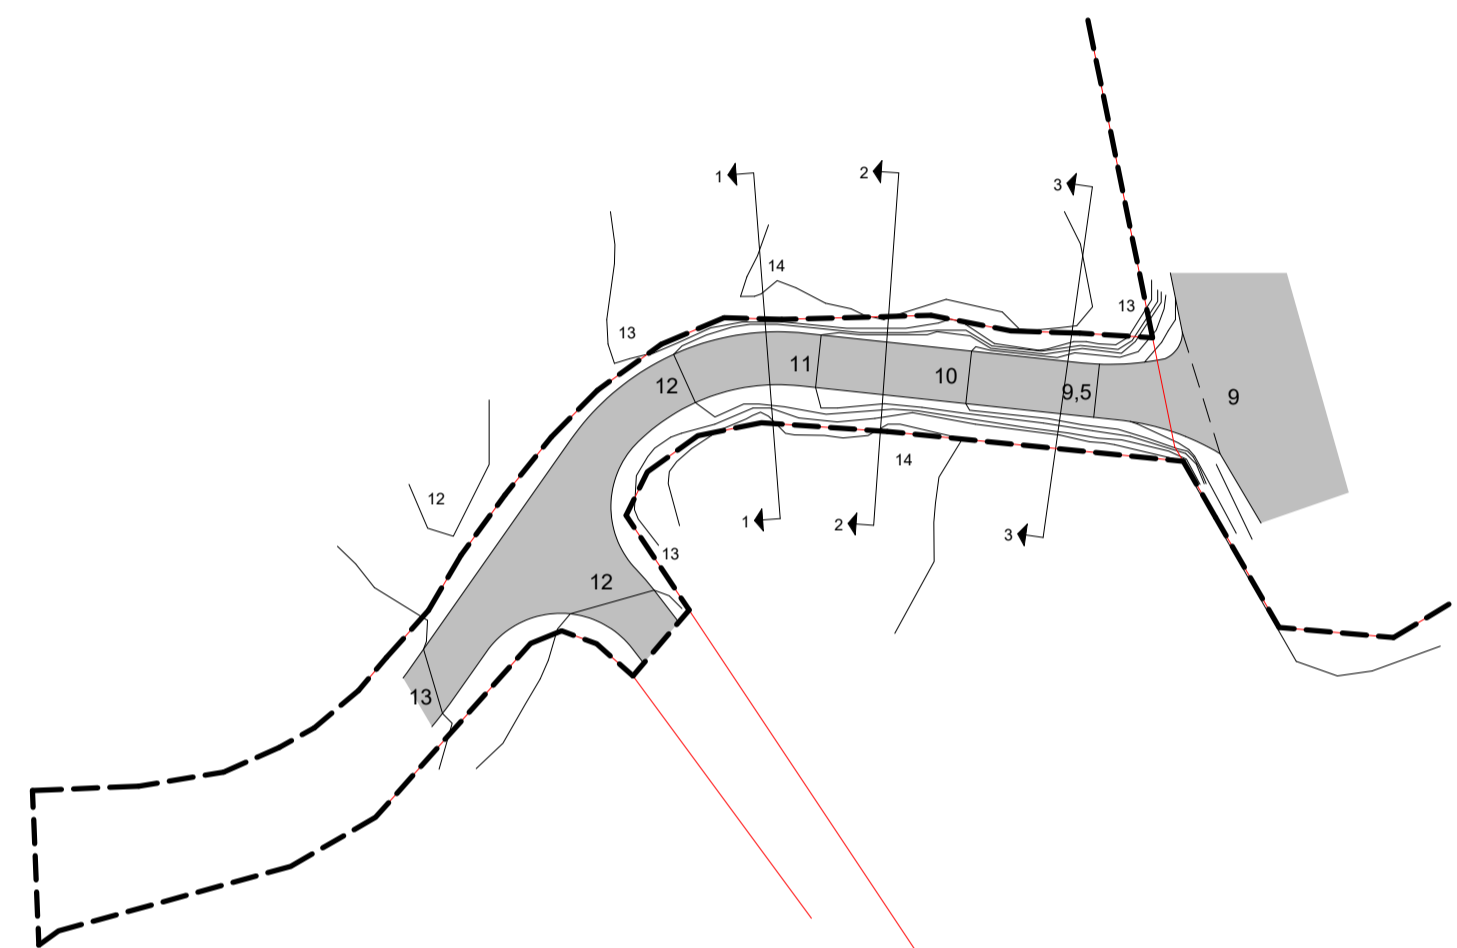


**VEGPLAN - Ny situasjon**  
Målestokk 1:500

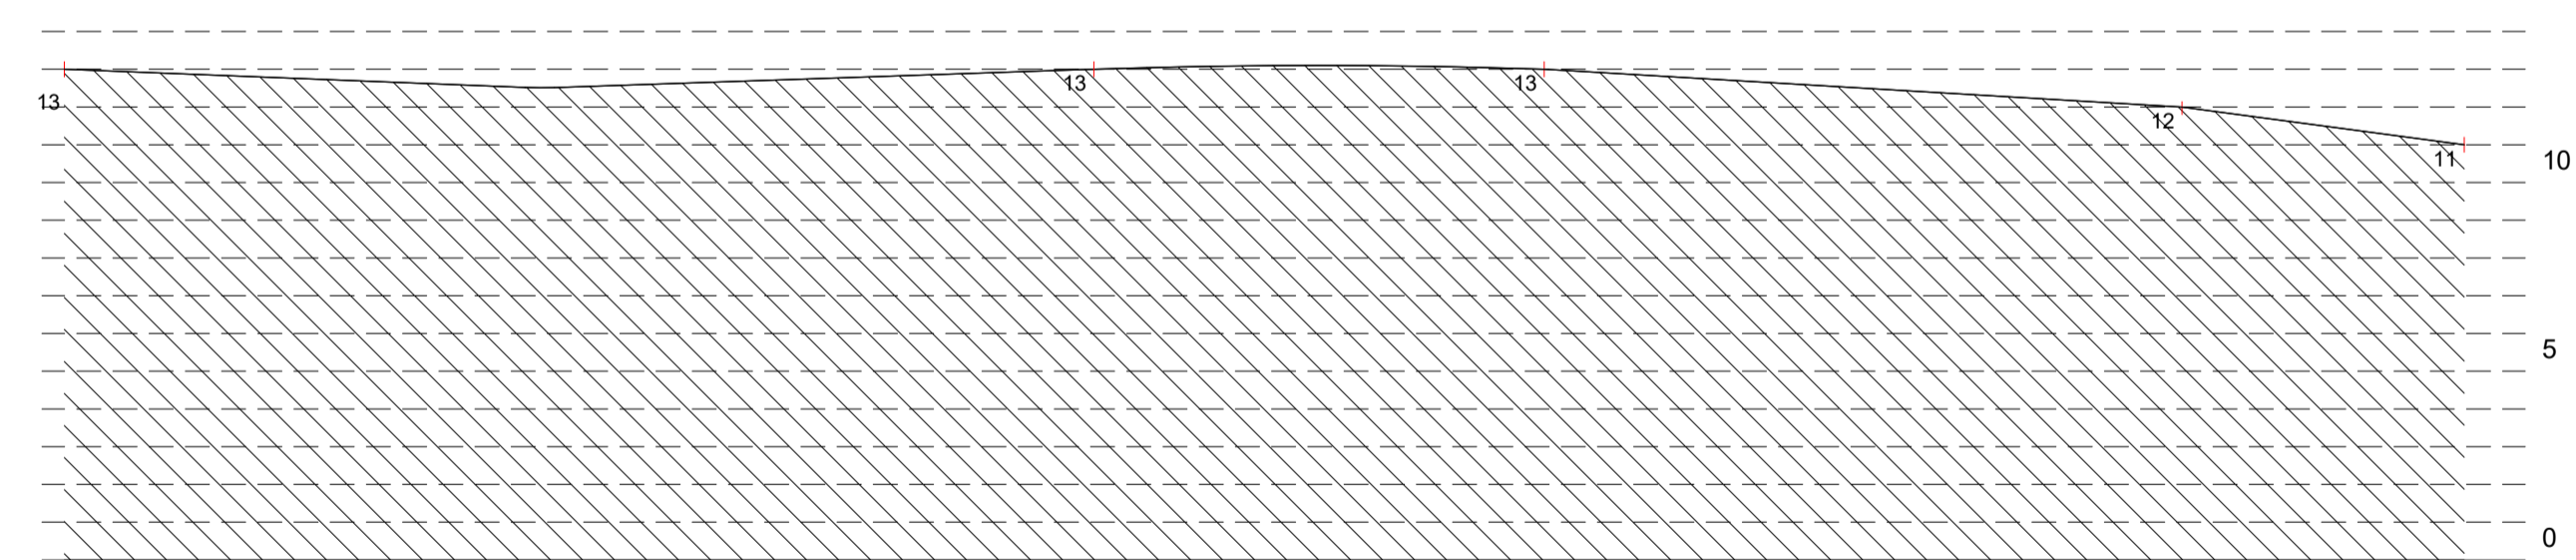


**LENGDEPROFIL 1 - Eksisterende**  
(utbrettet veglengde)  
Målestokk 1:200

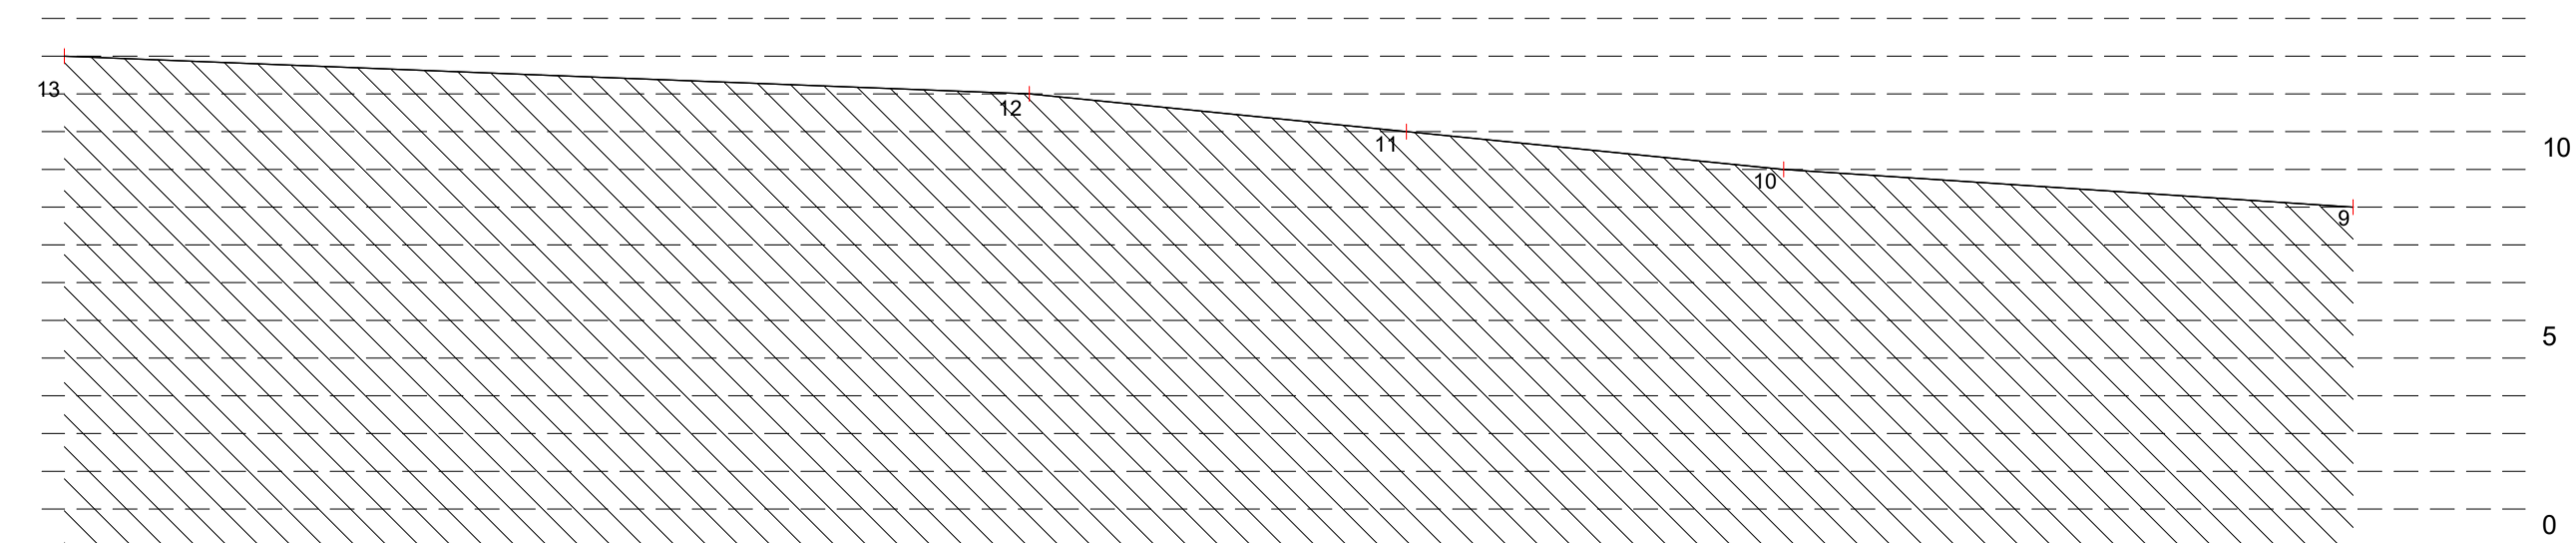


**LENGDEPROFIL 1 - Ny situasjon**  
(utbrettet veglengde)  
Målestokk 1:200

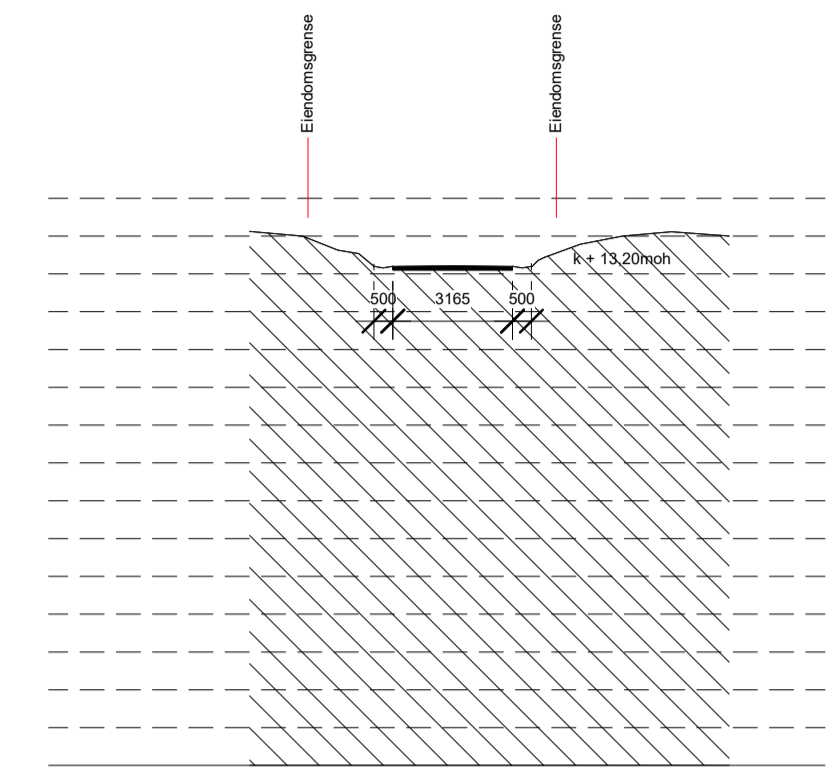


**TVERRPROFIL 1 - Eksisterende**  
Målestokk 1:200

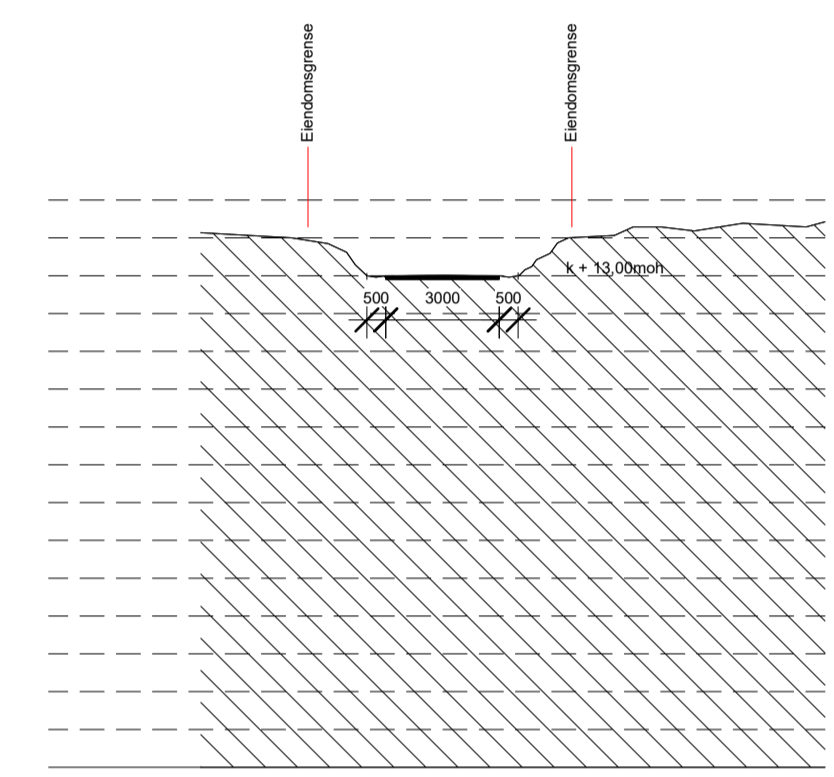


**TVERRPROFIL 2 - Eksisterende**  
Målestokk 1:200

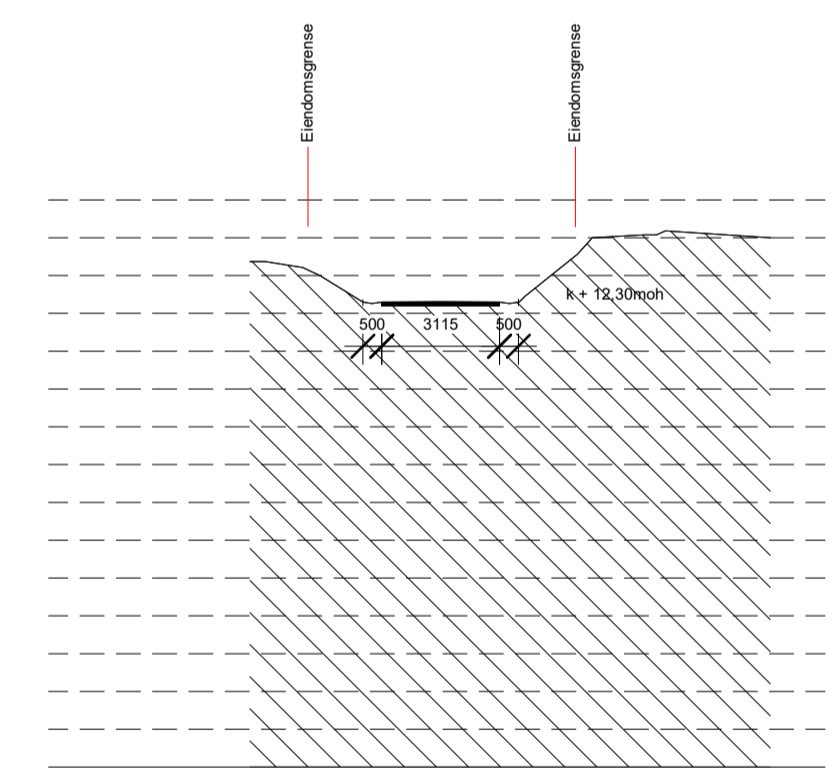


**TVERRPROFIL 3 - Eksisterende**  
Målestokk 1:200

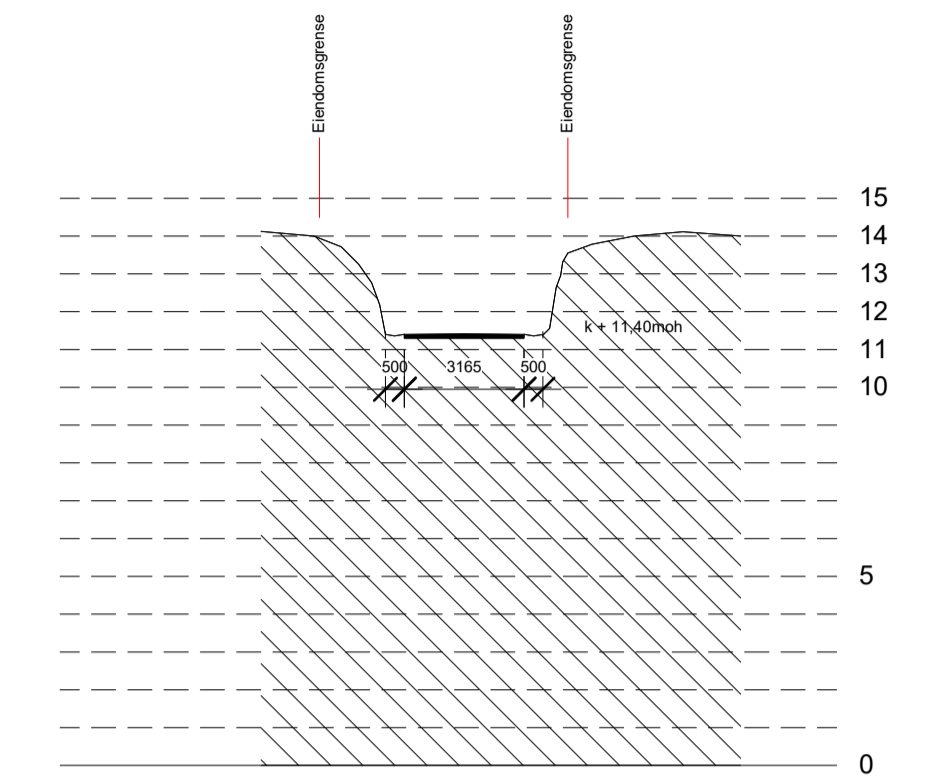

**TVERRPROFIL 1 - Ny situasjon**  
Målestokk 1:200

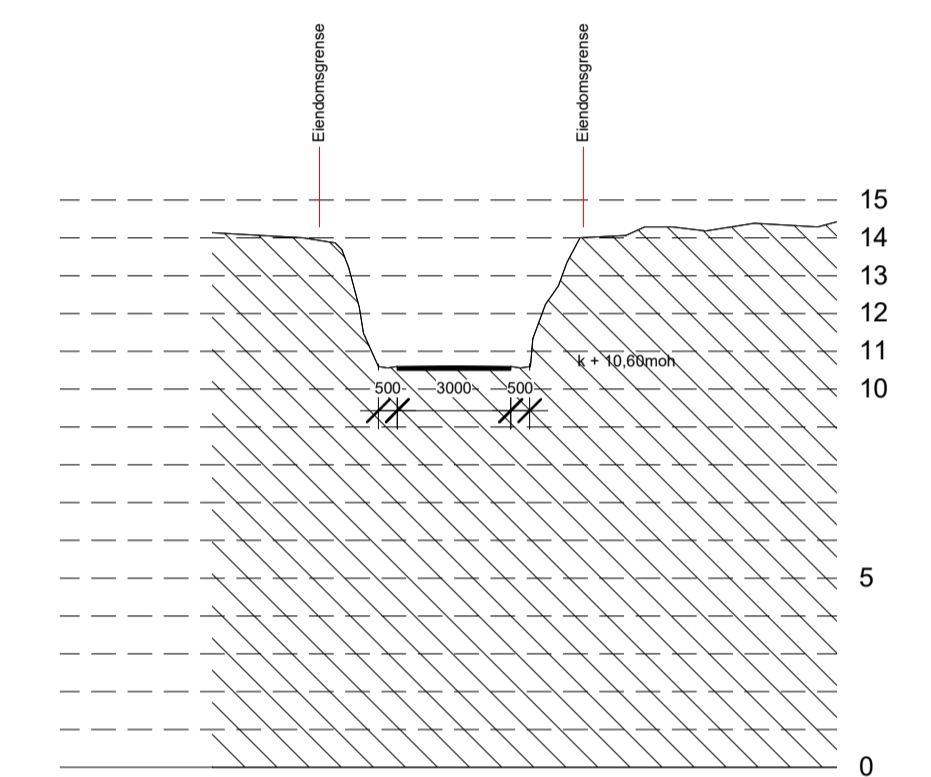

**TVERRPROFIL 2 - Ny situasjon**  
Målestokk 1:200

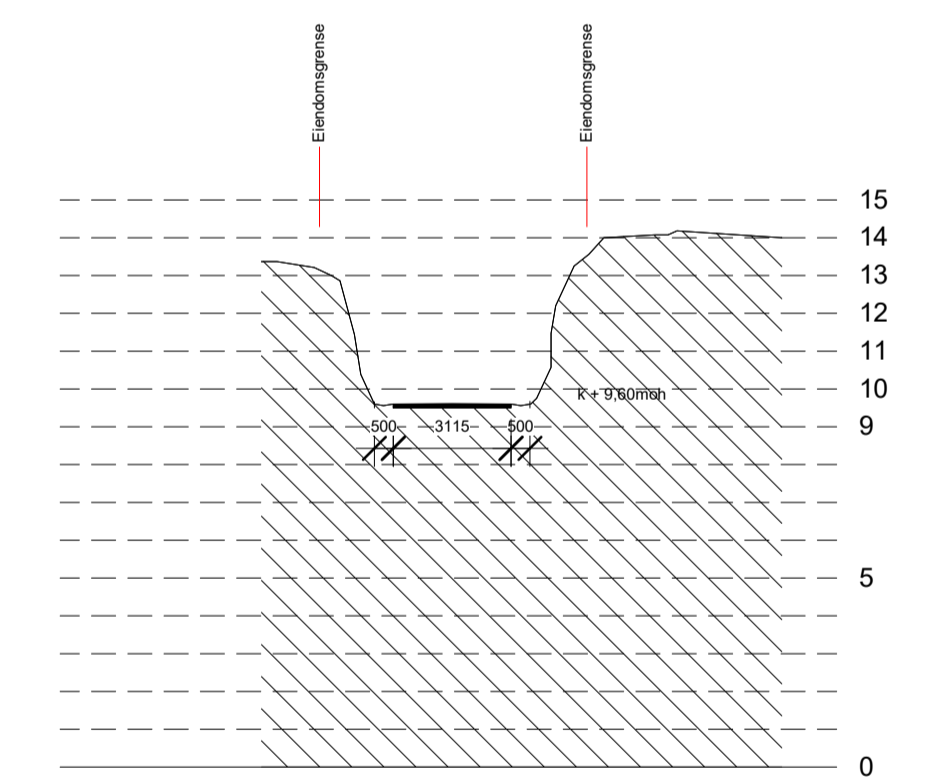

**TVERRPROFIL 3 - Ny situasjon**  
Målestokk 1:200

REV.	DATE	BESKRIVELSE	TEGN.	KONTR.
PROSJEKTNR:	10005	ARKITEKTKONTORET <b>BØRTVEIT &amp; CARLSEN AS</b>		
TEKNETAV:	MMIC/PJC	HJELMÅS MEKANISKE VERKSTED AS		
KONTR. AV:	PJC	HAGELIUA 6 - 5914 ISDALSTED TELEFON: 402 41 614 post@arisc.no		
AKTIVITET:	A1	TEKNISSKISSE:	Hjelmas Mekaniske Verksted AS	
MALESTOKK:	As indicated	SKR. / ÅR:	202/42, 44, 75	
DATE:	27.09.2019	PROSJEKTNR.:	Kaianlegg, Hellesneset - Hjelmas	
FOR SØKNAD:		TEKNISSKISSE:	REVISJON	
TEKNISSKISSE:	A1-410	TEKNISSKISSE:	Vegprofiler	