


Eksisterende	Ny
Vannledning (VL)	
Spillvannledning (SP)	
Overvannledning (OV)	
Pumpeledning spillvann (SPP)	
Ledning i borehull	
Ledning utgår	
Stakekum	
Infiltrasjonskum m/overløp	
Vannledningskum m/brannventil	

Fonnebostvegen

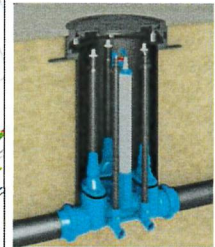


Eksempel nedgraving kum med brannuttak



Eksempel spillvannskum Plast

B	31.05.19	JB
Rev	Dato	Sign
Fonnebostvegen Tegninger søknad vann og avløp		
	31.05.19	
1:500		A3
RØR • ELEKTRO • KLIMA		
001		B

GRODSEUT VA PLAN

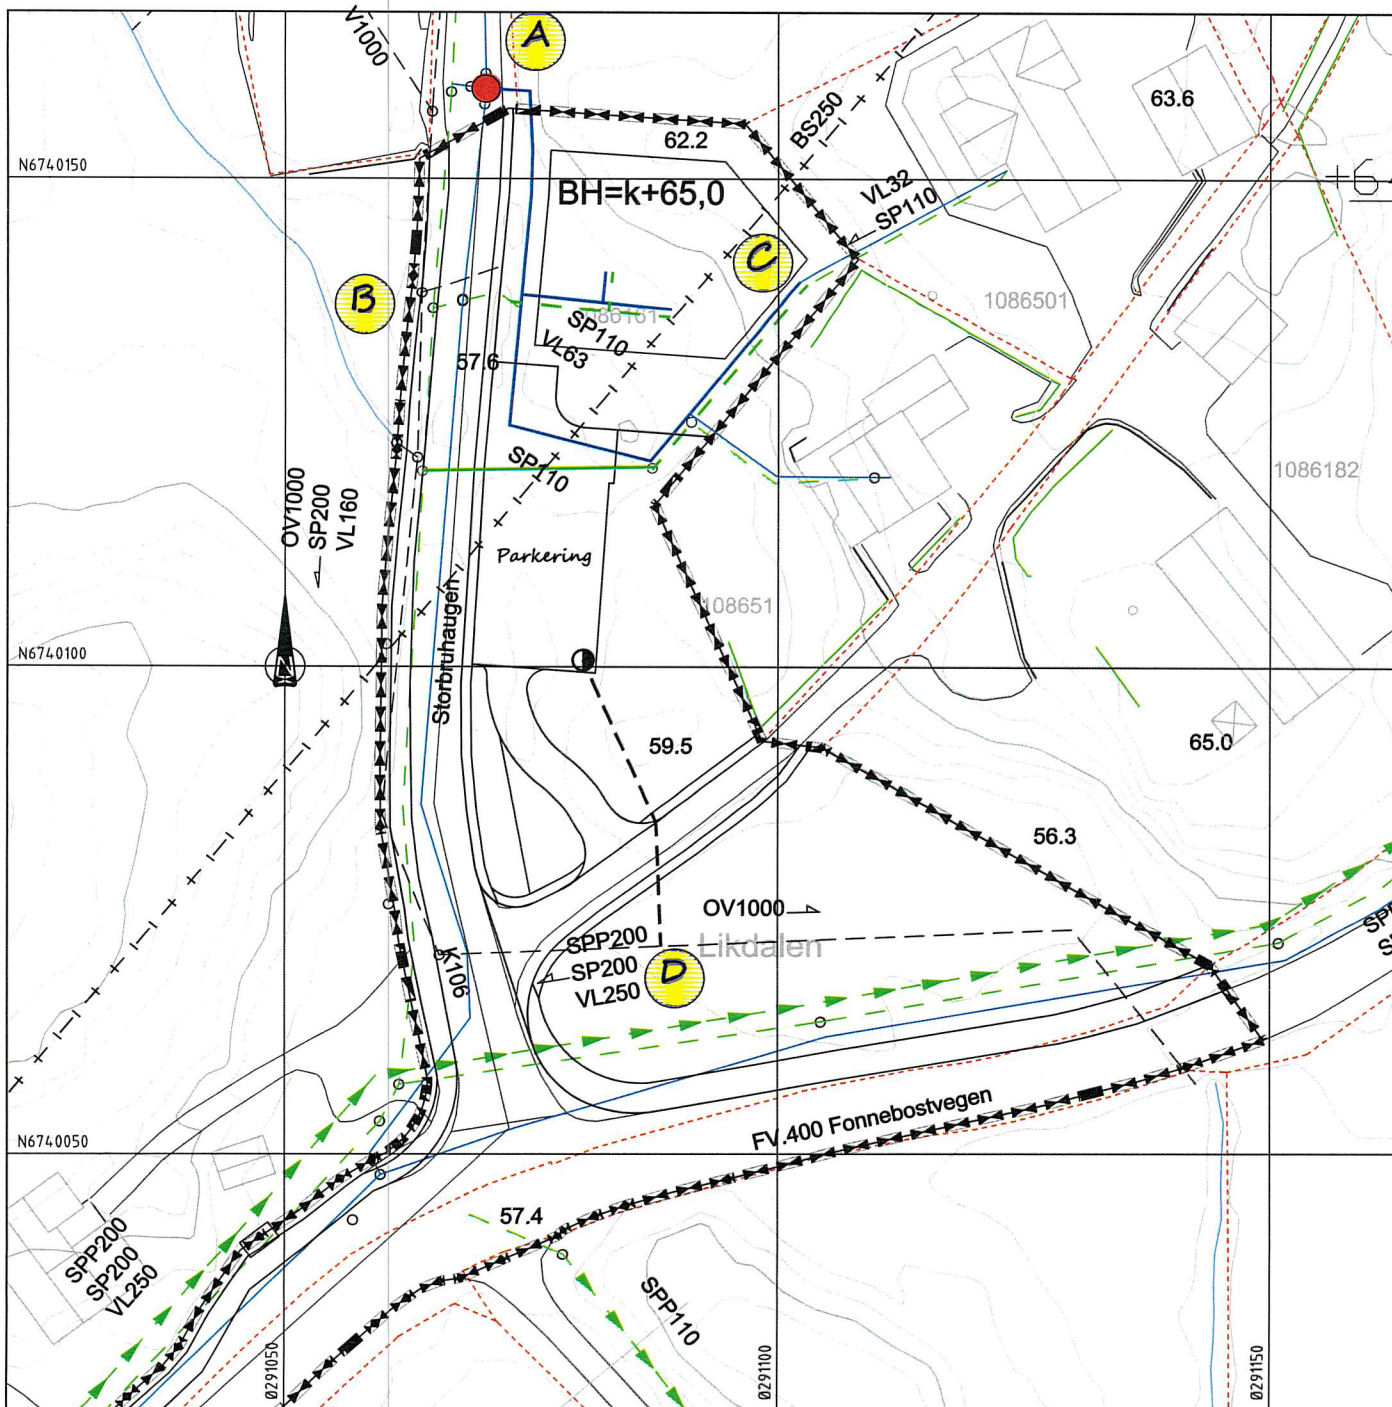

TEGNFORKLARING

Eksisterende	Ny

A	14.04.2018	HF	Endret reguleringsplan i Inf. kunn. Riffitt
Rev:	Dato	Signu	Revisjonen gjelder
Oppdragsgiver			
Byggmester Hitland AS			
Prosjekt		Tegn.	Kombr.
Fonnebostvegen		LØ12T02	16
		Dato	
		Målestokk	1:500 A3
		Prosjekt nr.	0216
Bergen og omgen rør as		Tegningsnr.	001
		Rev.	A

REVIDERT VA PLAN

EKSISTERENDE PLAN.

