


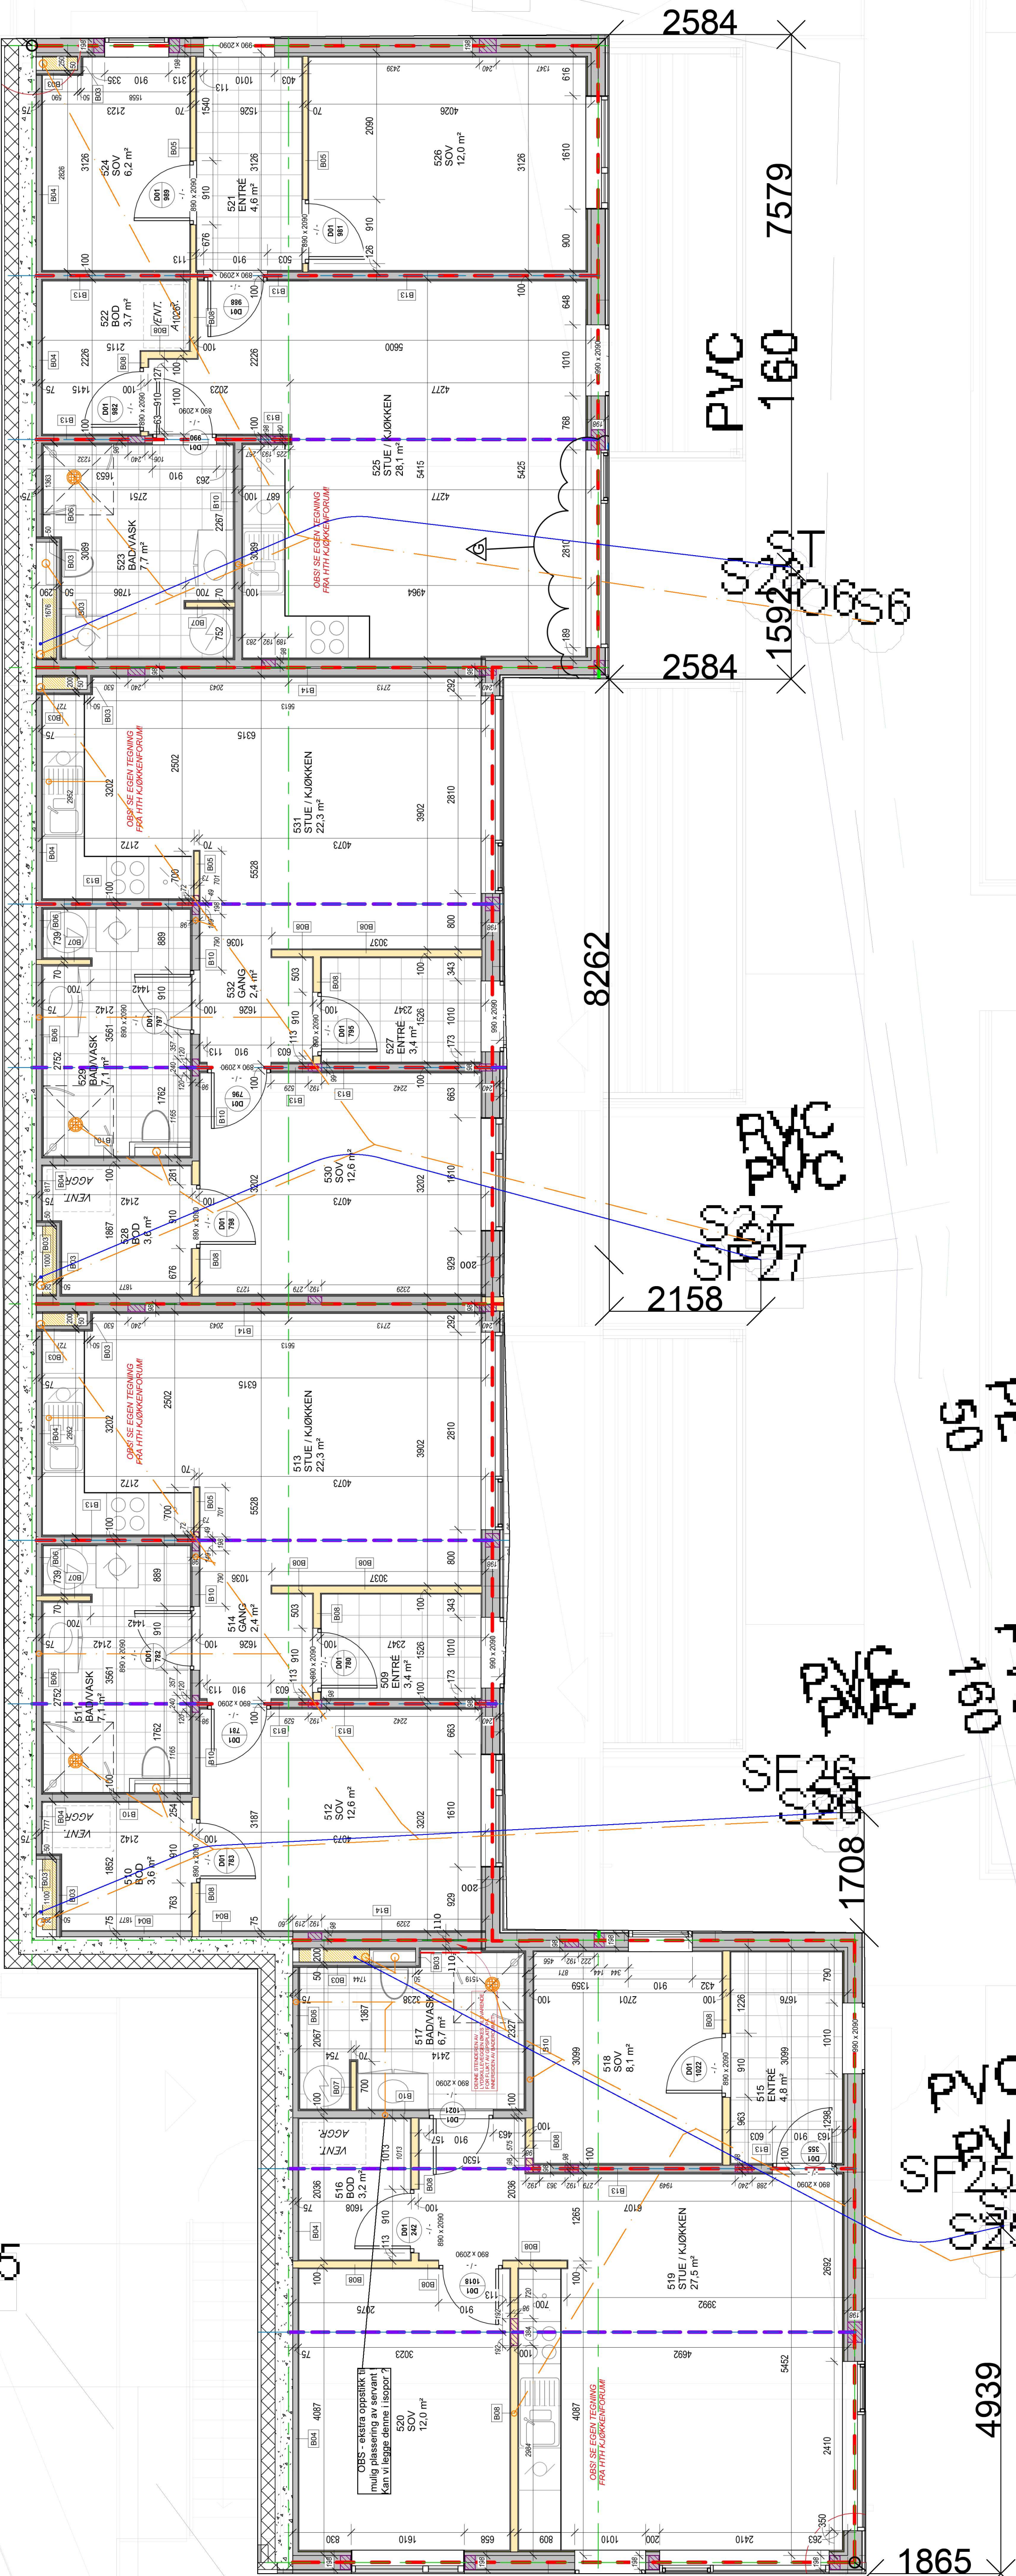

Dimensjoner Spillvann		
Utstyr	Plan	DIM / Info
Servant	1	Ø 75
WC	1	Ø 110
Sluker	1	Ø 75
Vaskemaskin	1	Ø 75
Kjøkken	1	Ø 75
Oppstikk	1	Ø 110
Servant	2	Ø 40
WC	2	Ø 110
Sluker	2	Ø 75
Lufting	2	Ø 110
Kjøkken	2	Ø 75

Dimensjoner Forbruksvann		
Utstyr	KV	VV
Leilighet - Plan 1		
Bad		
Servant	12	12
WC	12	
Dusj	16	16
Vaskemaskin	12	
Varmtvannsb.	16	16
Kjøkken		
Kjøkken	16	16
Tilførsel		
CU	22	
Til fordelerskap	20	

Leilighet 2 - Plan 2/3		
Kjøkken		
Kjøkken	16	16
Bad - Plan 1		
Servant	12	12
WC	12	
Dusj	16	16
Vaskemaskin	12	
Varmtvannsb.	16	16
Bad - Plan 2		
Servant	12	12
WC	12	
Dusj	16	16
Tilførsel		
CU	22	
Til fordelerskap	20	

Avstikk i grunnen og opplegg		
	Dim	Info
Avstikk - KV	32 mm	PE80 PN10
Avstikk - SPV	110	PVC SN 8
Opplegg - KV	22	CU
Opplegg - SPV	110, 75, 50, 40 mm	Cornel Støysv.
Opplegg - SPV	110, 75, 50, 40 mm	Wafix PP

02									
01	14.11.19	AS-bulldt utarbeidet							
REV	DATO	REVISJONS NR							

Oppdrag Lonsunet B8		Oppdrag nr. 65019	Målestokk A1 1:50		
Oppdragslever Orion Prosjekter AS		Dato 01.06.2018			
Bygg E - VVS AS-BUILDT - Plan 1 Lindås Rør & Saniter AS				Erst. for	
			Tegningsnr. VVS.E.101		Rev. nr. 01
			Filnavn bygg e.dwg		
Henvissinger		Tegnet av H.Milde Nævdal	Godkjent av		