


# Reguleringsplan

- Bebyggelse og anlegg (PBL § 12-5, nr. 1)**
- BF Boligbebyggelse - frittliggende småhusbebyggelse
  - BH Barnehage
  - RA Renovasjonsanlegg
  - LEK Lekeplass
- Samferdselsanlegg og teknisk infrastruktur (PBL § 12-5, nr. 2)**
- KV Kjøreveg
  - F Fortau
  - Annen veggrunn - tekniske anlegg
  - P Parkeringsplasser
- Grønnstruktur (PBL § 12-5, nr. 3)**
- G Grønnstruktur
  - TD Turdrag
  - VS Vegetasjonsskjerm
- Hensynssoner (PBL § 12-6)**
- Frisikt
  - Gul sone iht. T-1442
- Linjesymbol**
- Plangrense
  - Formålgrense
  - Regulert tomtegrense
  - Byggegrense
  - Omriss av eksisterende beb. som inngår i planen
  - Bebyggelse som forutsettes fjernet
  - Regulert senterlinje
  - Frisiktlinje i veikryss
  - Sikringsgrense
  - Støygrense
  - c. + 22 Planeringshøyde

KARTGRUNNLAG EUREF 89 SONE 32  
 MÅLESTOKK 1:1000  
 ARKFORMAT A3  
 DATO: 04.06.2019

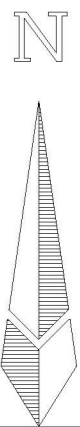

DETALJREGULERING MED TILHØYRANDE FØRESEGNER FOR LINDÅS KOMMUNE  
 GNR. 172, BNR. 10 OG 66, NILSHØYEN  
 PLAN NR.

**MINDRE ENDRING**

SAKSBEHANDLING IFLG. PLAN- OG BYGNINGSLOVEN	SAKSNR	DATO	SIGN
Kunngjøring oppstart			
1. gangs behandling i det faste utvalget for plansaker			
Offentlig ettersyn fra                    til			
2. gangs behandling i det faste utvalget for plansaker			
Kommunestyrets vedtak:			
PLANEN UTARBEIDET AV:	SAKSNR	TEGNR.	SAKSBEH.
proESS AS, LERSTADVEGEN 540, 6018 ÅLESUND - WWW.PROESS.NO POST@PROESS.NO	8227	001	

