



**For matrikkelenhet:**

|              |               |                            |                      |
|--------------|---------------|----------------------------|----------------------|
| Kommune:     | 1263 - LINDÅS | Utskriftsdato/klokkeslett: | 12.11.2014 kl. 11:38 |
| Gårdsnummer: | 44            | Produsert av:              | Einar Rydland        |
| Bruksnummer: | 46            | Attestert av:              | Lindås kommune       |

**Orientering om matrikkelbrev**

Matrikkelbrevet er hjemlet i «Lov om egedomsregistrering» (matrikellova) av 17. juni 2005. Etter definisjonen i matrikellovens § 3 d) er matrikkelbrevet en attestert utskrift av matrikkelen som viser alle registrerte opplysninger om en matrikkelenhet ved oppgitt dato.

**Om fullstendighet og nøyaktighet i matrikkelbrevet**

Matrikkelen ble etablert ved konvertering av data fra tidligere registre. Det kan variere hvor gode disse dataene er med hensyn på fullstendighet og nøyaktighet. I enkelte tilfeller kan grensepunkt og grenselinjer mangle helt eller delvis eller være feil registrert. Det kan også være feil og mangler ved registrert bygnings- og adresseinformasjon. Fullstendighet og stedfestingsnøyaktighet er generelt bedre innenfor enn utenfor tettbygd strøk. Vær oppmerksom på at for mange matrikkelenheter og bygg hefter usikkerhet ved arealet som oppgis.

For utfyllende informasjon: [www.kartverket.no/matrikkelbrev](http://www.kartverket.no/matrikkelbrev)

## Matrikkelenhet

Matrikkelenhetstype: Grunneiendom  
Bruksnavn:  
Etableringsdato: 04.11.2014  
Skylid: 0  
Er tinglyst: Ja  
Har festegrønner: Nei  
Er seksjonert: Nei

## Arealrapport

Beregna areal for 44 / 46  
Tekst  
Areal (m2) Kommentar  
10 141,1

## Eierforhold

### Tinglyste eierforhold

| Rolle         | Status | Føds.d./org.nr | Navn            | Bruksenhet | Adresse                      | Andel |
|---------------|--------|----------------|-----------------|------------|------------------------------|-------|
| Hjemmelshaver |        | 120147         | SKAUGE TOR ATLE |            | SKAUVEGEN 496<br>5957 MYKING | 1 / 1 |

## Forretninger

| Forretningstype | Årsak til feilretting | Tinglysningsstatus | Tinglysningsstatusdato | Forretningsdato | Matrikkelføringsdato | Signatur |
|-----------------|-----------------------|--------------------|------------------------|-----------------|----------------------|----------|
|-----------------|-----------------------|--------------------|------------------------|-----------------|----------------------|----------|

Annen forretningstype

17.10.2014

17.10.2014

1263rye

Annen forretningstype

14.10.2014

17.10.2014

1263rye

| Rolle   | Matrikkelenhet | Arealendring |
|---------|----------------|--------------|
| Avgiver | 44/46          | 0            |

Oppmålingsforretning

Tinglyst


07.11.2014

14.10.2014

17.10.2014

1263rye

| Rolle    | Matrikkelenhet | Arealendring |
|----------|----------------|--------------|
| Avgiver  | 44/9           | -10 141,1    |
| Mottaker | 44/46          | 10 141,1     |

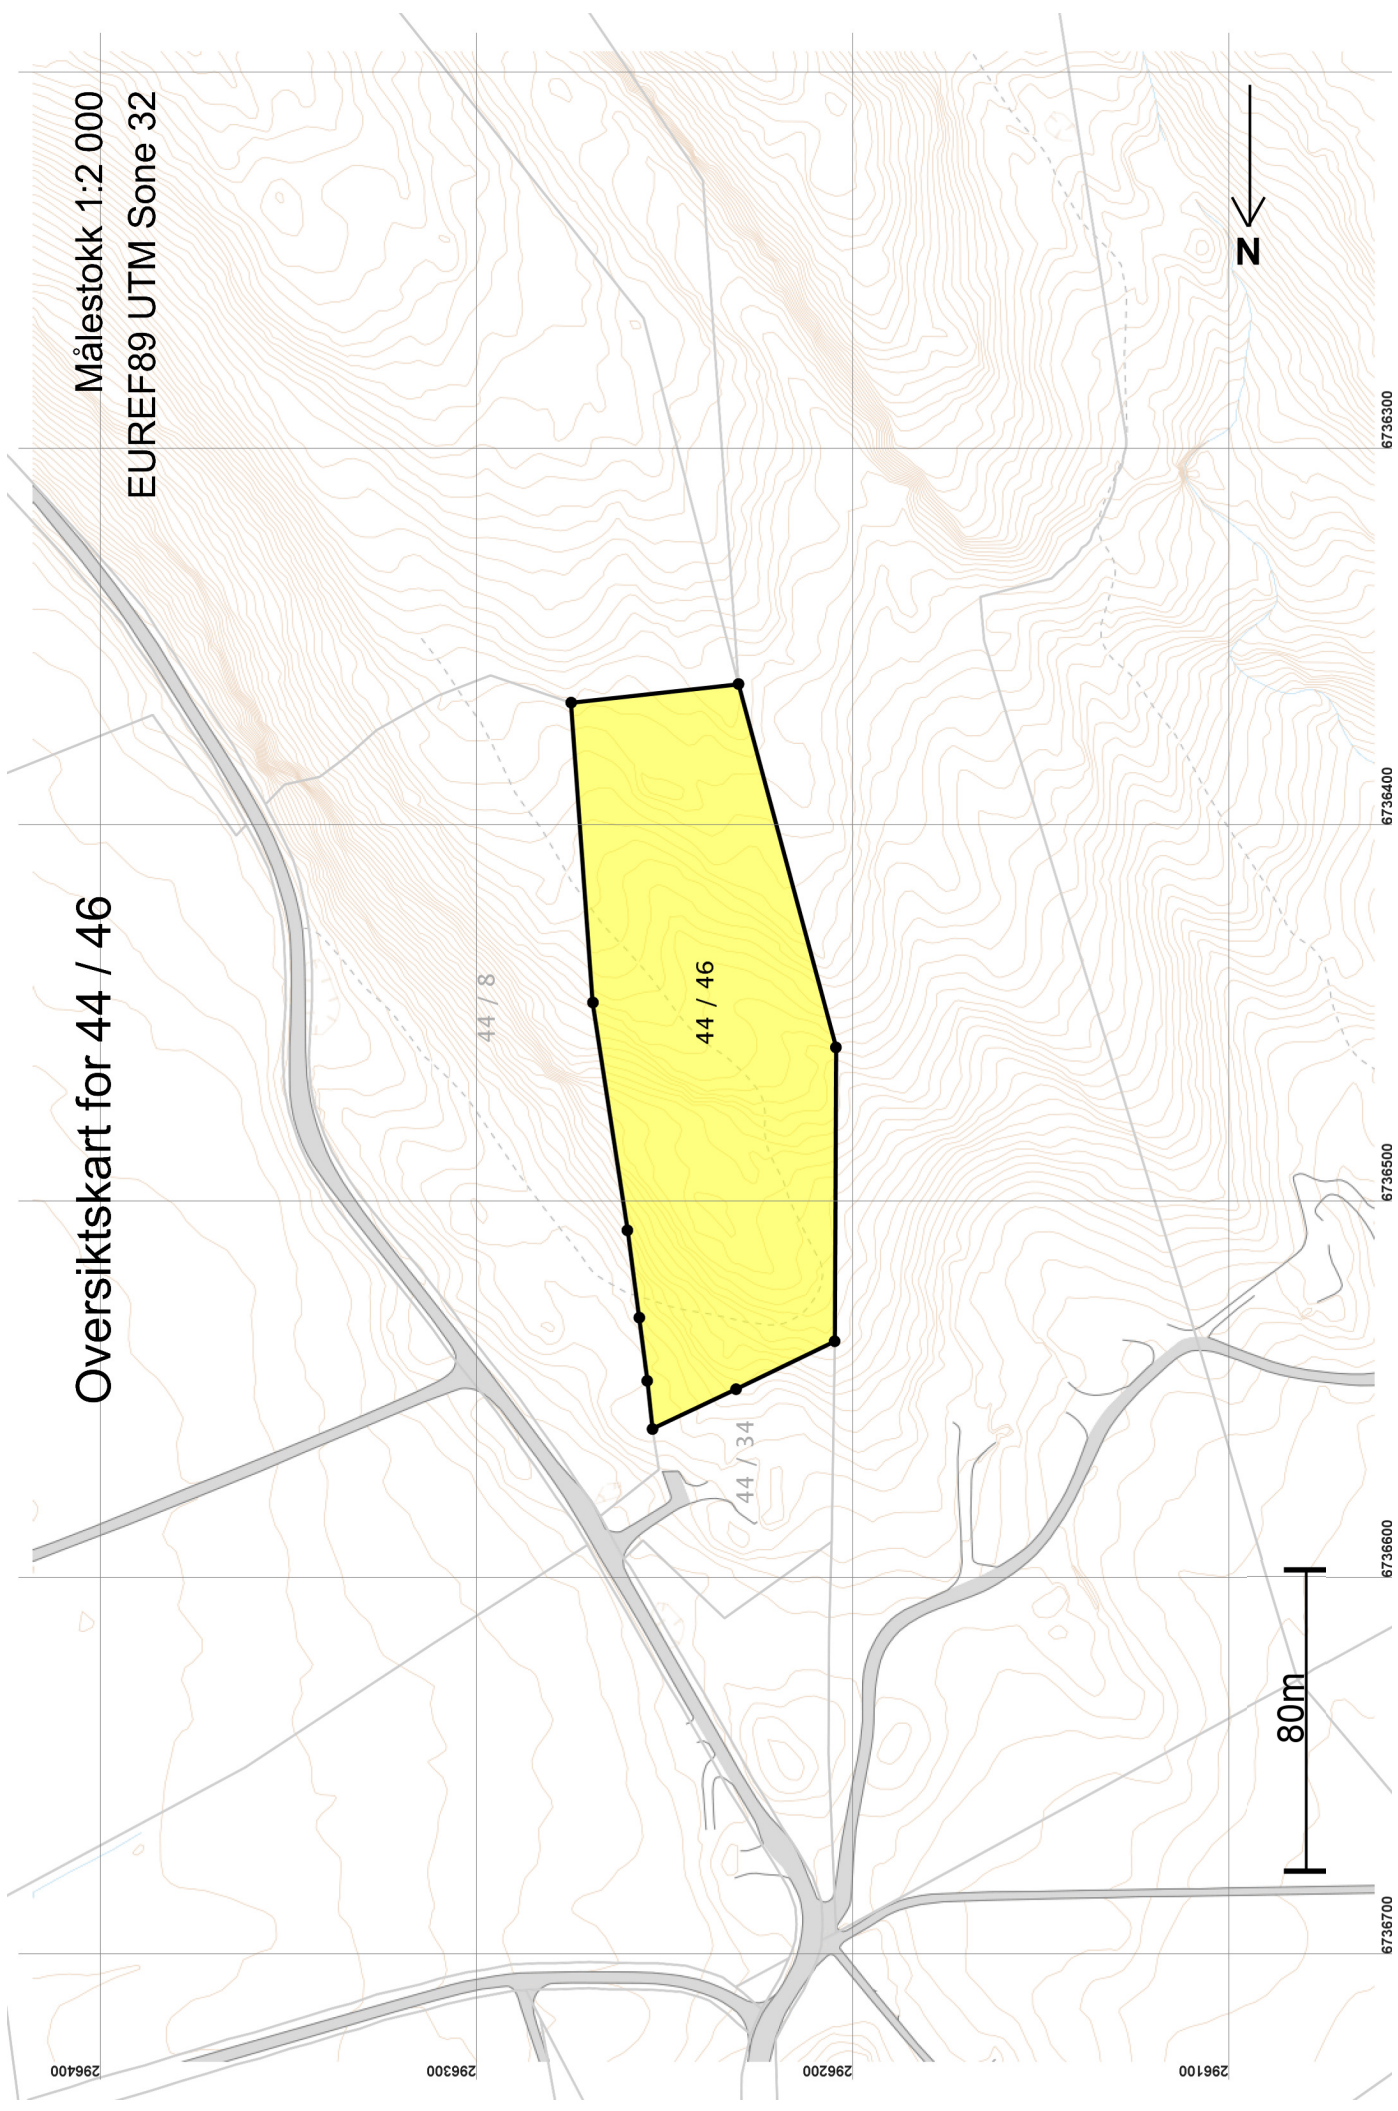


Målestokk 1:2 000  
EUREF89 UTM Sone 32

Oversiktskart for 44 / 46

80m



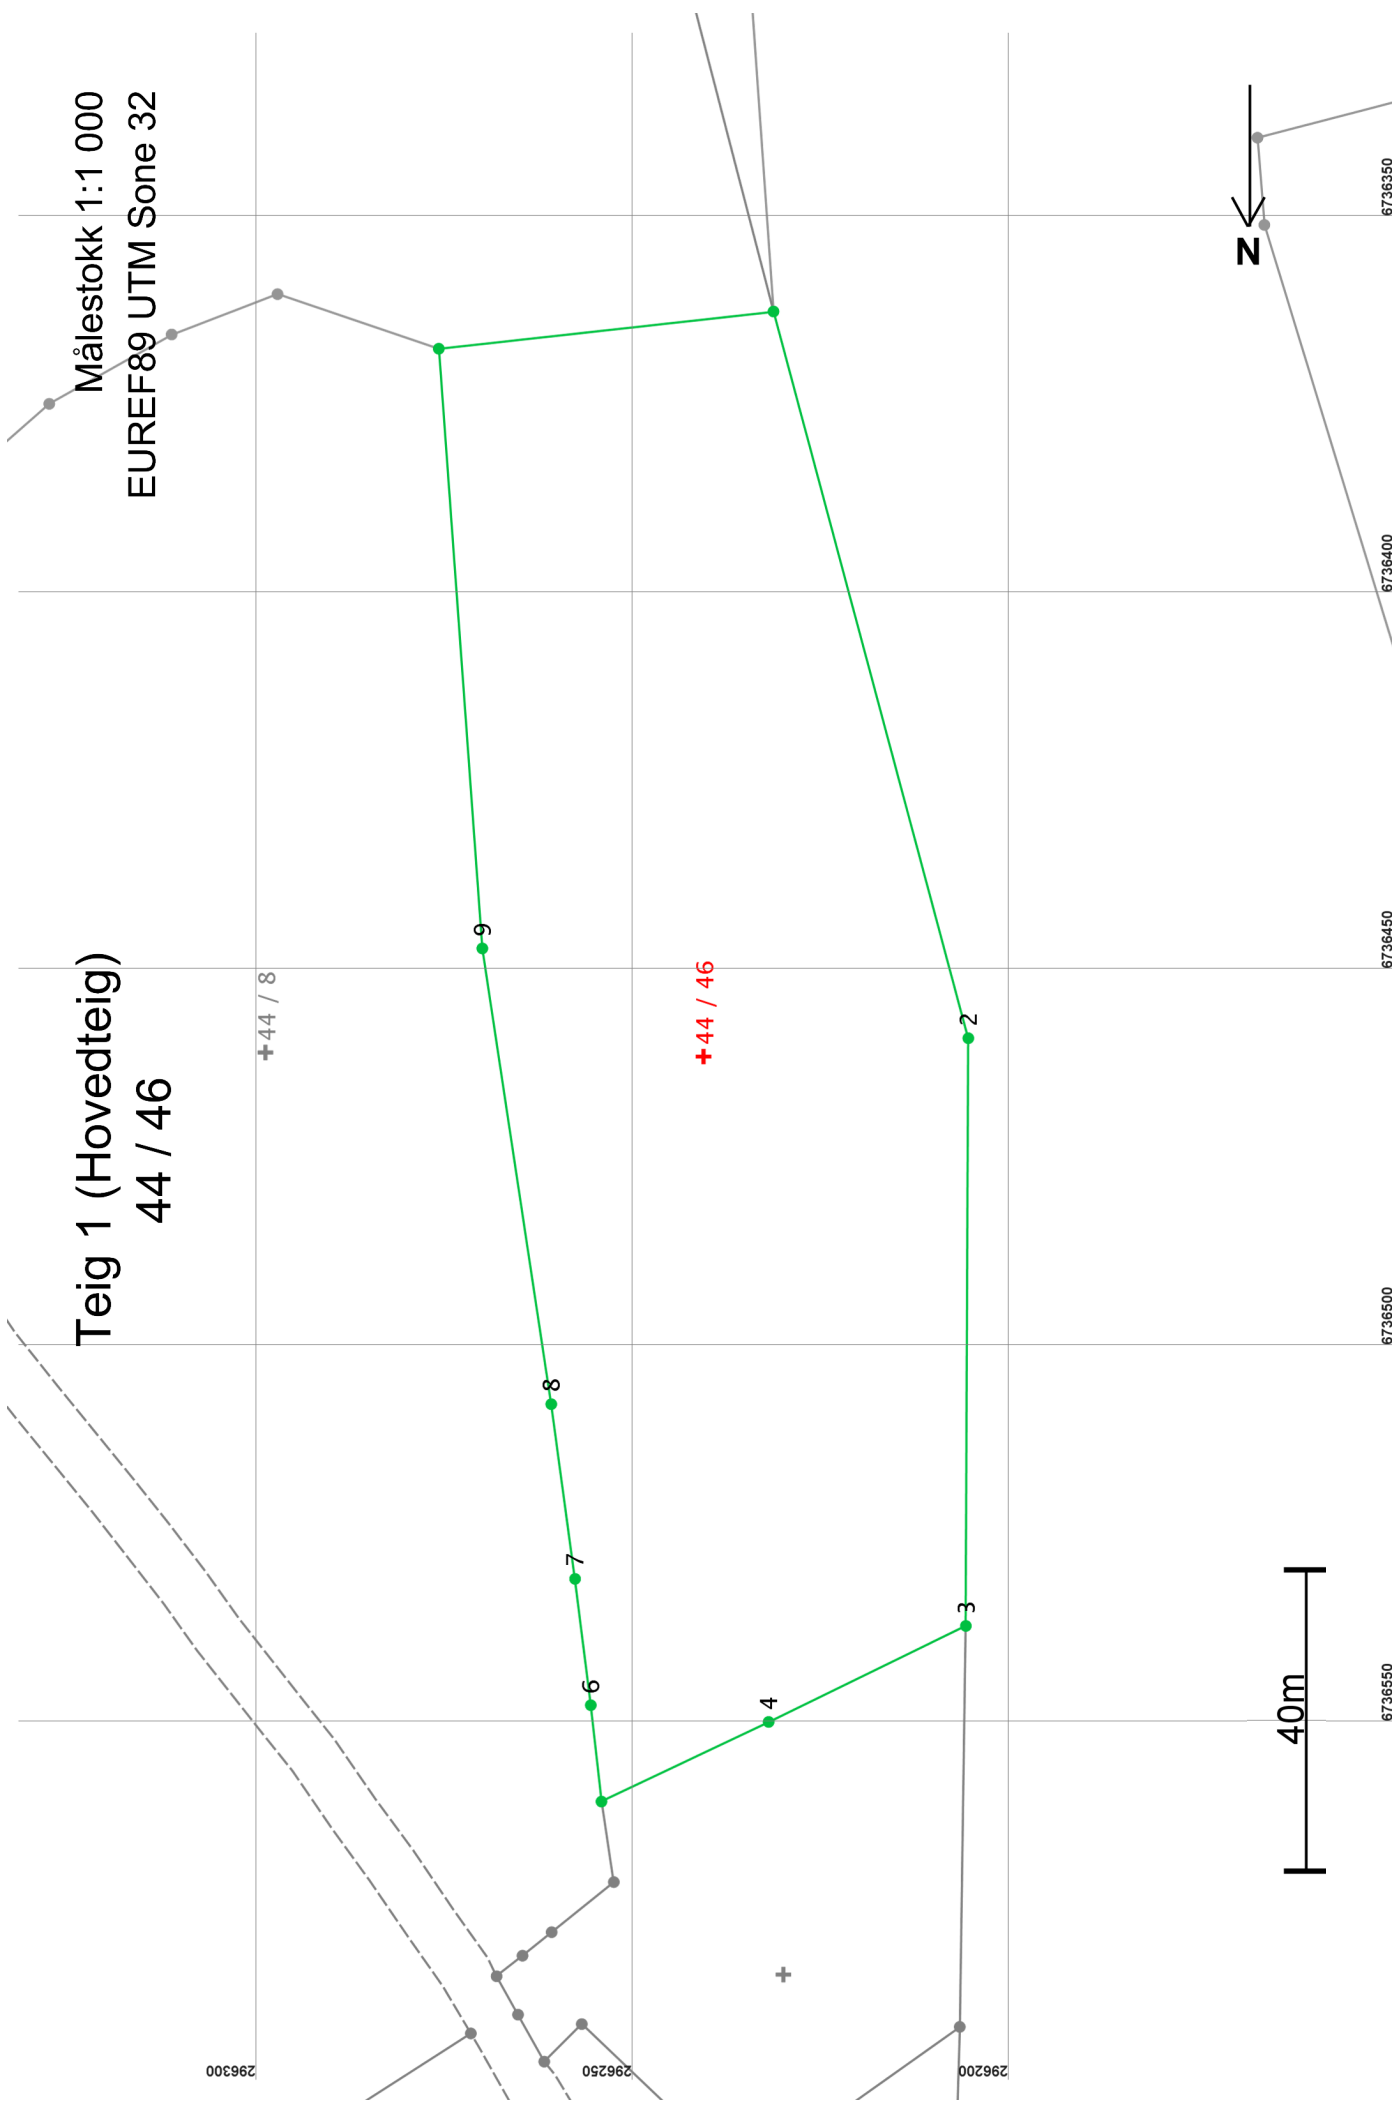

## Areal og koordinater

Areal: 10 141,1

Arealmerknad:

Representasjonssystem: EUREF89 UTM Sone 32

Nord: 6736462

Øst: 296241

### Grensepunkt / Grenselinje

### Ytre avgrensing

| Løpenr | Nord       | Øst       | Grensemerke nedsatt i / Grensepunkttype / Lengde Hjelpelinjetype        | Målemetode                              | Nøyaktighet | Radius |
|--------|------------|-----------|---|---|-------------|--------|
| 1      | 6736362,92 | 296232,15 | Ikke spesifisert Annen detalj<br>99,87 Ikke hjelpelinje                 | 96 GPS kinematisk (Real time kinematic) | 13          | 13     |
| 2      | 6736459,38 | 296206,28 | Jordfast stein Offentlig godkjent grensemerke<br>78,01 Ikke hjelpelinje | 96 GPS kinematisk (Real time kinematic) | 13          | 13     |
| 3      | 6736537,39 | 296206,61 | Fjell Kors<br>29,12 Ikke hjelpelinje                                    | 96 GPS kinematisk (Real time kinematic) | 13          | 13     |
| 4      | 6736550,13 | 296232,80 | Annen terrengdetalj Gjerdestolpe<br>24,58 Ikke hjelpelinje              | 96 GPS kinematisk (Real time kinematic) | 13          | 13     |
| 5      | 6736560,70 | 296254,99 | Jordfast stein Offentlig godkjent grensemerke<br>12,87 Ikke hjelpelinje | 96 GPS kinematisk (Real time kinematic) | 13          | 13     |
| 6      | 6736547,91 | 296256,41 | Steingjerde Umerket<br>16,90 Ikke hjelpelinje                           | 96 GPS kinematisk (Real time kinematic) | 13          | 13     |
| 7      | 6736531,14 | 296258,50 | Steingjerde Umerket<br>23,40 Ikke hjelpelinje                           | 96 GPS kinematisk (Real time kinematic) | 13          | 13     |
| 8      | 6736507,96 | 296261,67 | Steingjerde Umerket<br>61,18 Ikke hjelpelinje                           | 96 GPS kinematisk (Real time kinematic) | 13          | 13     |
| 9      | 6736447,46 | 296270,82 | Steingjerde Umerket<br>79,81 Ikke hjelpelinje                           | 96 GPS kinematisk (Real time kinematic) | 13          | 13     |
| 10     | 6736367,86 | 296276,60 | Steingjerde Umerket<br>44,72 Ikke hjelpelinje                           | 96 GPS kinematisk (Real time kinematic) | 13          | 13     |