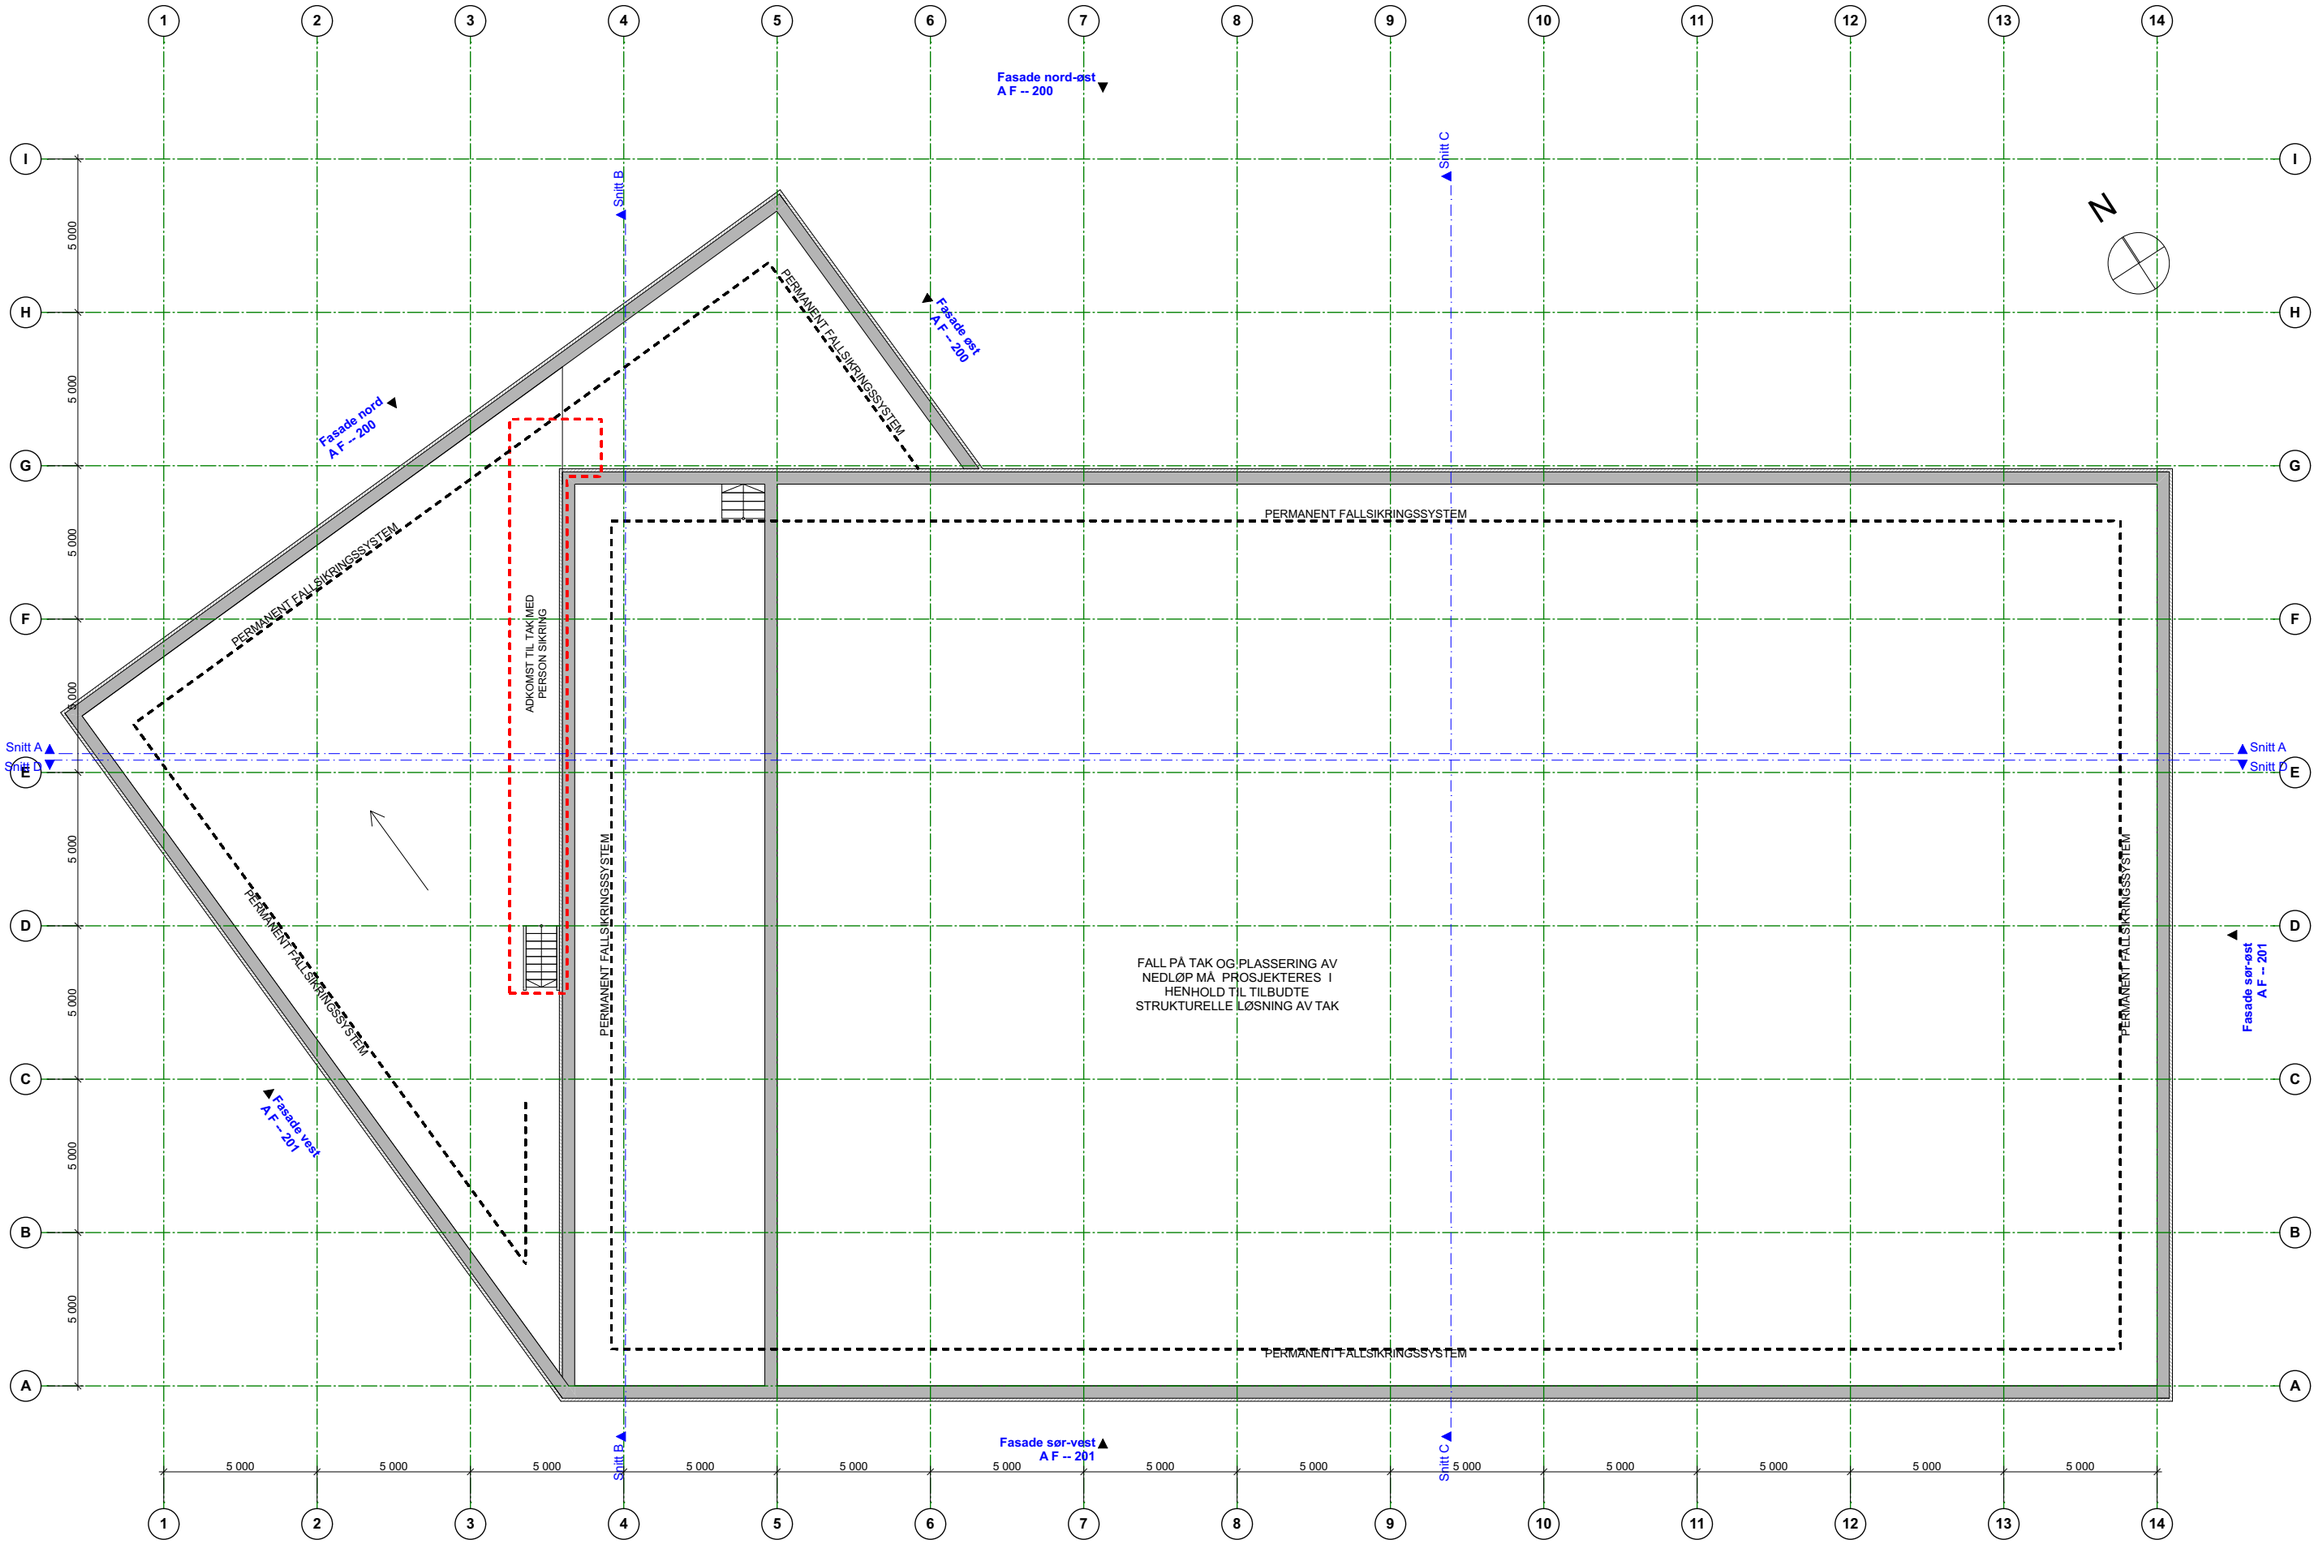

Prosjekt: **Flerbrukshall Ostereidet**	Oppdragsgiver: **Lindås Kommune**	asplan viak	Fase: **Anbudsgrunnlag**	Tegning: **Takplan**	Oppdragsleder: CVV Oppdragsnr.: 617674-01	Koordinatsystem: XXX Sone XX Høydedatum: YYY-YY	Målestokk: 1:200 (A3) Dato: 01.11.2019	Tegn. nr.: **A P TA 200** Fag Type Etg Løpenr	Rev.: **A-01**

#Bibliotek\plan\Oppdrag\617674\01\Dokumenter\arkA P TA 200 Tittel Takplan Revisjon=01 Revisjonsdato=01.11.2019 Revisjonskommentar=Anbudsgrunnlag Målestokk=1:200#