



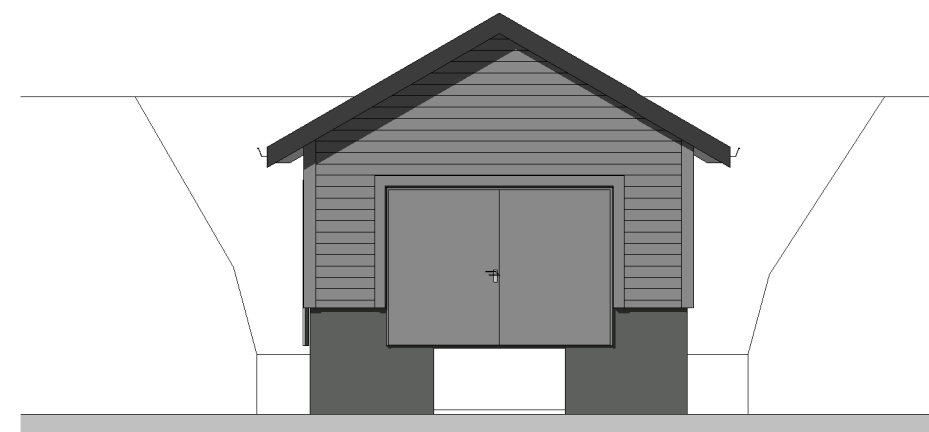


Fasade mot sørøst

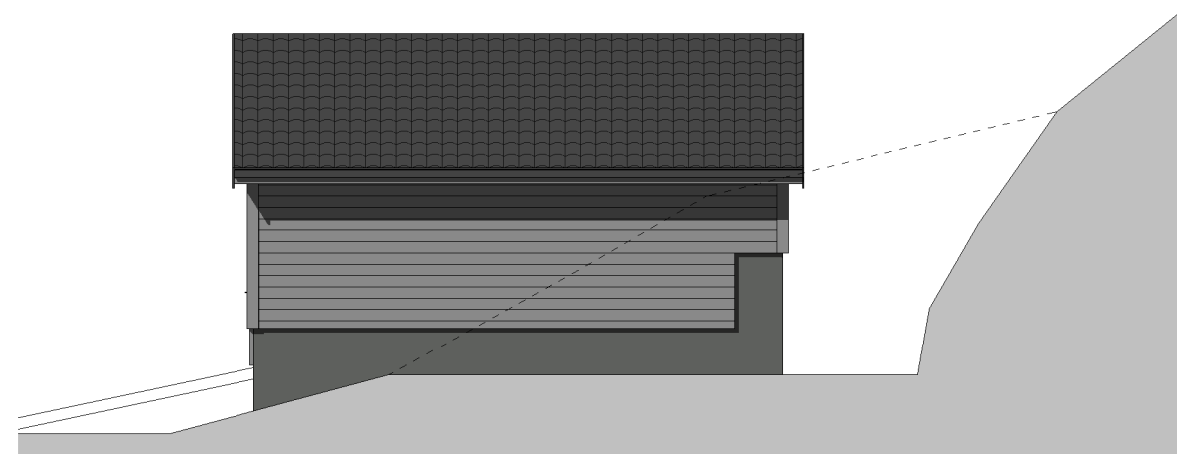


Fasade mot nordøst




Fasade mot nordvest

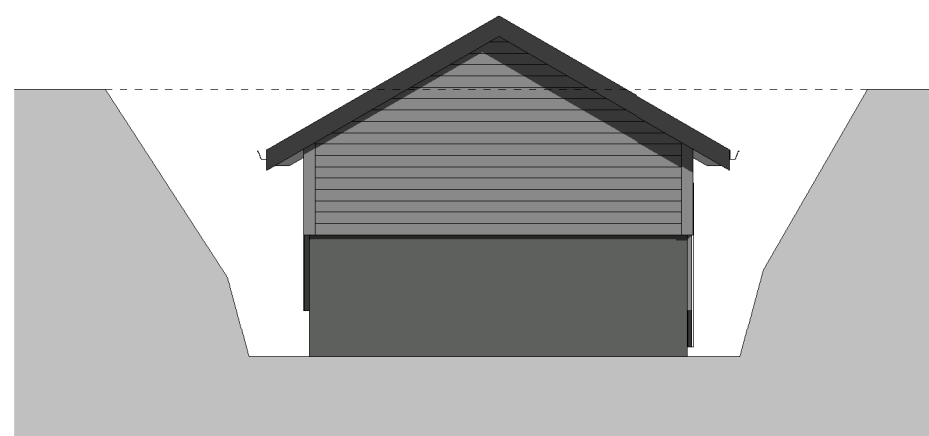

Fasade mot sørvest

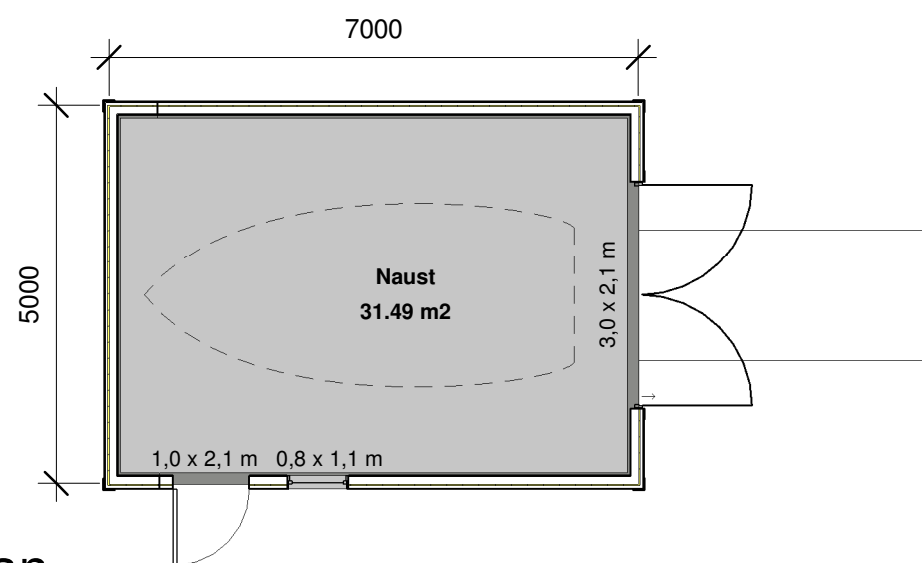

Plan

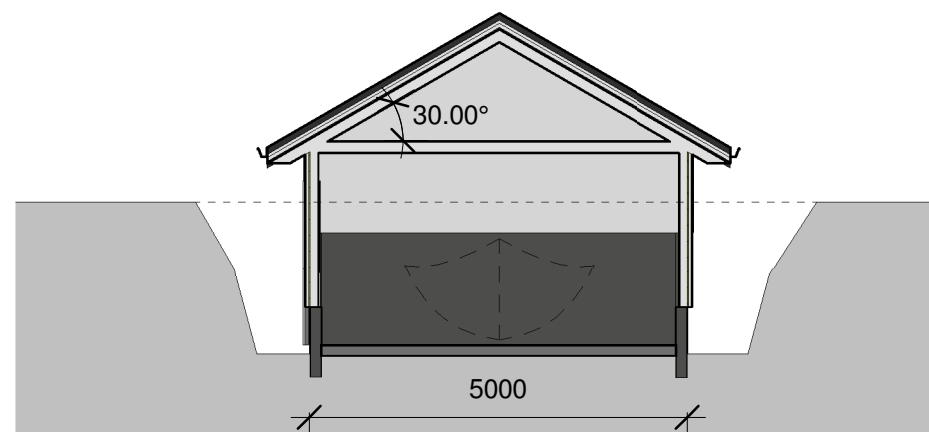

Snitt

NAUST Gnr 62, Bnr 14, Lurevegen Lindås kommune P.nr 1609	Plan, snitt og fasader SØKNAD OM FERDIGATTEST Helga Wigestrands Moe og Bjørn Moe Østre Nordeidbrekka 15, 5252 Søreidgrend	Mål 1 : 100 / A3
		Tegn.nr A550
Arkitekt Mette Kyed Thorson Sivilarkitekt MNAL Medlem av Arkitektbedriftene Kvalen 16, N-5955 Lindås Tlf +47 901 48 834 mktho@online.no	Org.nr 987 788 682	Rev I
		Dato 11.11.2019