


REVIDERT SITUASJONSKART MED ENDRET Plassering av NAUST,
 sett og akseptert av KARI OSULLIVAN, 15.03.19 ÅSANE
 K O'S

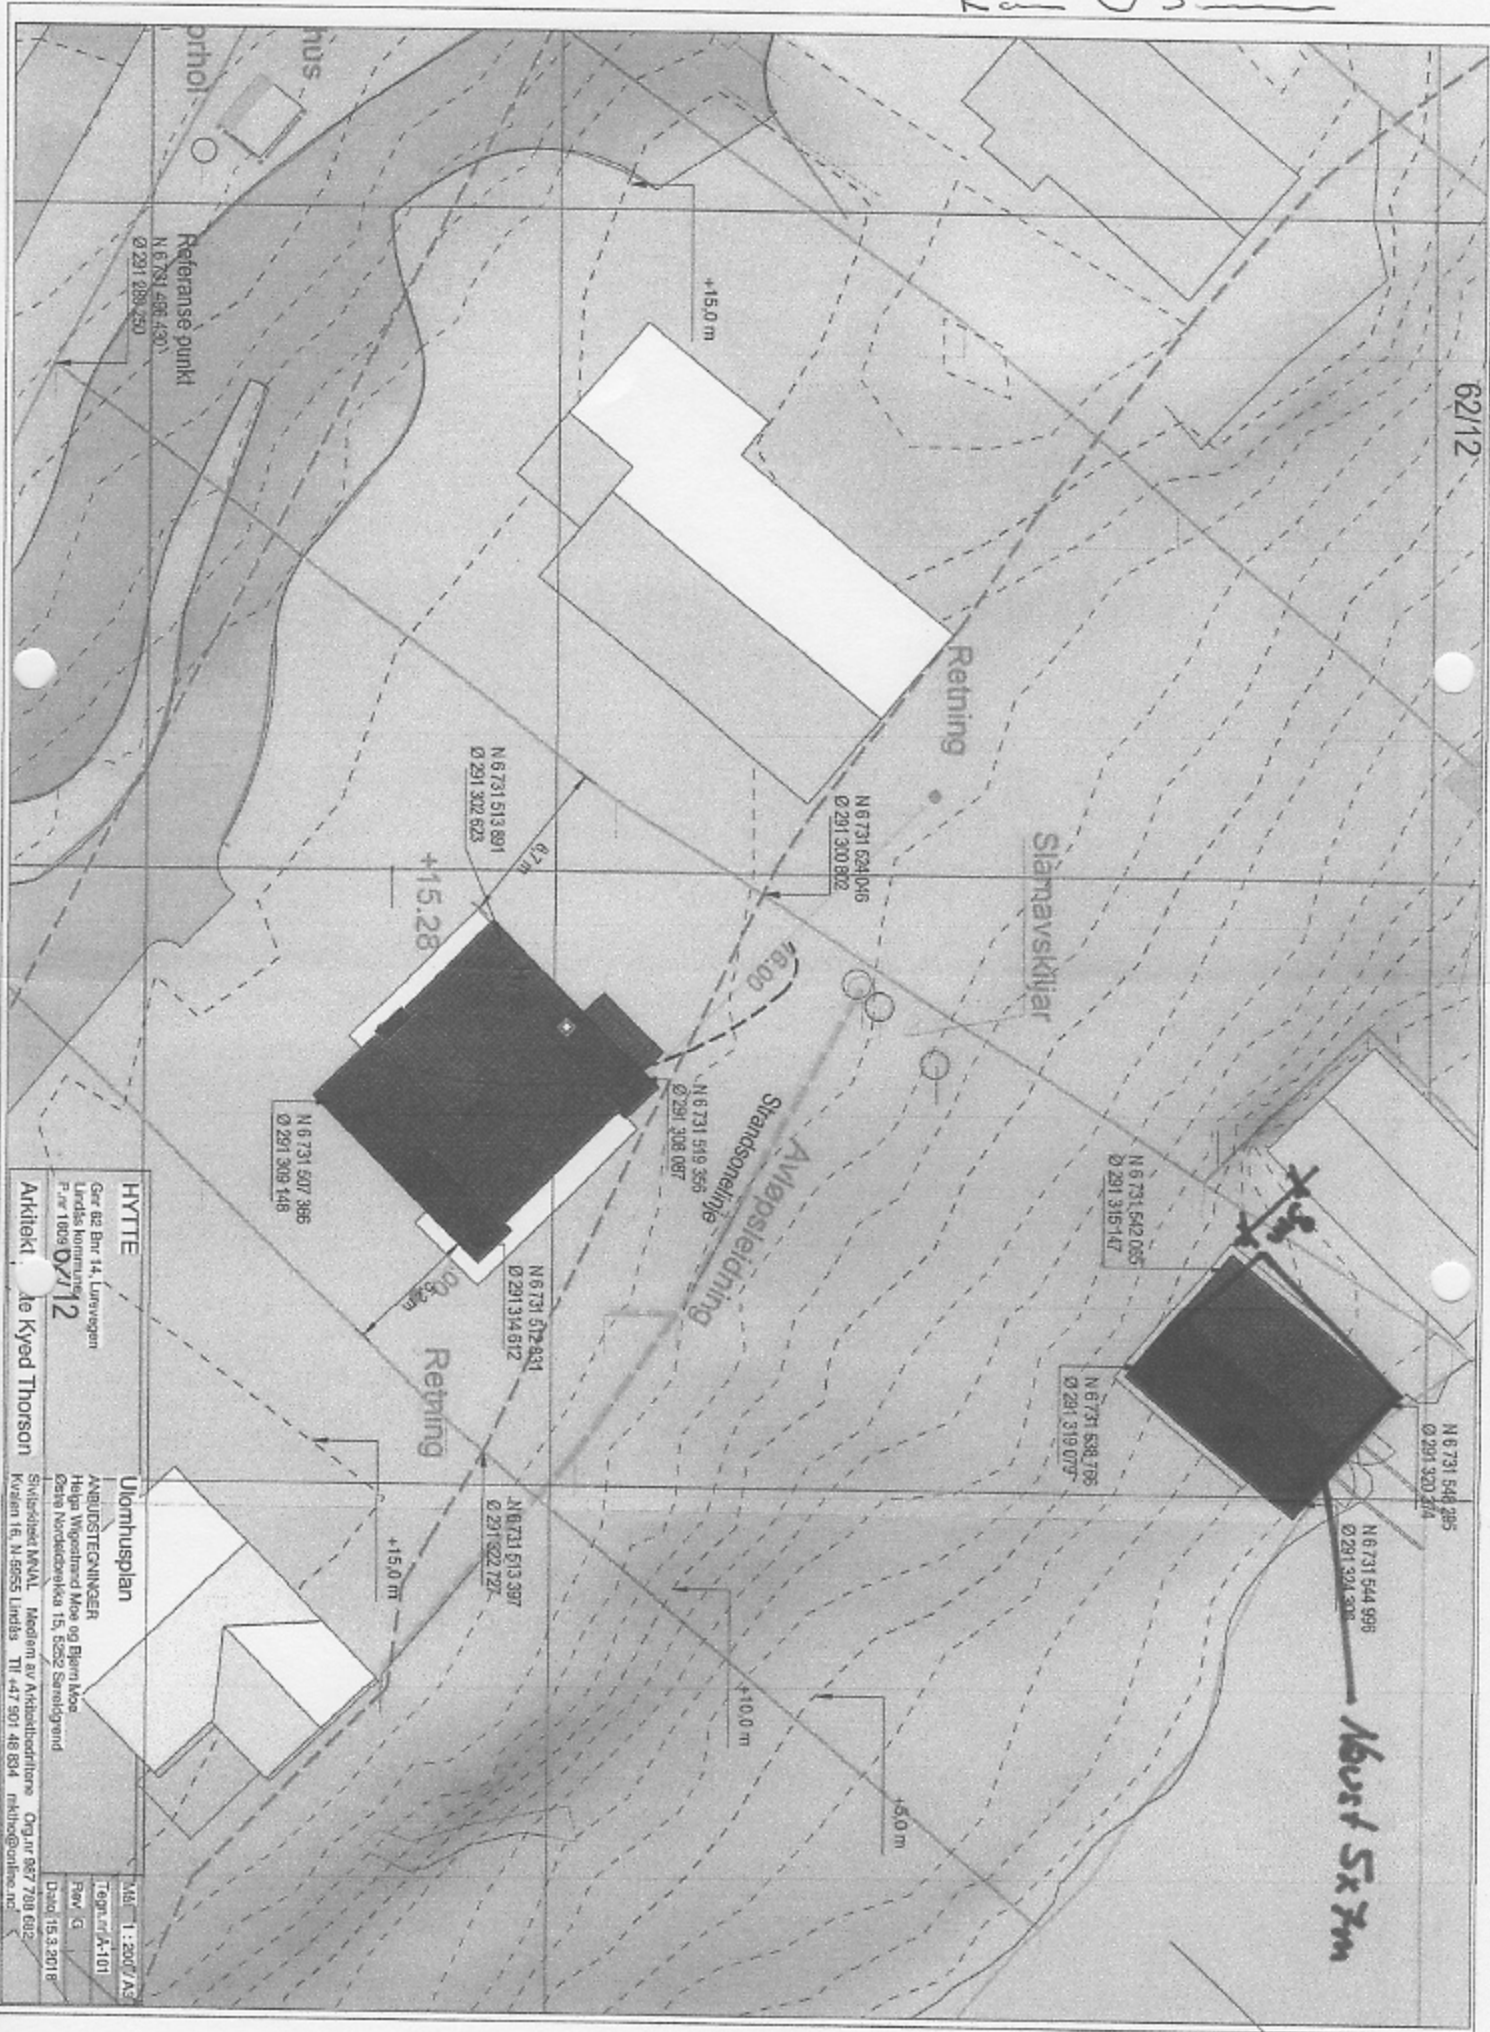

