


100 Plan 1  
1 : 100

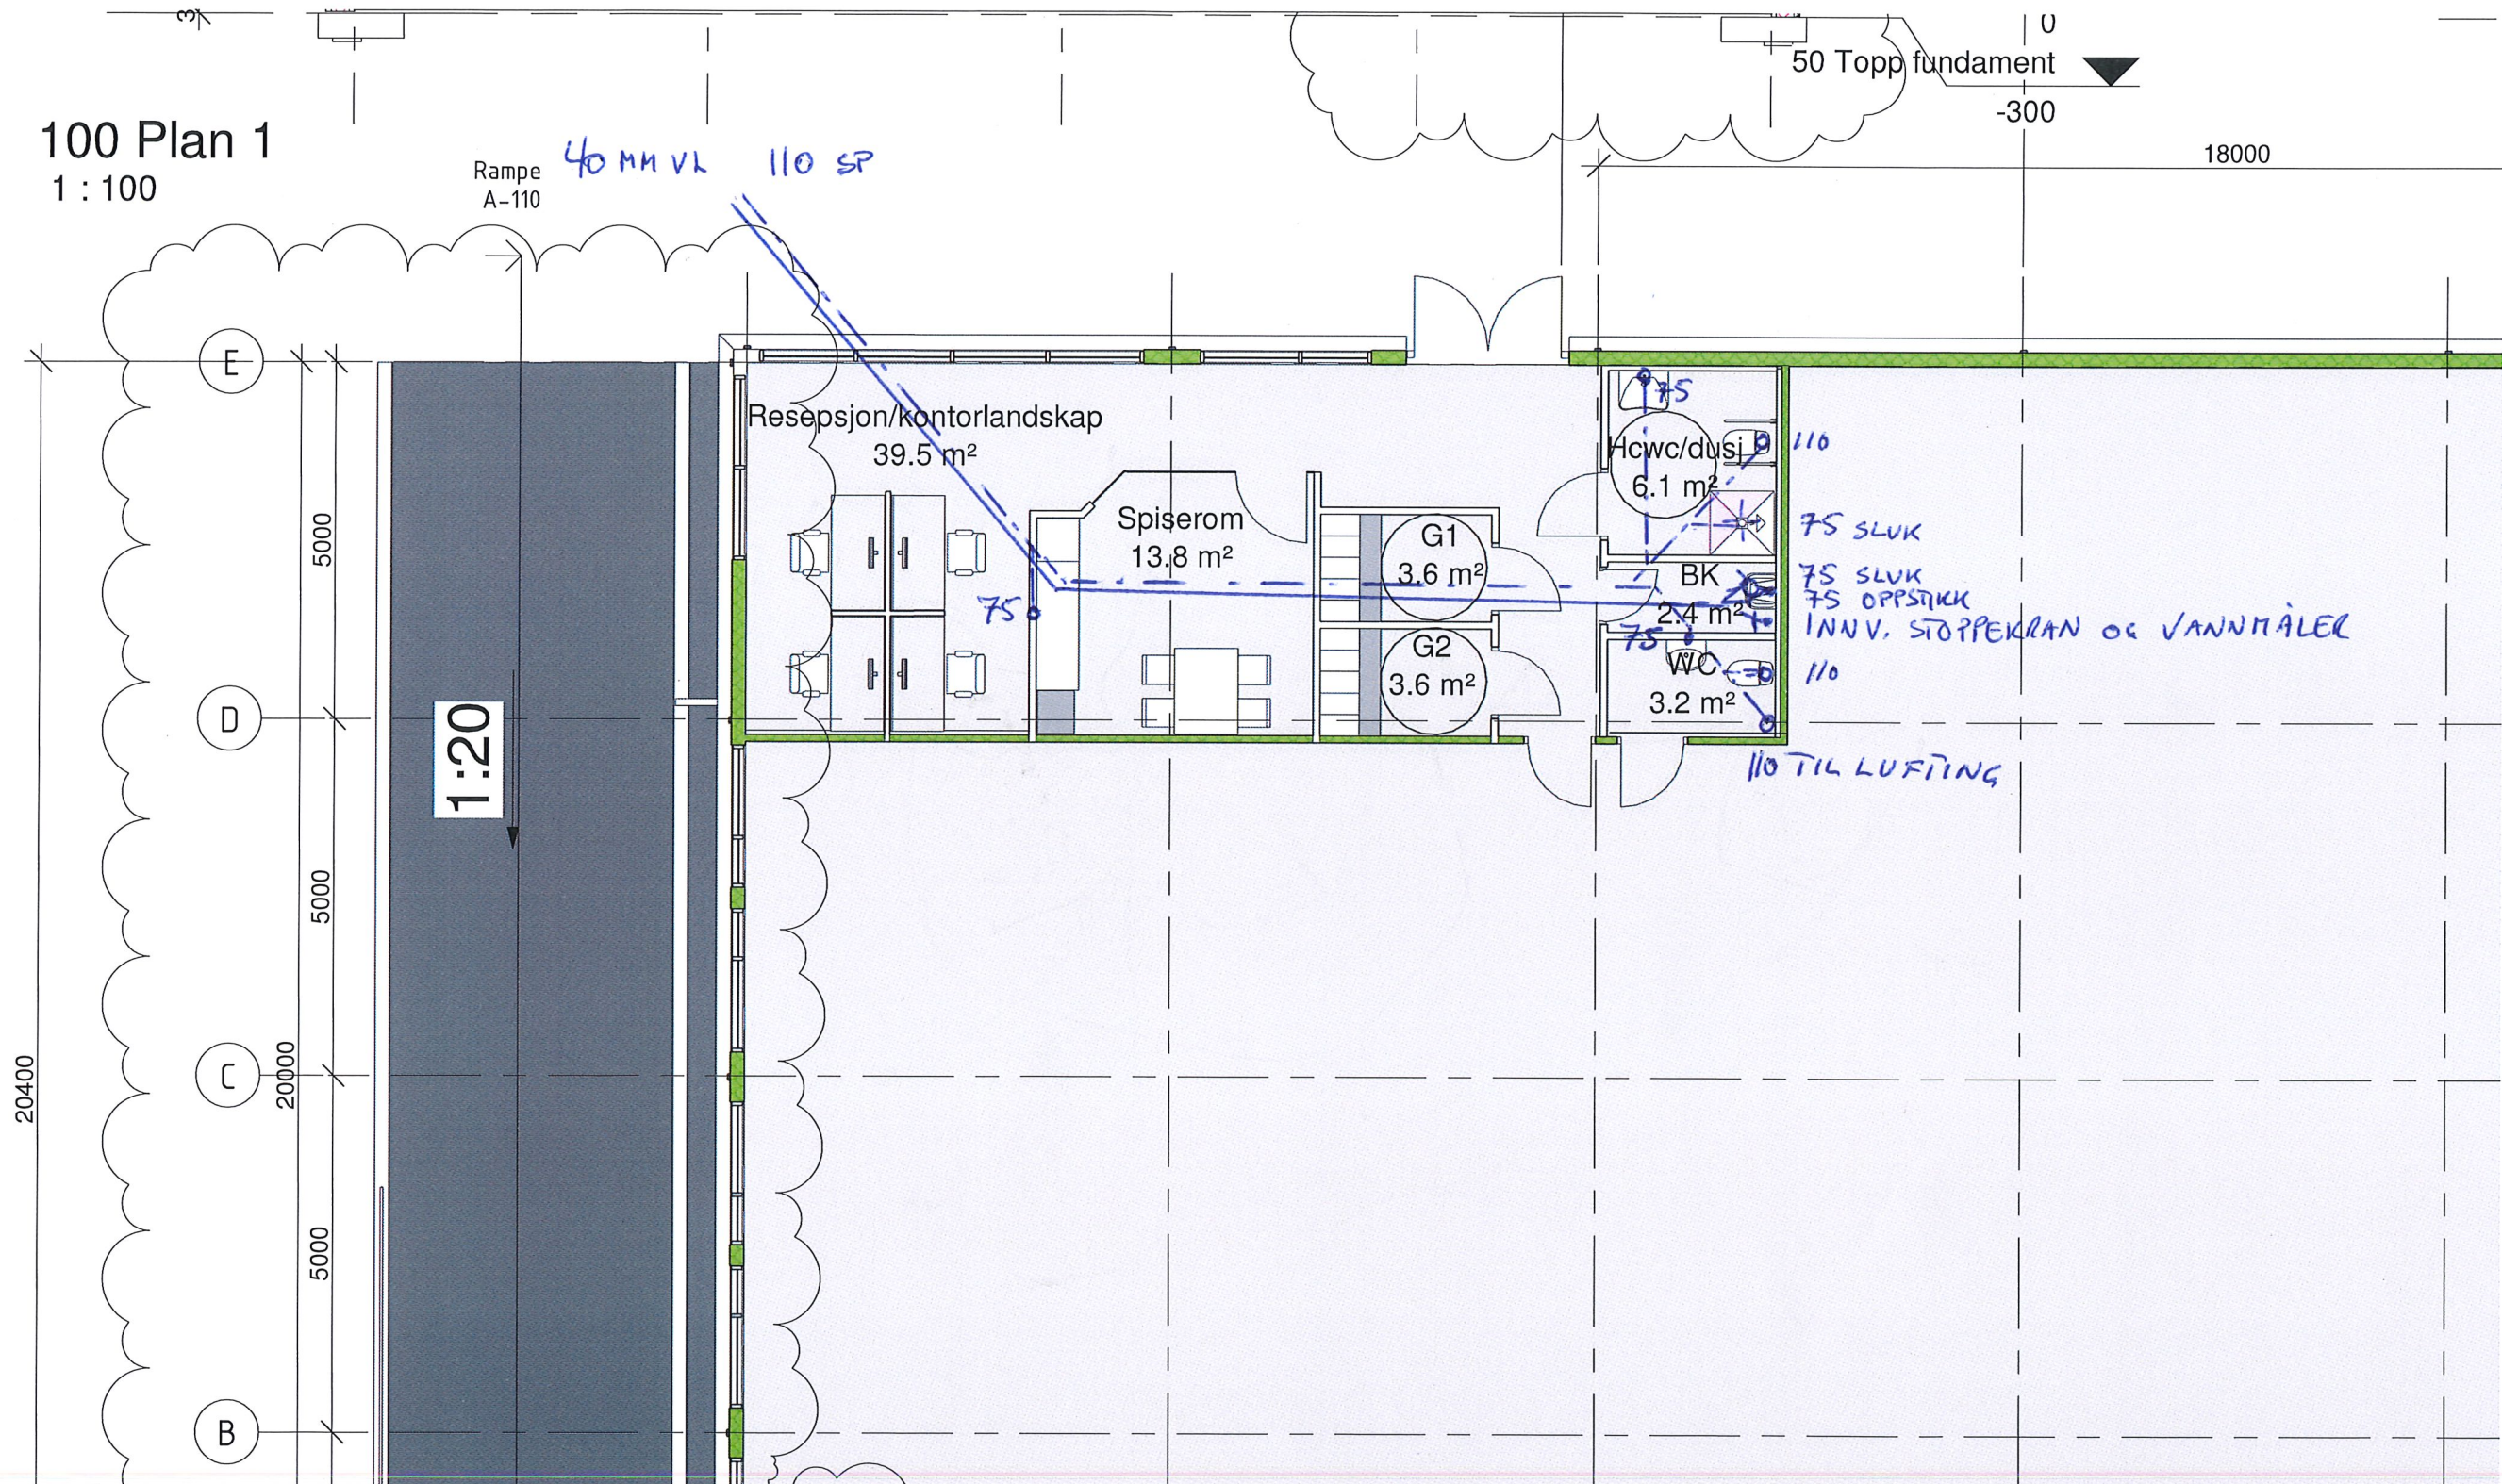

Galteåsen 3 gnr. 137 bnr. 760  
Bunnledningsteikning  
M 1:100  
Dato 22.11.2019  
Mjelstad og Stokke Rørleggerforretning AS