



HORDALAND FYLKESKOMMUNE

Postboks 7900

5020 BERGEN

Referanser:

Dykkar:

Vår: 19/2972 - 19/34826

Saksbehandlar:

Anne Lise Molvik

anne.lise.molvik@lindas.kommune.no

Dato:

26.11.2019

## Oversender søknad om dispensasjon frå LNF- føremålet for oppføring av tilbygg og fasadeendring til uttale - gbnr 103/1 Fjellanger

Tiltak: Tilbygg / fasadeendring

Byggjestad: Gbnr: 103/1


Tiltakshavar: Terje Fauske

Saka gjeld søknad om oppføring av tilbygg til bustad og fasadeending på eldre våningshus på gbnr 103/1 Fjellanger. Det er opplyst i søknaden at tilbygget har eit bygd areal på 38,2 m<sup>2</sup> og eit bruksareal på 27,5 m<sup>2</sup>.

Kommunen har etterspurd tilleggskommunikasjon i eige skriv. Dette gjeld mellom anna gjenpart av nabovarsel, ny situasjonsplan og grunnlagt dispensasjonssøknad.

Eigedomen er registrert i SEFRAX-registeret under kategorien «bygninger fra før 1900».

### Situasjonskart

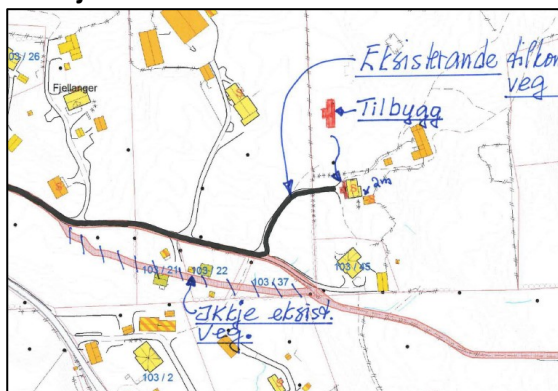

### Eksisterande fasade mot sør og vest



Ny fasade mot vest

Ny fasade mot sør

#### Post

postmottak@lindas.kommune.no

Dokumentsenteret

Kvernhusmyrane 20, 5914 Isdalstø

#### Kontakt

www.lindas.kommune.no

Telefon +47 56 37 50 00

Telefaks +47 56 37 50 01

Konto 1503 22 54567

Org.nr. 935 084 733

DER DRAUMAR BLIR RØYNDOM





### Planstatus

Eigedomen ligg i uregulert område innanfor det som i kommuneplanen sin arealdel er avsett til LNF-føremål med omsynssone landbruk. Tiltaket er i strid med plangrunnlaget. Det er søkt om dispensasjon.

### Frist

Frist for uttale er 4 veker frå oversendinga, jf. pbl. § 21-5 (3).

Med helsing

Siril Sylta  
avdelingsleiar

Anne Lise Molvik  
rådgjevar

*Dette dokumentet er elektronisk godkjent og har difor ingen signatur.*

### Vedlegg:

Søknad om løyve til tiltak utan ansvarsrett - gbnr 103/1 Fjellanger

Søknad om dispensasjon

Situasjonsplan

Teikningar / Foto (eksisterande)

Teikningar (nye)

### Kopi til:

Terje Fauske

Fjellangersvingane 5955  
187

LINDÅS

### Mottakarar:

Fylkesmannen i Vestland

HORDALAND FYLKESKOMMUNE

Njøsavegen 2

Postboks 7900

6863

5020

LEIKANGER

BERGEN