


**Stendal VVS AS**  
 Blombakken 1 - 5911 ALVERUND  
 E-post: sten-vvs@online.no  
 Org.nr. 980 626 180

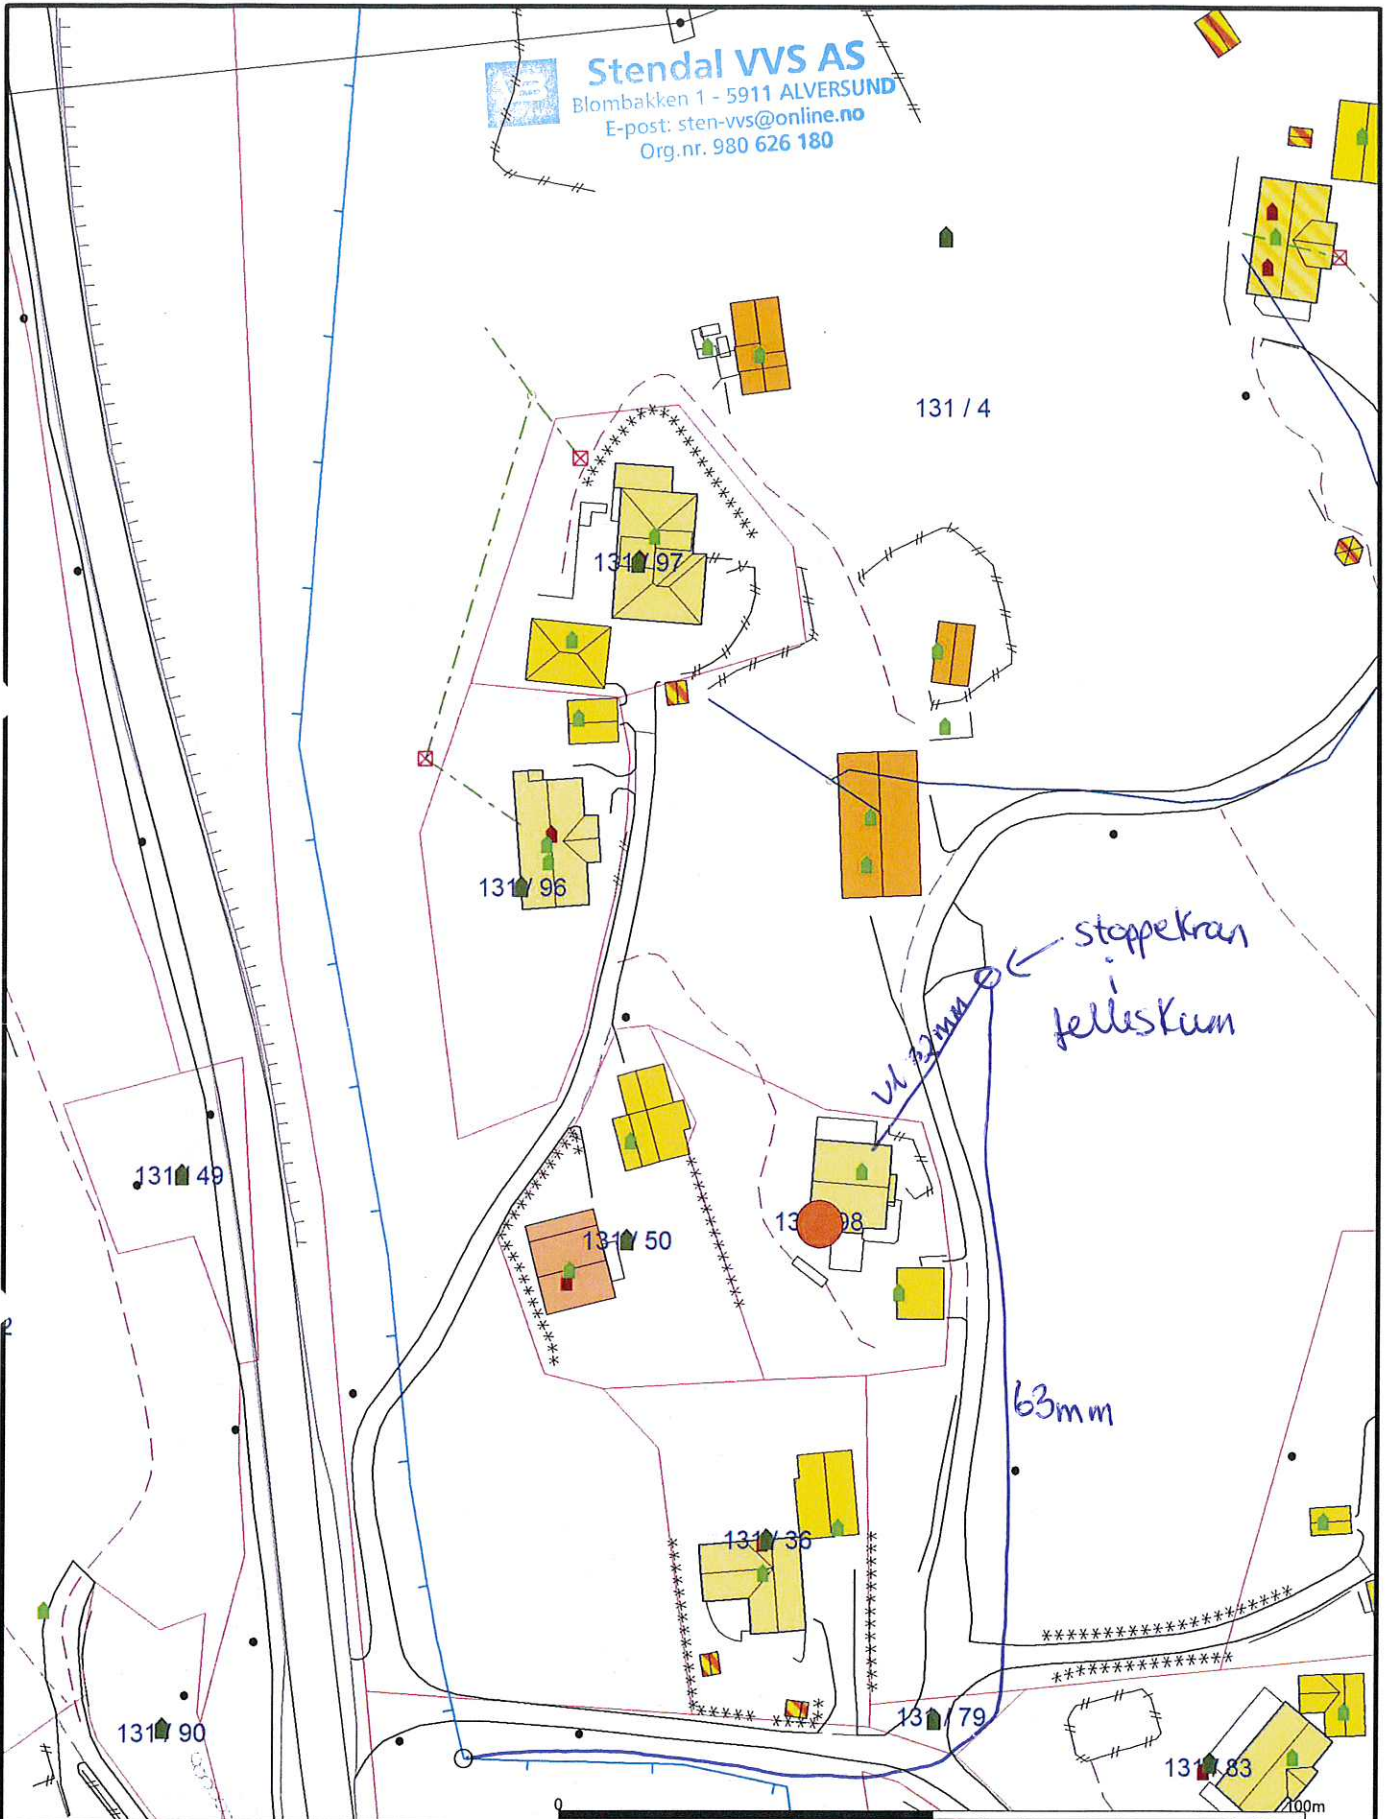

615#3509:0586e5e97-ce75-4163-bef8-5fb795690e9d:5



— Målte Grenser	■ Våningshus
— Registrerte Grenser	■ Storre bustader
- - Udefinert grenser	■ Hytte/feriehus
⚡ Terrengmålte grense	■ Garasje/uthus
⚡ Konstruert grensepunkt	■ Industrilager
□ Bolig	■ Andre bygg
□ Bustad m/leilighet	

Beliggighet og høyder må oppfattes som orienterende.  
 Koordinatsystem: UTM(EUREF89) - SONE 32 (EPSG:32632)  
 Høydesystem: (EPSG:)

**Powel AS**

Dato: 2019.06.24  
 Sign.: libe

**gbr. 131/97 -Remme**

Oppdragsgiver:  
 Adresse:  
 Postnr./sted:

N

Målestokk  
 1:1000  
 Gemini