



Statens vegvesen

Særskilt vedtak og betingelser for arbeidet

Plan nr.: **N9356-2019** Mime-nr: **19 / 342360** Vedtak nr.: **N9356-2019**
 Veg nr.: **Fv. 57** fra Hp/km: **03 / 0,900** til Hp/km: **03 / 1,484**
 Strekning: **Konglevoll - Vågseidet - Lindås kommune** Sted: **Lindåsvegen**
 Arbeid som skal utføres: **Opphenging av luftkabel på eksisterende felleføringsstolper . Kryssing av vei med 1 fiber luftkabel.**

Arbeidet utføres i perioden		Daglig arbeids- / virketid	
Fra dato: 28 desember 2019	Til dato: 31 desember 2019	Fra kl.: 09:00	Til kl.: 10:00

Annet: **Man - fre.**

Region: **Vest** Region (2):
 Avdeling: **Hordaland** Avd. (2): Avd. (3):
 Seksjon: **Vegseksjon Nord-, Midt- og Sunnhordland** Telefon: **95 845 124** Faks:
 Adresse: e-post: **nordhordland.arbeidsvarsling@vegvesen.no**

Med hjemmel i skiltforskrift av 7. oktober 2005 nr 1219 §§ 26, 28, 30 og 32 og vegtrafikkloven §7 treffes vedtak om bruk av følgende trafikkregulerende skilt/lyssignaler/dirigering/oppmerking i samsvar med vedlagte skisse:

Fartsgrenseskilt (362.x)..... Andre trafikkregulerende tiltak Trafikksignal (skyttel).....
 _____ Manuell dirigering.....
30 40 50 60 70 80 90 _____ Vegstengning.....

Betingelser for arbeidet:

- Arbeidet skal varsles som vist på vedlagte arbeidsvarslingsplan, datert: 27.11.2019
- Bestemmelsene i skiltforskriften og håndbok N301 "Arbeid på og ved veg" gjelder for arbeidet
- a) Byggherre..... ⇔ Navnet på selskapet Nettstar AS v/ Gunvald Kleveland
 Ansvarlig for gjennomføring av arbeidet og oppfølging av arbeidsvarslingsplanen (kryss av):
 b) Utførende iht. byggherreforskriften ⇔ Entreprenør/byggeleder OneCo Networks e-post: 0
 c) Utførende av arb. v. iht. skiltforskrift ⇔ Navn på ansvarlig OneCo Networks e-post: 0
- Ansvarshavende: **Bjarte Emil Pedersen** Tlf./e-post: **91718965**
bjarte.emil.pedersen@oneco.no
 Stedsansvarlig(e): **Bjarte Emil Pedersen** Tlf./e-post: **91718965**
bjarte.emil.pedersen@oneco.no
- Loggbok skal alltid føres, og returneres fylkesavdeling: **Hordaland**
- Lede-/følgebil
- Følgende skal varsles/informeres om arbeidet (kryss av):
 Politi..... Brannvesen..... Ambulanse/lege.....
 Vegtrafikkentralen.....
 Skole..... ⇔ Angi hvilke(n): _____
 Kollektivselskap..... ⇔ Angi hvilke(t): _____
 Radio, presse m.m..... ⇔ Angi hvem: _____
 Andre..... ⇔ Angi hvem: _____
- Tillatelser:
 Gravetillatelse..... Arbeidstillatelse.....
 NB: Se vedlagte vilkår for gravetillatelsen
- Kopi av all dokumentasjon som inngår i arbeidsvarslingsplanen skal oppbevares på arbeidsstedet.
- Spesielle vilkår/betingelser:
Trafikkvakter stanser trafikk i noen minutter ifm kryssing med fiberkabel over veg.
Bruk 1098 Blinkende gult lys på skiltstolper for 110-skilt.

NB: Politiet og ansvarshavende skal ha kopi av blanketten.

Bergen
Sted

27.11.2019
Dato

Statens vegvesen

Arve Løvteit
Sign. (etter fullmakt)



Statens vegvesen

Plan for varsling og sikring av arbeid på eller ved veg

Plan nr.:	N9356-2019	Mime-nr.:	19 / 342360	Vedtak nr.:	N9356-2019
Veg nr.:	Fv. 57	fra Hp/km:	03 / 0,900	til Hp/km:	03 / 1,484
Strekning:	Konglevoll - Vågseidet - Lindås kommune			Sted:	Lindåsvegen
Arbeid som skal utføres:	Opphenging av luftkabel på eksisterende felleføringsstolper . Kryssing av vei med 1 fiber luftkabel				
Utførende av arb. varsling*:	OneCo Networks				
Adresse:	Leirvikflaten 15A				
Ansvarshavende:	Bjarte Emil Pedersen			Tlf./e-post:	91718965 bjarte.emil.pedersen@onec
Stedsansvarlig(e):	Bjarte Emil Pedersen			Tlf./e-post:	91718965 bjarte.emil.pedersen@onec
Arbeidet utføres			fra dato:	28 desember 2019	Til dato: 31 desember 2019

Underskrevet plan er vedtak med hjemmel i skiltforskriftens §29 og §30. Særskilt vedtak for trafikkregulerende tiltak skal vedlegges.

Varslingsmaterieill:



Skilt nr.:	Ant.:
110	2
1098 BI lykt	2

808.714 2



Trafikkvakter 2



906 e.behov

Merknader:

Bruk trafikkvakter når kabel strekkes over veg.


Bruk 1098 Blinklykt på skiltstolper for 110-skilt.

Underskilt 808.714.

Blankettfordeling:

- Statens vegvesen
- Utførende av arbeidet
- Ansvarshavende
- Politiet
- Lindås kommune

Skisse:

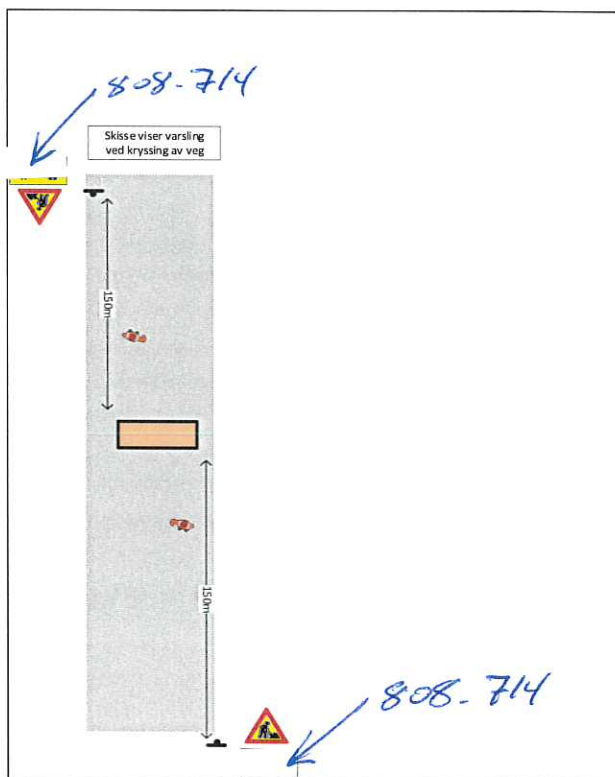

Fylles ut av skiltmyndigheten:

Bergen

27.11.2019

Statens vegvesen

Arve Løvteit

Arve Løvteit

Sted*

Dato*

Sign. (etter fullmakt)*

ARBEIDSBESKRIVELSE MÅ FYLLES UT FØRST



Statens vegvesen

Risikovurdering av arbeid på eller ved veg

Plan nr.:	N9356-2019	Mime-nr.:	19 / 342360	Vedtaks nr.:	N9356-2019
Veg nr.:	Fv. 57	fra Hp/km:	03 / 0,900	til Hp/km:	03 / 1,484
Strekning:	Konglevoll - Vågseidet - Lindås kommune			Sted:	Lindåsvegen

Arbeid som skal utføres: Ophenging av luftkabel på eksisterende felleføringsstolper . Kryssing av vei med 1 fibre

Ansvarshavende: Bjarte Emil Pedersen Tlf./e-post: 91718965 bjarte.emil.pedersen@oneco.no

Utførende arb.v.*: OneCo Networks Adresse: Leirvikflaten 15A

Arbeidet utføres i perioden		Arbeidets varighet
Fra dato:	28 desember 2019	Til dato: 31 desember 2019
		5-10 minutter

En risikovurdering er en vurdering av hva som kan gå galt, hva som kan gjøres for å hindre det og hvordan en kan redusere konsekvensene dersom noe skjer.

- Tre spørsmål er kjernen i risikovurderingen:
- Hva kan gå galt?
 - Hva kan vi gjøre for å hindre dette?
 - Hva kan vi gjøre for å redusere konsekvensene dersom det skjer?

Opplisting av farer og medvirkende forhold:

Eks.: dårlig sikt/bratt terreng/stor trafikk av myke trafikanter morgen og ettermiddag, nærhet til sjø

Hovedvei med bl.a mye tungtrafikk.

Skodvin skule er i nærheten, men fart er på dag tid 60km/t

Uønskede hendelser

Beskrivelse av hendelsen:

Eks.: Sammenstøt mellom passerende kjøretøy og anleggskjøretøy.

Eks.: Anleggsmaskin kjører på myk trafikant

- 1: Fare for påkjøring av personer og utstyr
- 2: Fare for at trafikkanter kan kjøre inn i arbeidsområdet.
- 3: Skilting og sikring kan komme ut av riktig posisjon
- 4: Fare for påkjøring av trafikkvakter
- 5:
- 6:
- 7:
- 8:
- 9:
- 10:
- 11:

Konsekvens:	Sannsynlighet:	Risiko
Sett inn verdi for mest sannsynlige konsekvens:	Gitt valgt konsekvens, hvor sannsynlig er hendelsen?	= K x S
Stor: 3	Stor: 3	
Middels: 2	Middels: 2	
Liten: 1	Liten: 1	
3	2	6
3	1	3
2	2	4
1	2	2
3	1	3
		0
		0
		0
		0
		0
		0
		0

(Dersom det blir for liten plass kan denne arkfanen kopieres, benytt ev. fanen "tilleggsopplysninger".)

Forhold nr.:

↓ Tiltak for å forhindre at uønskede hendelser skjer/reduserer konsekvensene av en uønsket hendelse:

1: Påse at skilting og sikring er på plass, og at veien blir stengt når arbeidet pågår. **Bl lykter på 110-skilt.**

2: Trafikkvakter. Alle har godkjent arbeidsvarslingskurs og godkjente vernekær.

3: Holde tilsyn med skilting

4: Bruke godkjent verneutstyr og godkjente verneklær. Ha rømningsvei.

5:

6:

7:

8:

9:

10:

11:

(Dersom det blir for liten plass kan denne arkfanen kopieres, benytt ev. fanen "tilleggsopplysninger".)

Merknader:

ADT = 4500

Bekreftelse - ansvarshavende (jf. skiltforskriften § 33 nr 3 og Håndbok N301 ss. 24-28)

Jeg, **Bjarte Emil Pedersen** bekrefter ansvar for risikovurderingen og foreslåtte tiltak, og bekrefter at dette er kjent for de stedansvarlige.*

Signatur - stedsansvarlige (på arbeidsstedet)

Samtlige som har rollen som stedsansvarlig er kjent med risikovurderingen og tiltakene.

(Dokumenteres ved signatur i loggbok)




Statens vegvesen

Beskrivelse av arbeidet som skal utføres/systembeskrivelse
(Søknad om plan for varsling og sikring av arbeid på eller ved veg)

Plan nr.:	N9356-2019	Mime-nr:	19 / 342360	Vedtaks nr.:	N9356-2019			
Veg nr.:	Fv. 57	fra Hp/km:	03 / 0,900	til Hp/km:	03 / 1,484			
Strekning:	Konglevoll - Vågseidet - Lindås kommune			Sted:	Lindåsvegen			
Ansvarshavende*:	Bjarte Emil Pedersen		Tlf./e-post:	91718965 bjarte.emil.pedersen@oneco.no				
Utførende entreprenør:	OneCo Networks		Adresse:	Leirvikflaten 15A				
			(Ev.e-post)					
Utførende arb.varsling*:	OneCo Networks		Adresse:	Leirvikflaten 15A				
Organisasjonsnr., utførende av arbeidsvarsling:	987210001		(Ev. e-post:)					
Stedsansvarlig(e):	Bjarte Emil Pedersen		Tlf./e-post:	91718965 bjarte.emil.pedersen@oneco.no				
Arbeid som skal utføres*:	Opphenging av luftkabel på eksisterende felleføringsstolper . Kryssing av vei med 1 fiber luftkabel							
Arbeidet utføres i perioden				(Arbeidets varighet)				
Fra dato:	28	desember	2019	Til dato:	31	desember	2019	5-10 minutter

Opphenging av luftkabel på eksisterende felleføringsstolper . Kryssing av Fv57 med 1 fiber luftkabel . For å få kabel over vei bruker vi ca. 5 til 10minutter

eksisterende fellesføringsstolper

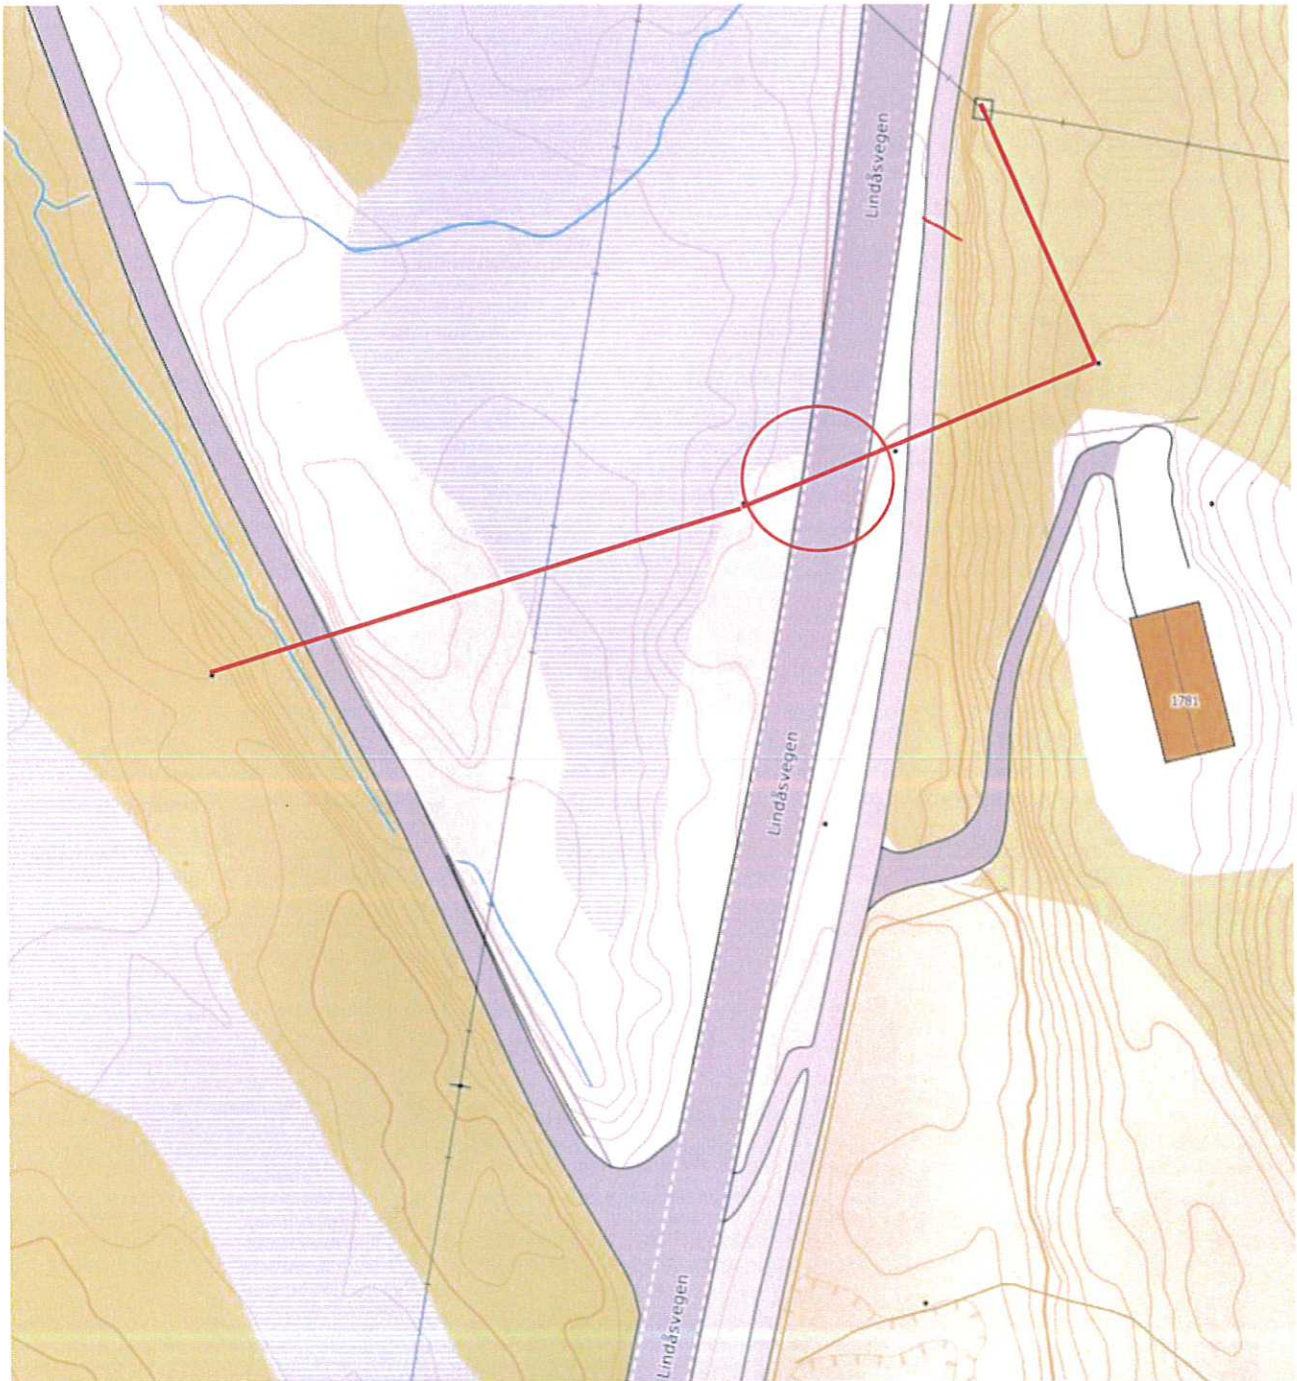



Statens vegvesen

Sjekkliste ved avslutning av arbeid på veg

Plan nr.:	N9356-2019	Mime-nr:	19 / 342360	Vedtak nr.:	N9356-2019
Veg nr.:	Fv. 57	fra Hp/km:	03 / 0,900	til Hp/km:	03 / 1,484
Strekning:	Konglevoll - Vågseidet - Lindås kommune			Sted:	Lindåsvegen
Utførende:	OneCo Networks				
Ansvarshavende:	Bjarte Emil Pedersen				
Stedsansvarlig:	Bjarte Emil Pedersen				
Kontroll utført dato:	Kontroll utført av:				

Forhold:	OK	Merknad:	Frist:
Midlertidige trafikkskilt benyttet ifm arbeidet er fjernet			
Permanente trafikkskilt er på plass og godt synlig			
Midlertidig signalregulering er fjernet			
Permanent signalregulering er igangsatt			
Midlertidig vegoppmerking er fjernet			
Permanent vegoppmerking er tilfredsstillende			
Midlertidig sikringsutstyr er fjernet			
Permanent sikringsutstyr er montert iht normalbestemmelsene			
Brakkerigg er fjernet			
Arbeidsområdet er ryddet			
Vegdekket er i tilfredsstillende stand			
Det ligger ikke grus eller steiner på vegdekket			
Forholdene for de gående er tilfredsstillende			
Forholdene for de syklende er tilfredsstillende			
Adkomster til alle berørte eiendommer er tilfredsstillende			
Det er gitt beskjed til VTS om at arbeidet er avsluttet			
Det er gitt beskjed til evt andre om at arbeidet er avsluttet			
Loggbok er ajourført, ferdigstilling notert			

Merknader:

