





FASADE 1

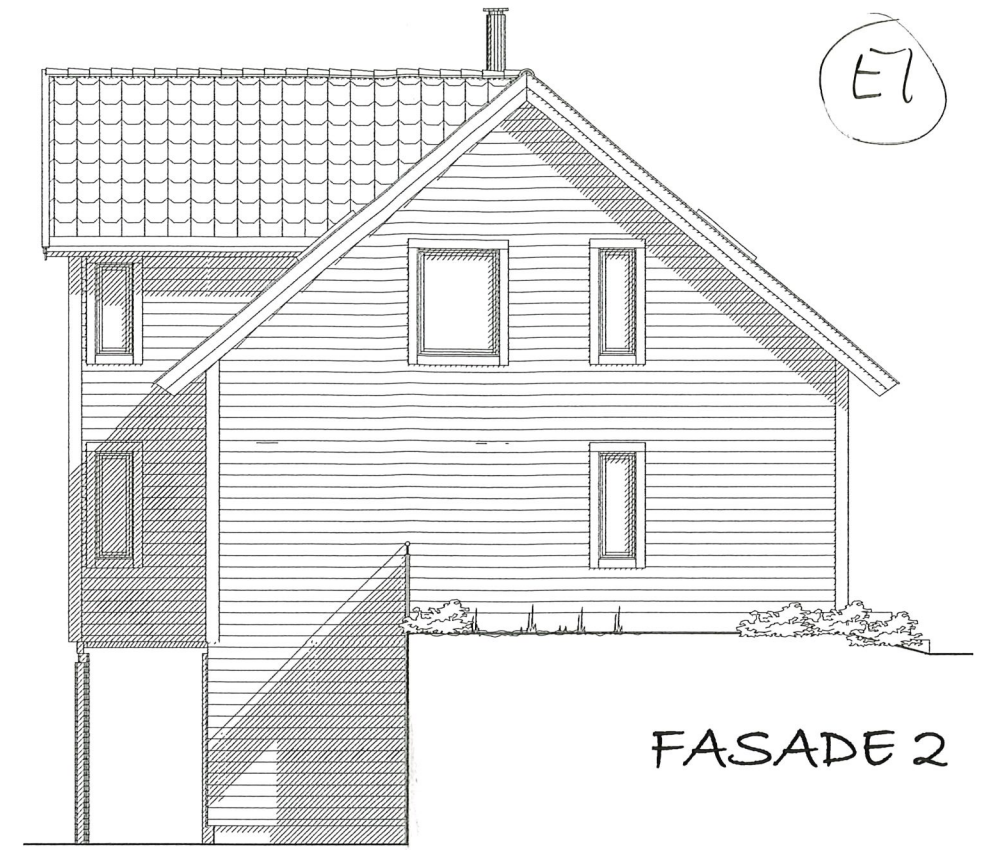


E7

FASADE 2

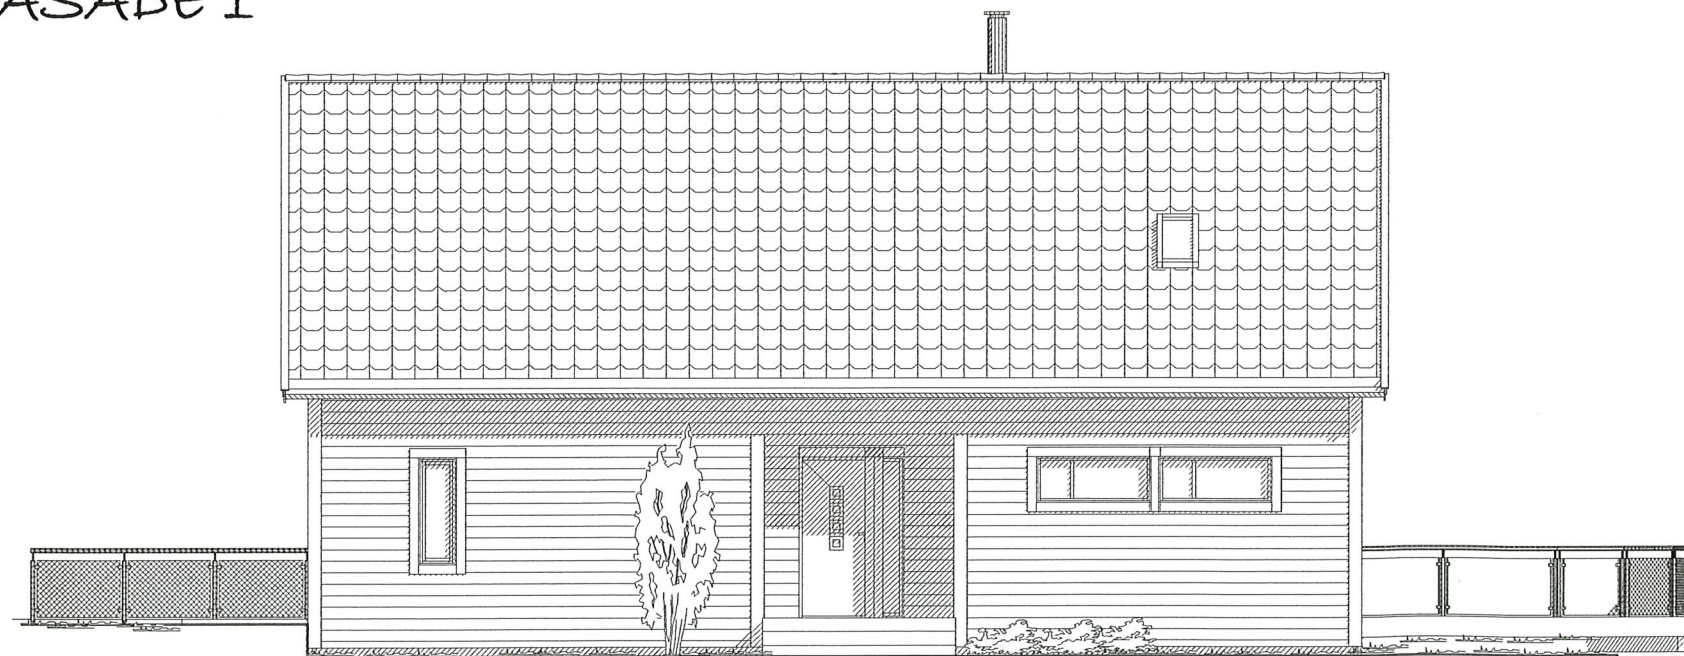

FASADE 3

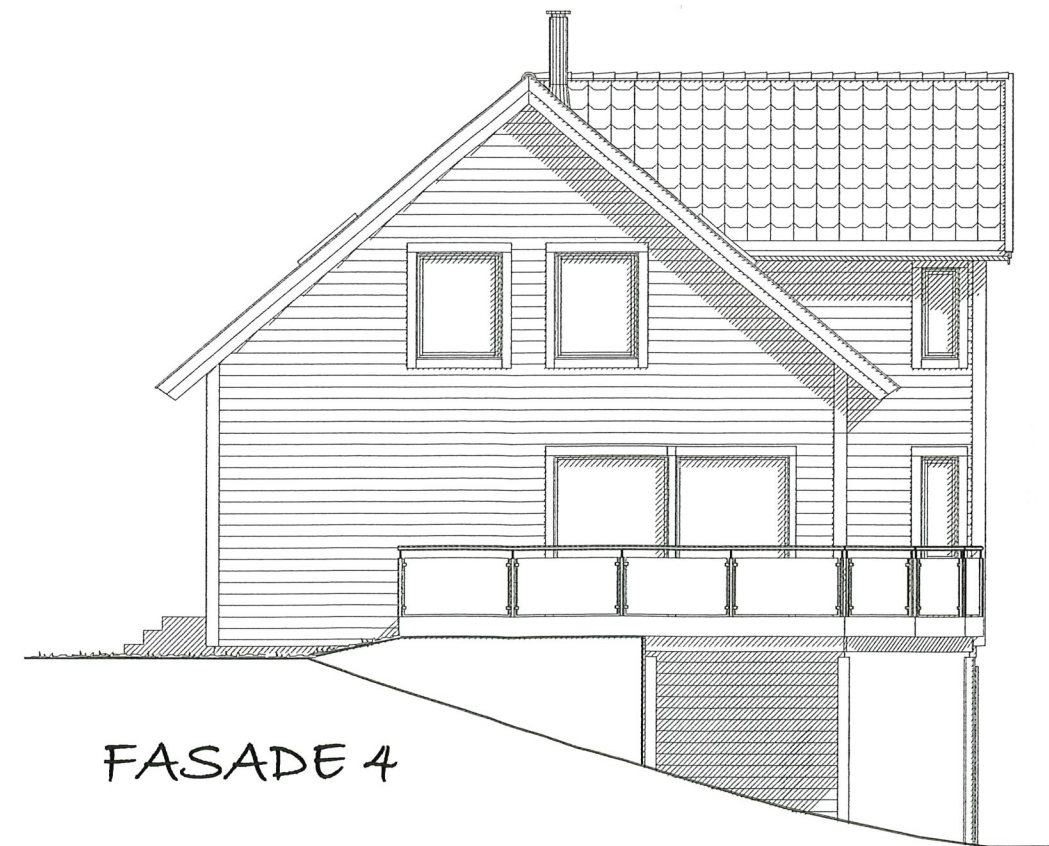

FASADE 4

TAULE
ING. TAULE AS

SYSTEMHUS

FORHANDLER:
Ing. Taule AS
5914 Isdalstø


B	24.10.2014	As bullt	JLK
A	22.05.2013	Endringer iht. e-post 21.05.13	KP
REV.	DATO:	REVISJON:	SIGN:

ARKITEKONTOR
Abel Meyersgt. 22, postboks 172,
7801 Namsos. Tlf. 74 27 53 60


TILTAKSHAVER:
Dag Tore & Tina Taule
BYGGEPLASS:
Naustdalslia-Midtgård- 5915 Hillesvåg
KOMMUNE:
Lindås

TEGN. INNHOLD: FASADER	MÅL: 100
PROSJEKT: Enebolig m/sokkel, Variant "Sande"	
ARKITEKT:	DATO: 15.05.2013
SIGN: KP	TEGN. NR: 502
REV: B	

E2

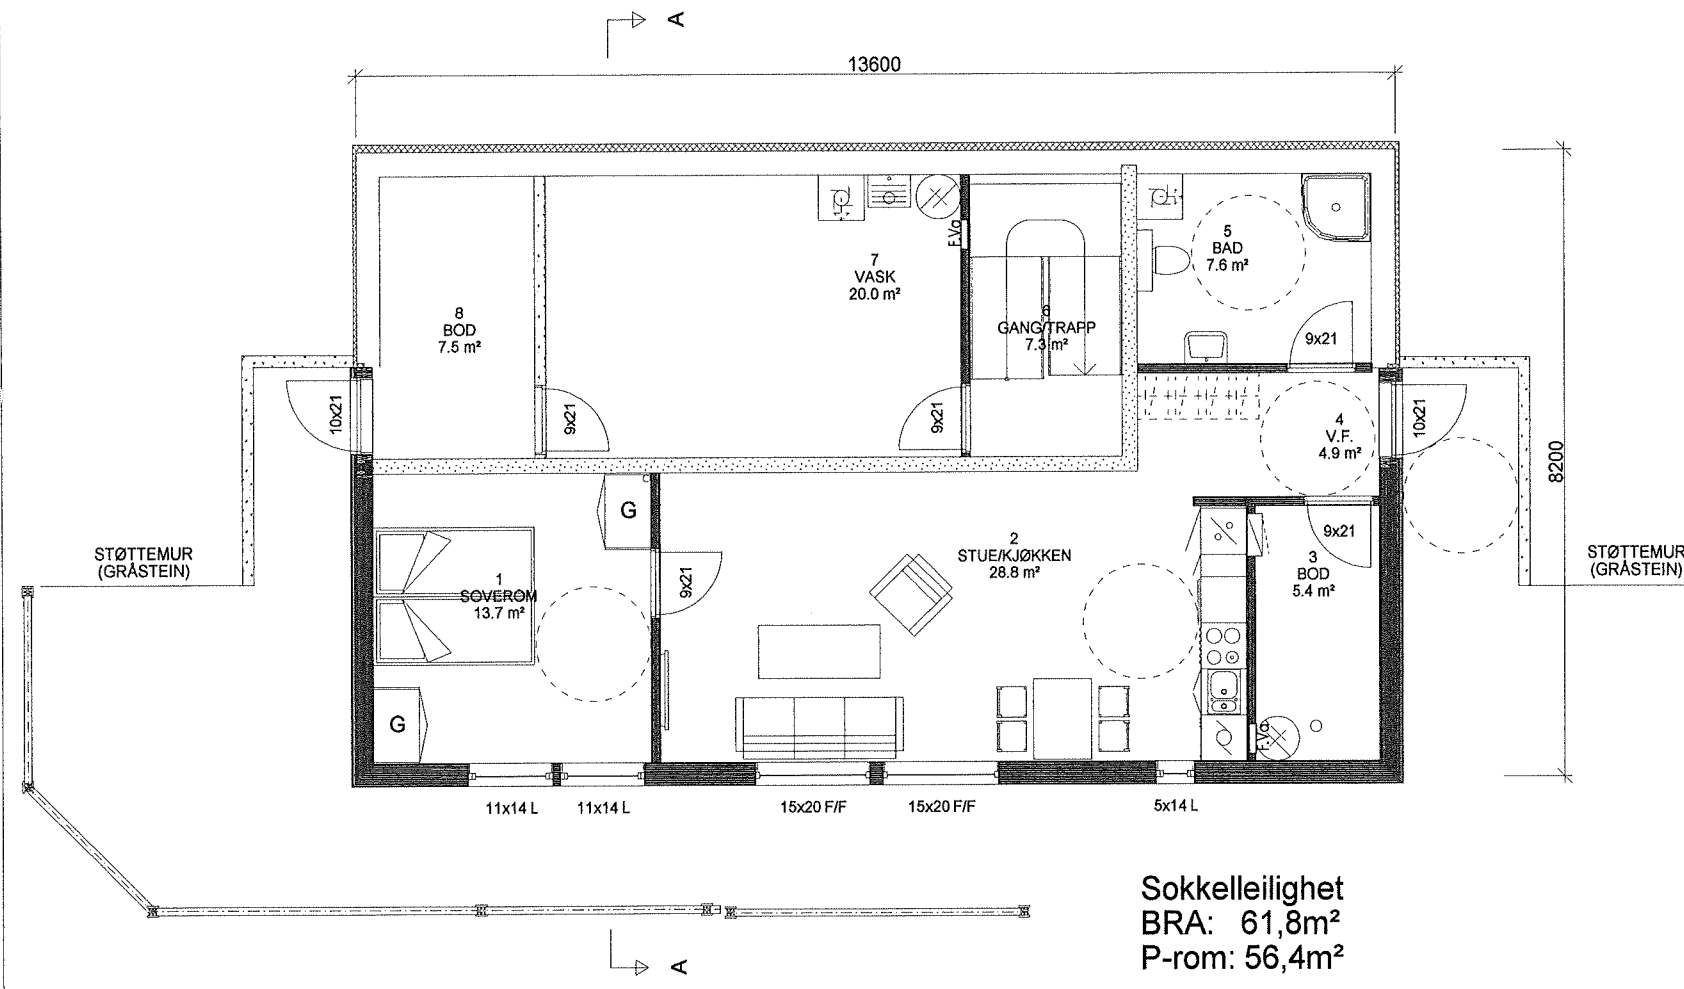

Sokkelleilighet
 BRA: 61,8m²
 P-rom: 56,4m²

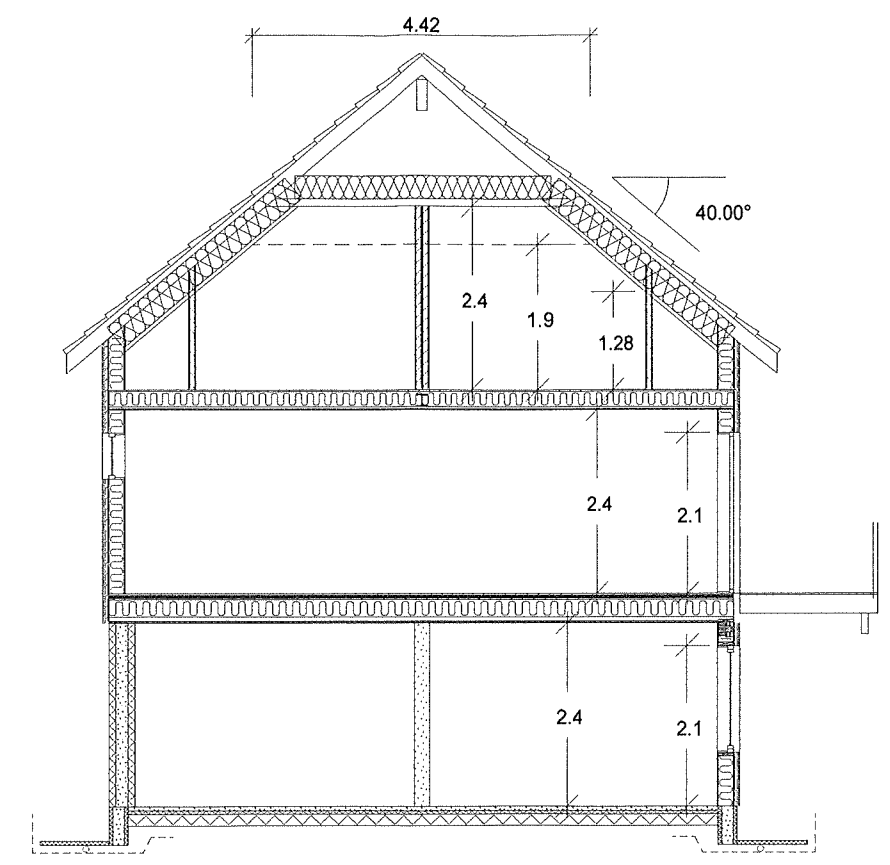

SNITT A-A



SYSTEMHUS

FORHANDLER:
Ing. Taule AS
 5914 Isdalstø

REV.	DATO:	REVISJON:	SIGN:
B	24.10.2014	As built	JLK
A	22.05.2013	Endringer iht. e-post 21.05.13	KP

ARKTEKONTOR
 Abel Meyersgt. 22, postboks 172,
 7801 Namsos, Tlf. 74 27 53 60


TILTAKSHAVER:
Dag Tore & Tina Taule
 BYGGEPLASS:
Naustdalslia-Midtgård- 5915 Hillesvåg
 KOMMUNE:
Lindås

TEGN, INNHOLD:	MÅL:			
PLAN SOKKEL OG SNITT	100			
PROSJEKT:				
Enebolig m/sokkel, Variant "Sande"				
ARKITEKT:	DATO:	SIGN:	TEGN. NR:	REV:
	15.05.2013	KP	505	B


Vi forbeholder oss retten til å endre på utformingen av bygget dersom det avdekkes forhold som krever det under prosjekteringen

Denne tegning må ikke kopieres eller benyttes ved foretagender som Arkplan AS ikke medvirker i.

E3

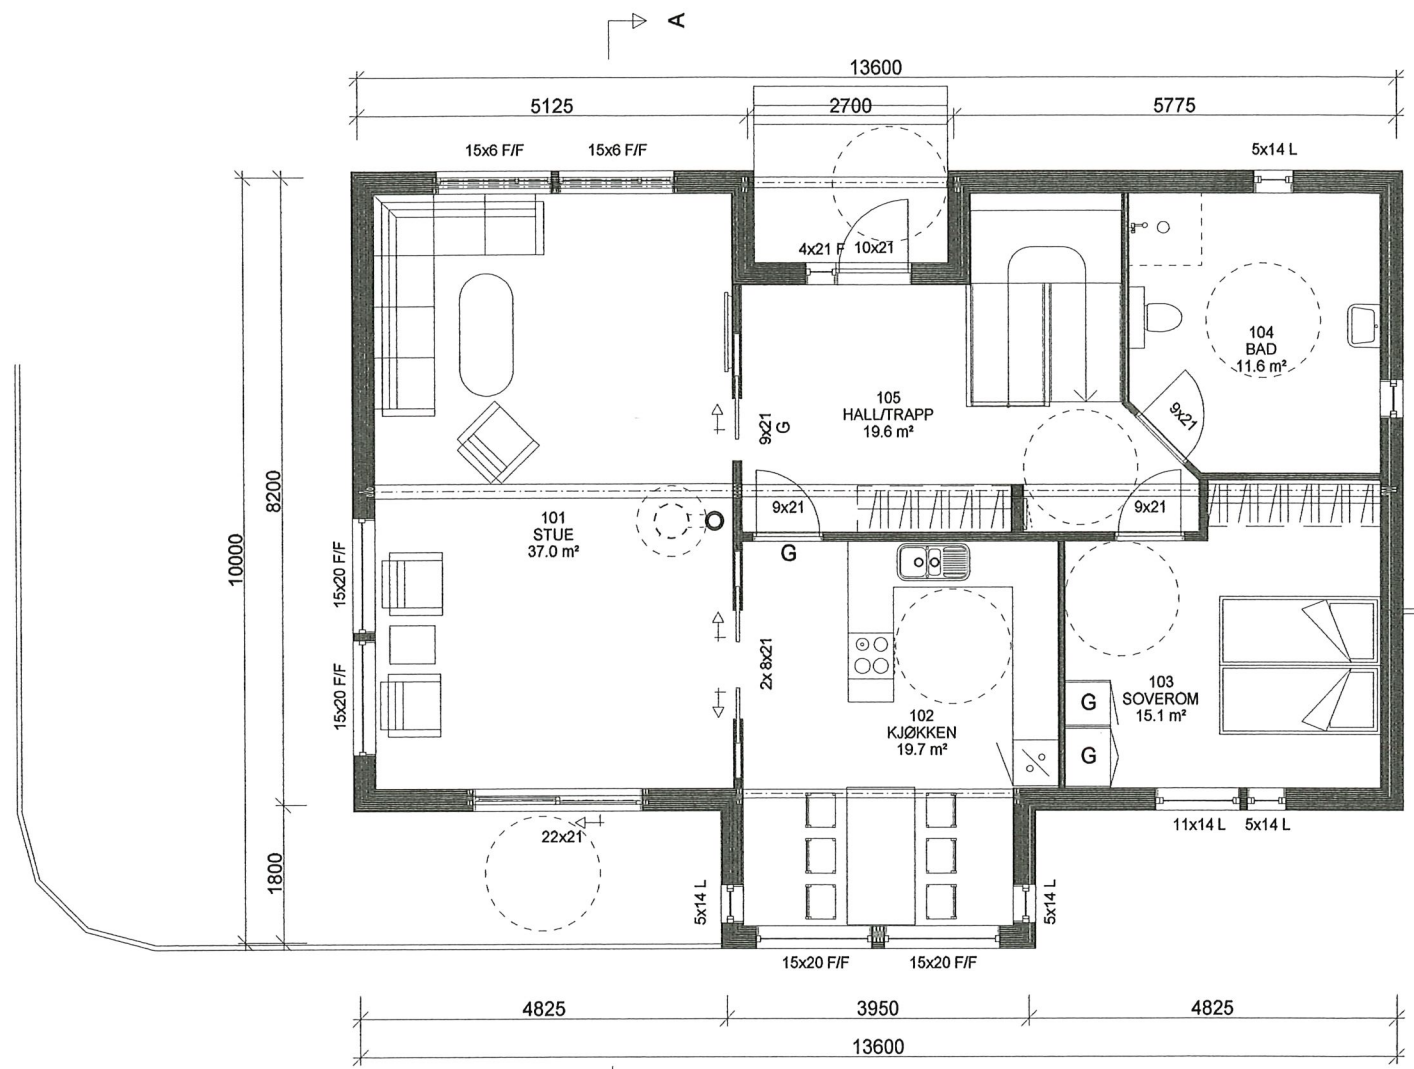

HOVEDPLAN

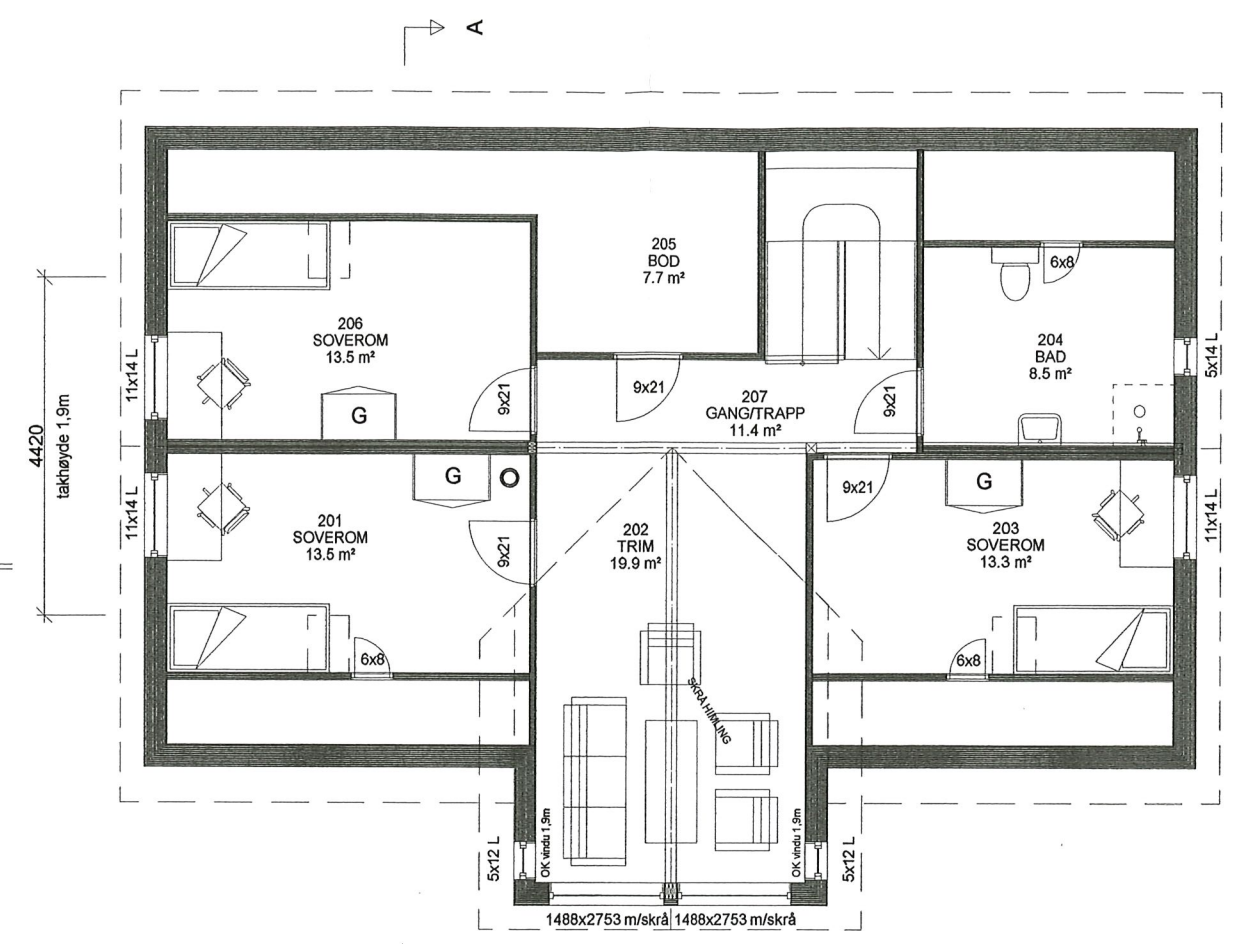

LOFTPLAN

Arealberegninger i hht. NS 3940	Bruksareal BRA i m²		
	Pr etasje	Åpent overbygg areal og carport	Sum BRA
U. etg. plan	100.1	0.0	100.1
H. etg. plan	105.1	0.0	105.1
2. etg. plan	84.2	0.0	84.2
SUM :	289.4	0.0	289.4
BYA :	119.6	28.5	148.1



SYSTEMHUS

FORHANDLER:
Ing. Taule AS
5914 Isdalstø

REV.	DATO:	REVISJON:	SIGN:
B	24.10.2014	As built	JLK
A	22.05.2013	Endringer iht. e-post 21.05.13	KP

ARKITEKONTOR
Abel Meyersgt. 22, postboks 172,
7801 Namsos. Tlf. 74 27 53 60

TILTAKSHAVER:
Dag Tore & Tina Taule

BYGGEPLASS:
Naustdalslia-Midtgård- 5915 Hillesvåg

KOMMUNE:
Lindås

TEGN. INNHOLD:
PLANER MÅL: 100

PROSJEKT:
Enebolig m/sokkel, Variant "Sande"

ARKITEKT: DATO: 15.05.2013 SIGN: KP TEGN. NR: 501 REV: B


Vi forbeholder oss retten til å endre på utformingen av bygget dersom det avdekkes forhold som krever det under prosjekteringen

Denne tegning må ikke kopieres eller benyttes ved foretagender som Arkplan AS ikke medvirker i.

E4

Gnr. 196 / Bnr. 153
"SANDE"

Gnr. 196 / Bnr. 154
"ÅSLI"

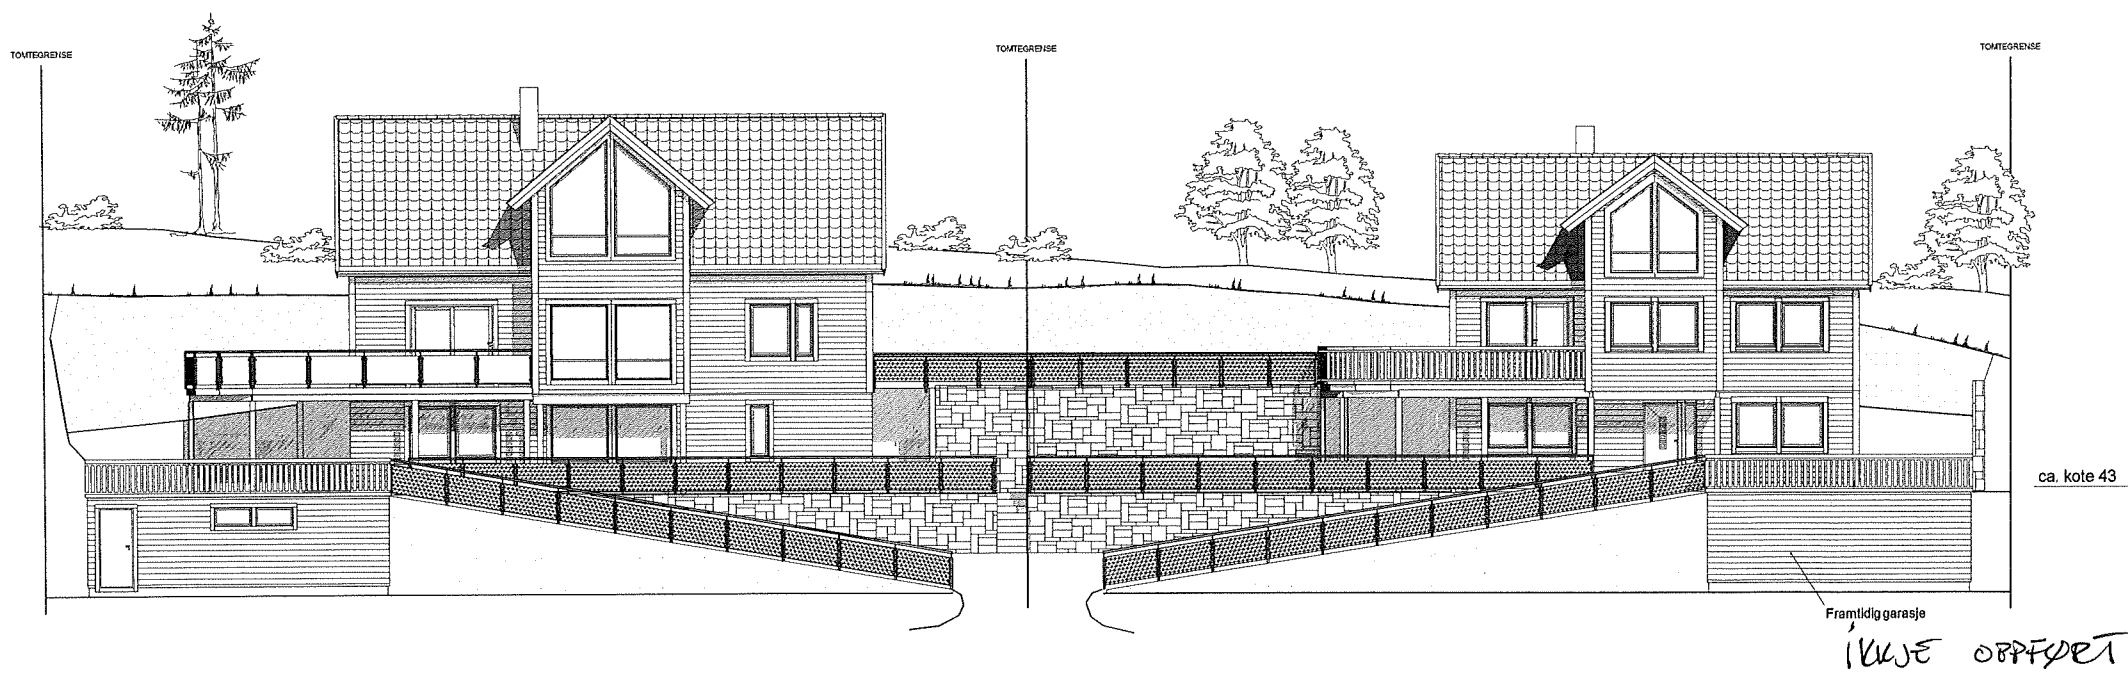

"Illustrasjon"

TAULE
ING. TAULE AS
Tlf. 56 35 85 55 - Mob. 908 66 010

SYSTEMHUS	
FORHANDLER: Ing Taule AS 5914 Isdalstø	

REV.	DATO:	REVISJON:	SIGN:
B	29.09.2014	As built	BNL
A	02.01.2014	Endret på mur	JLK

ARKITEKBYRÅ
Abel Meyersgt. 22, postboks 172,
7801 Namsos. Tlf. 74 27 53 60

TILTAKSHAVER: Ing. Taule AS
BYGGEPLASS: Naustdalslia-Midtgård- 5915 Hillesvåg
KOMMUNE: Lindås

TEGN, INNHOLD: Illustrasjon		MÅL: 200	
PROSJEKT: "ÅSLI" - kundetilpasset			
ARKITEKT:	DATO: 18.06.2013	SIGN: KP	TEGN. NR: 501
			REV: B

Vi forbeholder oss retten til å endre på utformingen av bygget dersom det avdekkes forhold som krever det under prosjekteringen

Denne tegning må ikke kopieres eller benyttes ved foretagender som Arkplan AS ikke medvirker i.