


Søk etter innhold i valgte kilder

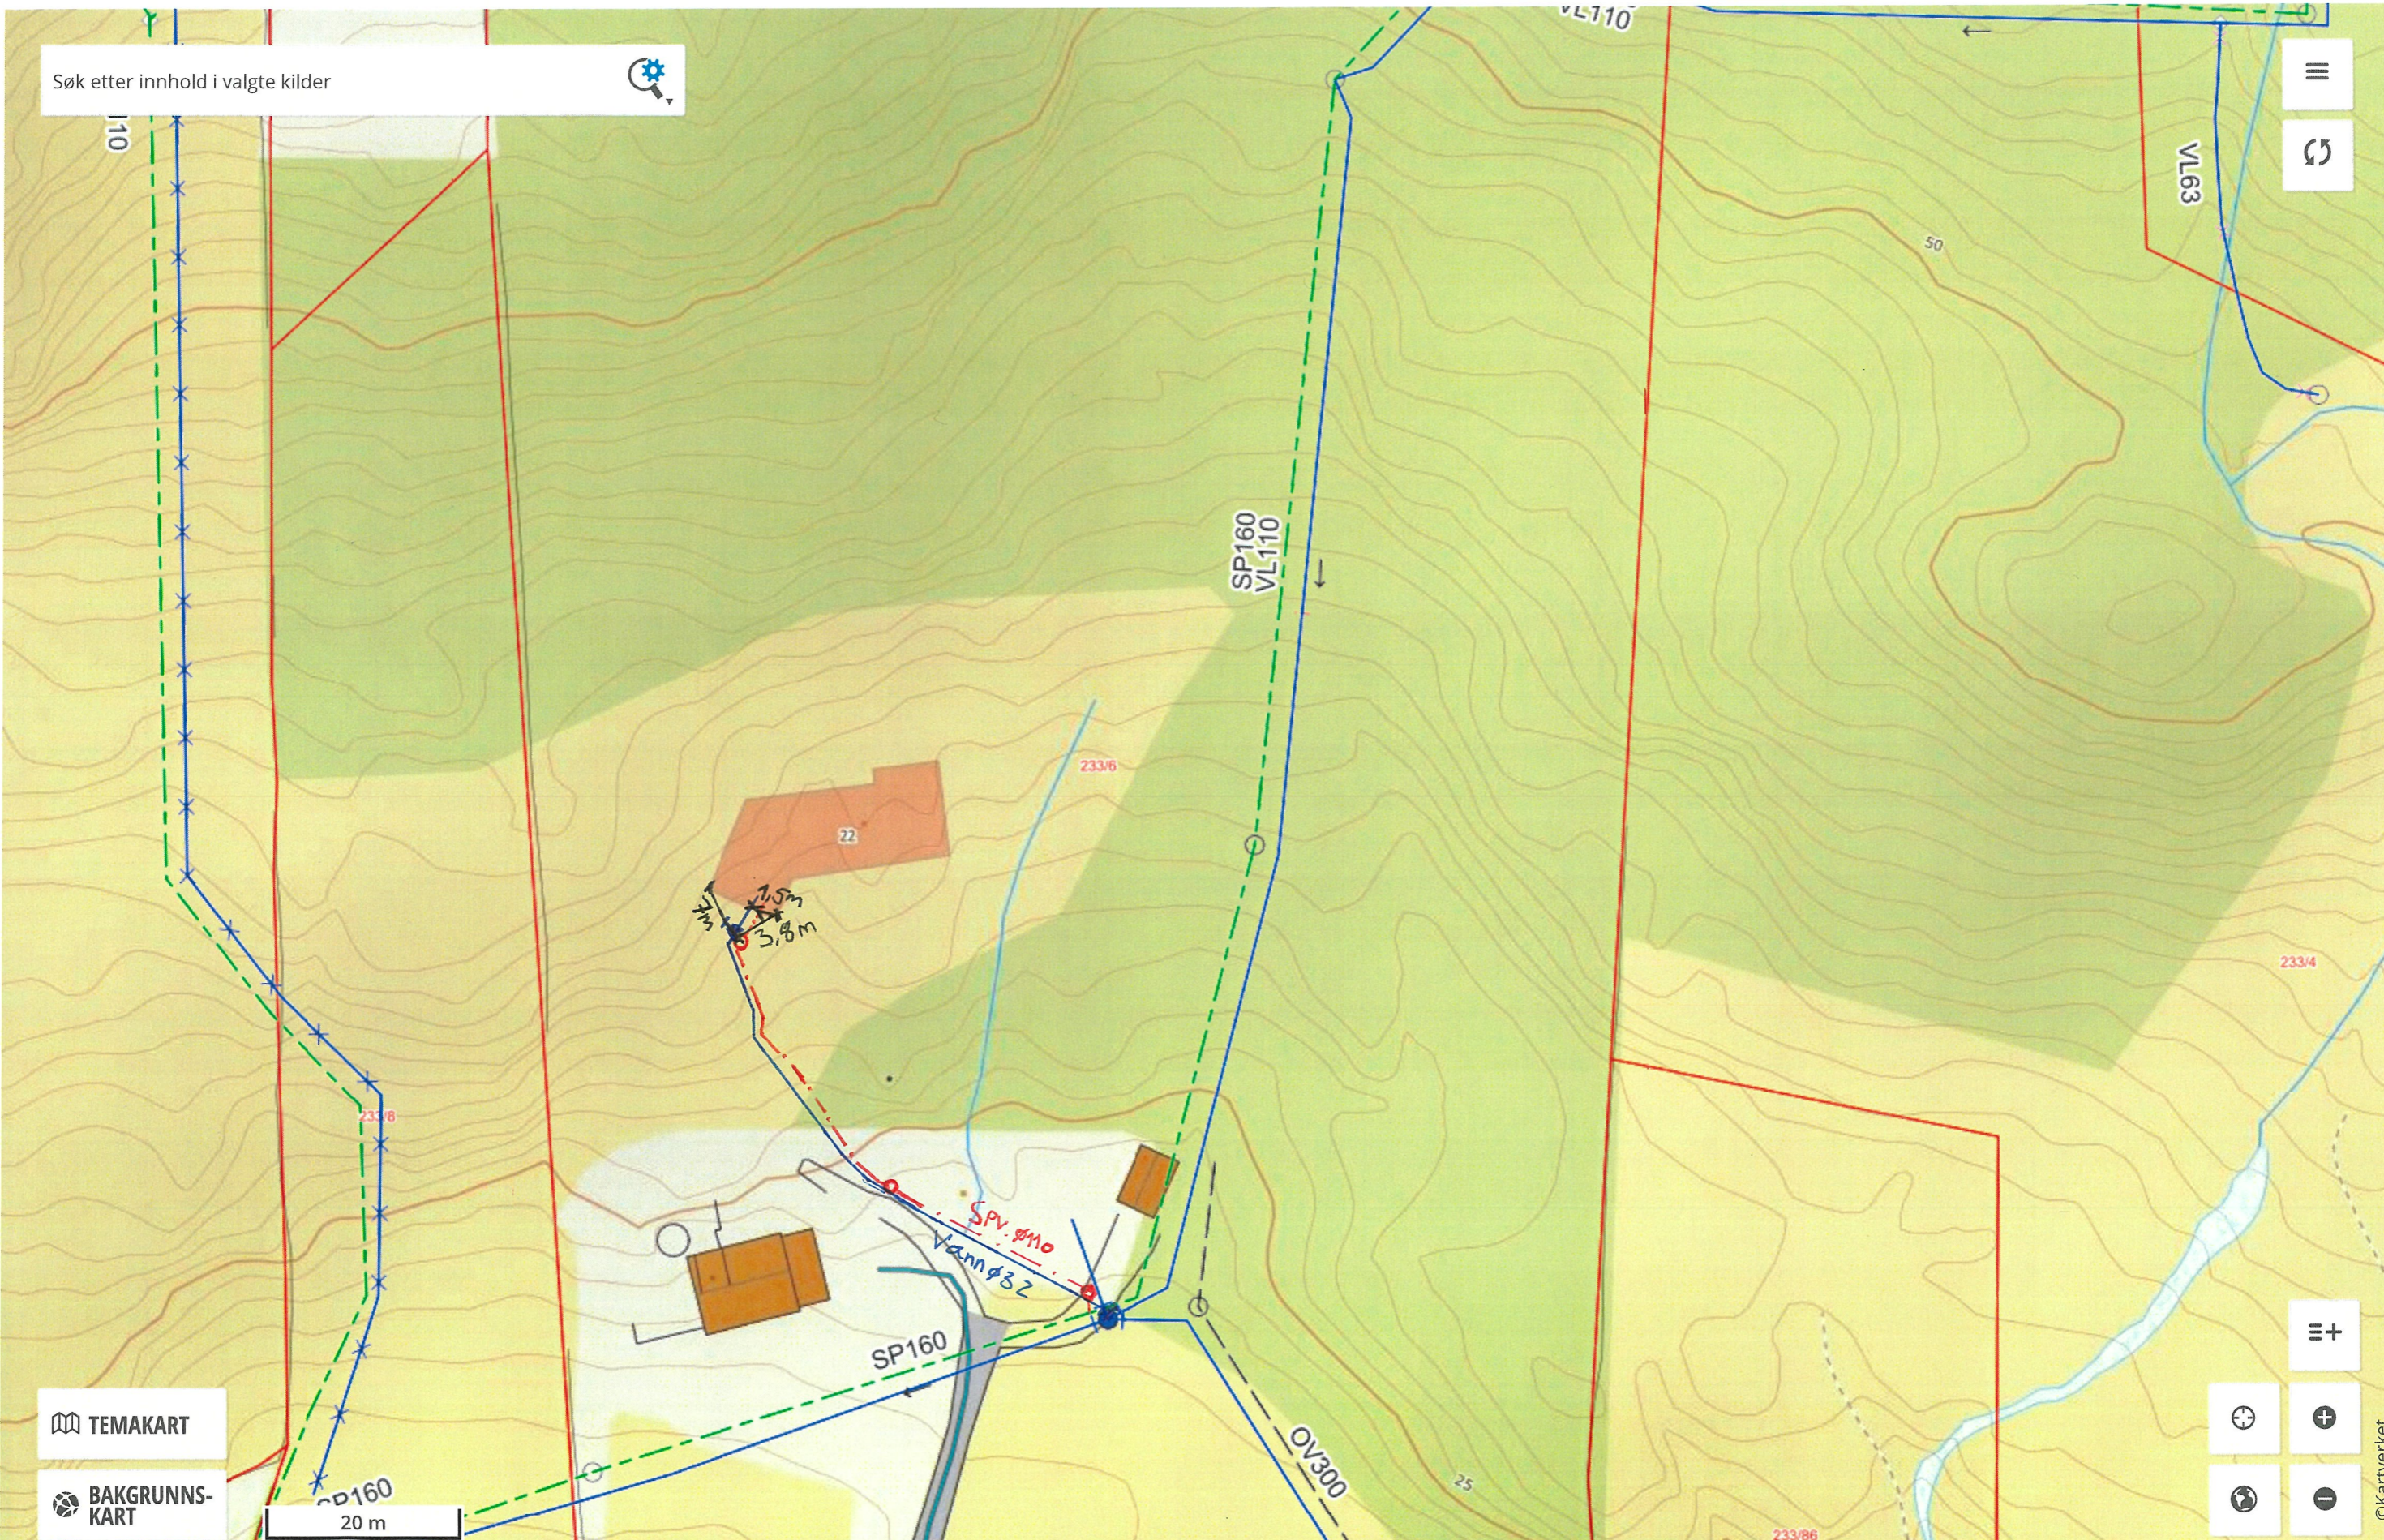


TEMAKART  
BAKGRUNNSKART

20 m

EPSG:32632 N: 6726240 Ø: 307737

Målestokk 1 : 625 Jan Richard Alvær Midtgård

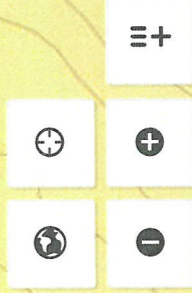

©Kartverket

Utviklet av Asplan Viak Internet

