



Statens vegvesen

Særskilt vedtak og betingelser for arbeidet

Plan nr.: N9357-2019	Mime-nr.: 19 / 233	Vedtak nr.: N9357-2019
Veg nr.: E 39	fra Hp/km: 04 / 5,050	til Hp/km: 05 / 0,500
Strekning: Vikasundtunnelen - Lindås kommune		Sted: Osterfjordvegen
Arbeid som skal utføres: Feilsøkes på mobilanlegget til Telenor og Telia		
Arbeidet utføres i perioden		Daglig arbeids- / virketid
Fra dato: 5 desember 2019	Til dato: 5 desember 2019	Fra kl.: 09:00 Til kl.: 14:00
Annet:		
Region: Vest		Region (2):
Avdeling: Hordaland		Avd. (2):
Seksjon: Vegseksjon Nord-, Midt- og Sunnhordland		Avd. (3):
Telefon: 95 845 124		Faks:
Adresse:		e-post: nordhordland.arbeidsvarsling@vegvesen.no

Med hjemmel i skiltforskrift av 7. oktober 2005 nr 1219 §§ 26, 28, 30 og 32 og vegtrafikkloven §7 treffes vedtak om bruk av følgende trafikkregulerende skilt/lyssignaler/dirigering/oppmerking i samsvar med vedlagte skisse:

Fartsgrenseskilt (362.x).....	☐	Andre trafikkregulerende tiltak	☐	Trafikksignal (skyttel).....	☐			
☐ 30	☐ 40	☒ 50	☐ 60	☐ 70	☐ 80	☐ 90	Manuell dirigering.....	☒
							Vegstengning.....	☐

Betingelser for arbeidet:

- Arbeidet skal varsles som vist på vedlagte arbeidsvarslingsplan, datert: 28.11.2019
- Bestemmelsene i skiltforskriften og håndbok N301 "Arbeid på og ved veg" gjelder for arbeidet
- a) Byggherre..... ☒ Navnet på selskapet Svv
Ansvarlig for gjennomføring av arbeidet og oppfølging av arbeidsvarslingsplanen (kryss av):
b) Utførende iht. byggherreforskriften ☐ Entreprenør/byggeleder ELTEL e-post: 0
c) Utførende av arb. v. iht. skiltforskrift ☐ Navn på ansvarlig TY SERVICE BERGEN e-post: 0
- Ansvarshavende: Tony Fenstad Tlf./e-post: 922 54 701 tony@city.as
Stedsansvarlig(e): Jan Fredrik Franson Tlf./e-post: 477 56 822 jan@city.as
- Loggbok skal alltid føres, og returneres fylkesavdeling: Hordaland
- Lede-/følgebil ☒
- Følgende skal varsles/informeres om arbeidet (kryss av):
Politi..... ☒ Brannvesen..... ☒ Ambulanse/lege..... ☒
Vegtrafikksentralen..... ☒
Skole..... ☐ Angi hvilke(n):
Kollektivselskap..... ☒ Angi hvilke(t): Skyss / Vy
Radio, presse m.m..... ☐ Angi hvem:
Andre..... ☐ Angi hvem:
- Tillatelser:
Gravetillatelse..... ☐ Arbeidstillatelse..... ☒
NB: Se vedlagte vilkår for gravetillatelsen
- Kopi av all dokumentasjon som inngår i arbeidsvarslingsplanen skal oppbevares på arbeidsstedet.
- Spesielle vilkår/betingelser:
Skilting med 149 Kø i god avstand fra stoppost. (Høy ÅDT / Fergetrafikk).
Ledebil skal kjøre kontinuerlig.
Trafikkvakter skal sikres rømningsveg.
Høy ÅDT / høyt fartsnivå. Gå gjennom AV-planen / SJA med alle impliserte før oppstart.
Bruk 1098 Blinkende gult lys på skiltstolper for 110- og 149-skilt. (Dette gir et tydeligere signal til kjørende).

NB: Politiet og ansvarshavende skal ha kopi av blanketten.

Bergen

28.11.2019

Statens vegvesen

Sted

Dato

Arve Løtveit

Sign. (etter fullmakt)



Statens vegvesen

Plan for varsling og sikring av arbeid på eller ved veg

Plan nr.:	N9357-2019	Mime-nr:	19 / 233	Vedtak nr.:	N9357-2019
Veg nr.:	E 39	fra Hp/km:	04 / 5,050	til Hp/km:	05 / 0,500
Strekning:	Vikasundtunnelen - Lindås kommune			Sted:	Osterfjordvegen
Arbeid som skal utføres:	Feilsøkes på mobilanlegget til Telenor og Telia				
Utførende av arb. varsling*:	CITY SERVICE BERGEN AS				
Adresse:	0				
Ansvarshavende:	Tony Fenstad			Tlf./e-post:	922 54 701 tony@city.as
Stedsansvarlig(e):	Jan Fredrik Franson			Tlf./e-post:	477 56 822 jan@city.as
Arbeidet utføres		fra dato:	5 desember 2019	Til dato:	5 desember 2019

Underskrevet plan er vedtak med hjemmel i skiltforskriftens §29 og §30. Særskilt vedtak for trafikkregulerende tiltak skal vedlegges.

Varslingsmateriell:

Skilt nr.: Ant.:

149 Kø 4
1098 Bl lykt 4

Merknader:

149 Kø settes ut i god avstand fra stoppost. Fra sør skal 149 stå før Vikanestunnelen.

Bruk 1098 blinkende gult lys på skiltstolper for 110- og 149-skilt.


Gå gjennom AV-plan med alle impliserte før oppstart. Egen SJA skal utarbeides.



Blankettfordeling:

- ☒ Statens vegvesen
- ☒ Utførende av arbeidet
- ☒ Ansvarshavende
- ☒ Politiet
- ☒ Lindås kommune

Skisse:

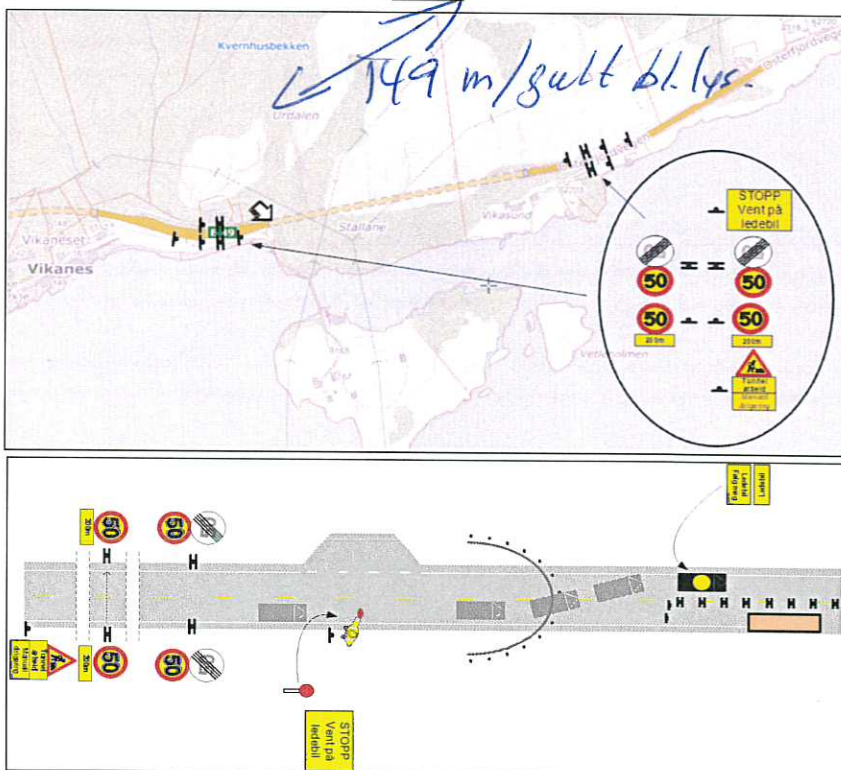

Fylles ut av skiltmyndigheten:

Bergen

28.11.2019

Statens vegvesen

Arve Løtveit

Sted*

Dato*

Sign. (etter fullmakt)*

ARBEIDSBESKRIVELSE MÅ FYLLES UT FØRST



Statens vegvesen

Risikovurdering av arbeid på eller ved veg

Plan nr.:	N9357-2019	Mime-nr.:	19 / 233	Vedtak nr.:	N9357-2019
Veg nr.:	E 39	fra Hp/km:	04 / 5,050	til Hp/km:	05 / 0,500
Strekning:	Vikasundtunnelen - Lindås kommune	Sted:	Osterfjordvegen		
Arbeid som skal utføres:	Feilsøkes på mobilanlegget til Telenor og Telia				

Ansvarshavende: Tony Fenstad Tlf./e-post: 922 54 701 tony@city.as

Utførende arb.v.*: CITY SERVICE BERGEN AS Adresse: 0

Arbeidet utføres i perioden				Arbeidets varighet	
Fra dato:	5	desember	2019	Til dato:	5 desember 2019
					08:30-13:30

En risikovurdering er en vurdering av hva som kan gå galt, hva som kan gjøres for å hindre det og hvordan en kan redusere konsekvensene dersom noe skjer.

- Tre spørsmål er kjernen i risikovurderingen:
- Hva kan gå galt?
 - Hva kan vi gjøre for å hindre dette?
 - Hva kan vi gjøre for å redusere konsekvensene dersom det skjer?

Opplisting av farer og medvirkende forhold:

Eks.: dårlig sikt/bratt terreng/stor trafikk av myke trafikanter morgen og ettermiddag, nærhet til sjø

	Konsekvens:	Sannsynlighet:	Risiko
	Sett inn verdi for mest sannsynlige konsekvens:	Gitt valgt konsekvens, hvor sannsynlig er hendelsen?	= K x S
Uønskede hendelser	Stor: 3	Stor: 3	
Beskrivelse av hendelsen:	Middels: 2	Middels: 2	
Eks.: Sammenstøt mellom passerende kjøretøy og anleggskjøretøy.	Liten: 1	Liten: 1	
Eks.: Anleggsmaskin kjører på myk trafikanter			
1: Bilister overser skilting	3	2	6
2: Dirigenter kan bli påkjørt	3	1	3
3: Gjenstander kan falle i veibannen	3	2	6
4: Stor fart forbi arbeidsområdet	3	1	3
5:	2	2	4
6:			0
7:			0
8:			0
9:			0
10:			0
11:			0

(Dersom det blir for liten plass kan denne arkfanen kopieres, benytt ev. fanen "tilleggsopplysninger".)

Forhold nr.:

↓ Tiltak for å forhindre at uønskede hendelser skjer/reduserer konsekvensene av en uønsket hendelse:

- Skiltene plasseres på en slik måte at det blir synlige fra god avstand
- Dirigentene må alltid stå plassert i nærheten av rømningsvei for å raskt kunne flytte seg ut av faresonen
- Arbeidsområdet spærres og trafikken ledes forbi
- Bruk av ledebil for å avvike trafikken og kontrollere farten forbi fartsområdet
-
-
-
-
-
-
-

(Dersom det blir for liten plass kan denne arkfanen kopieres, benytt ev. fanen "tilleggsopplysninger".)

Merknader:

ADT = 2500

Bekreftelse - ansvarshavende (jf. skilteforskriften § 33 nr 3 og Håndbok N301 ss. 24-28)

Jeg, Tony Fenstad bekrefter ansvar for risikovurderingen og foreslåtte tiltak, og bekrefter at dette er kjent for de stedansvarlige.*

Signatur - stedsansvarlige (på arbeidsstedet)

Samtlige som har rollen som stedsansvarlig er kjent med risikovurderingen og tiltakene.

(Dokumenteres ved signatur i loggbok)



Statens vegvesen

Beskrivelse av arbeidet som skal utføres/systembeskrivelse
(Søknad om plan for varsling og sikring av arbeid på eller ved veg)

Plan nr.:	N9357-2019	Mime-nr.:	19 / 233	Vedtak nr.:	N9357-2019			
Veg nr.:	E 39	fra Hp/km:	04 / 5,050	til Hp/km:	05 / 0,500			
Strekning:	Vikasundtunnelen - Lindås kommune			Sted:	Osterfjordvegen			
Ansvarshavende*:	Tony Fenstad			Tlf./e-post:	922 54 701 tony@city.as			
Utførende entreprenør:	ELTEL			Adresse:	Gamlehaugsvegen 20 5230 PARADIS			
				(Ev.e-post)				
Utførende arb.varsling*:	CITY SERVICE BERGEN AS			Adresse:				
Organisasjonsnr., utførende av arbeidsvarsling:	912245675			(Ev. e-post:)				
Stedsansvarlig(e):	Jan Fredrik Franson			Tlf./e-post:	477 56 822 jan@city.as			
Arbeid som skal utføres*:	Feilsøkes på mobilanlegget til Telenor og Telia							
Arbeidet utføres i perioden				(Arbeidets varighet)				
Fra dato:	5	desember	2019	Til dato:	5	desember	2019	08:30-13:30



Statens vegvesen

Sjekkliste ved avslutning av arbeid på veg

Plan nr.:	N9357-2019	Mime-nr:	19 / 233	Vedtak nr.:	N9357-2019
Veg nr.:	E 39	fra Hp/km:	04 / 5,050	til Hp/km:	05 / 0,500
Strekning:	Vikasundtunnelen - Lindås kommune			Sted:	Osterfjordvegen
Utførende:	CITY SERVICE BERGEN AS				
Ansvarshavende:	Tony Fenstad				
Stedsansvarlig:	Jan Fredrik Franson				
Kontroll utført dato:	Kontroll utført av:				

Forhold:	OK	Merknad:	Frist:
Midlertidige trafikkskilt benyttet ifm arbeidet er fjernet			
Permanente trafikkskilt er på plass og godt synlig			
Midlertidig signalregulering er fjernet			
Permanent signalregulering er igangsatt			
Midlertidig vegoppmerking er fjernet			
Permanent vegoppmerking er tilfredsstillende			
Midlertidig sikringsutstyr er fjernet			
Permanent sikringsutstyr er montert iht normalbestemmelsene			
Brakkerigg er fjernet			
Arbeidsområdet er ryddet			
Vegdekket er i tilfredsstillende stand			
Det ligger ikke grus eller steiner på vegdekket			
Forholdene for de gående er tilfredsstillende			
Forholdene for de syklende er tilfredsstillende			
Adkomster til alle berørte eiendommer er tilfredsstillende			
Det er gitt beskjed til VTS om at arbeidet er avsluttet			
Det er gitt beskjed til evt andre om at arbeidet er avsluttet			
Loggbok er ajourført, ferdigstilling notert			

Merknader:



Plan nr.:	N9357-2019	Mime-nr:	19 / 233	Vedtak nr.:	N9357-2019
Veg nr.:	E 39	fra Hp/km:	04 / 5,050	til Hp/km:	05 / 0,500
Strekning:	Vikasundtunnelen - Lindås kommune			Sted:	Osterfjordvegen
Arbeid som skal utføres:	Feilsøkes på mobilanlegget til Telenor og Telia				
Ansvarshavende:	Tony Fenstad			Tif.:	922 54 701 tony@city.as
Stedsansvarlig(e):	Jan Fredrik Franson				
Loggbok sendes:	Statens vegvesen avdeling Hordaland				

[illegible]

Utsetting/inntaking av sikrings- og varslingsutstyr, manuell trafikkdirigering med mer.

Blankett VE-182 (Excel)