


Stendal VVS AS
 Blombakken 1 - 5911 ALVERSUND
 E-post: sten-vvs@online.no
 Org.nr. 980 626 180

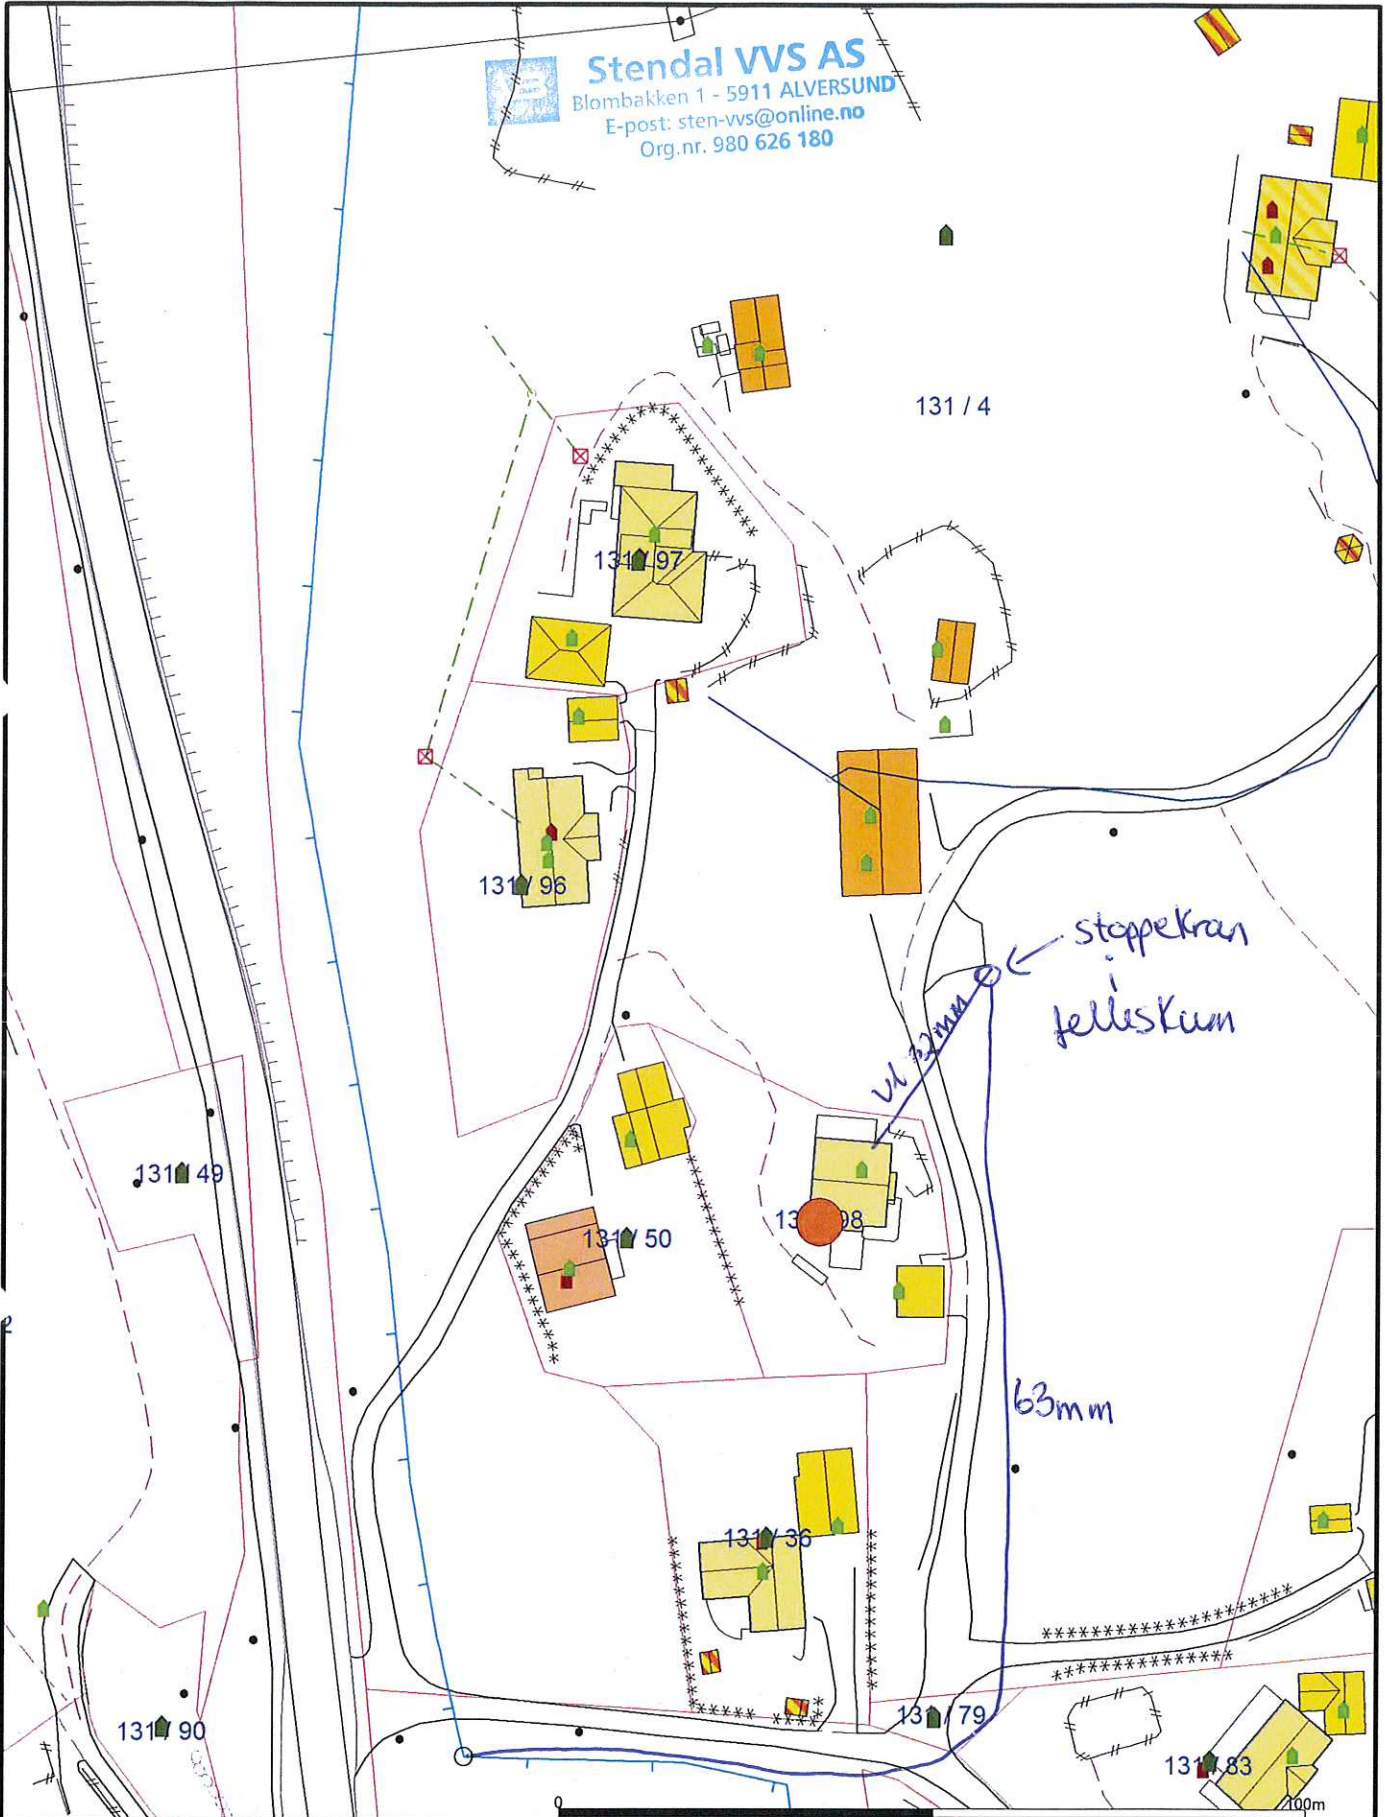

615#3509:0586e5e97-ce75-4163-bef8-5fb795690e9d:5



| | |
|--------------------------|-------------------|
| — Målte Grenser | ■ Våningshus |
| — Registrerte Grenser | ■ Storre bustader |
| - - Udefinert grenser | ■ Hytte/feriehus |
| ⚡ Terrengmålte grense | ■ Garasje/uthus |
| ⚡ Konstruert grensepunkt | ■ Industrilager |
| □ Bolig | ■ Andre bygg |
| □ Bustad m/leilighet | |

Beliggighet og høyder må oppfattes som orienterende.
 Koordinatsystem: UTM(EUREF89) - SONE 32 (EPSG:32632)
 Høydesystem: (EPSG:)

Powel AS
 Dato: 2019.06.24
 Sign.: libe

gbr. 131/97 -Remme

Oppdragsgiver:
 Adresse:
 Postnr./sted:

N

 Målestokk
 1:1000
 Gemini