


131 / 4

T 8 819

619#3531:c6b6d007-630e-42cf-8d64-62bb5d4d23b2:5

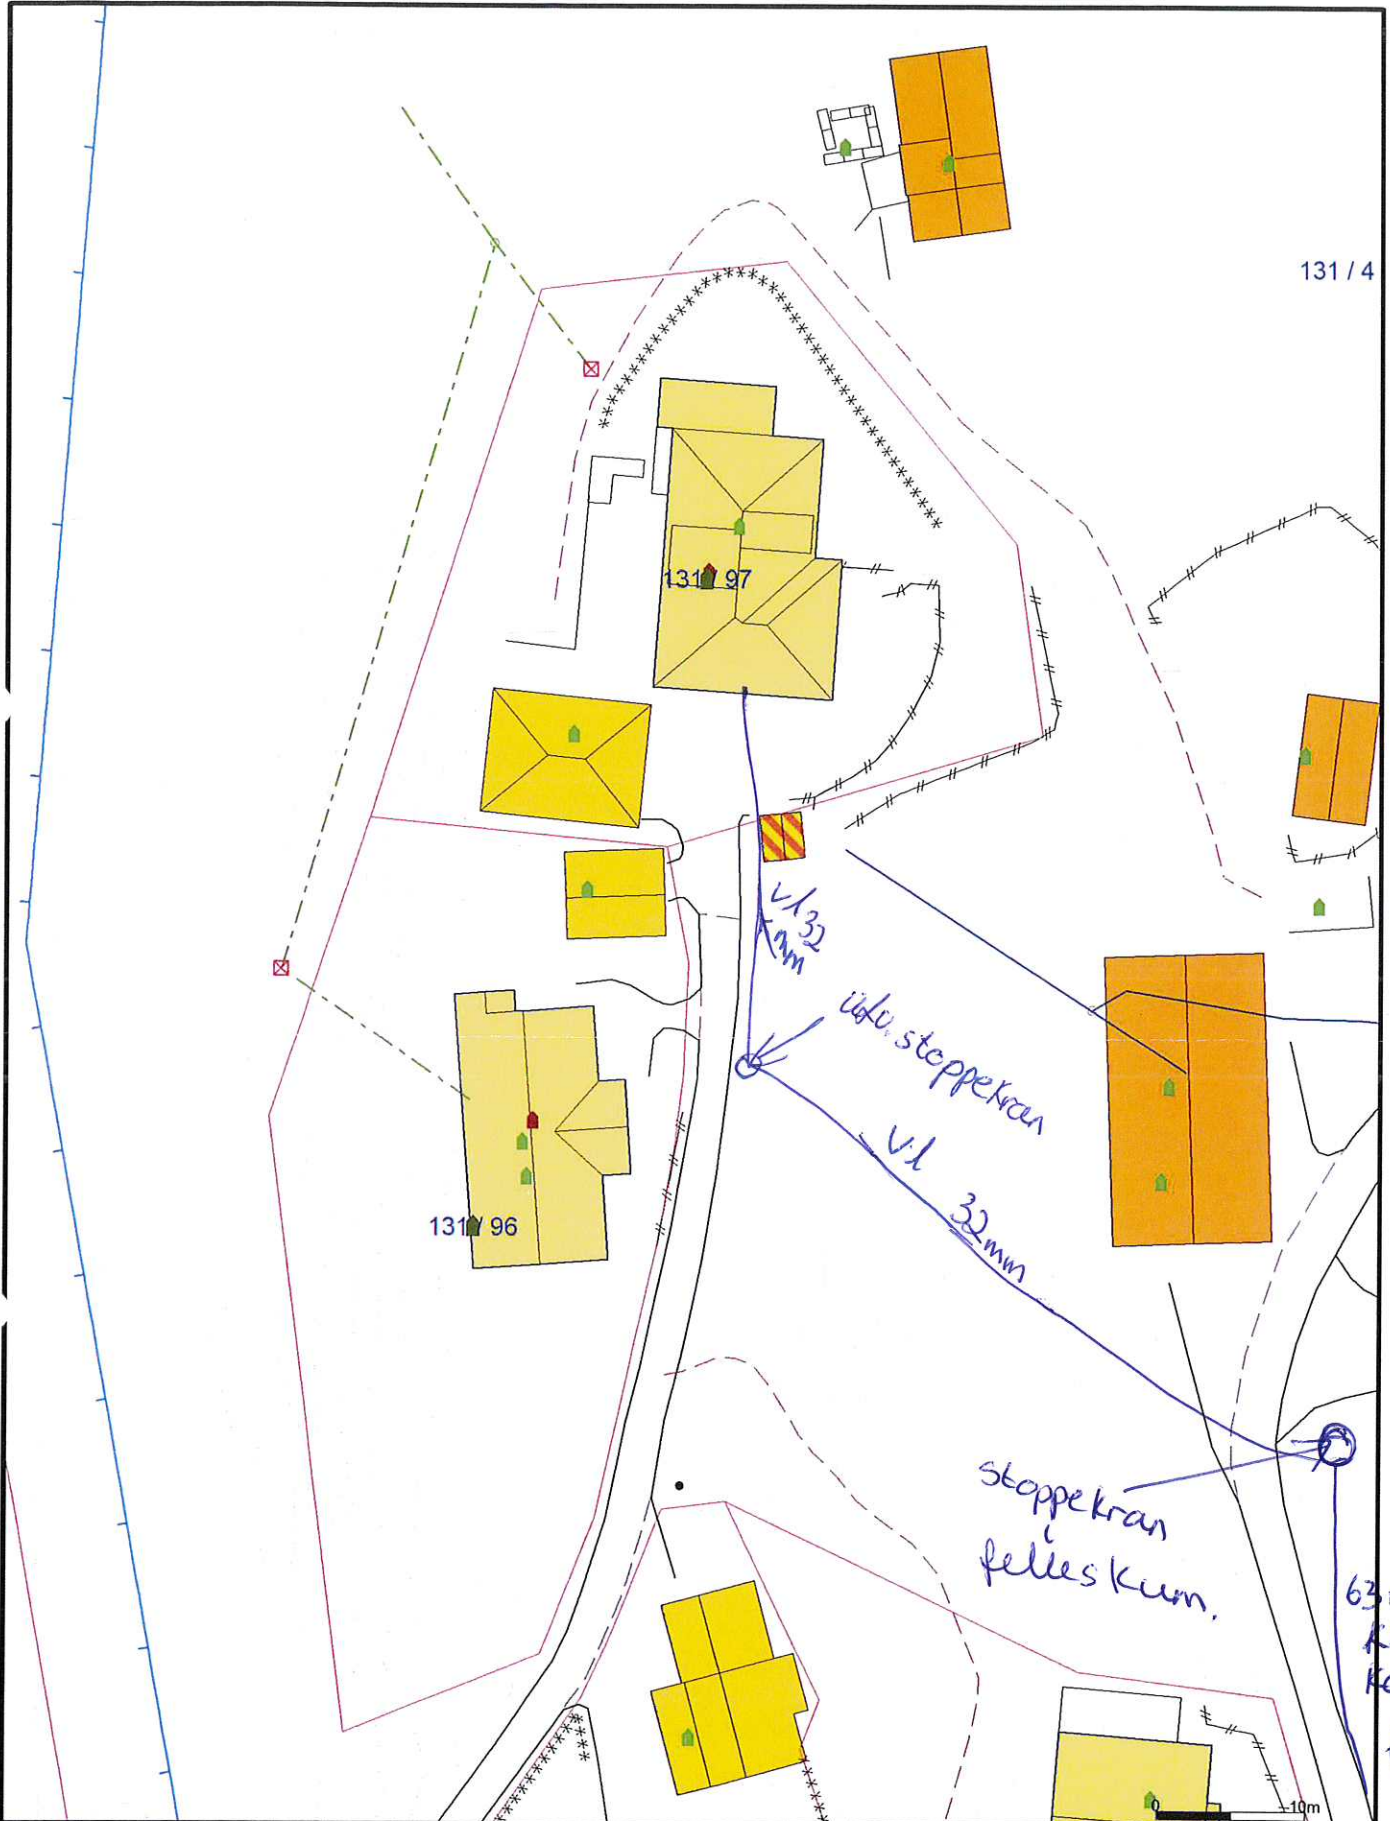

— Målte Grenser	■ Våningshus
— Registrerte Grenser	■ Større bustader
- - Udefinert grenser	■ Hytte/feriehus
↑ Terrengmålte grense	■ Garasje/uthus
⊕ Konstruert grensepunkt	■ Industrilager
■ Bolig	■ Andre bygg
■ Bustad m/leilighet	

Beliggenhet og høyder må oppfattes som orienterende.
 Koordinatsystem: UTM(EUREF89) - SONE 32 (EPSG:32632)
 Høydesystem: (EPSG:)

Powel AS

Dato: 2019.06.24
 Sign.:libe

gbnr. 131/97 -Remme

Oppdragsgiver:
 Adresse:
 Postnr./sted:

N

Målestokk
 1:500

Gemini

63 mm kl
 kommunalt
 ledning