

- Målte Grenser
- Registrerte Grenser
- ↑ Udefinert grense
- ↑ Terrengmålte grense
- ⊙ Konstruert grensepunkt
- Bolig
- Bustad m/leilighet

- Våningshus
- Storre bustader
- Hytte/feriehus
- Garasje/uthus
- Industri/lager
- Andre bygg

Samsvær m/løstsk 8.6.1903 og skyldskifte av 13.mai 1967. Tgl. 28.6.67

Johan Lilleker

Beliggenhet og høyder må oppfattes som orienterende.




Lindås kommune
Geodata avdeling
Grunnkart 2009 ETTER grensendringer.

Dato: 2014.10.30
Sign: sso

G.nr. 148, b.nr. 28.



Målestokk
1:200

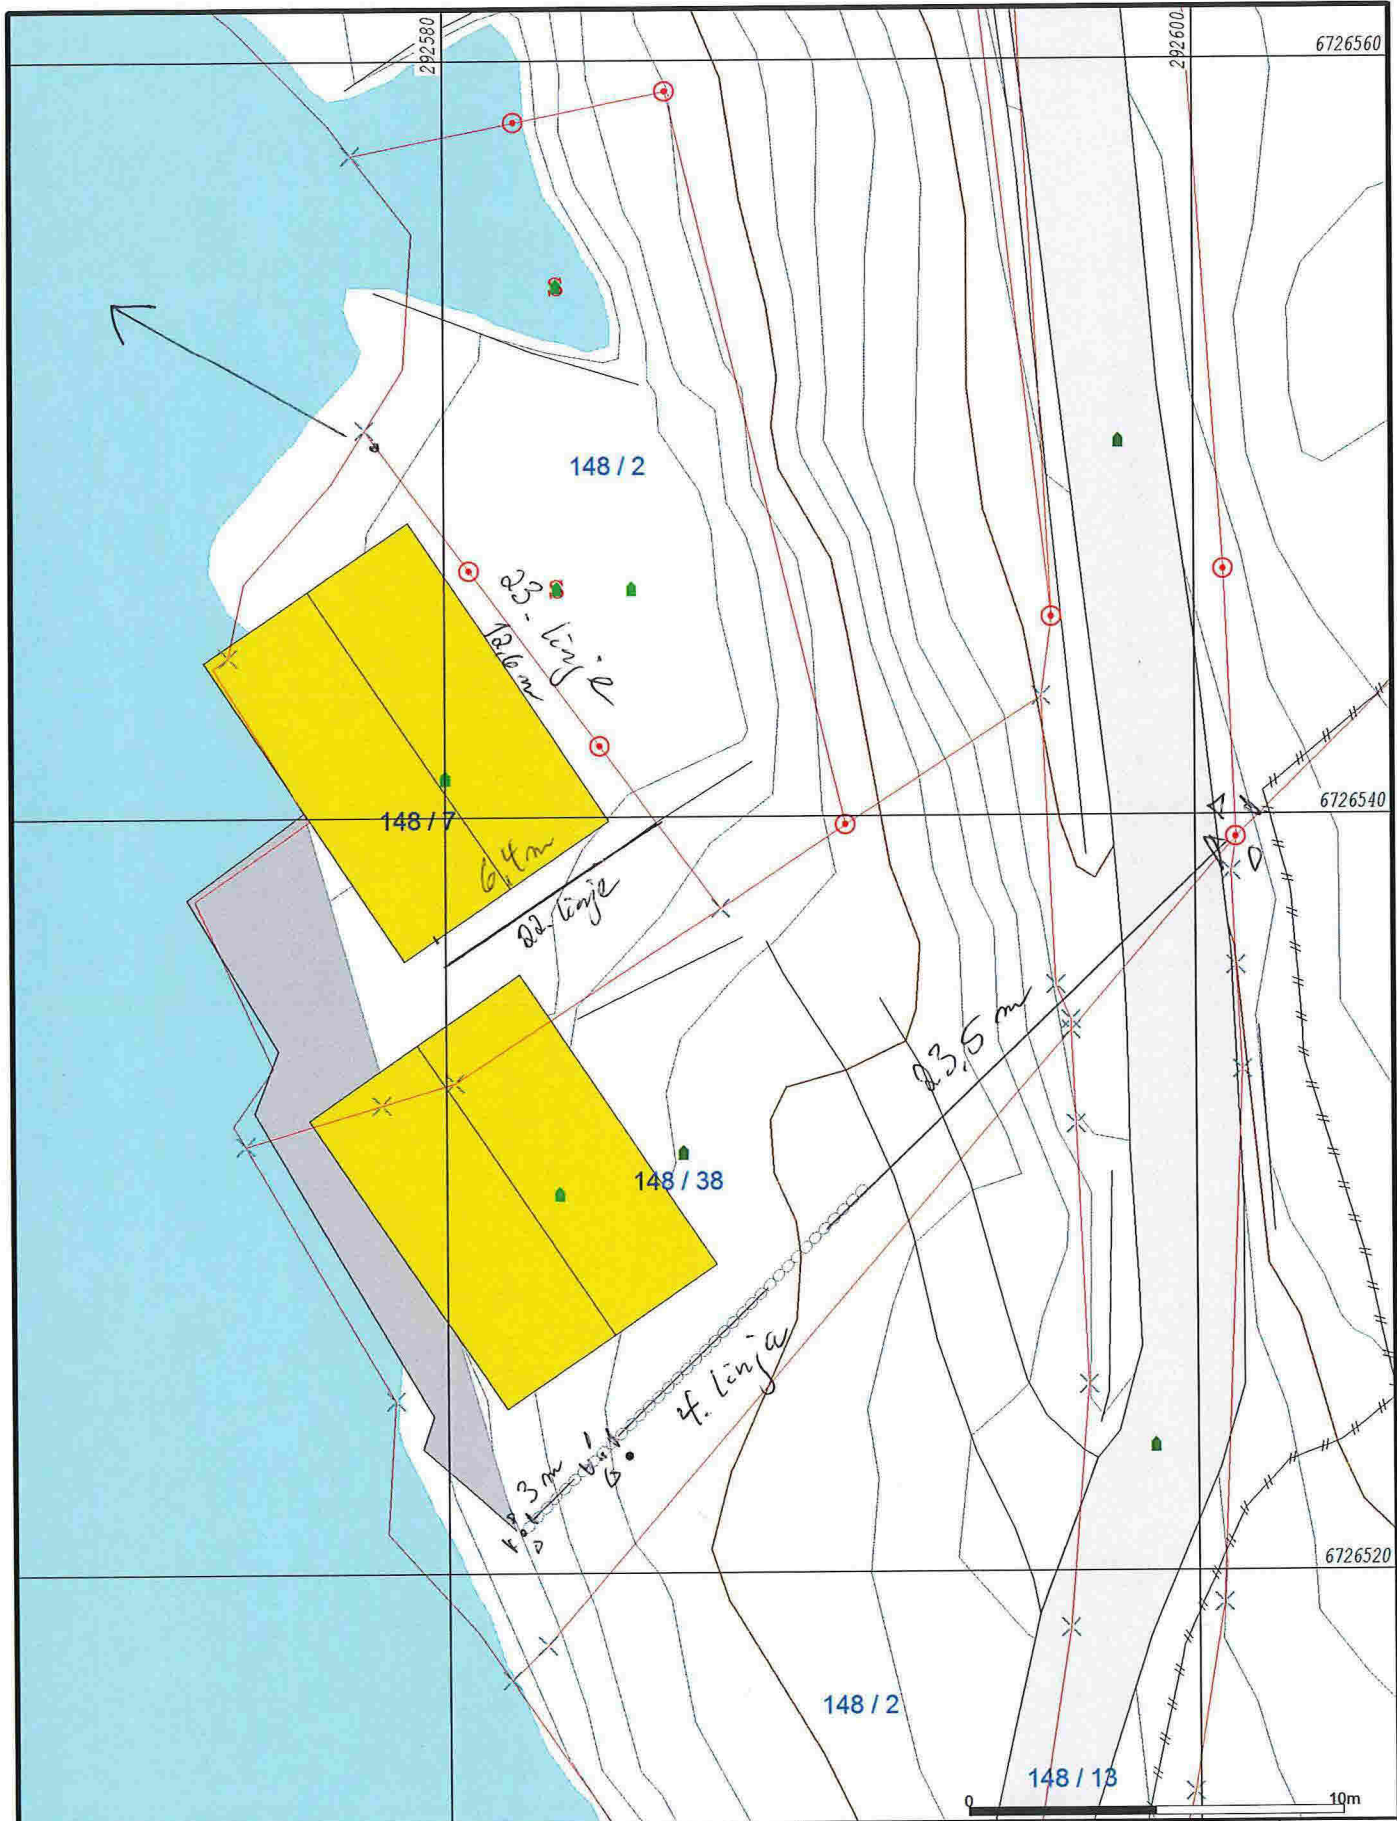

- Målte Grenser
- - - Registrerte Grenser
- - - Udefinert grenser
- + Terrengmålte grense
- x Konstruert grensepunkt
- Bolig
- Bustad m/leilighet
- Våningshus
- Større bustader
- Hytte/feriehus
- Garasje/uthus
- Industri/lager
- Andre bygg

Beliggenhet og høyder må oppfattes som orienterende.



Lindås kommune
Geodata avdeling
Grunnkart 2009.

Dato: 2014.11.12
Sign: SSO

G.nr. 148, b.nr. 38.



Målestokk
1:200

