


 Andre bygg

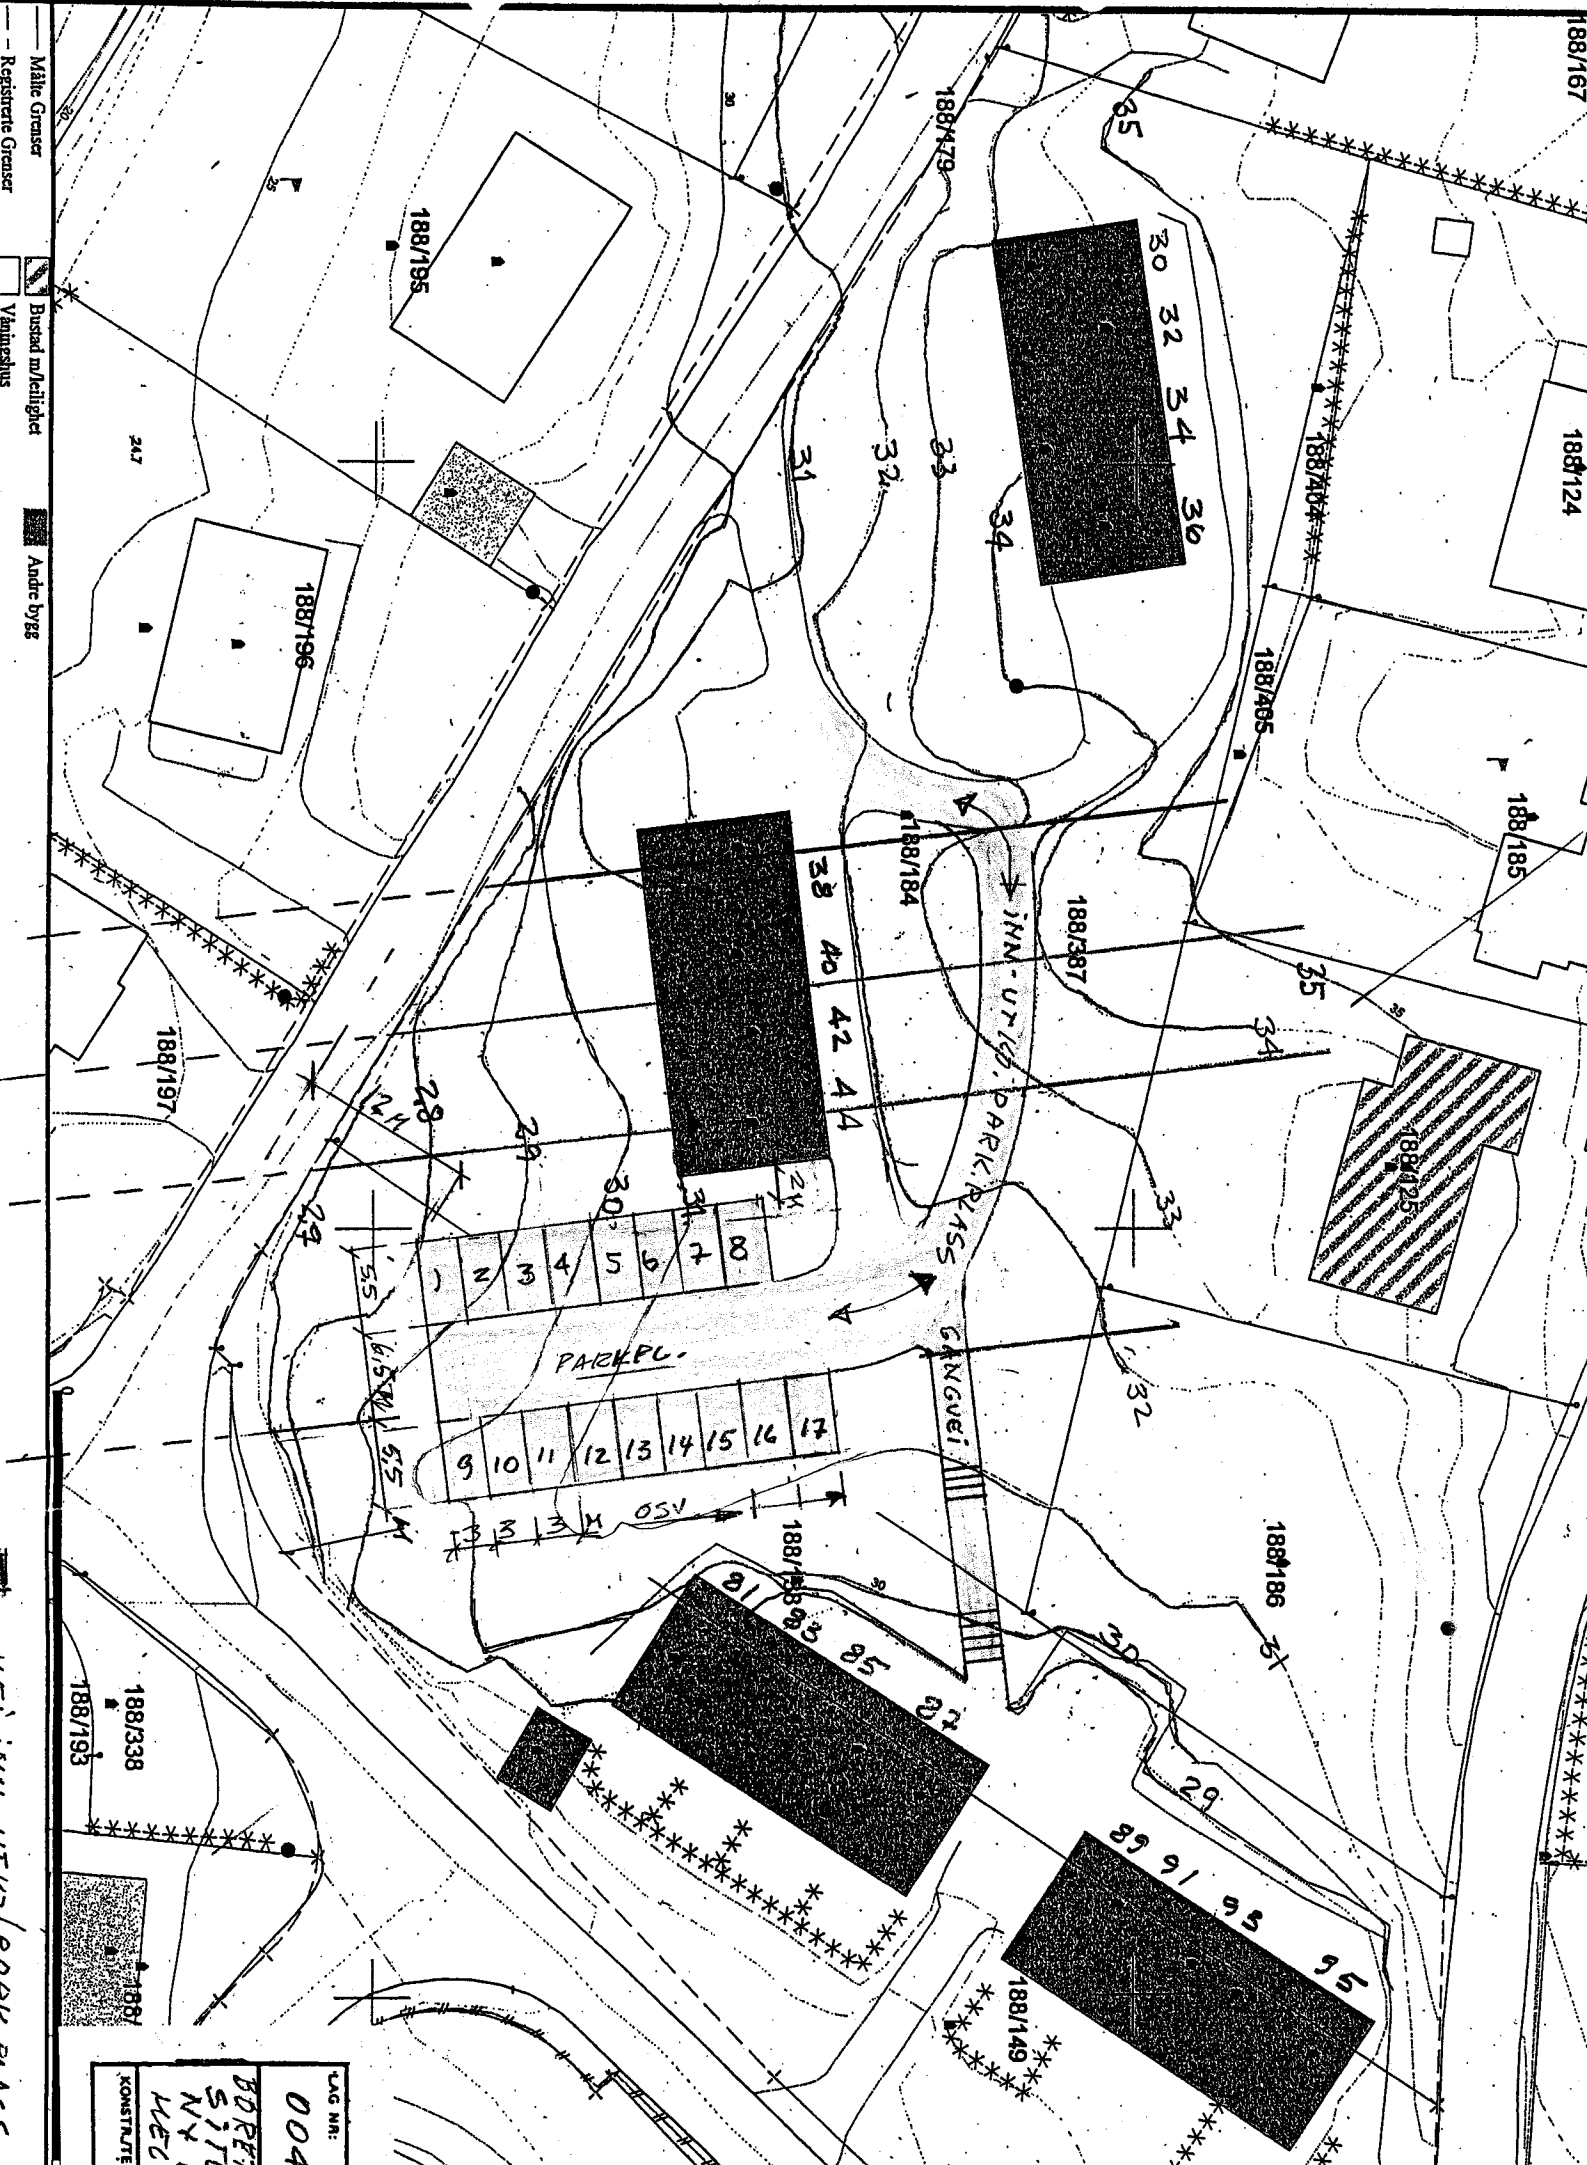

LAC NR: 004  
 BDRER  
 SITE  
 NY  
 LAC  
 KONSTRUERE