



D-1

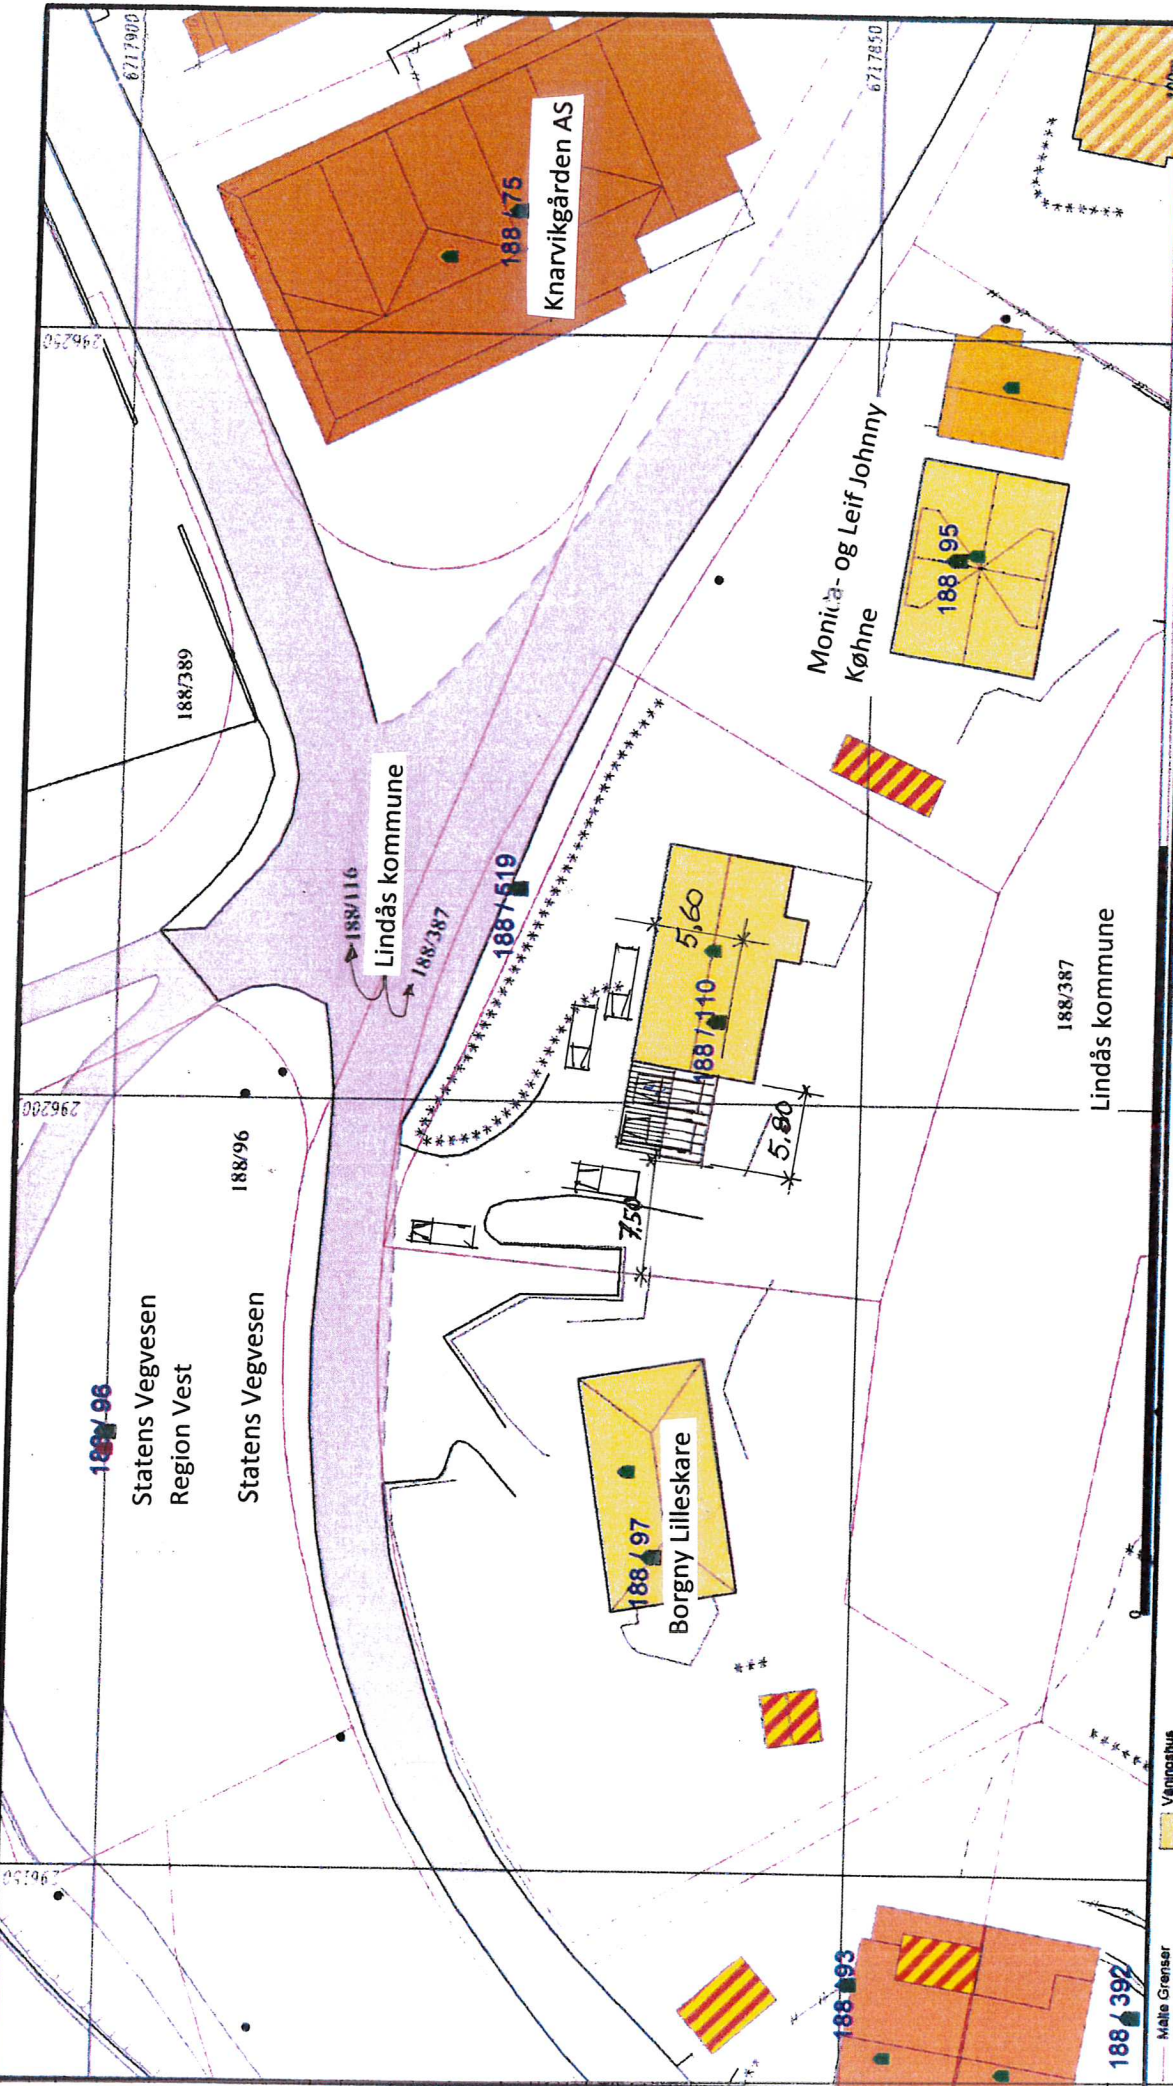

- Måle Grenser
- Regulerte Grenser
- Uklarhet grenser
- Terrengmåle grense
- Konstruert grensepunkt
- Bolg
- Bustad mteilighet
- Væringsthus
- Større businder
- Hysterierhus
- Garasje/uthus
- Industri/lager
- Andre bygg

Beliggenhet og høyder må oppfattes som orienterende.  
 Koordinatsystem: UTM(EUREF89) - SONE 32 (EPSG:32632)  
 Høydesystem: (EPSG)

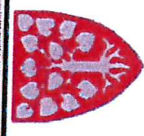

Lindås kommune  
 Geodataavdeling

Grunnkart.

Dato: 2019.11.28  
 Skala: 850



G.nr. 188, b.nr. 110.