

	Målte Grenser		Storre bustader
	Registerte Grenser		Hytte/feriehus
	Udefinert grenser		Garasje/uthus
	Terrengmålte grense		Industri/lager
	Konstruert grensepunkt		Andre bygg
	Bolig		
	Bustad m/leilighet		
	Våningshus		

Beliggenhet og høyder må oppfattes som orienterende.




Lindås kommune
Geodata avdeling

Dato: 2014.03.11
Sign: lima

Situasjonskart



Målestokk
1:500

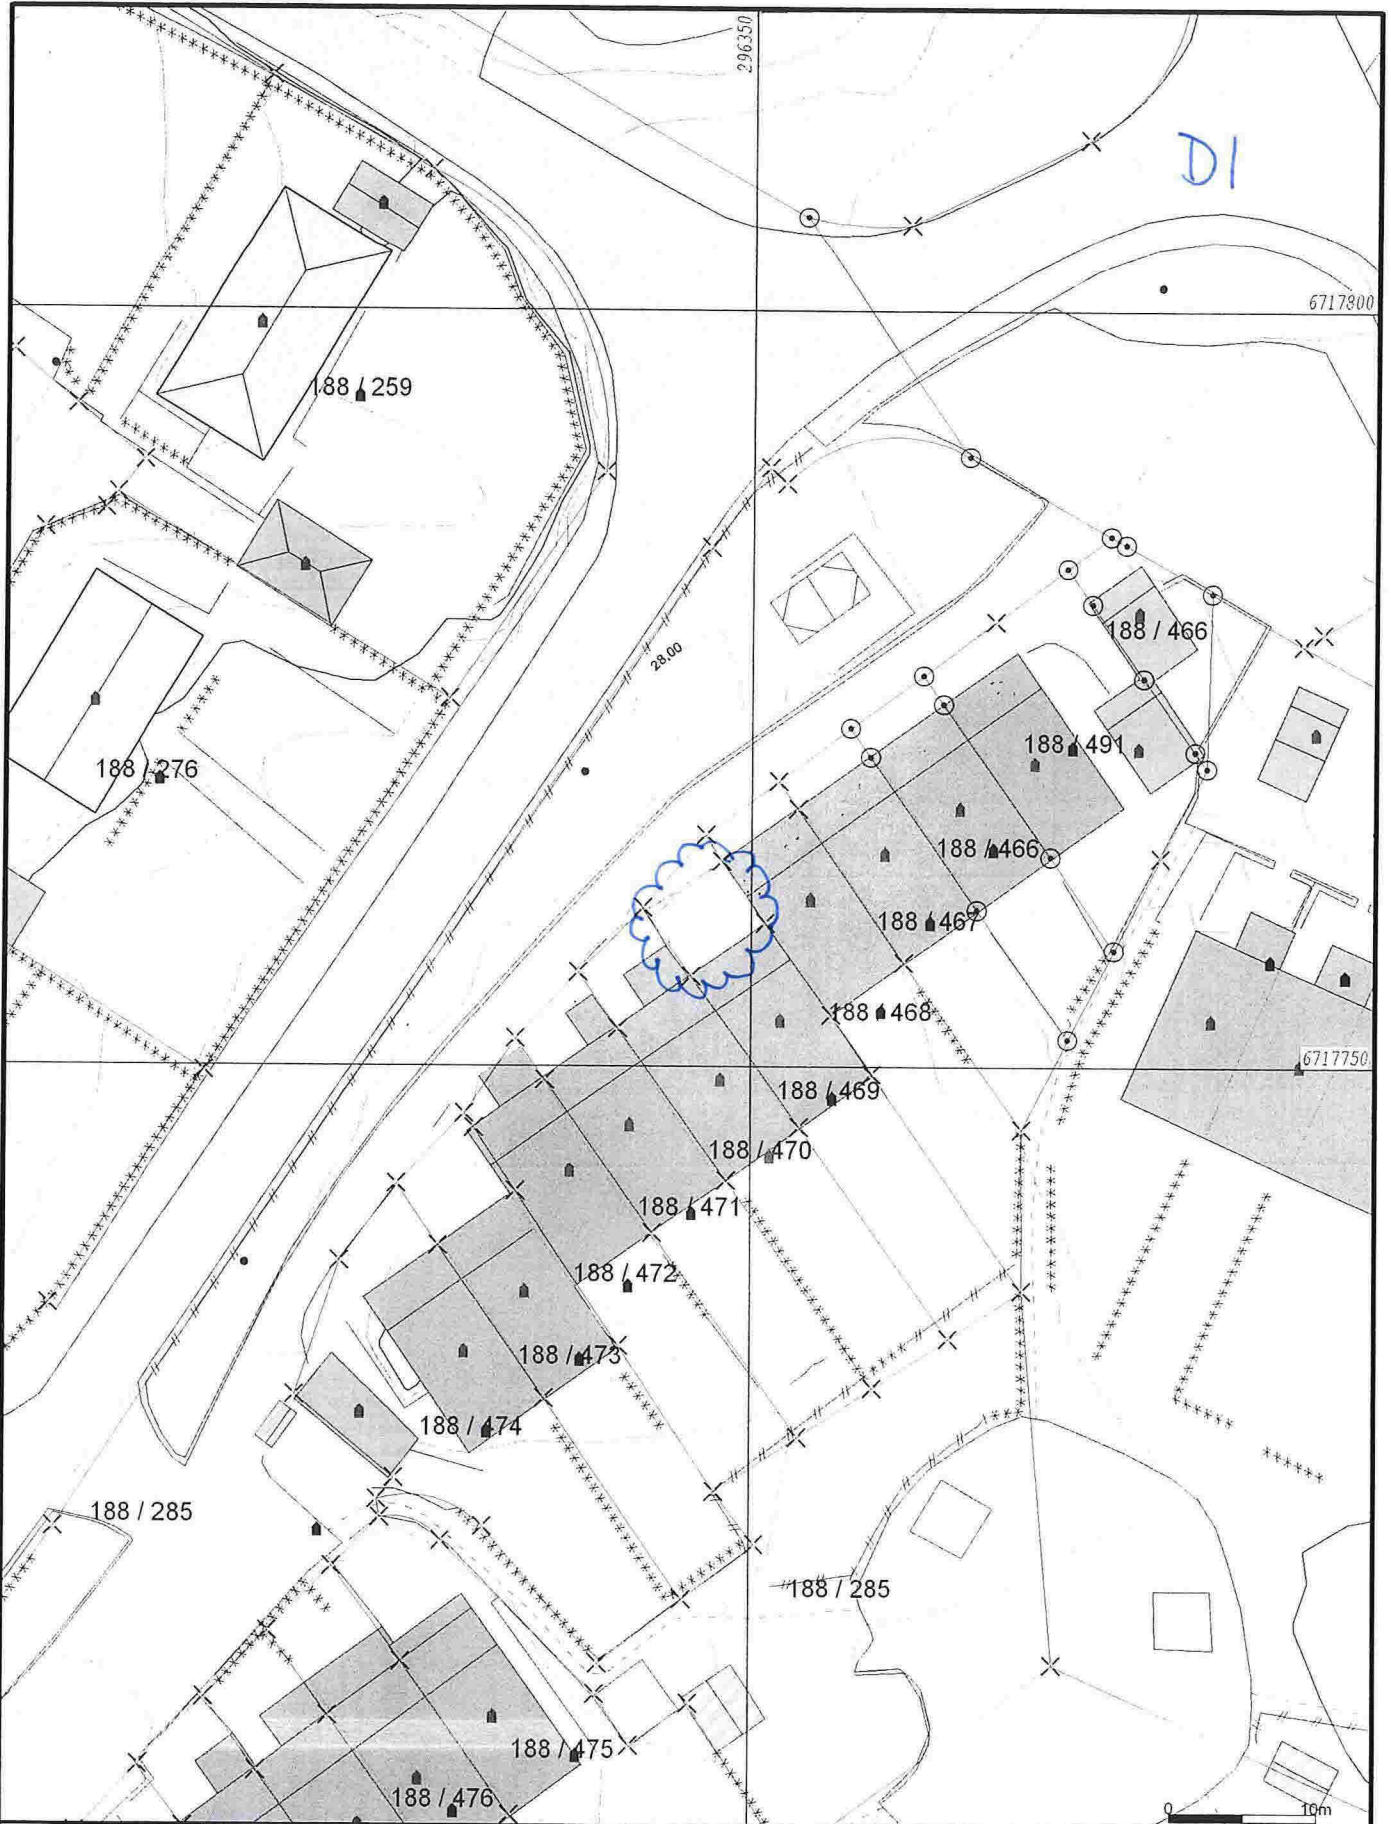

- Målte Grenser
- Registrerte Grenser
- Udefinert grenser
- ∩ Terrenzmålte grense
- ⊙ Kunstret grensepunkt
- Bolig
- ▒ Bustad m leilighet
- Vanningshus

- ▒ Støre bustader
- ▒ Hytte ferrehus
- ▒ Garasje uthus
- ▒ Industri lager
- ▒ Andre bygg



Lindås kommune
Geodata avdeling



Dato: 2013.09.17
Sign: kbj

11318-41
1:500

Beliggenhet og høyder må oppfattes som orienterende.