



E1

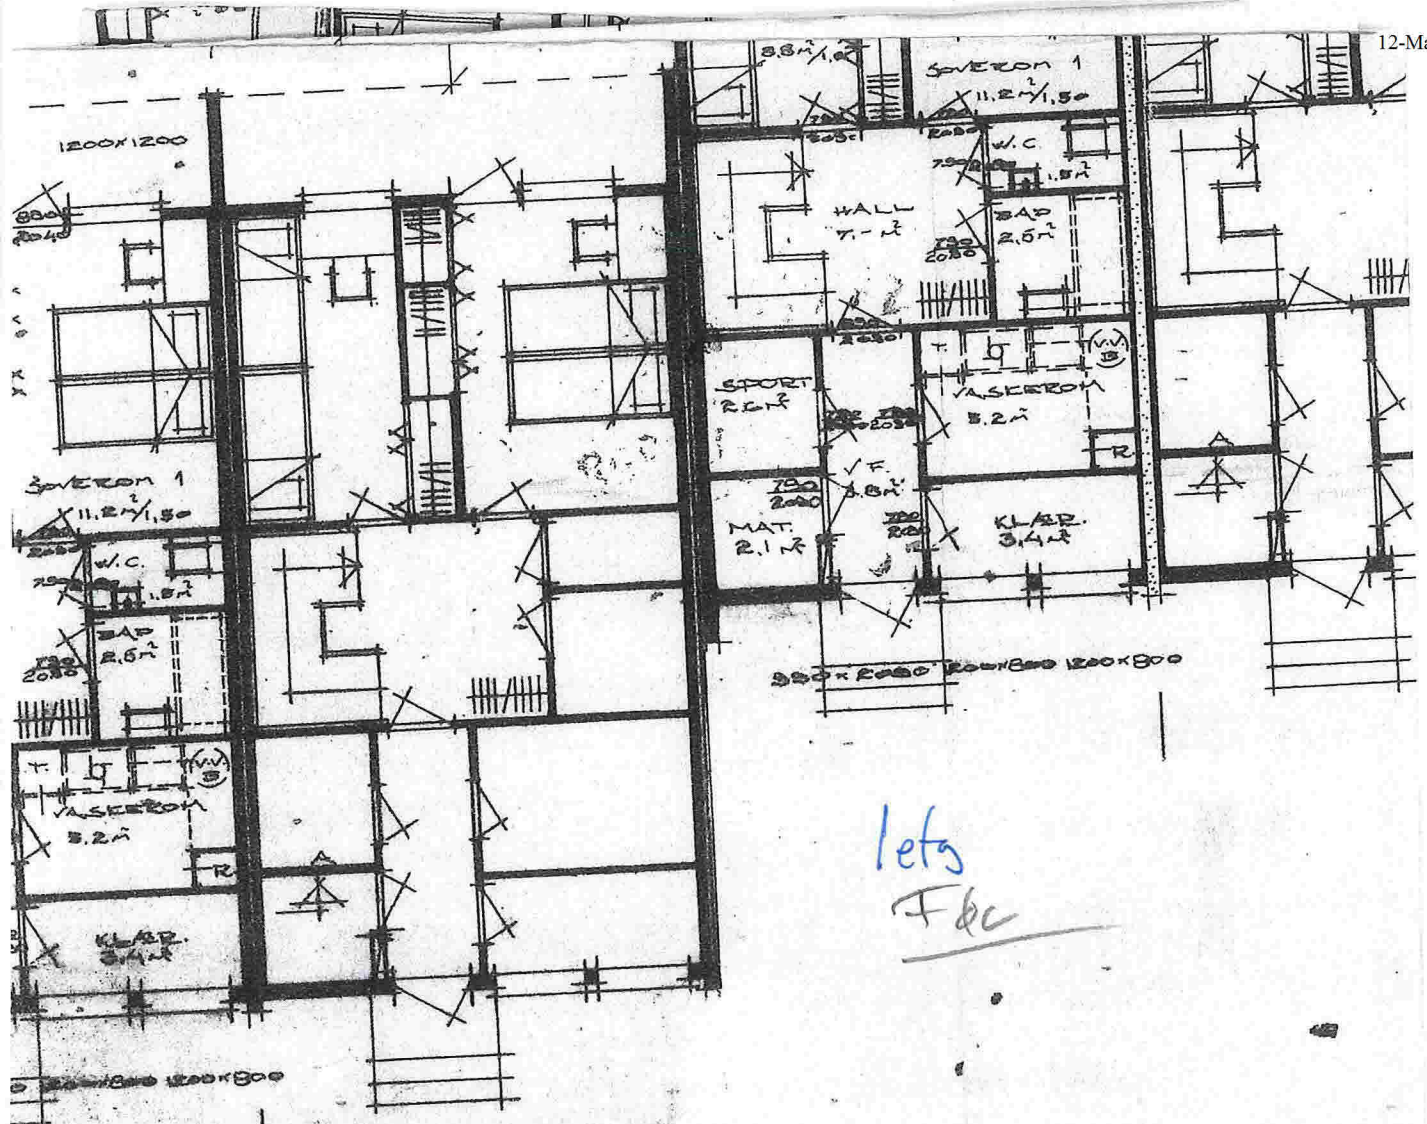


lets
Feb

S

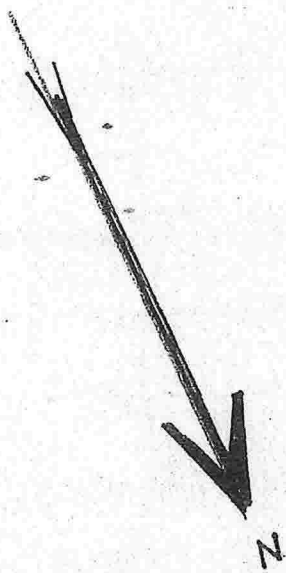


E2

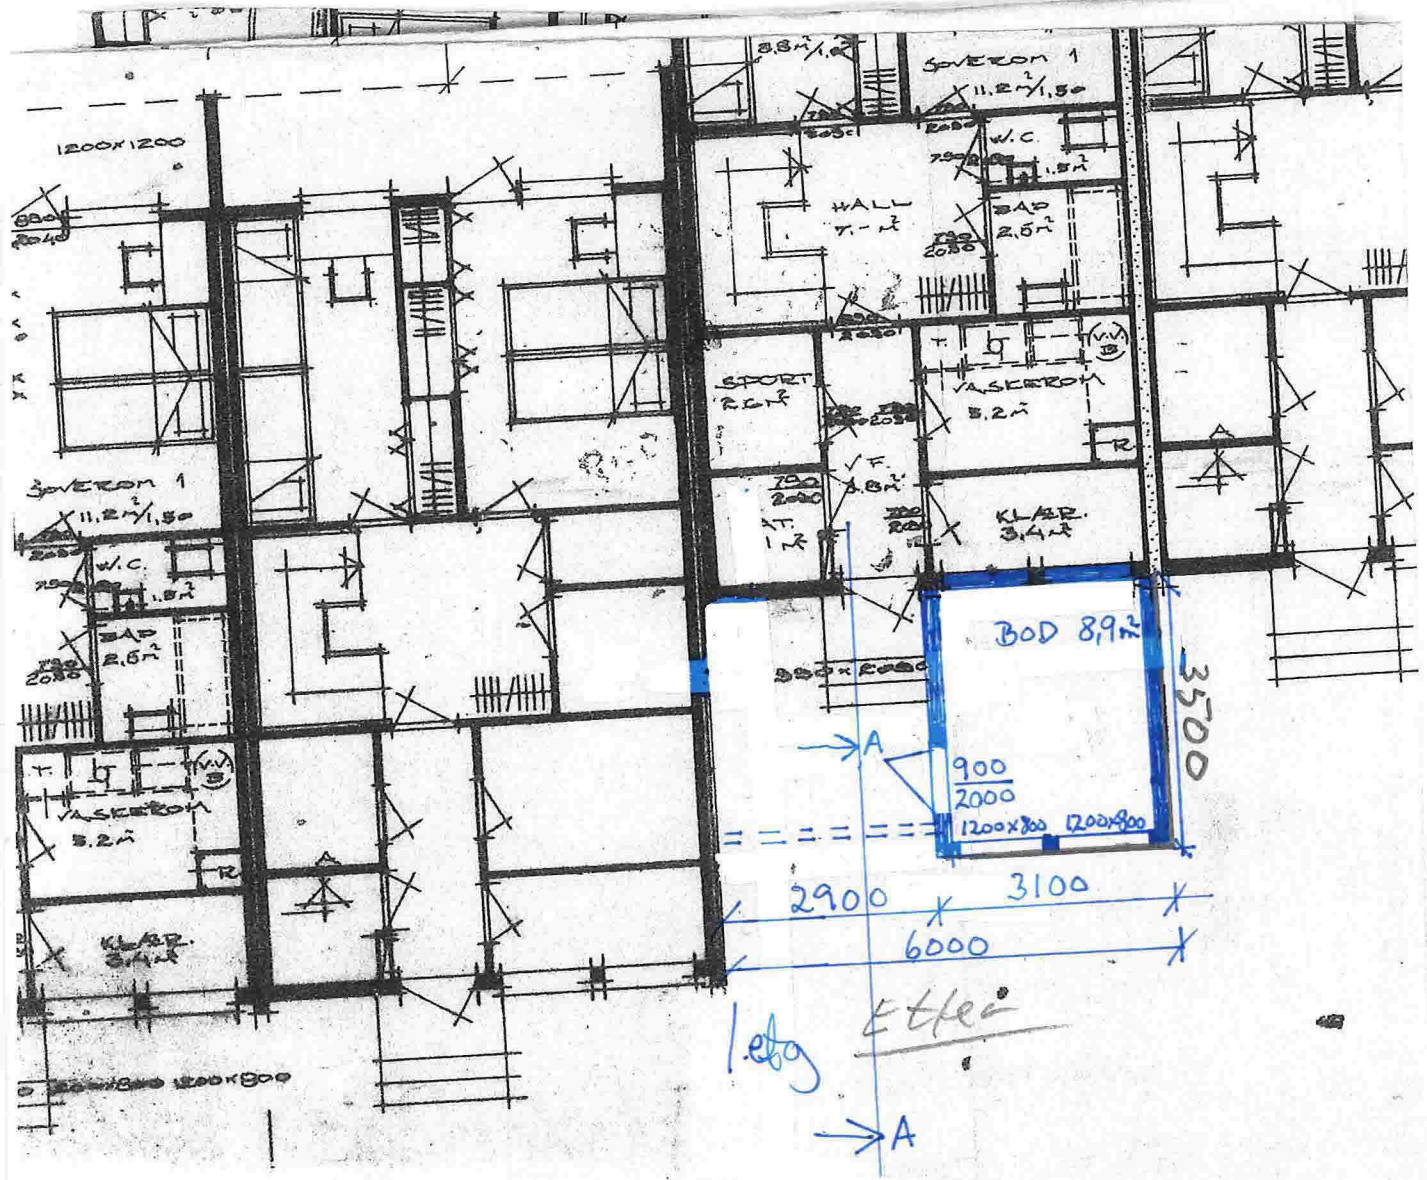


1. etg Etica

S

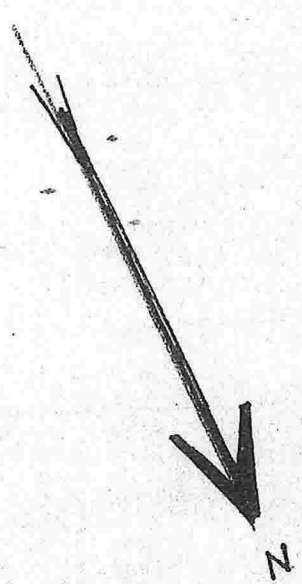




78150

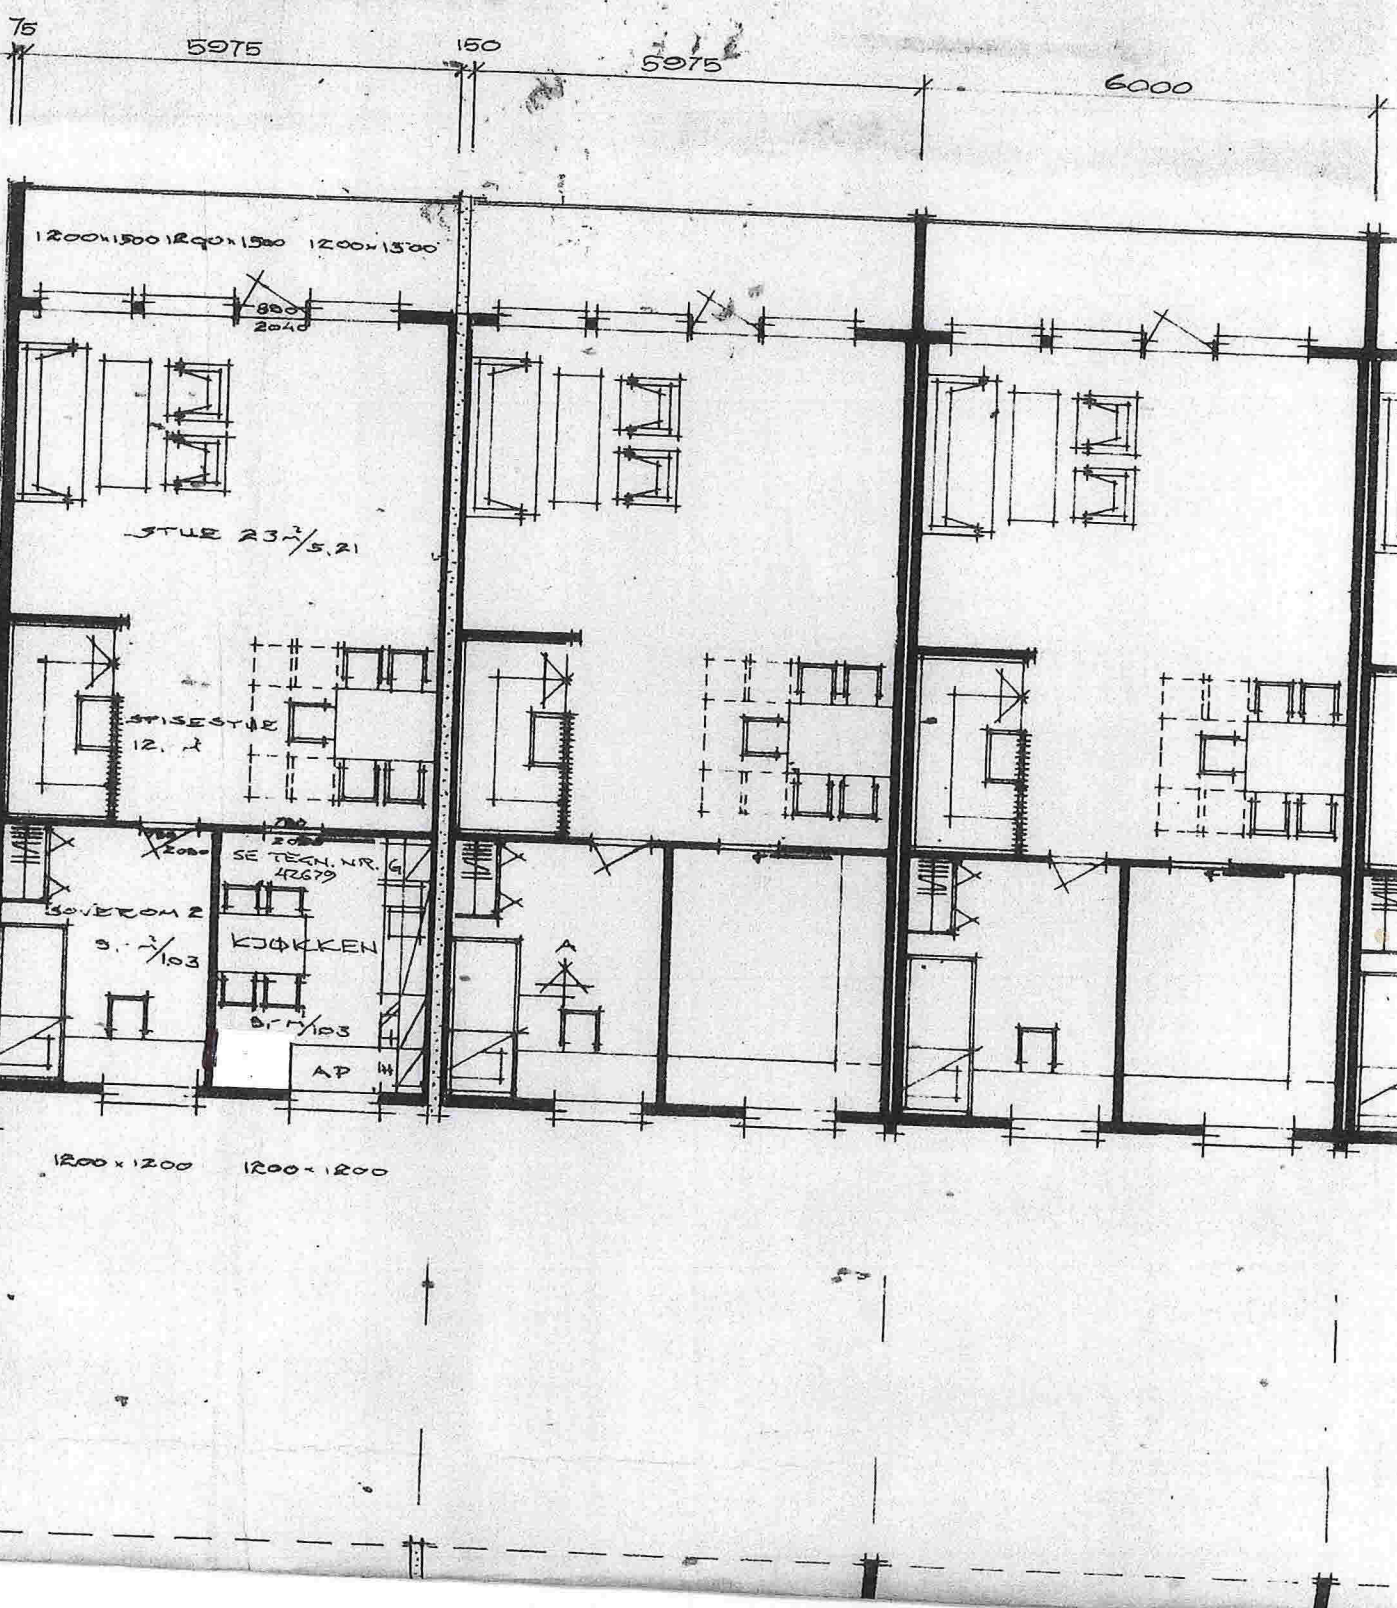

2. etg FØR

E3


78150

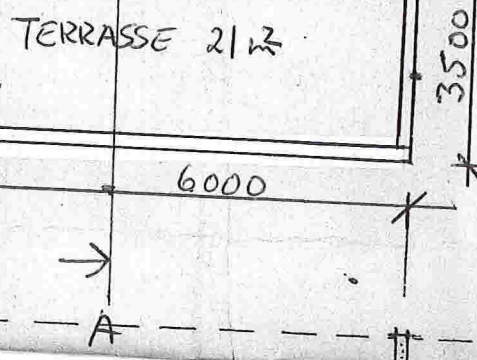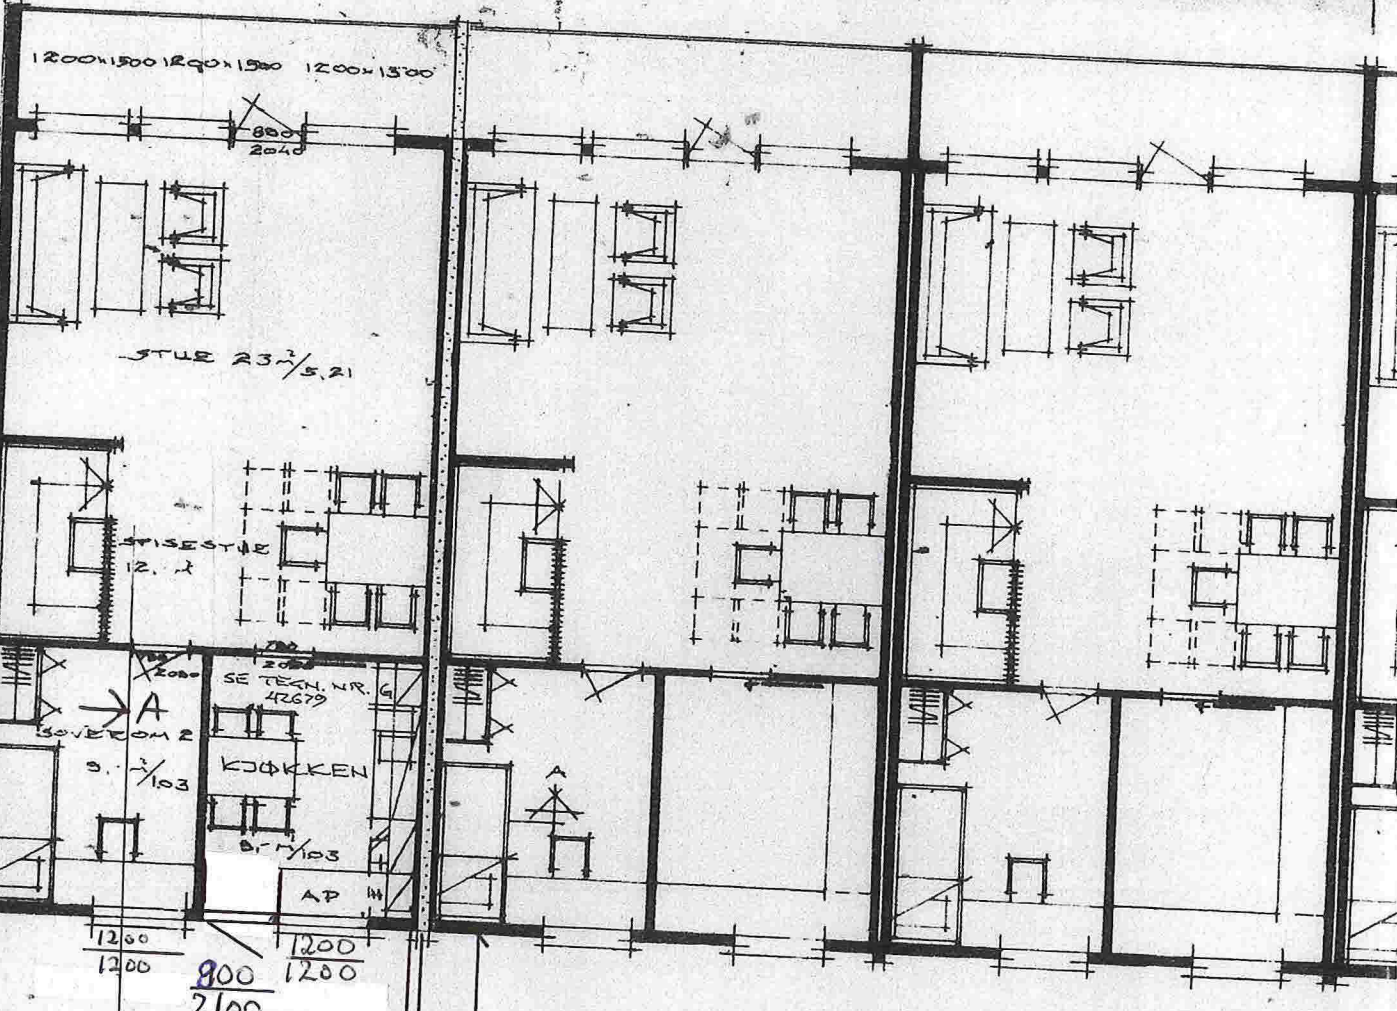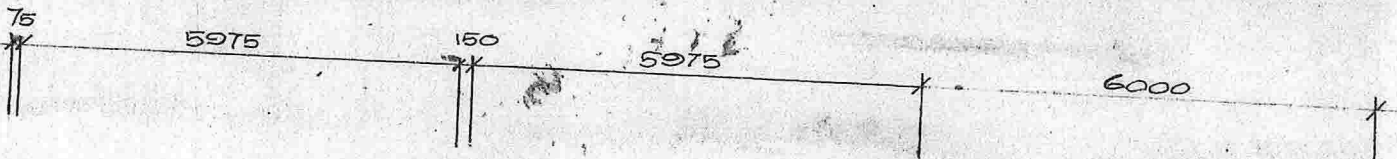

2. etg ETTER


E4

E5

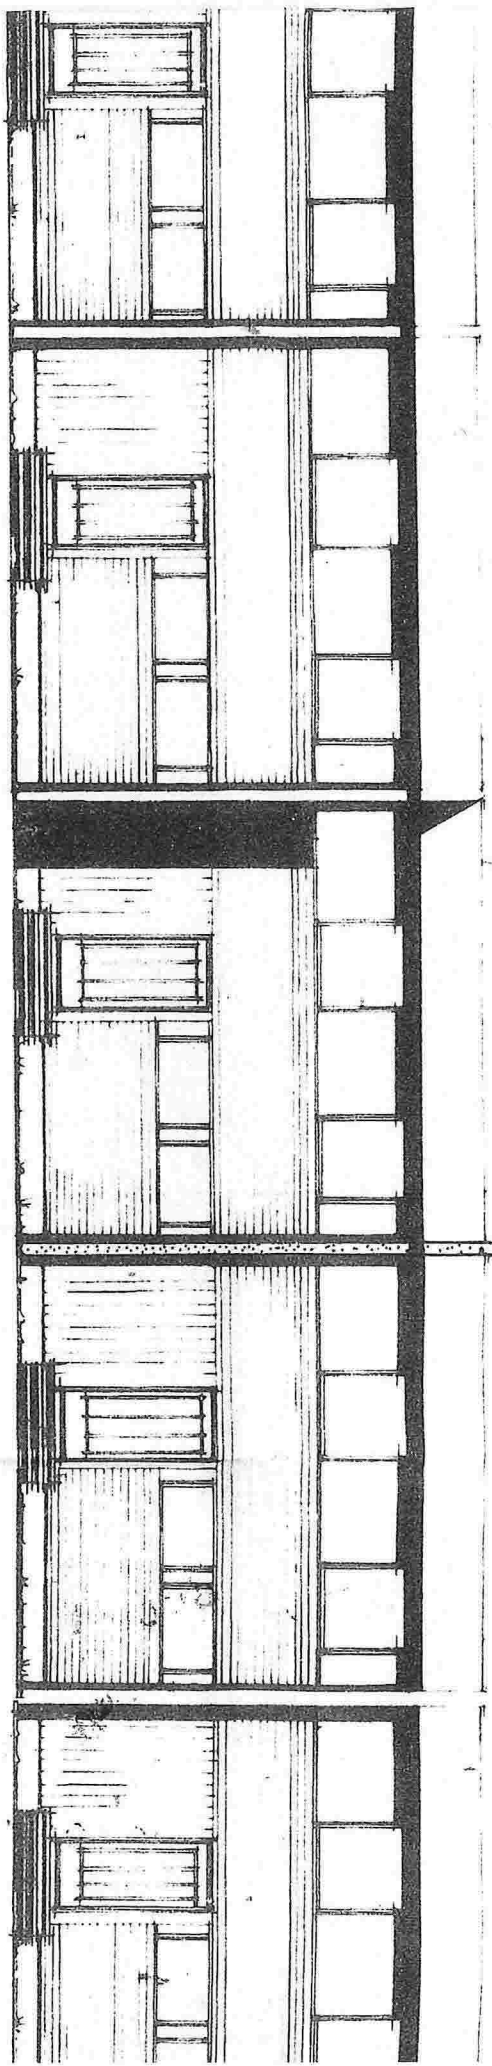


FGR


FASADE NOT NORD

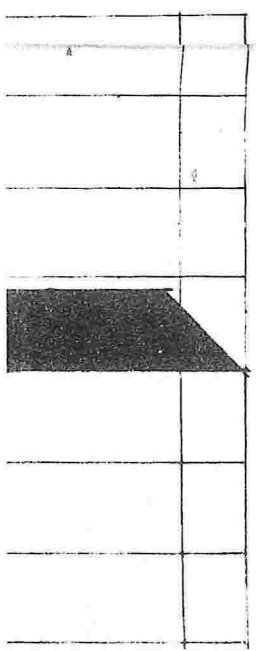


E6

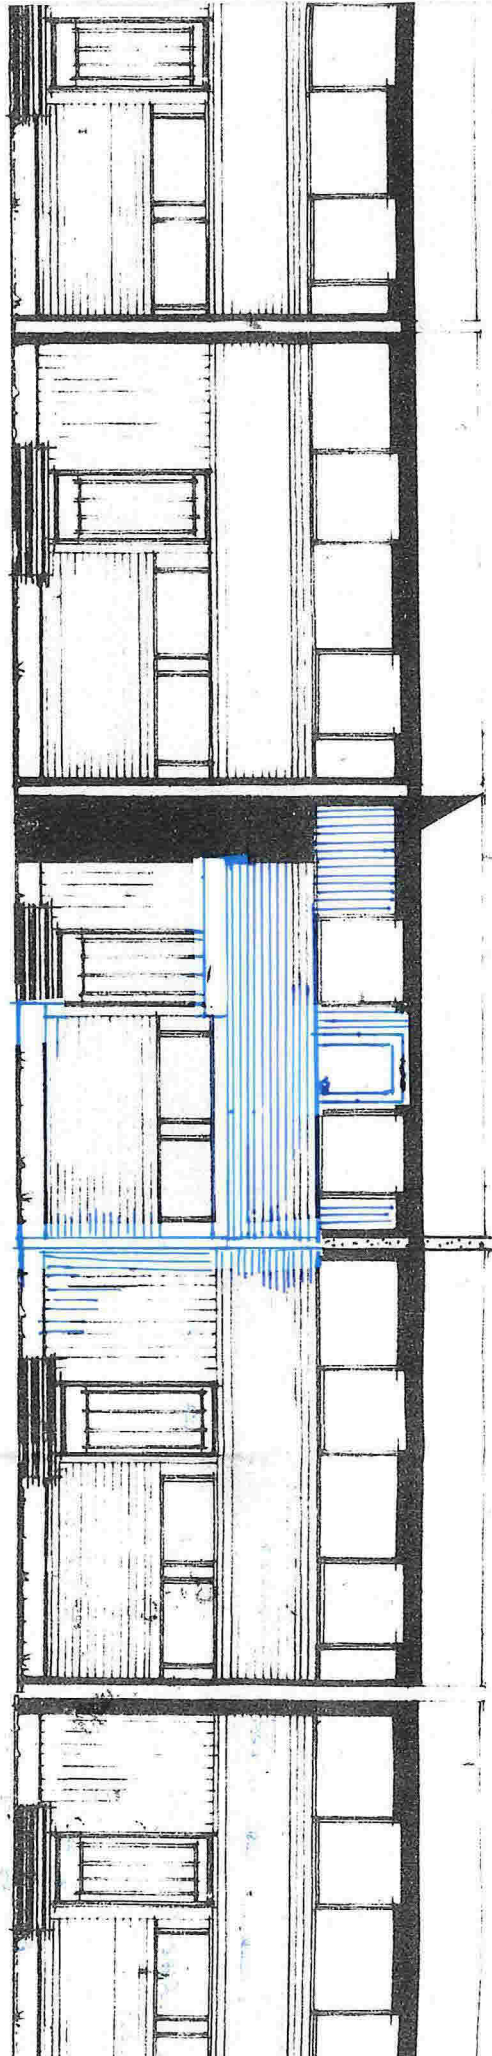


ETTER
FASADE NOT NORD

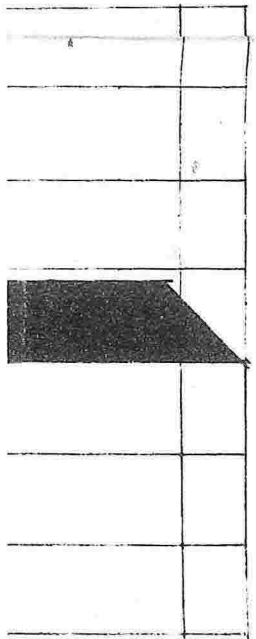

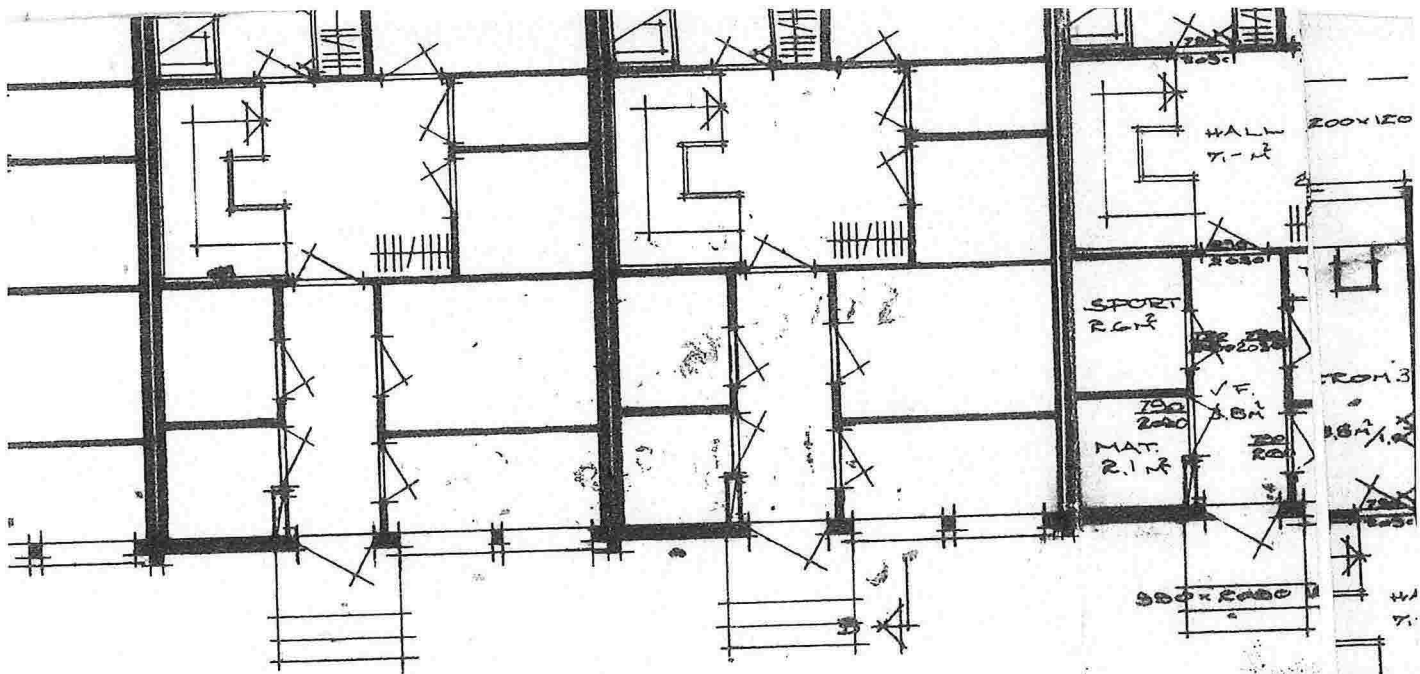

TØR

E8

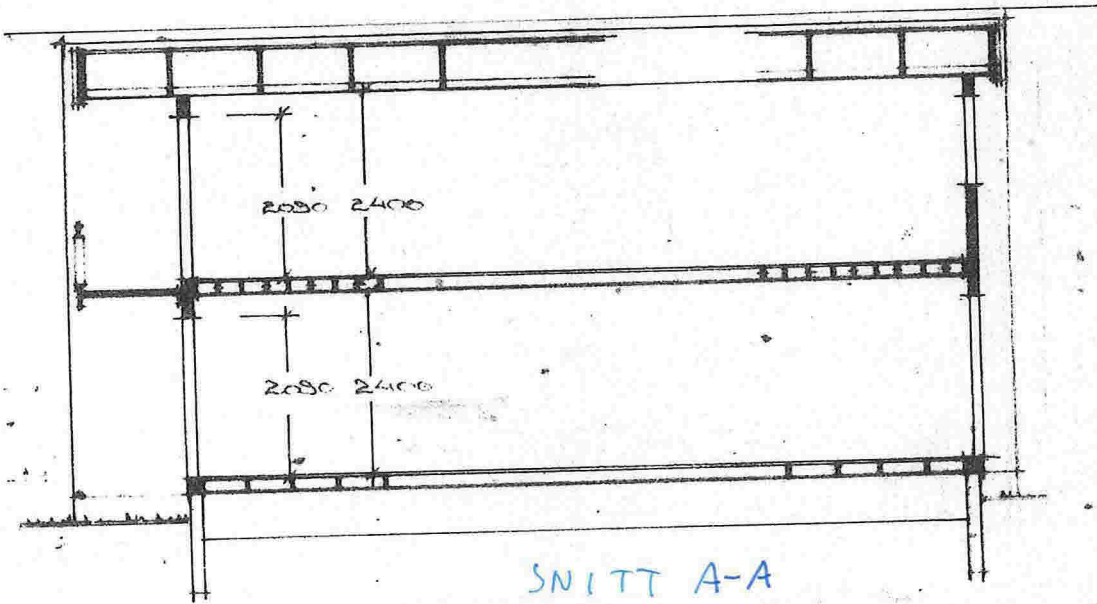

SNITT A-A




NAMTVEDT
SOTRA-BERGEN-FØRDE

ÅGOTNES-SOTRA PROSJEKT	TEGNET 4 ROHS REKI
BYGGERRE	LIND
BYGGEPLASS	KNA
Tegningen må hverke	

Postboks 705 - 5001 Bergen - Tlf 71 00 00

73

ETTER

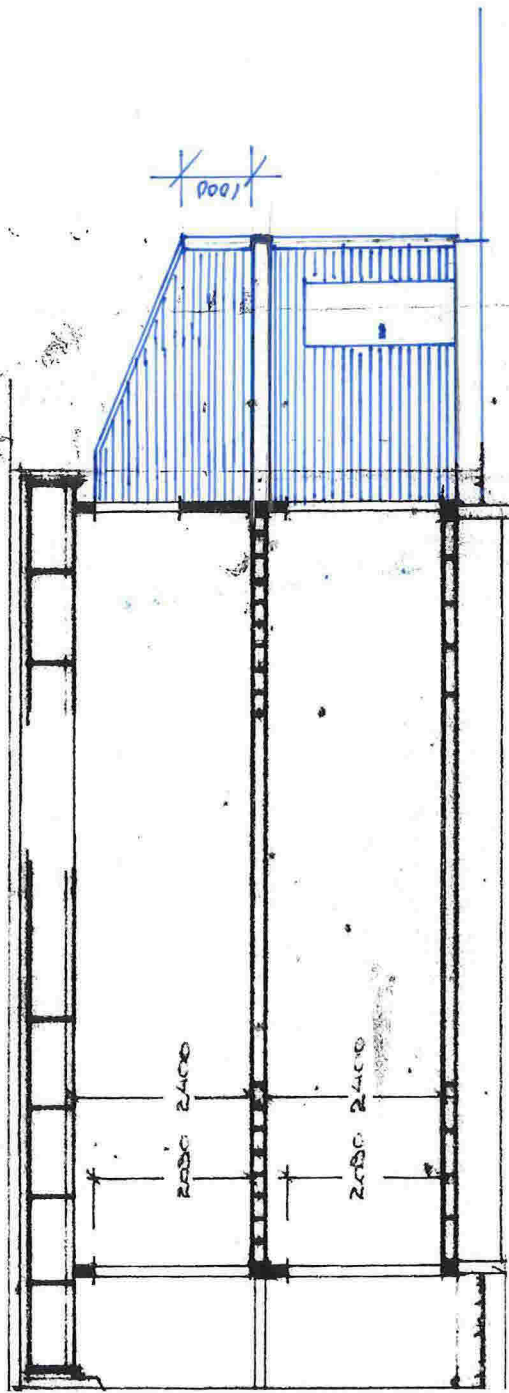

SNITT A-A

VIBIUC