

REV. ANT. REVIDERING GJELDER SIGN. DATO



Anko AS
 Fjøsangerveien 50C
 5059 Bergen
 Tel +47 5538 7870 Fax +47 5538 7871
 http://www.anko.no

Villanger & Sønner AS
 Boligtomt Gnr 188, bnr 787 Knarvik
 Lindås kommune

Profil_03

TEGNET sh

KONTR.

MÅL 1:100

DATO 19.04.2013


SAK NR.

TEGN NR.

303

REV.

E 1/3

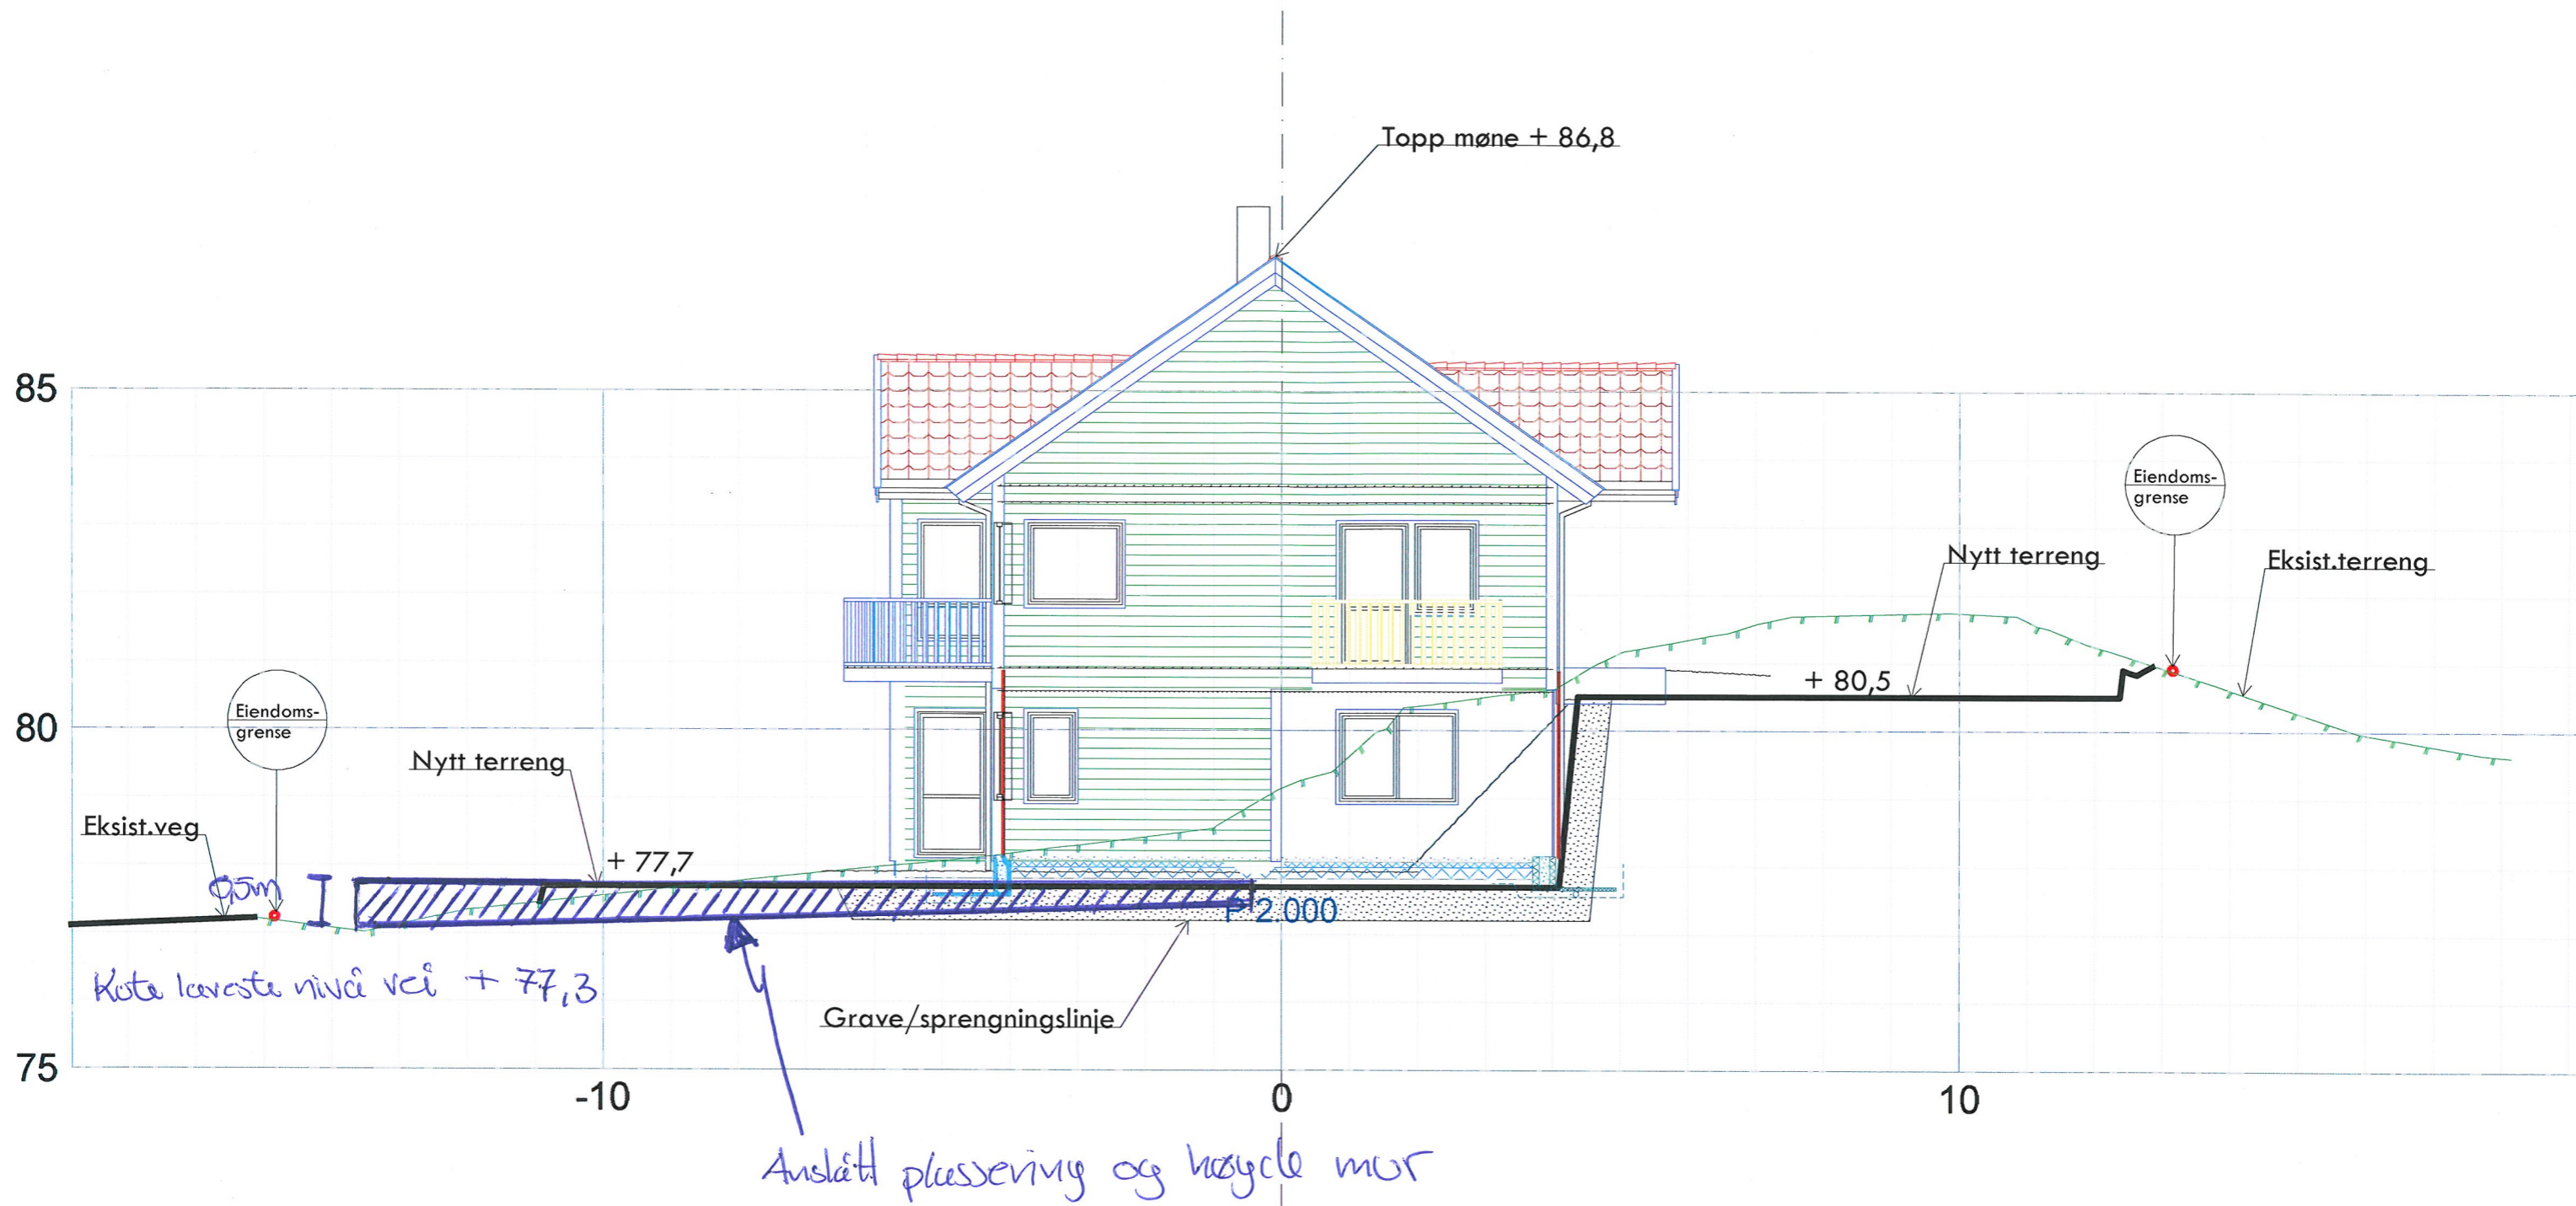

REV. ANT. REVIDERING GJELDER SIGN. DATO



Anko AS
 Fjøsangerveien 50C
 5059 Bergen
 Tel +47 5538 7870 Fax +47 5538 7871
 http://www.anko.no

Villanger & Sønner AS
 Sit.plan
 Gnr 188, bnr 787

Profil_02

TEGNET sh
 KONTR. gob
 MÅL 1:100
 DATO 19.04.2013


SAK NR. TEGN NR. REV.
 302

E 2/3

E3/B

Tillegg til salgsoppgave 8 bilag 1

KOTEHØYDE VEI I EIENDOMSGRENSE

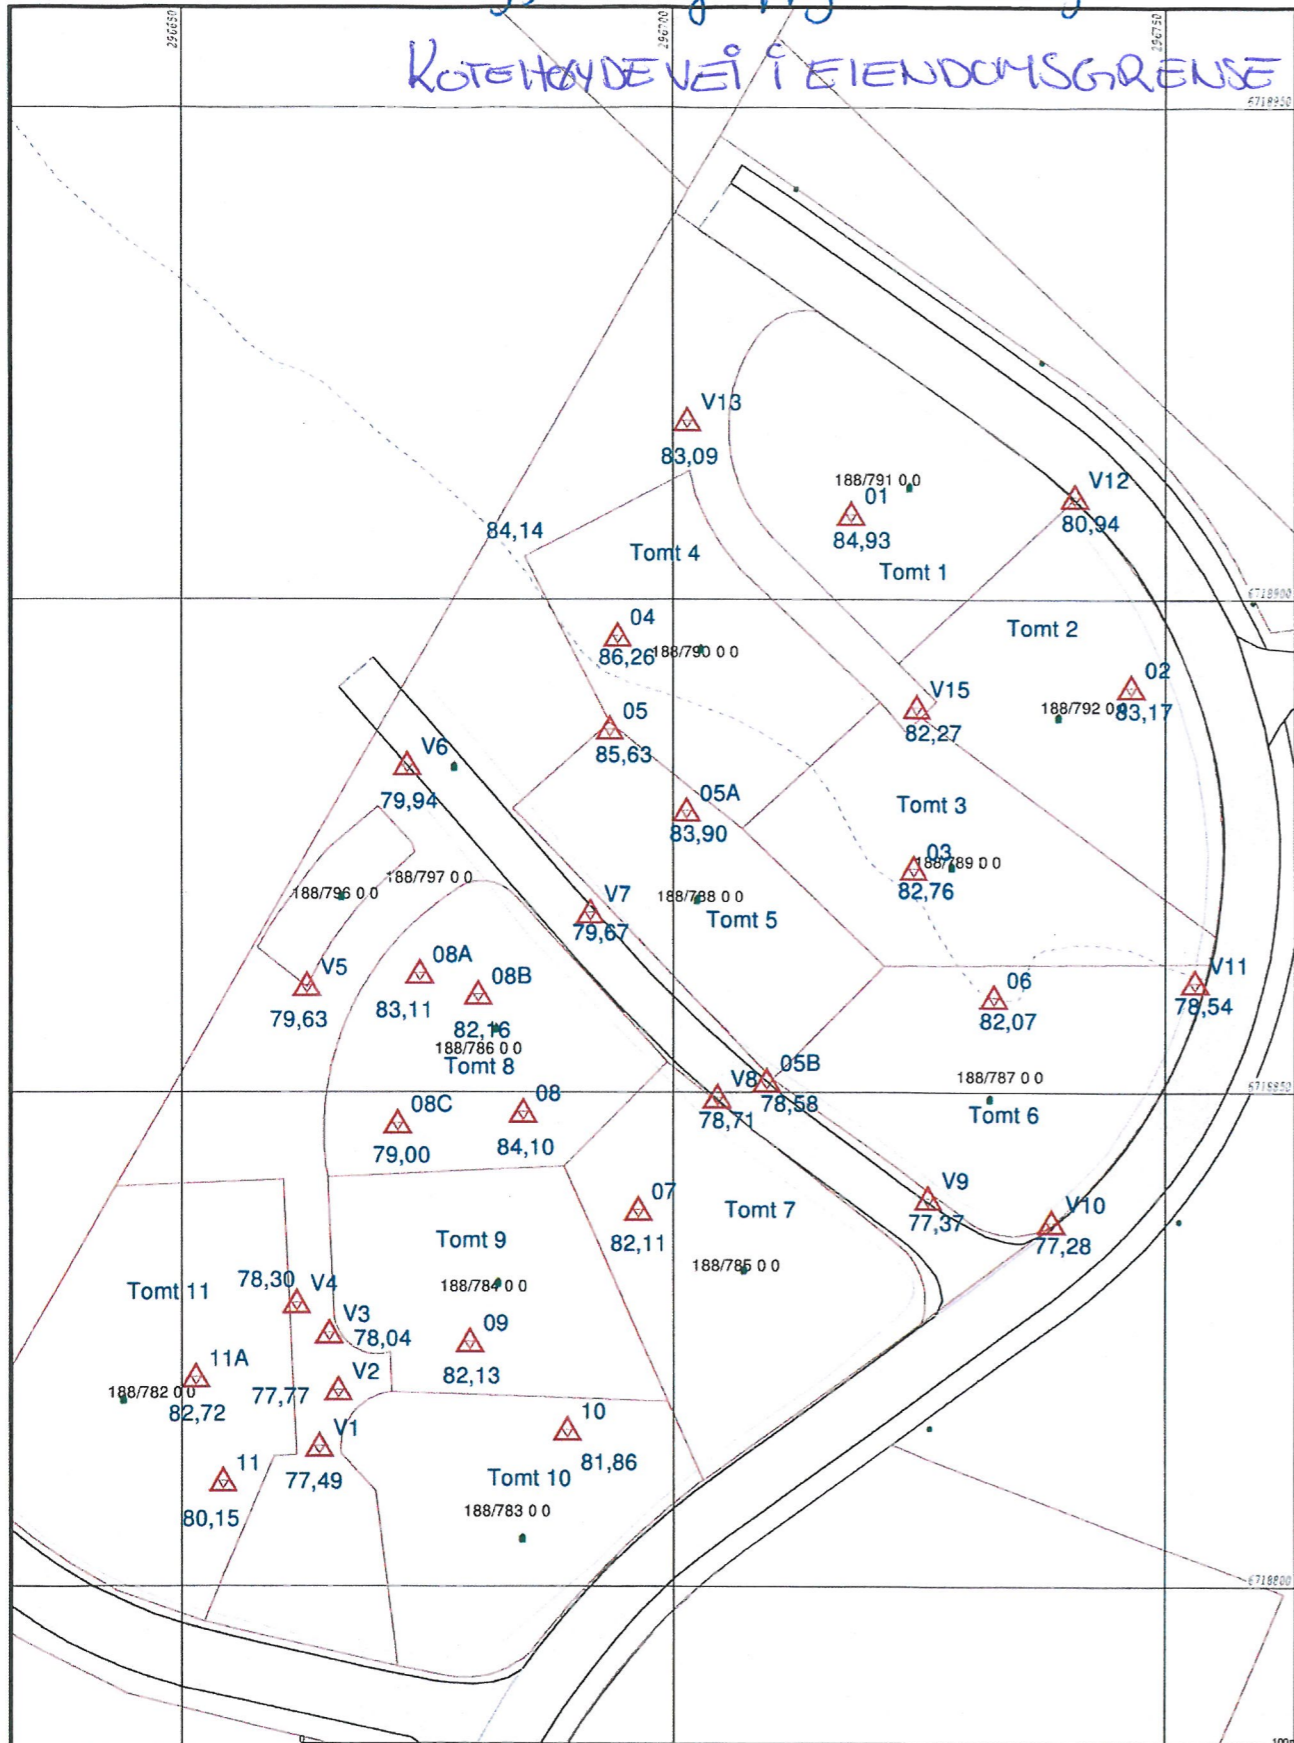

Målte Grenser	Bustad m/fellegbet	Andre bygg
Registrerte Grenser	Våringshus	
Udefinerte grenser	Støre bustader	
Terengmålte grense	Hytteferiehush	
Konstruert grensepunkt	Garasje/uthus	
Bølg	Industri/lager	

Beliggenhet og høyder må oppfattes som orienterende.



Lindås kommune
Geodata avdeling


Fig. 1

N



Skala
1:500