

Helge Sandvik

Fra: Magnus Grøttveit <Magnus.Grottveit@bkk.no>
Sendt: fredag 6. desember 2019 13:14
Til: Helge Sandvik
Emne: SV: Bjørndalen
Vedlegg: Bjørndalen.pdf

Hei

Høgsp.linja som tidlegare var eit problem er riven og linjene som viser på foto er lågsp.linjer.
Sjå vedlagt kart om ikkje det stemmer.
Det betyr at de ikkje treng noko avtale, men ver obs på at det er trass alt 230 V.
Så ikkje riv ned noko eller endra terreng under linjene slik at det vert for låg høgd. (min 4 m høgd i terreng)

Venleg helsing

Magnus Grøttveit
Arbeidsplanleggjar

BKK Nett AS | Postboks 7050, 5020 Bergen | T: +47 55129274 | M: +47 90832877 | www.bkk.no

Fra: Helge Sandvik <helge@h-sandvik.no>
Sendt: 6. desember 2019 12:09
Til: Magnus Grøttveit <Magnus.Grottveit@bkk.no>
Emne: Bjørndalen


Med venleg helsing

Helge Sandvik
Daglig leder

H.Sandvik Entreprenør AS

Mobil: 970 19 634
Epost: helge@h-sandvik.no

H.SANDVIK A/S
Entreprenør

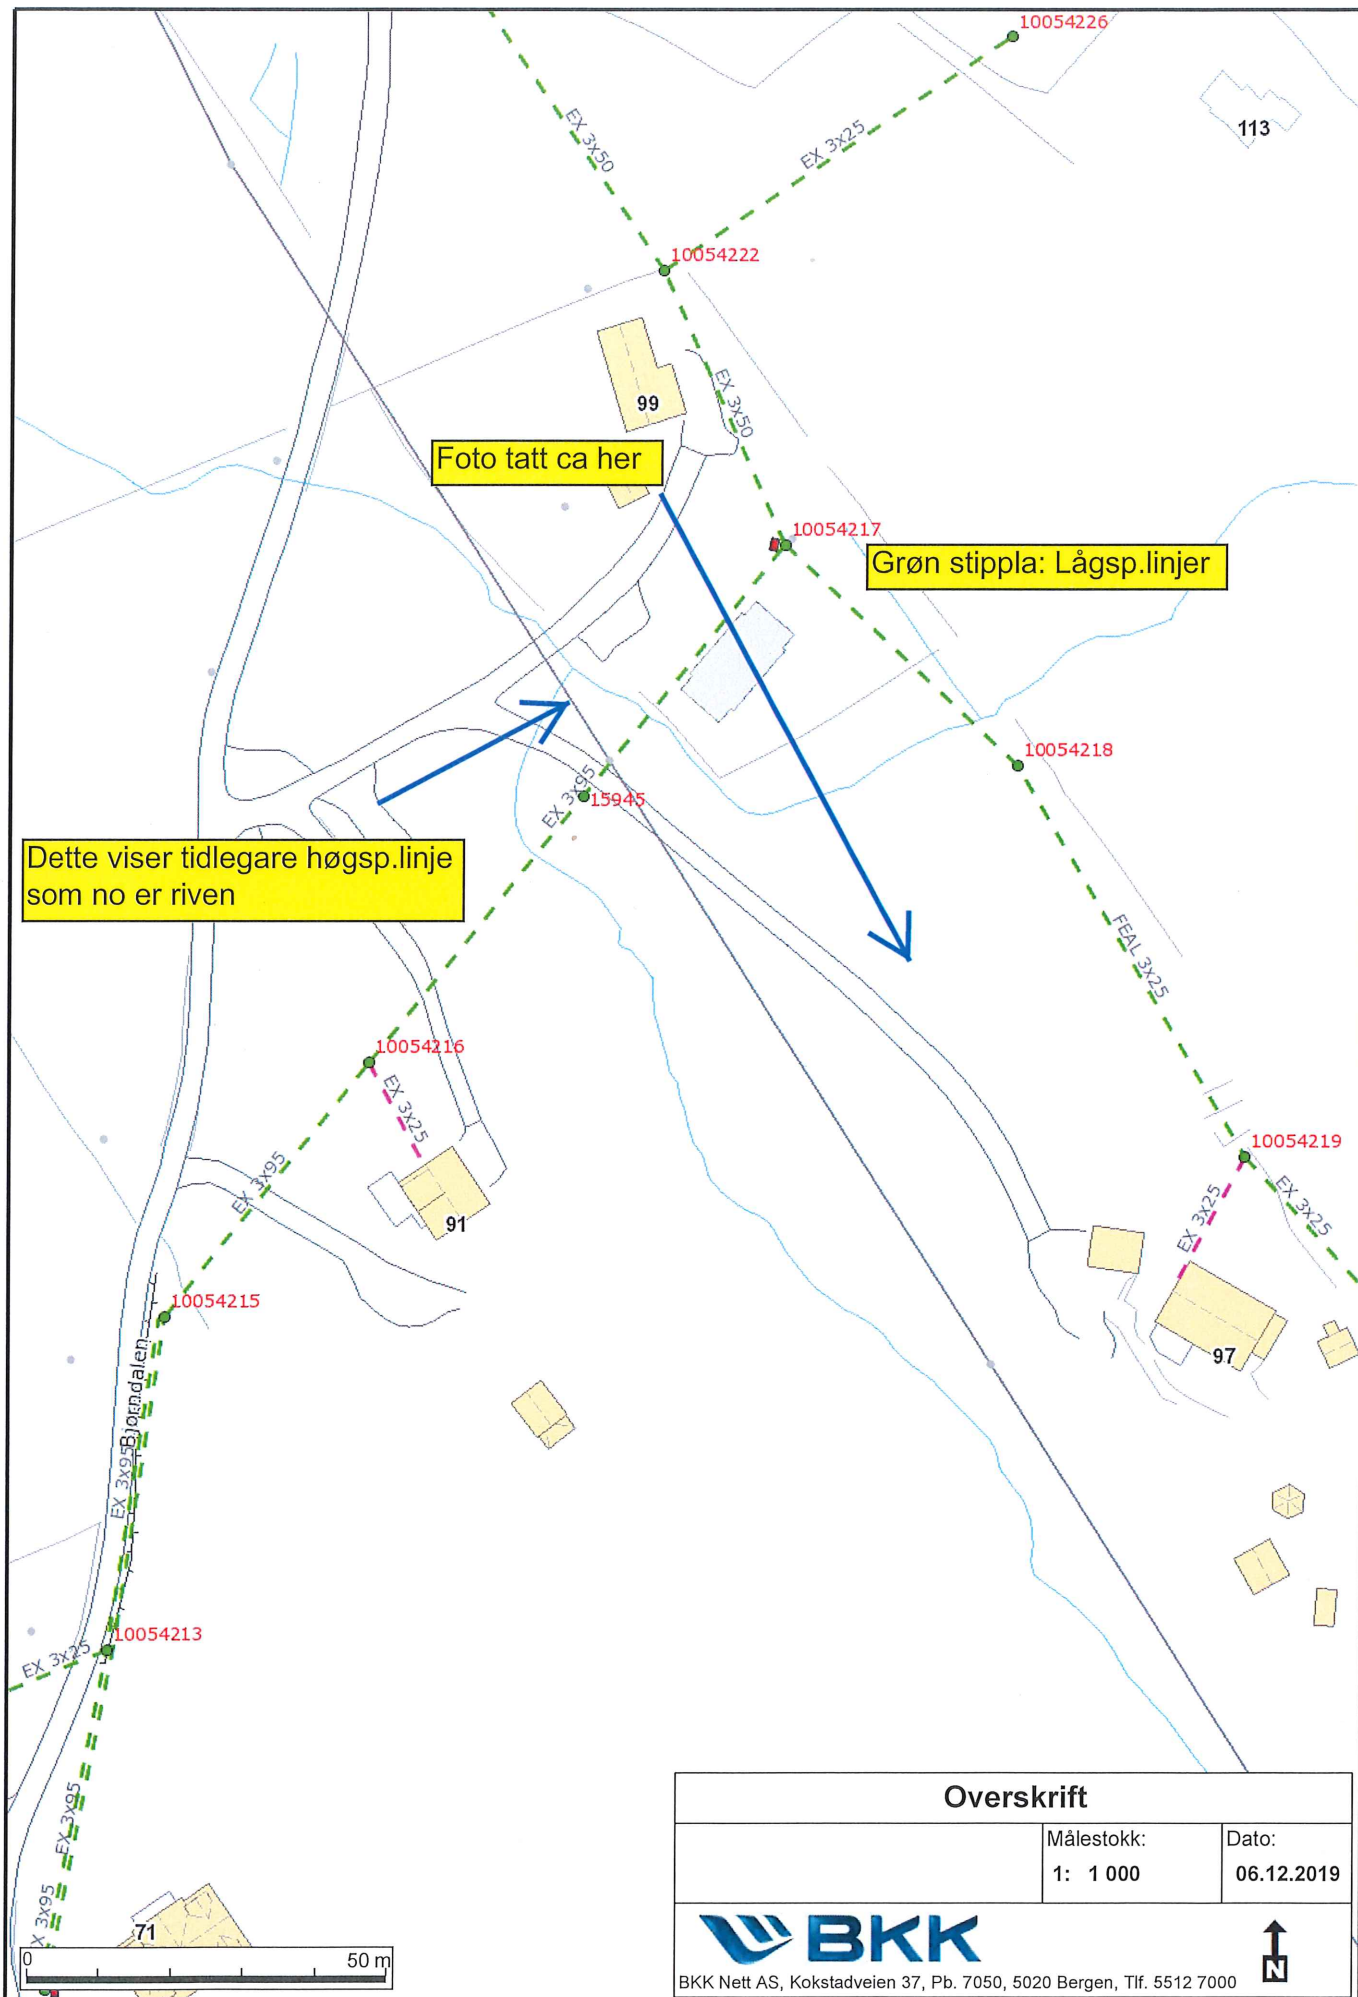

Dette viser tidlegare høgsp.linje som no er riven

Foto tatt ca her

Grøn stippla: Lågsp.linjer

Overskrift		
	Målestokk: 1: 1 000	Dato: 06.12.2019
		
BKK Nett AS, Kokstadveien 37, Pb. 7050, 5020 Bergen, Tlf. 5512 7000		