


Målskisser

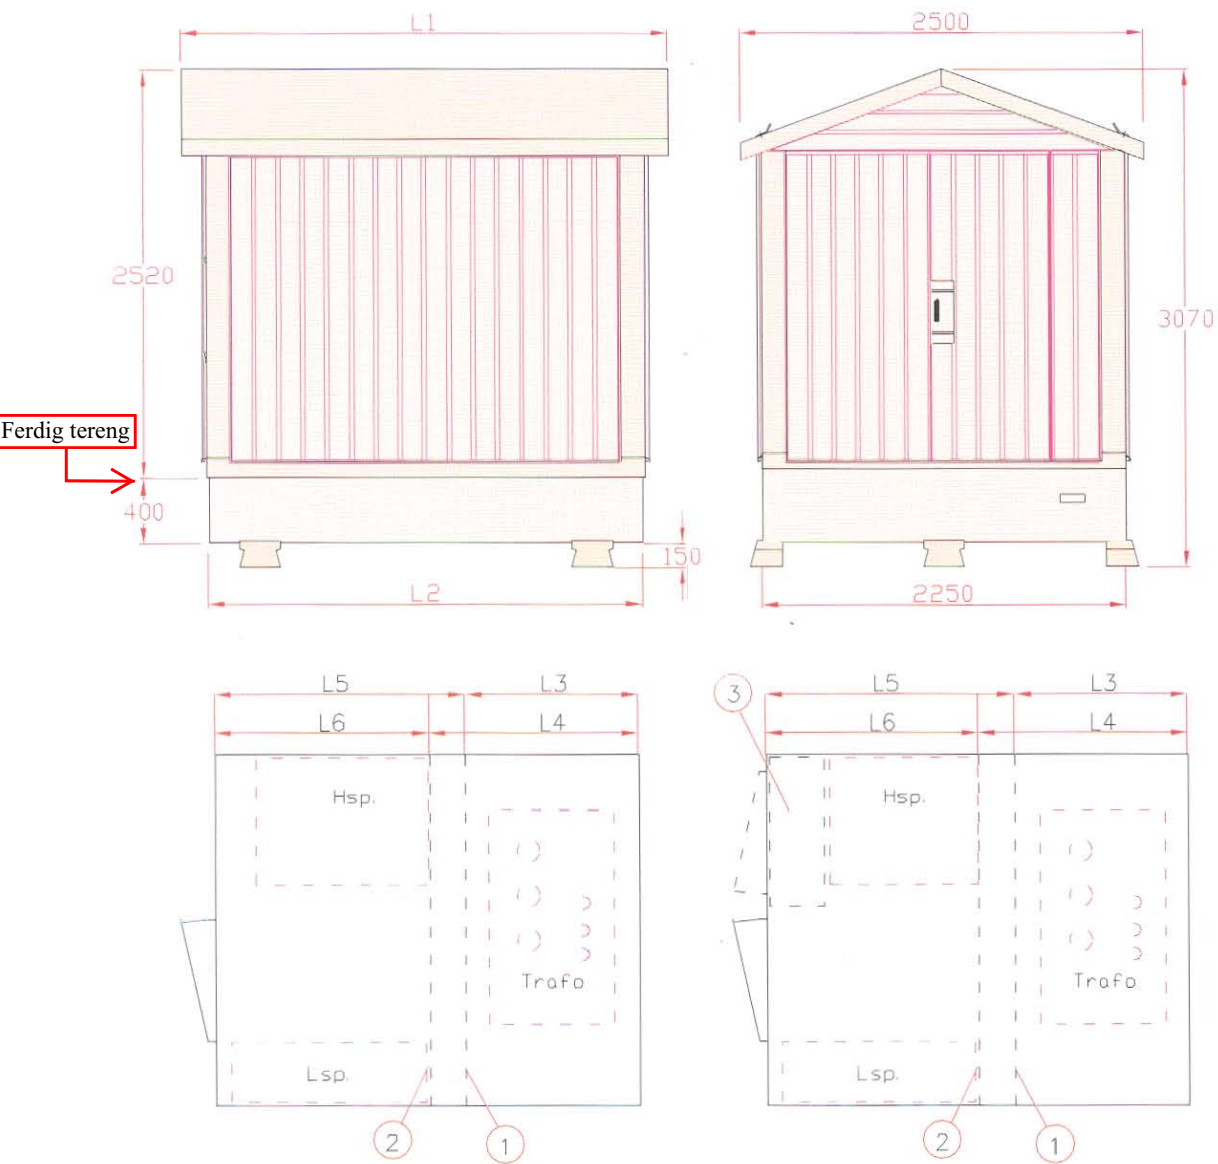

Pos. 1: Skillevegg ved transformatorrom for 630 kVA
Pos. 2: Skillevegg ved transformatorrom for 1250 kVA

Pos. 3: Ekstrarom

Type	L1	L2	L3 1)	L4 2)	L5	L6	Vekt, hus inkl Al-fund.	Vekt, hus for betong-fund.	Vekt, betong-fund.
	mm	mm	mm	mm	mm	mm	kg	kg	kg
Hålogaland	2700	2390	1050	1350	1200	-	900	850	600
Nidaros	3000	2690	1050	1350	1500	1200	950	900	625
Bjørgvin	3300	2990	1050	1350	1800	1500	1000	950	650
Oslo	3600	3290	1050	1350	-	1800	1050	1000	670

Innvendig bredde, hus: 2080 mm
Innvendig høyde, hus: 2020 mm

1) Innvendige mål, oljekar, 630 kVA: 1840x940 mm
2) Innvendige mål, oljekar, 1250 kVA: 2000x1200 mm

Siemens AS

Divisjon Energiforsyning

Oslo
Østre Aker vei 90
Postboks 10 Veitvet
0518 Oslo
Tlf 22 63 30 00
Fax 22 63 42 92

Trondheim
Bratsbergveien 5
7493 Trondheim
Tlf 73 95 90 00
Fax 73 95 91 15

Bergen
Spelhaugen 22
Postboks 3660 Fyllingsdalen
5845 Bergen
Tlf 55 17 66 00
Fax 55 16 44 60

Harstad
Los Holtes vei 51
Postboks 3004
9401 Harstad
Tlf 77 06 43 50
Fax 77 06 46 90