



LINDÅS KOMMUNE	
Klassering	
17 DES 2019	
Ark. saksnr.	Løpnr.
Saksh.	Tilgangskode

Lindås kommune  
Kvernhusmyrane 20


5914 ISDALSTØ

Retting i Matrikkelen for g.bnr. 217/40.

Underteikna og heimelskavar til ovanfornevnte  
eigedom ynskjer å retta opp matrikkelen som  
synt på vedlagte kartutsnitt.

Knarvik 16. 12. 2019

Nils G. Rasmussen

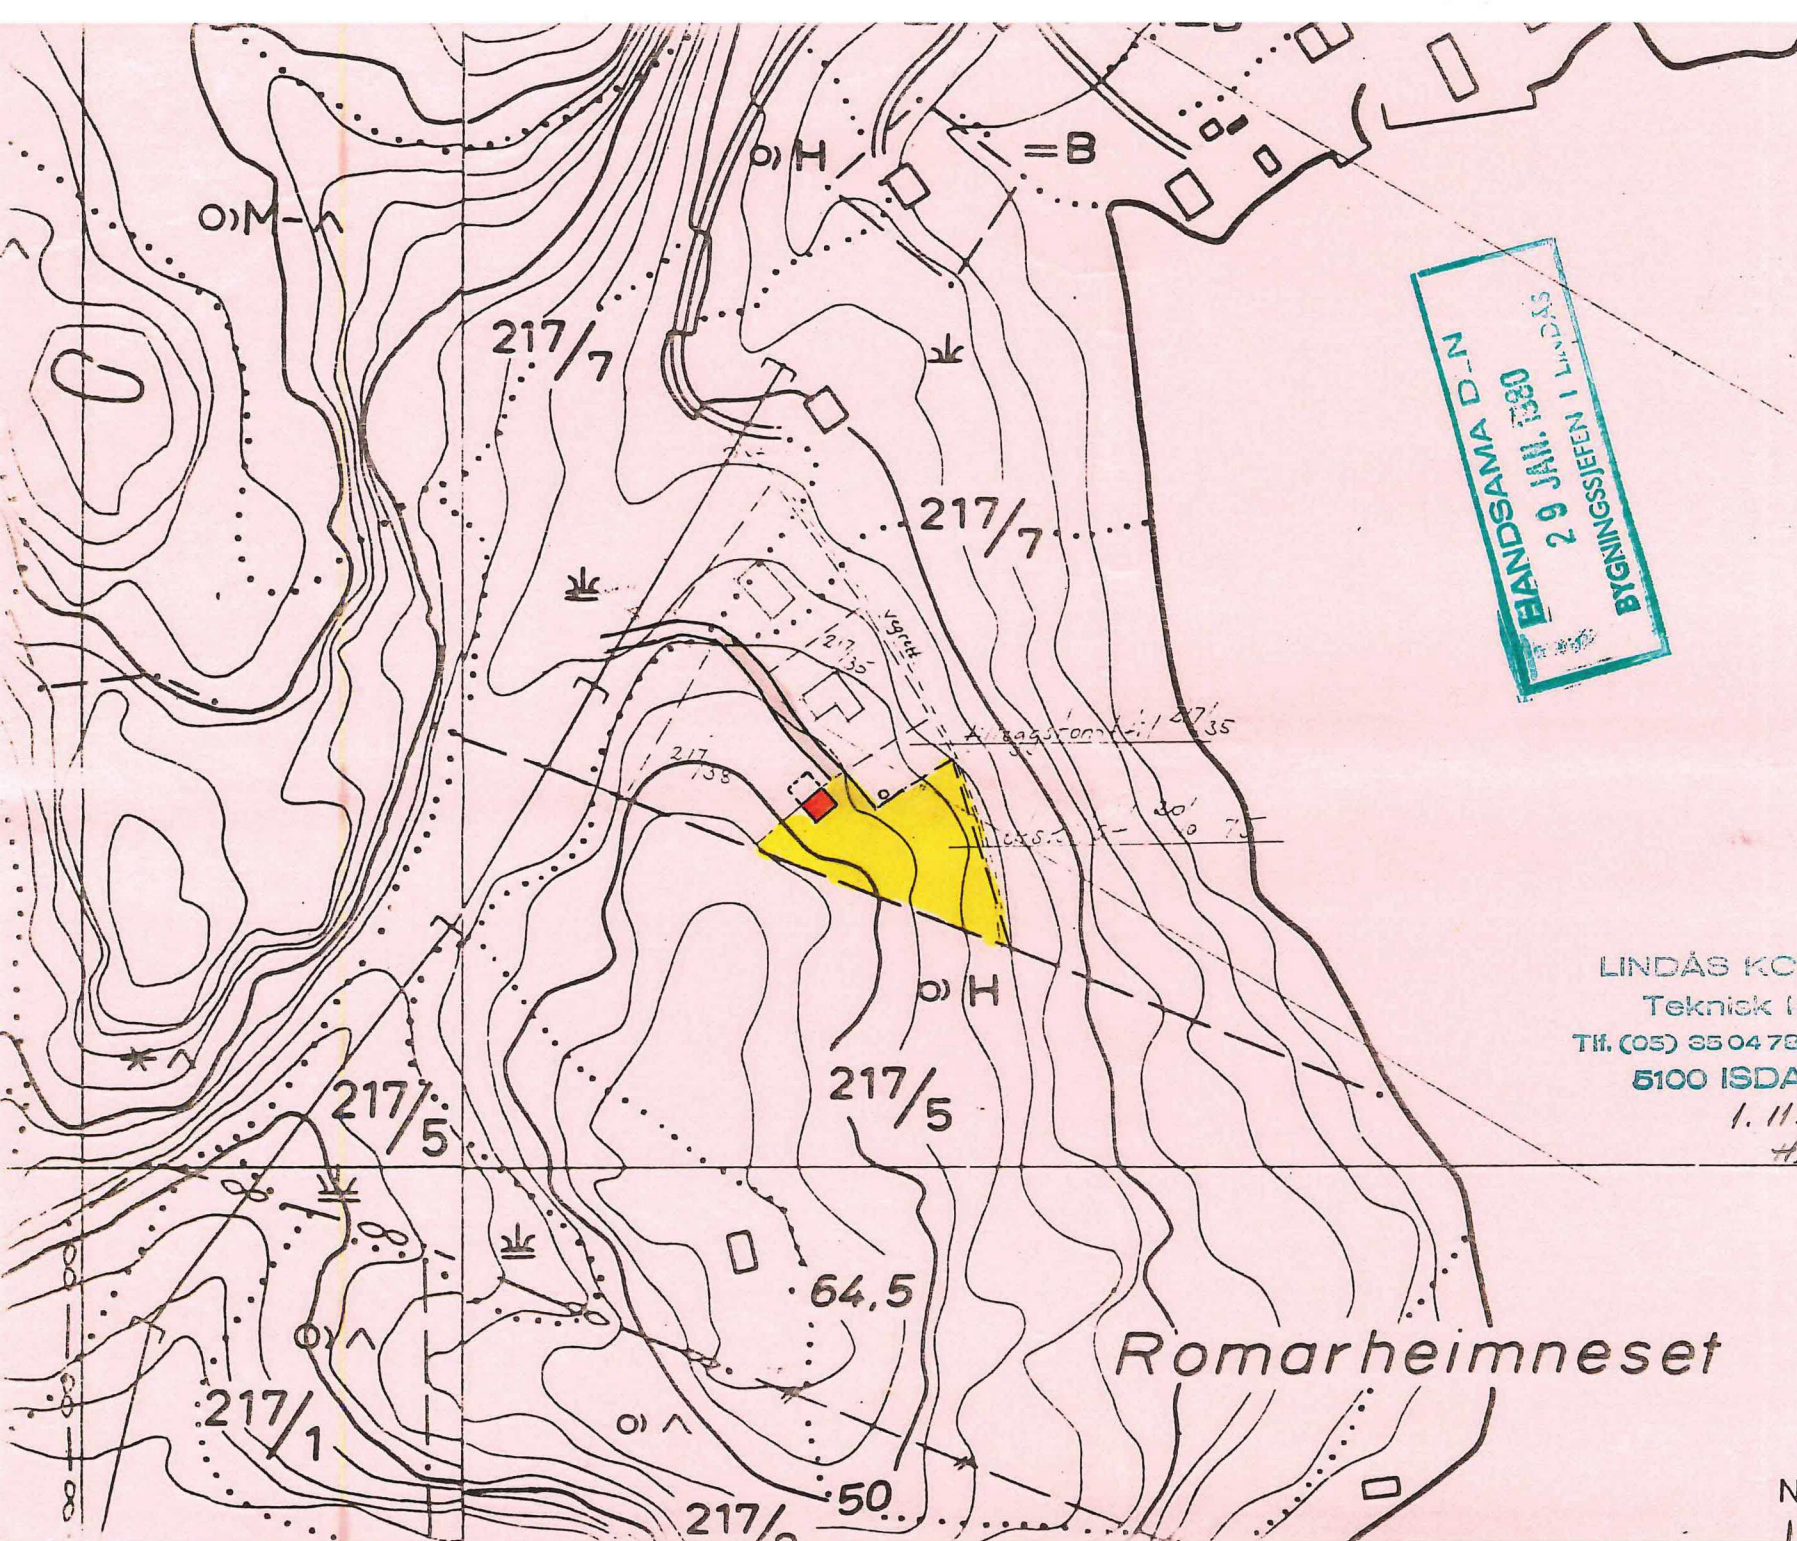


HANDSAMMA D-N  
BYGNINGSJEFFEN I LINDÅS

LINDÅS KOMMUNE  
Teknisk kontor  
Tlf. (05) 35 04 78 el. 35 08 84  
5100 ISDALSTØ  
1. 11. 79  
H. 7.

Romarheimneset



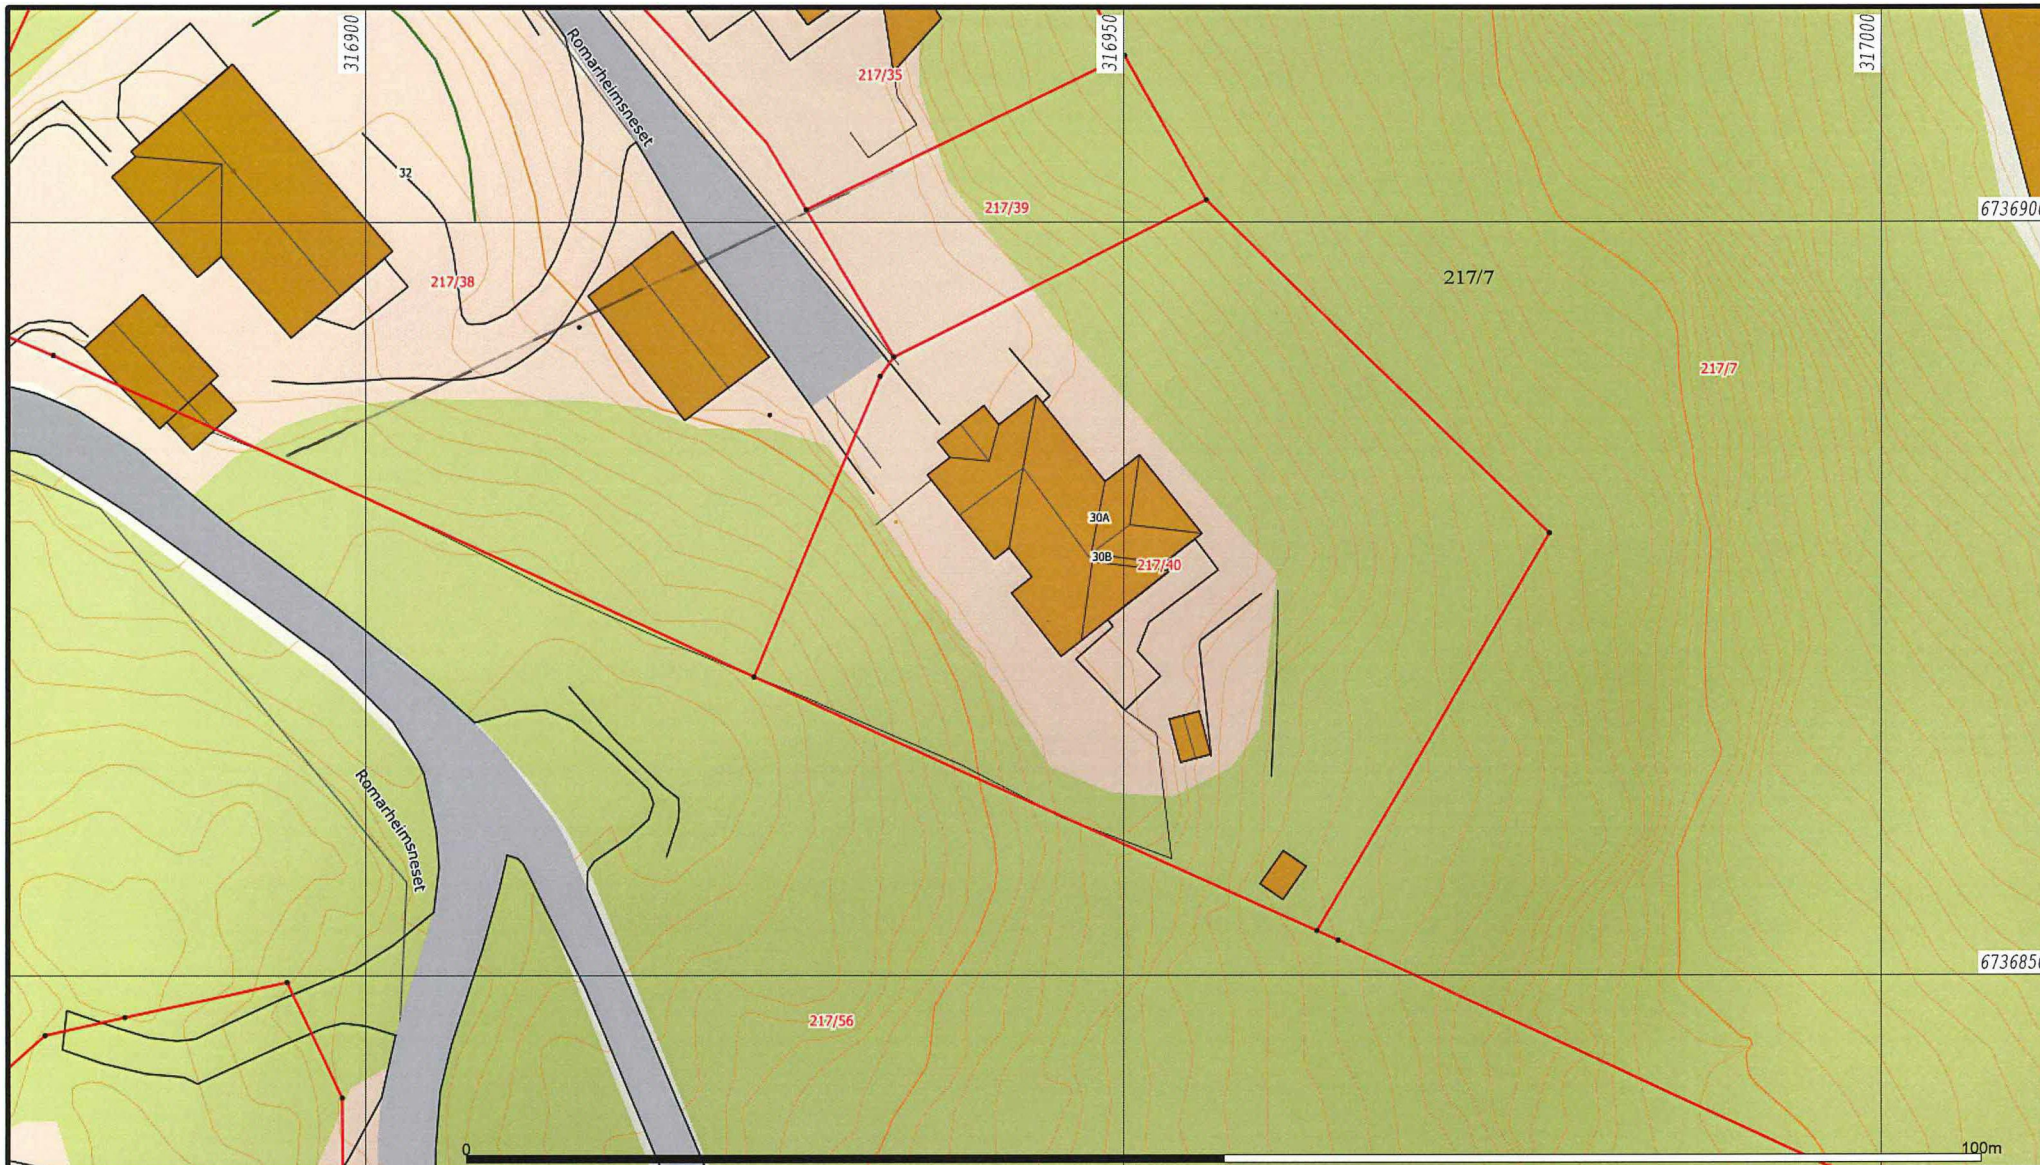

- Sone 1 Svein Åge
- Sone 2 Vida
- Sone 3 Morten
- Sone 4 Felles

Beliggenhet og høyder må oppfattes som orienterende.  
 Koordinatsystem: UTM(EUREF89) - SONE 32 (EPSG:32632)  
 Høydesystem: (EPSG:)




Lindås kommune  
 Geodataavdeling  
 A-Grunnkart WMS.

Dato: 2019.12.16  
 Sign: SSO

G.nr. 217, b.nr. 40.



Målestokk  
 1:500

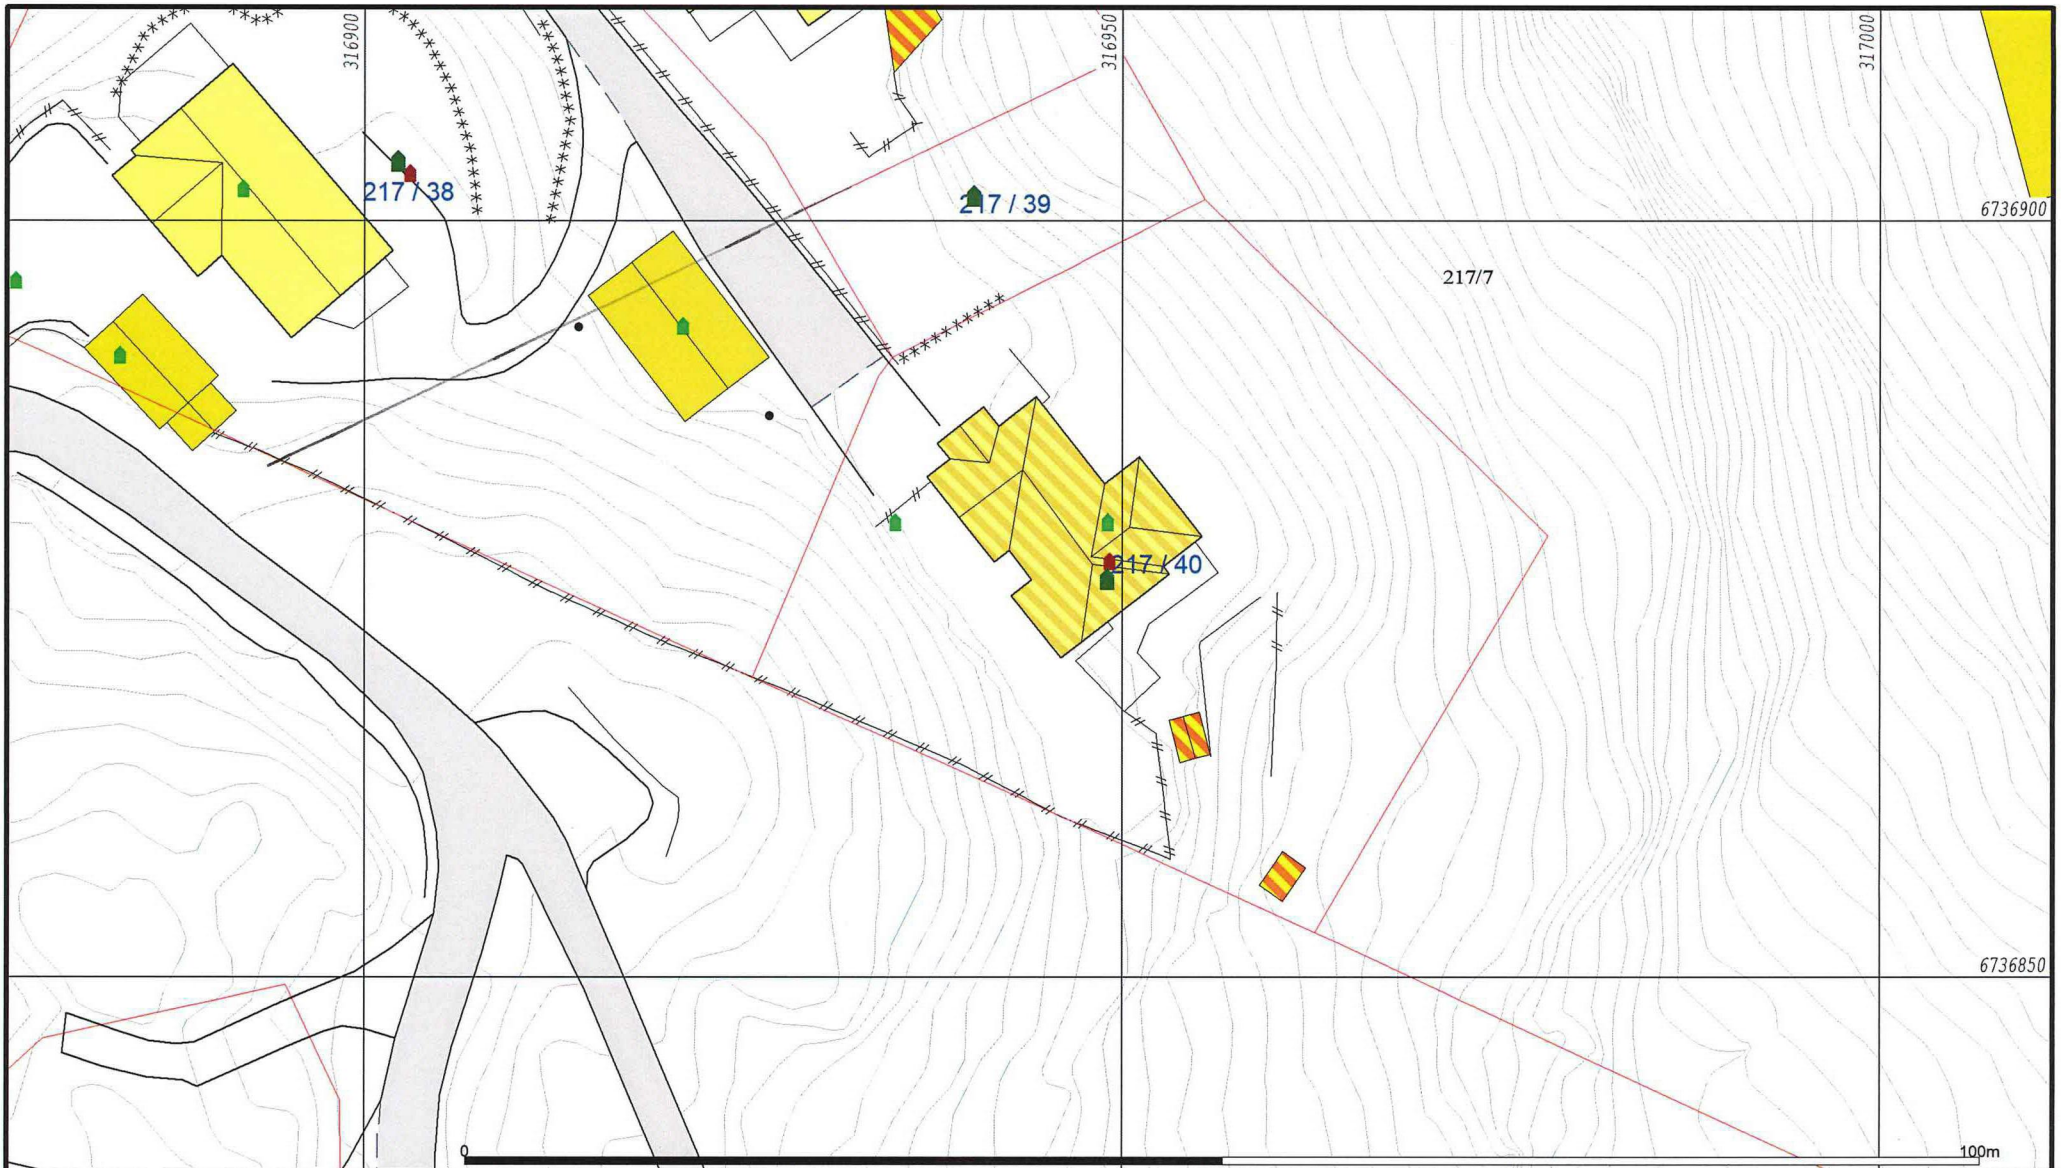

- |                        |                 |
|------------------------|-----------------|
| Målte Grenser          | Våningshus      |
| Registrerte Grenser    | Større bustader |
| Udefinert grenser      | Hytte/feriehus  |
| Terrengmålte grense    | Garasje/uthus   |
| Konstruert grensepunkt | Industri/lager  |
| Bolig                  | Andre bygg      |
| Bustad m/leilighet     |                 |

Beliggenhet og høyder må oppfattes som orienterende.  
 Koordinatsystem: UTM(EUREF89) - SONE 32 (EPSG:32632)  
 Høydesystem: (EPSG:)




Lindås kommune  
 Geodataavdeling  
 Grunnkart.

Dato: 2019.12.16  
 Sign: SSO

G.nr. 217, b.nr. 40.

N  
  
 Målestokk  
 1:500

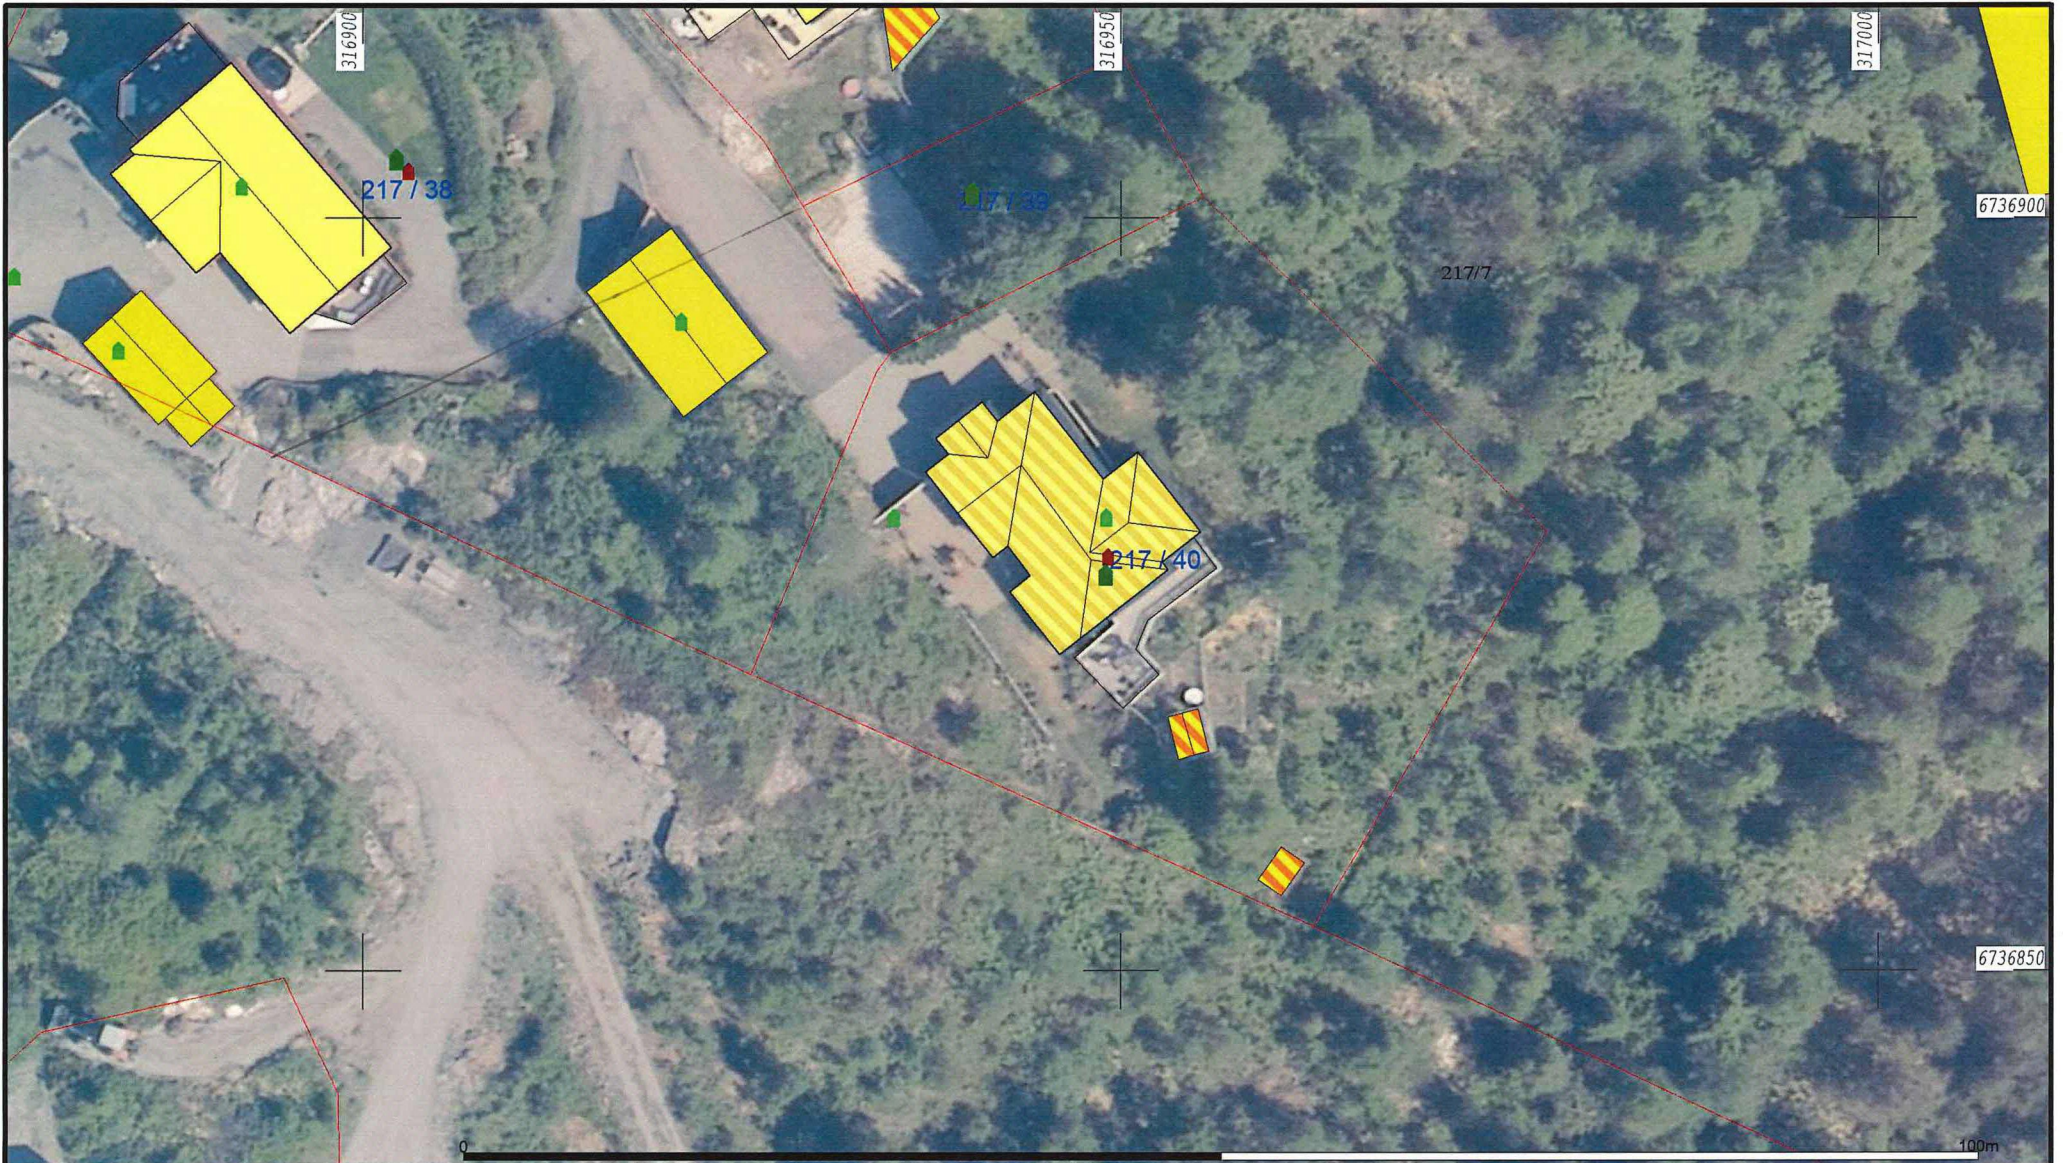

- Målte Grenser
- - Registrerte Grenser
- ⚡ Udefinert
- ⚡ Terrengmålt
- ⚡ Konstruert
- Bolig
- Bustad m/leilighet
- Våningshus
- Større bustader
- Hytte/feriehus
- Garasje/uthus
- Industri/lager
- Andre bygg

Beliggenhet og høyder må oppfattes som orienterende.  
 Koordinatsystem: UTM(EUREF89) - SONE 32 (EPSG:32632)  
 Høydesystem: (EPSG:)




Lindås kommune  
 Geodataavdeling  
 Ortofoto 2018.

Dato: 2019.12.16  
 Sign: S80

G.nr. 217, b.nr. 40.




Målestokk  
 1:500

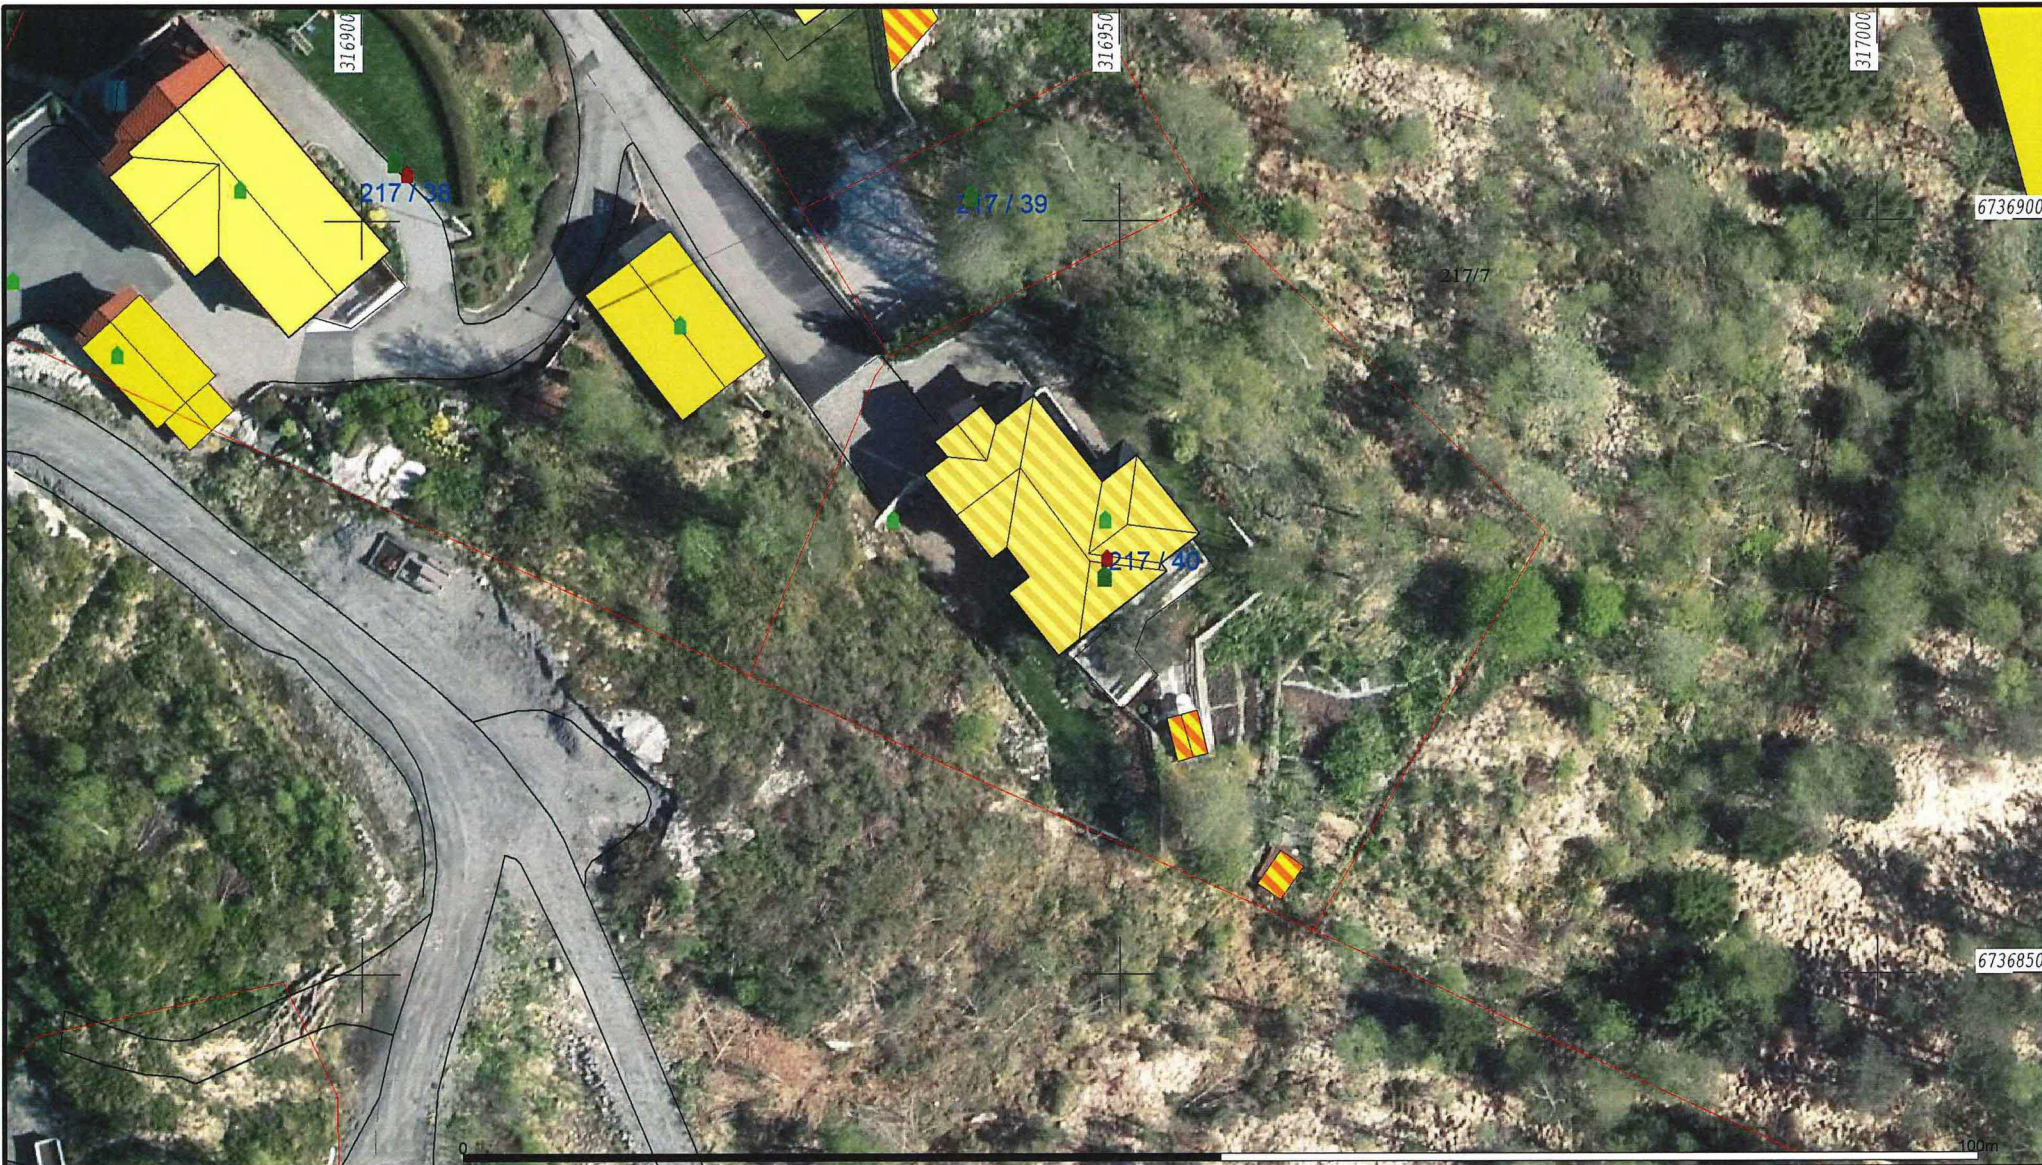

— Måte Grenser	■ Våningshus
- - Registrerte Grenser	■ Større bustader
⊕ Udefinert	■ Hytte/feriehus
⚓ Terrengmått	■ Garasje/uthus
⚓ Konstruert	■ Industrilager
■ Bolig	■ Andre bygg
■ Bustad m/leilighet	

Beliggenhet og høyder må oppfattes som orienterende.  
 Koordinatsystem: UTM(EUREF89) - SONE 32 (EPSG:32632)  
 Høydesystem: (EPSG:)

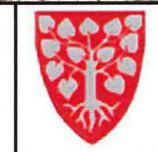

Lindås kommune  
 Geodataavdeling  
 Ortofoto 2015.

Dato: 2019.12.16  
 Sign: SSO

G.nr. 217, b.nr. 40.

N

Målestokk  
 1:500