



LINDÅS KOMMUNE

Eining for Teknisk drift

Rørleggjarmelding

Skjemaet skal nyttast ved arbeid som vedkjem tilknytning til kommunale vass- og avlaupsleidningar, og private anlegg.

Utfylt skjema skal sendast:

Lindås kommune
Teknisk drift, VA-avdelinga,
Kvernhusmyrane 20
5914 ISDALSTØ

LINDÅS KOMMUNE	
Klassering	
17. 11. 2014	
Ark. saknr.	Løsnr.
Gjeld	Thysingekode

Før arbeidet vert sett i gang skal det liggje føre kommunal godkjenning av denne rørleggjarmeldinga og pålagt tilkoplingsgebyr skal vere innbetalt til kommunen.

Gjeld byggjearbeid på følgjande eigedom:

Gnr/Bnr.: 81/66	Adressa til eigedommen: Risøy Vass- og Avfallsselskap 2, V/Svein Erik Akejelberg Vestlivereg 67 5264 GARNES
--------------------	--

Utførande rørleggjar:

Føretaksnamn: Lindås Pors & Sanitær AS	
Adresse: Birkelandet, 5914 Isdalstø	Tlf: 56357410
Kontaktperson: Leif Nørve	Mobiltf. (kontaktperson): 9840040

Arbeidet vil føregå i perioden/type anlegg:

Frå og med dato: 9/6-14	Til og med dato: 9/7-14
<input checked="" type="checkbox"/> Offentleg anlegg	<input checked="" type="checkbox"/> Privat anlegg
<input checked="" type="checkbox"/> Tilkopl. Vatn	<input type="checkbox"/> Tilkopl. Avl

i Hyttefeltet

Teikningar vedlagt:

<input type="checkbox"/> Situasjonsplan	<input type="checkbox"/> Kjellarplan	
<input type="checkbox"/> Installasjonsteikning	<input type="checkbox"/> Etasjeplan	Tal teikningar vedlagt:
<input checked="" type="checkbox"/> Andre teikningar, gje opp kva slag: Detalj-Skisse		

Merknadar:

Det vert monterte vannmåler i kjøkken ved tilknytningspunktet. Her vert det stoppekrane og luftteknikk for avtapping av leidninga for vinteren!





LINDÅS KOMMUNE

Eining for Teknisk drift

I Lindås kommune gjeld KS "Standard abonnementsvilkår for vann og avløp" Dette er delt i "Administrative bestemmelser" og i "Tekniske bestemmelser". Føretak som skal utføre arbeid på sanitæranlegg i Lindås kommune, skal være kjent med dette reglementet.

I tillegg har Lindås kommune sin egen VA norm. www.va-norm.no

Nokre viktige punkt i forhold til regelverket:

1. Lågast tillatne kjellargolvshøgde vert fastsett av stikkleidningen sin lengde, fall og andre krav i abonnementsvilkåra. Det skal alltid vere minst 90 cm mellom kjellargolv og/ eller vasstand i lavast monterte vasslås, og innvendig topp hovudleidning, målt i stikkleidningen sitt forgreiningspunkt på hovudleidningen. Aldri lågare enn kote + 3,00.
2. Dersom det må nyttast trykkauking/ reduksjonsventil grunna for lågt eller for høgt trykk, er det konsulent/ ansvarleg søkjar/ røyrleggjar/ abonnent sitt ansvar å undersøkje om det er naudsynt, og utførande røyrleggjar / abonnent sitt ansvar å sørgja for å koste dette. Utforming av anlegg for trykkauke skal beskrivast/ teiknast og godkjennast spesielt, før endeleg tilknytning vert utført.

Som utførande er eg kjend med dei vilkår som vedkjem tilknytning til kommunale vass- og avlaupsleidningar i Lindås kommune.

Isdalstø 3/6-14 
.....
Stad, dato og underskrift utførande røyrleggjar

Som eigar av anlegg/ eigedom vil eg rette meg etter dei til ei kvar tid gjeldande sanitær- og avgiftsføresegner i Lindås kommune.

3/6-14 - For NavstHellesk 2. *AK*
.....
Stad, dato og underskrift eigar av anlegg/ eigedom:

Rørleggarmeldinga må vere komplett utfylt, ha to underskrifter og alle vedlegg innlevert for handsaming vert utført.





Lindås kommune
Eining for teknisk drift

Ferdigmelding

Skjemaet skal nyttast ved arbeider som berører tilknytning til kommunale vass og avlaupsleidningar

Det skal sendast til Lindås kommune Teknisk drift Avd. for vatn og avlaup, så snart anlegget er ferdig

Gjeld byggjearbeid på følgjande eigedom:

Gnr/bnr 87 / 66	Adresse Risøy Nærstfelleskap Svein Erik Akseberg Vestivegen 67 5264 Garmes
--------------------	---

Utførande røyrleggjar:

Føretaksnamn: Lindås Rør & Sanitør AS
--

Adresse: Bærkehordane 7, 5914 Isdalste	Tlf: 56317450
---	------------------

Målsetting /beskriving av utført arbeid:

1. Utvendig stengeventil, tilkoplingsstad, kummer m.v. skal visast og målsettes nøyaktig, røyrdimensjonar skal førast på, også for offentlege leidningar
2. Godkjent føretak skal sørge for at det føreligg situasjonsplan som viser privat vass og avlaupsanlegg, **slik det er bygd**. Skal leverast med ferdigmelding til kommunen for arkivering.
3. Sjå spesielt KS. Tekniske bestemmelser Pkt. 2.5.1 og KS Administrative bestemmelser Pkt. 2.1

Underskrift av utførande røyrleggjar.

Flu-141 *Leif Nørve*

5955 LINDÅS


RISØY ARNVALD

Naust N2

Plassering a naust - ok
Revidert 11.10.2013

- Hytte/høsteb
- Garasje/høsteb
- Industribygget
- Anker bygg

Beliggenhet og høyder må spesifiseres som orienterings

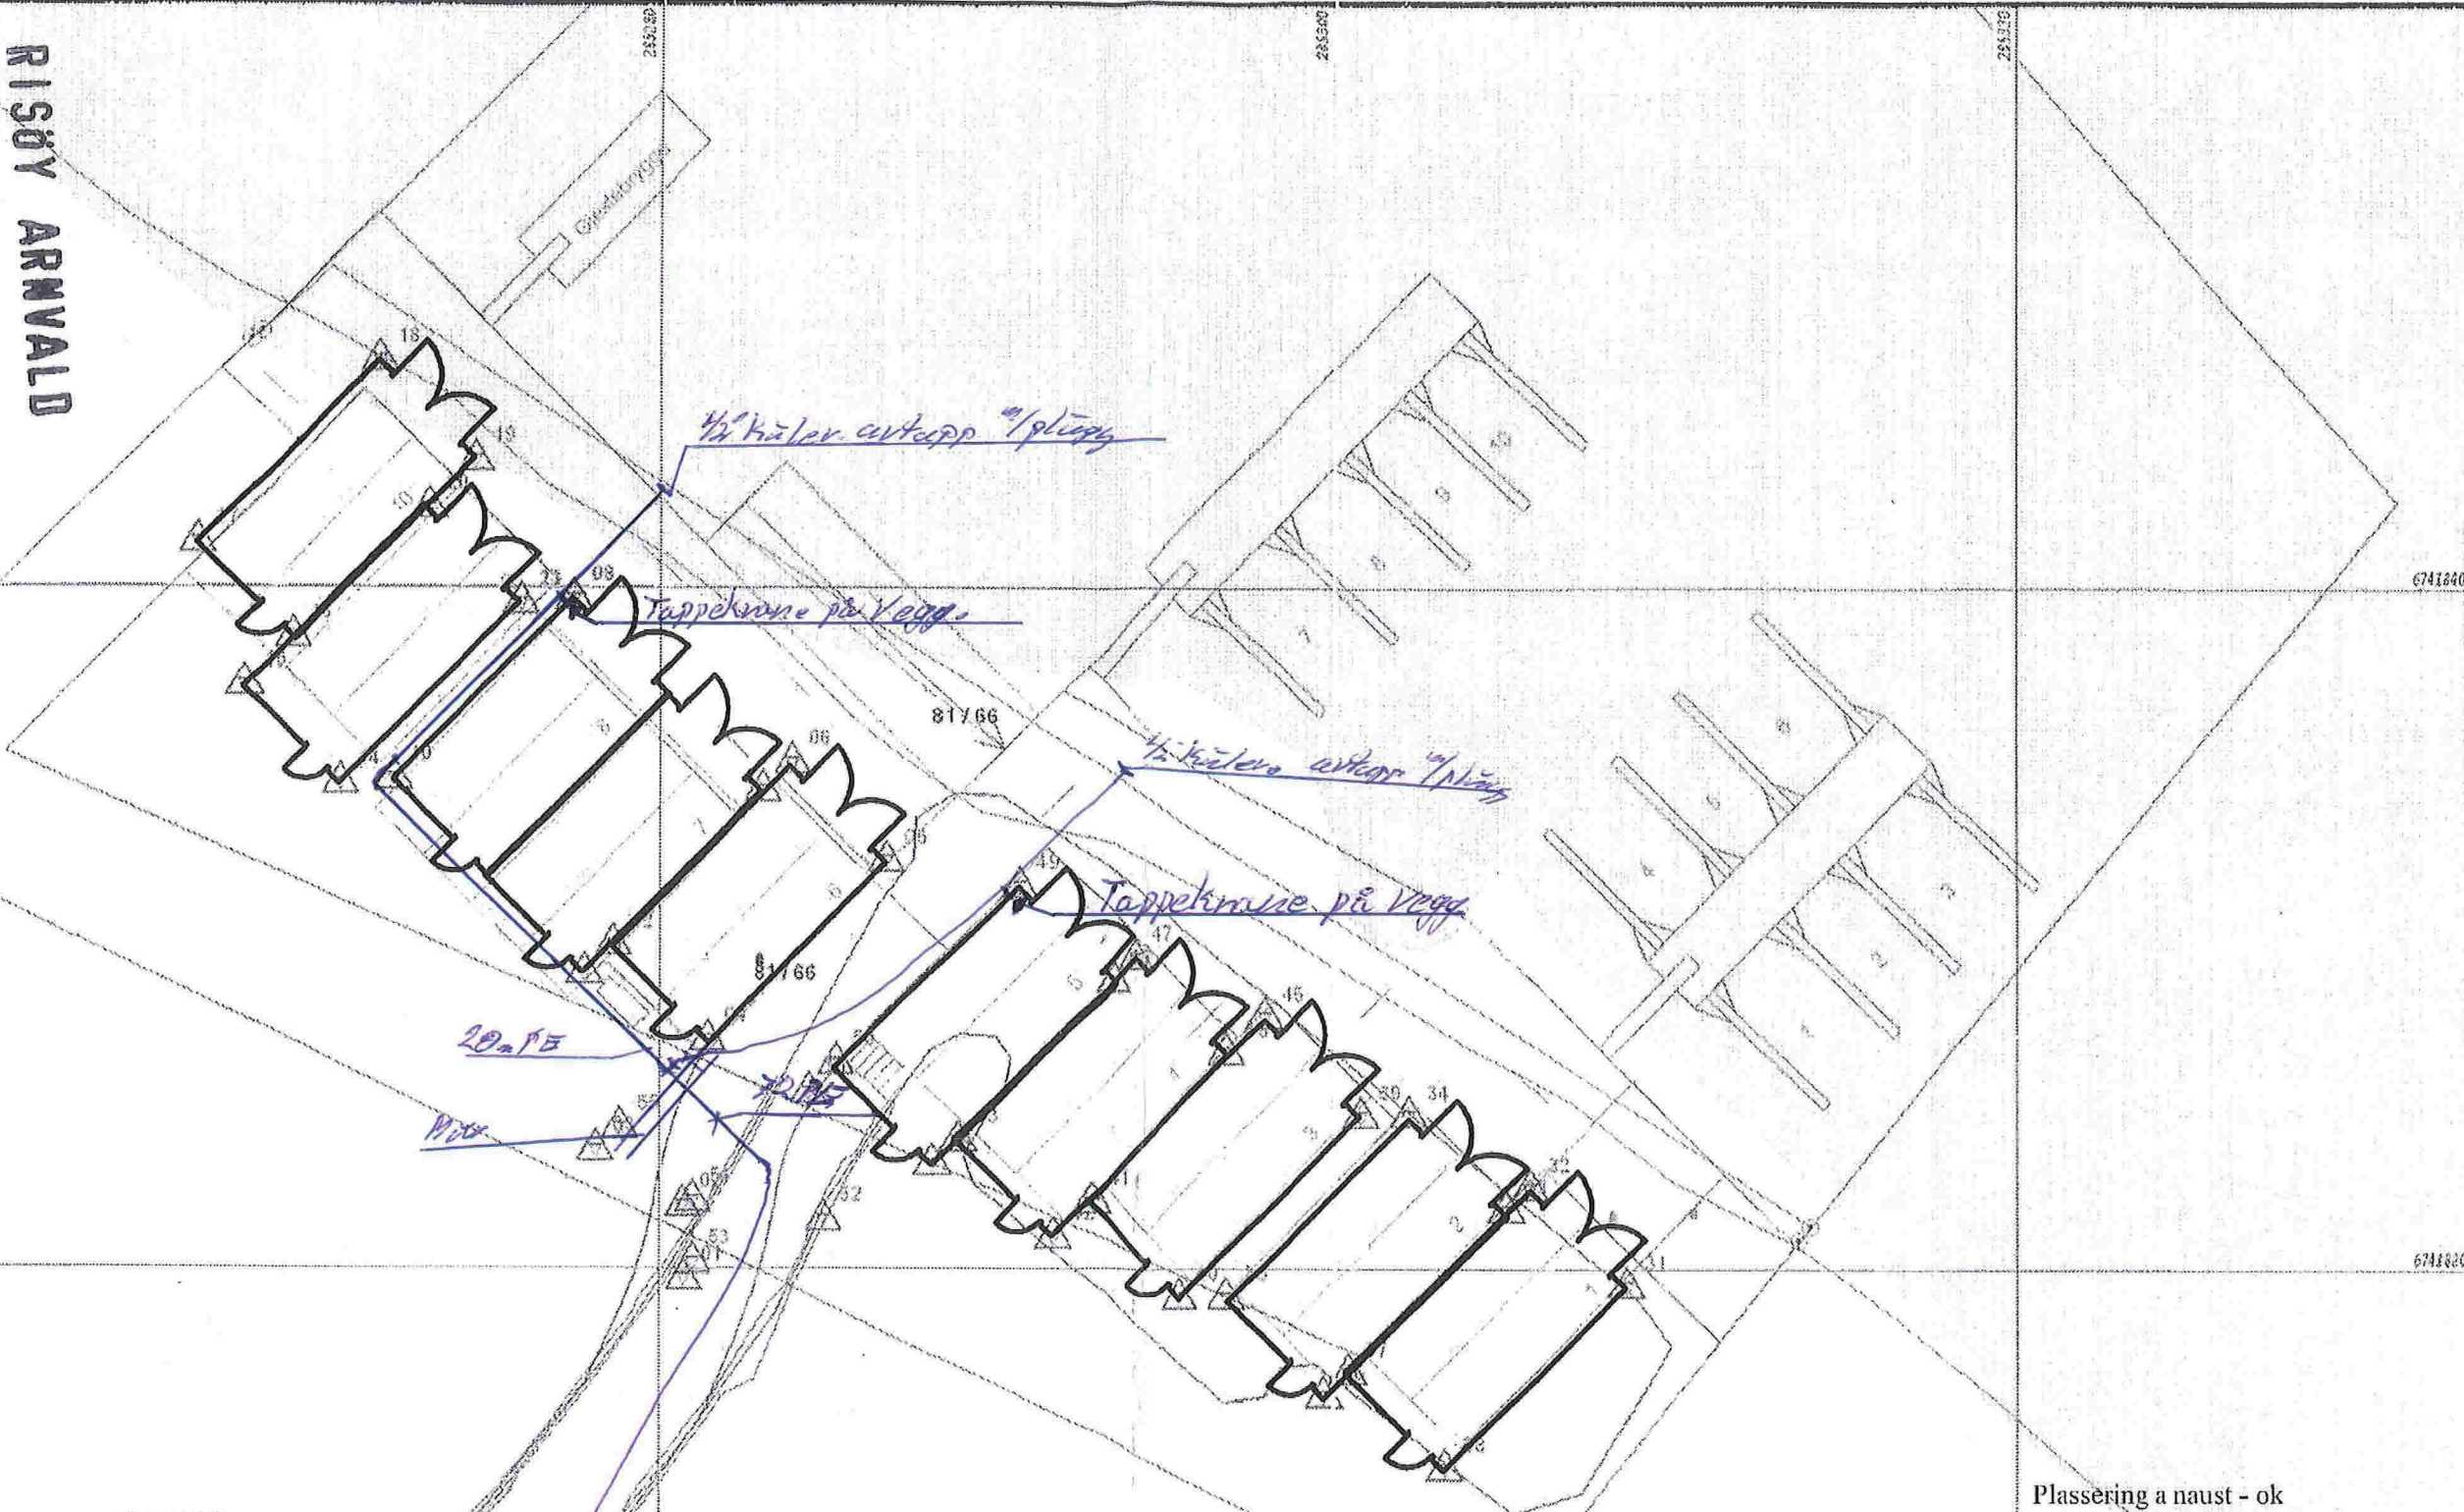

Risøy Naustfellesskap
 Detaljsskisse Felles Vassleidn.
 med Vassmåler monnt i Keim

LINDAS RØR & SANITÆR
 5914 ISDALSTØ
 TLF. 56 35 74 50
 FAKS 56 35 45 05




Lindås kommune

Dato: 2013.09.11
 Sign: sja

Skisse 81 bnr 66



Skala: 1:200

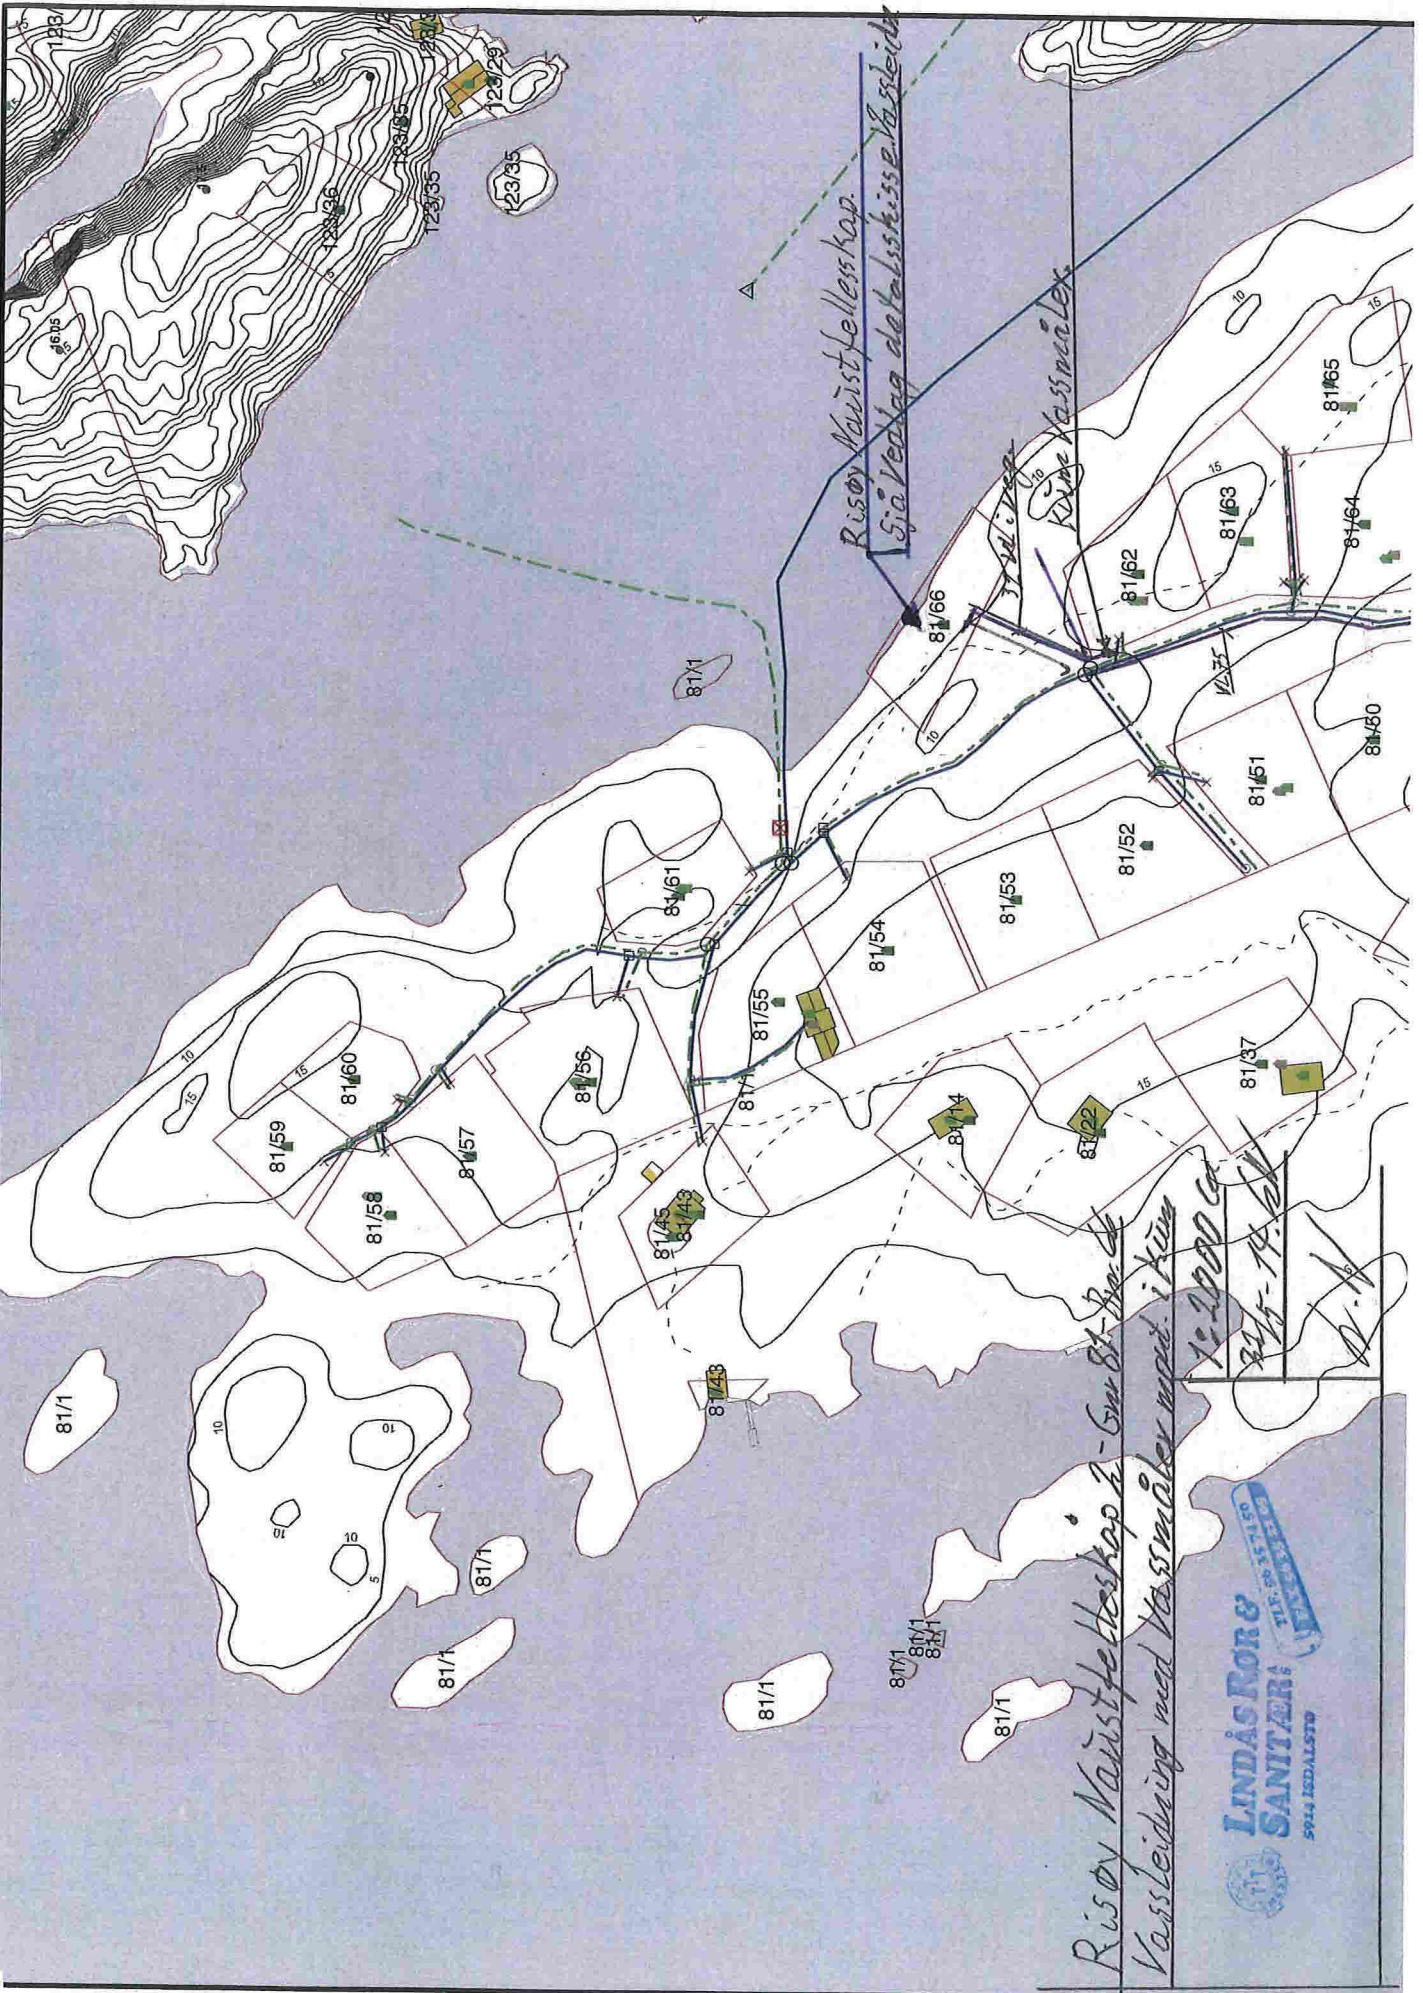

Vassleiding med Vassmåler oppi. i Kjøme
D.A.

