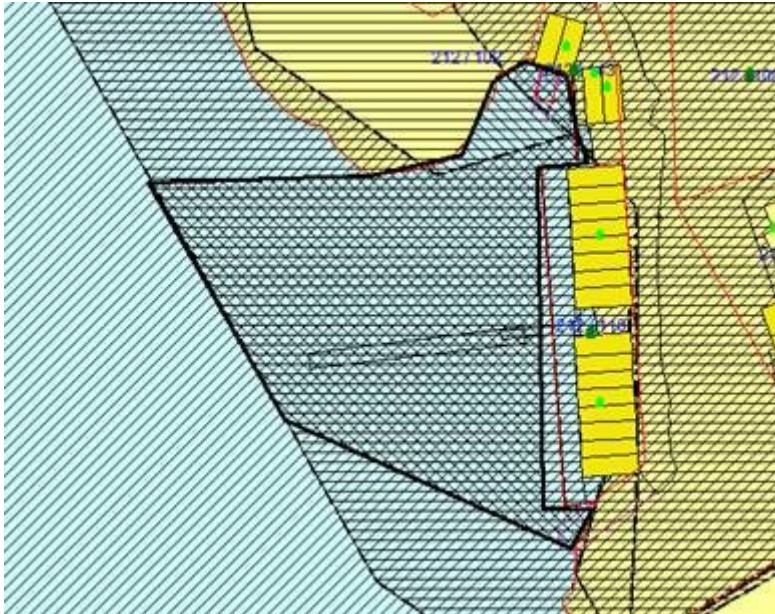

Fra: Marte Hagen Eriksrud
Sendt: tirsdag 5. mars 2019 12.09
Til: Steinar Haukås
Emne: SV: Vedrørende innspel til kommuneplanen sin arealdel - utvidelse av småbåtanlegg ved Eikanger bustadfelt

Hei,
Se forslag under. Her har jeg dratt området for småbåtanlegget ut til plangrensen.

Er denne avgrensingen (altså den svarte tjukke streken) i tråd med ønsket ditt?



Mvh
Marte Hagen Eriksrud | Arealplanleggjar

E-post: marte.hagen.eriksrud@lindas.kommune.no | **Telefon:** 56 37 56 37
Kundesenter: +47 56 37 50 00 | **Heimeside:** www.lindas.kommune.no



Fra: Steinar Haukås <steinar.haukas@bkkfiber.no>
Sendt: tirsdag 5. mars 2019 08.30
Til: Marte Hagen Eriksrud <marte.hagen.eriksrud@lindas.kommune.no>
Emne: Re: Vedrørende innspel til kommuneplanen sin arealdel - utvidelse av småbåtanlegg ved Eikanger bustadfelt

Beklager, ikkje kvar dag eg åpner den private e-posten.

Fint, men det hadde vert ønskelig at begge punktene, som et minimum, da hadde gått helt ut til plangrensen.

Dette fordi det da vil være få nye båtplasser som det blir plass til, og da blir stykk-kostnaden vesentlig høy for disse ekstra plassene.

Håper at dette kan aksepteres.


Mvh
Steinar Haukås
Mykingvegen 61, 5913 Eikangervåg
Tlf. 97043799

Mandag 25. Februar 2019 12:16 CET skrev Marte Hagen Eriksrud
<marte.hagen.eriksrud@lindas.kommune.no>:

Hei,
Jeg sitter og jobber med konsekvensutgreiing av innspill ditt nå.

I den forbindelse må jeg ha en liten avsjekk med deg om det vi foreslår.

 Vårt forslag er at vi gjør en konsekvensutgreiing av utvidelsen av småbåtanlegget, men at det ikke er nødvendig med en utvidelse av plangrensen, slik du skriver i ditt innspill. Det vil da bli slik at småbåtanlegget vil gå helt ut til plangrensen på ett punkt, som vist i utsnittet med omriss under.



Ser dette ok ut for deg?

Fint om du tar kontakt med meg om dette ved anledning.

Mvh
Marte Hagen Eriksrud | Arealplanleggjar

E-post: marte.hagen.eriksrud@lindas.kommune.no | Telefon: 56 37 56 37
Kundesenter: +47 56 37 50 00 | Heimeside: www.lindas.kommune.no



