

Søknad om ferdigattest

Pbl § 21-10, SAK10 §§ 8-1 og 8-2

Søknaden gjelder							
Eiendom / byggested	Gnr.	Bnr.	Festenr.	Seksjonsnr.	Bygningsnr.	Bolignr.	Kommune
	201	4					Lindås
Adresse				Postnr.	Poststed		
Nordgardsvegen 191				5915	HJELMÅS		

Ferdigattest	
Tilfredsstillert tiltaket kravene til ferdigattest?	<input checked="" type="checkbox"/> Ja <input type="checkbox"/> Nei Hvis nei, fyll ut informasjonen nedenfor.
Det gjenstår følgende arbeider av mindre vesentlig betydning som vil bli utført innen 14 dager:	Dato <input type="text"/>
Type arbeider	<input type="text"/>
Bekreftelse på at disse arbeidene er utført vil være kommunen i hende innen:	Dato <input type="text"/>

Oppdatert dokumentasjon	
Er det foretatt ikke søknadspåklagte endringer/justeringer i forhold til tillatelsen?	
<input type="checkbox"/> Ja <input checked="" type="checkbox"/> Nei Hvis ja, vedlegg oppdatert situasjonsplan, tegninger eller dokumentasjon som viser hva som er utført.	


Sluttrapport for avfall	
Sluttrapport av <input type="text"/> Dato <input type="text"/>	vedlegges søknaden. Vedlegg nr. <input type="text"/> K-
Ansvarlig søker forplikter seg til å påse at sluttrapporten blir ajourført og oppbevart.	

Varmesystem		
Energiforsyning		Varmefordeling
<input type="checkbox"/> Elektrisitet	<input type="checkbox"/> Sol	<input type="checkbox"/> Vannbåren gulvvarme
<input type="checkbox"/> Biobrensel	<input type="checkbox"/> Gass	<input type="checkbox"/> Vannbåren radiator
<input type="checkbox"/> Varmepumpe-luft	<input type="checkbox"/> Olje/Parafin	<input type="checkbox"/> Elektriske varmekabler
<input type="checkbox"/> Varmepumpe - berg/sjø	<input type="checkbox"/> Annet	<input type="checkbox"/> Elektriske panelovner
<input type="checkbox"/> Fjernvarme/spillvarme		<input type="checkbox"/> Luftoppvarming
		<input type="checkbox"/> Kamin/ovn/peis
		<input type="checkbox"/> Annet
		<input type="checkbox"/> Ikke relevant

Erklæring	
<input type="checkbox"/> Det bekreftes at tilstrekkelig dokumentasjon som grunnlag for driftsfasen er overlevert byggherrens eier.	

Vedlegg			
Beskrivelse av vedlegg	Gruppe	Nr. fra - til	Ikke relevant
Situasjonsplan, avkjøringsplan	D	-	<input checked="" type="checkbox"/>
Tegninger, plan, snitt, fasade	E	-	<input checked="" type="checkbox"/>
Redegjørelser/kart	F	1 - 1	<input type="checkbox"/>
Gjennomføringsplan	G	2 - 2	<input type="checkbox"/>
Sluttrapport for avfallsplan og miljøsaneringsbeskrivelse	K	-	<input checked="" type="checkbox"/>
Boligspesifikasjon i matrikkelen	H	-	<input checked="" type="checkbox"/>
Uttalelse/vedtak fra annen offentlig myndighet	I	-	<input checked="" type="checkbox"/>
Andre vedlegg	Q	-	<input checked="" type="checkbox"/>

Underskrifter					
Ansvarlig søker for tiltaket (for tiltak etter pbl § 20-1)			Tiltakshaver (bare for tiltak uten ansvarlig søker pbl § 20-4)		
Foretak			Navn		
Stendal VVS AS			Tom Bergetun Hauge		
Kontaktperson	Telefon	Mobiltelefon	Kontaktperson	Telefon	Mobiltelefon
	56354455	90622713			
E-post			E-post		
post@stendalvvs.no					
Dato	Underskrift		Dato	Underskrift	
19.12.2019	Heidi Meland				
Gjentas med blokkbokstaver			Gjentas med blokkbokstaver		
for Stendal vvs as Heidi Meland					

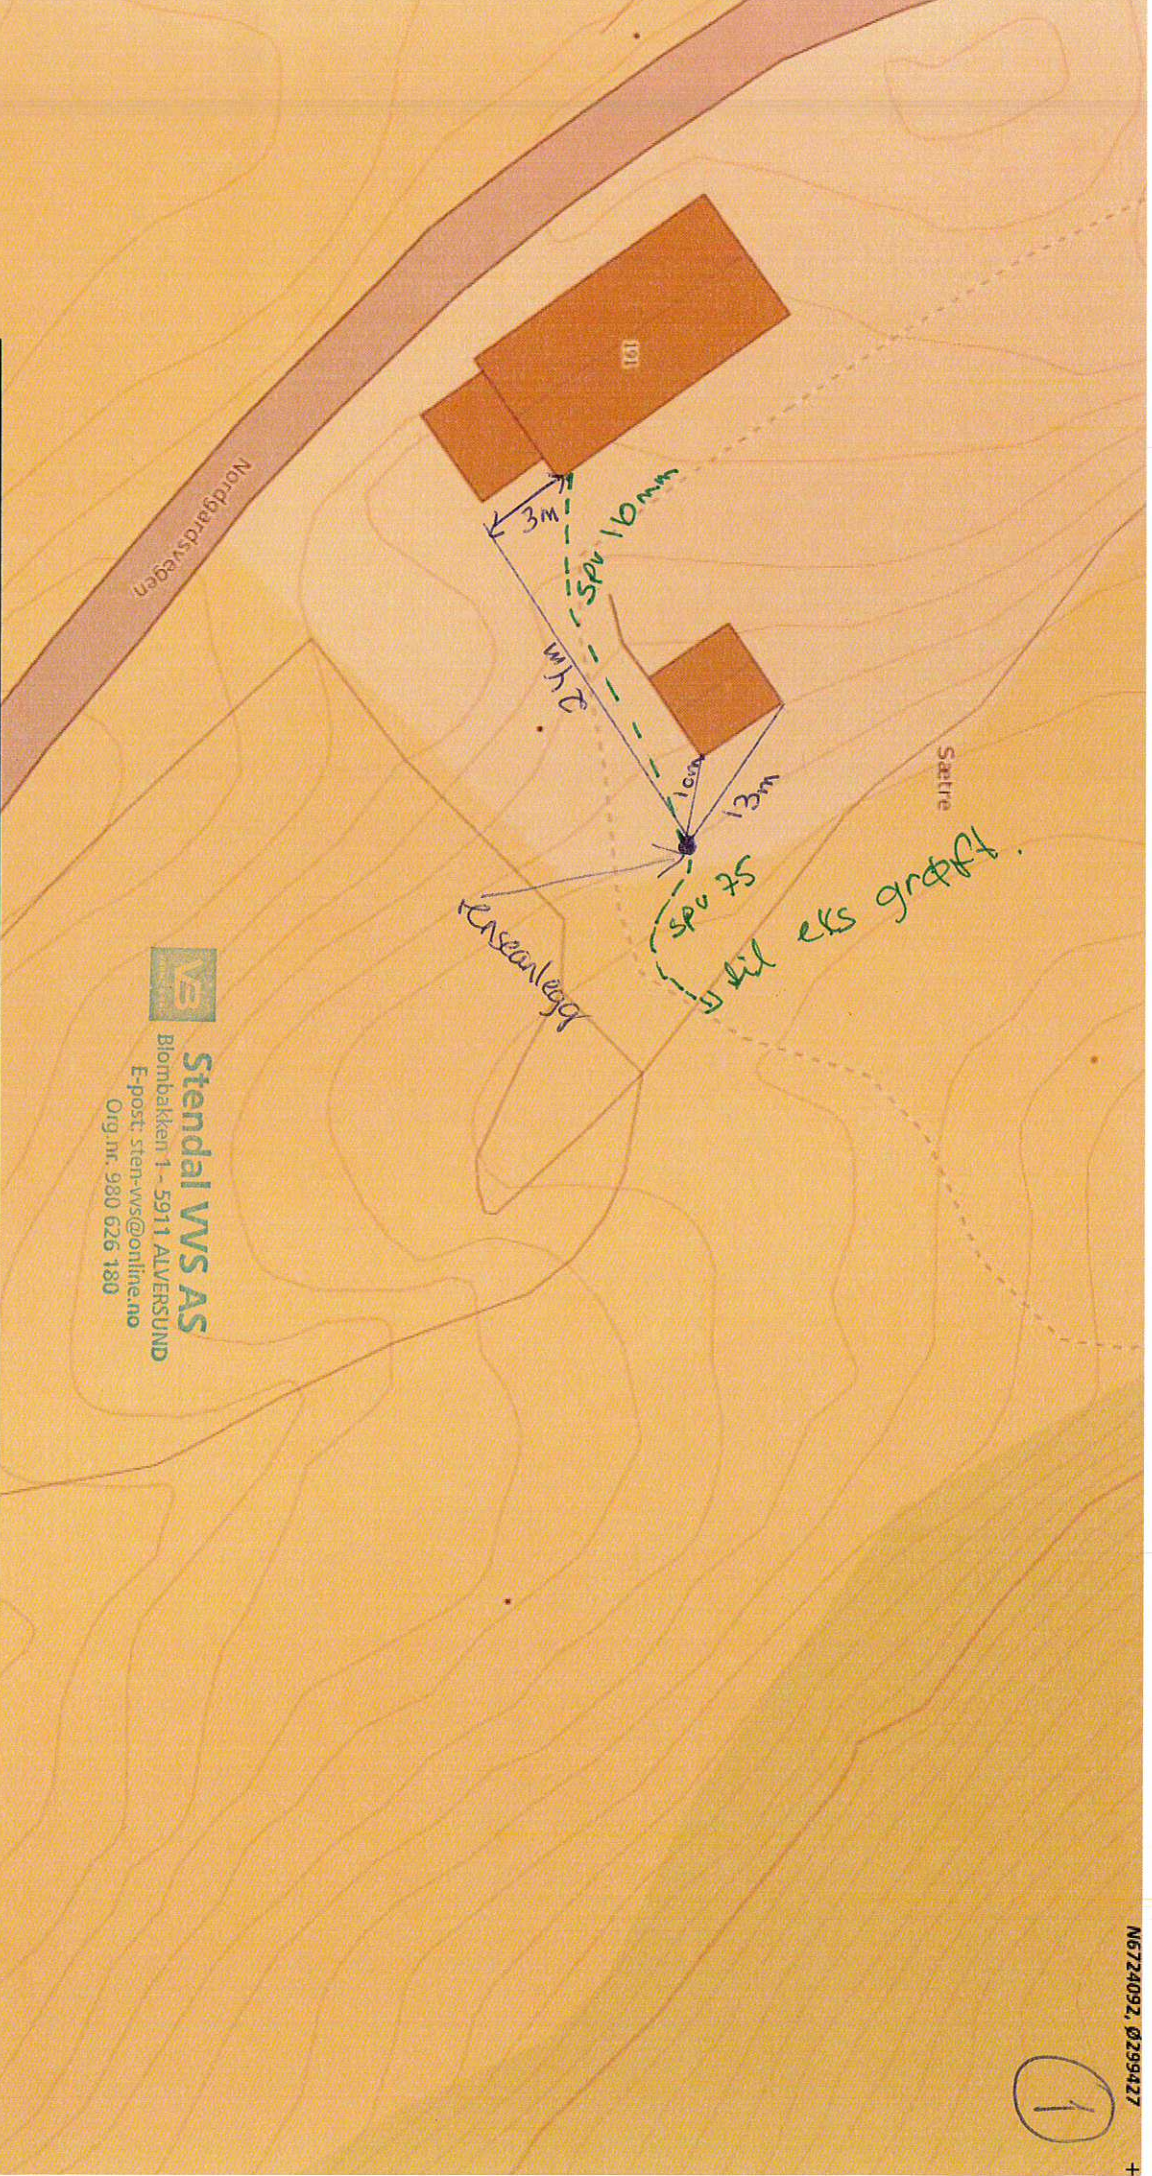

Situasjonskart -
 Nordgardsvegen 191
 19/12-2019
 K.H.

Stendal VVS AS
 Blombakken 1 - 5911 ALVERSLUND
 E-post: sten-wvs@online.no
 Org.nr: 980 626 180

Nhdigi.no



Dato: 12-12-2019

Målestokk: 1:350

