



Rørleggjarmelding

Skjemaet skal nyttast ved arbeid som vedkjem tilknytning til kommunale vass- og avlaupsleidningar, og private anlegg.

Utfylt skjema skal sendast:

Lindås kommune
Teknisk drift, VA-avdelinga,
Kvernhusmyrane 20
5914 ISDALSTØ

Før arbeidet vert sett i gang skal det liggje føre kommunal godkjenning av denne rørleggjarmeldinga og pålagt tilkoplingsgebyr skal vere innbetalt til kommunen.

Gjeld byggjearbeid på følgjande eigedom:

Gnr/Bnr.: 81-64	Adressa til eigedommen: RISØY LINDÅS
--------------------	---

Utførande rørleggjar:

Føretaksnamn: ARNA ØÅSANE RØRLEGGERSERVICE AS	
Adresse: HARDANGERVEGEN 877, 5267	Tlf: 55 393850
Kontaktperson: VIDAR ROLLAND	Mobiltelef. (kontaktperson): 95254601

Arbeidet vil føregå i perioden/type anlegg:

Frå og med dato:	Til og med dato:
<input type="checkbox"/> Offentleg anlegg	<input type="checkbox"/> Privat anlegg
<input checked="" type="checkbox"/> Tilkopl. Vatn	<input checked="" type="checkbox"/> Tilkopl. Avl

Teikningar vedlagt:

<input checked="" type="checkbox"/> Situasjonsplan	<input checked="" type="checkbox"/> Kjellarplan	Tal teikningar vedlagt: 3
<input type="checkbox"/> Installasjonsteikning	<input checked="" type="checkbox"/> Etasieplan	
<input type="checkbox"/> Andre teikningar, eis opp kva slag		

Merknader:

NB. VANN OG AVLØP TILKOBL. STIKK UNDER HYTTE
INNV. RØR ARBEID I HYTTE.
UTV. ER UTFØRT AV ANDRE.





LINDÅS KOMMUNE

Eining for Teknisk drift

I Lindås kommune gjeld KS "Standard abonnementsvilkår for vann og avløp" Dette er delt i "Administrative bestemmelser" og i "Tekniske bestemmelser". Føretak som skal utføre arbeid på sanitæranlegg i Lindås kommune, skal være kjent med dette reglementet.

I tillegg har Lindås kommune sin eigen VA norm. www.va-norm.no

Nokre viktige punkt i forhold til regelverket:

1. Lågast tillatne kjellargolvshøgde vert fastsett av stikkleidningen sin lengde, fall og andre krav i abonnementsvilkåra. Det skal alltid vere minst 90 cm mellom kjellargolv og/ eller vasstand i lavast monterte vasslås, og innvendig topp hovudleidning, målt i stikkleidningen sitt forgreiningspunkt på hovudleidningen. Aldri lågare enn kote + 3,00.
2. Dersom det må nyttast trykkauking/ reduksjonsventil grunna for lågt eller for høgt trykk, er det konsulent/ ansvarleg søkjar/ røyrleggjar/ abonnent sitt ansvar å undersøkje om det er naudsynt, og utførande røyrleggjar / abonnent sitt ansvar å sørge for å koste dette. Utforming av anlegg for trykkauke skal beskrivast/ teiknast og godkjennast spesielt, før endeleg tilknytning vert utført.

Som utførande er eg kjend med dei vilkår som vedkjem tilknytning til kommunale vass- og avlaupsleidningar i Lindås kommune.

..... Espeland 13/11-2014 Vidar Rolland

Stad, dato og underskrift utførande røyrleggjar

Som eigar av anlegg/ eigedom vil eg rette meg etter dei til ei kvar tid gjeldande sanitær- og avgiftsføresegner i Lindås kommune.

..... Arnatveit 13/11-2014

Stad, dato og underskrift eigar av anlegg/ eigedom

Rørleggarmeldinga må vere komplett utfylt, ha to underskrifter og alle vedlegg innlevert før handsaming vert utført.



LINDÅS KOMMUNE

Eining for Teknisk drift

Ferdigmelding

Skjemaet skal nyttast ved arbeid som vedkjem tilknytning til kommunale vass- og avlaupsleidningar.

Utfylt skjema skal sendast:

Lindås kommune
Teknisk drift, VA-avdelinga,
Kvernhusmyrane 20
5914 ISDALSTØ, så snart anlegget er ferdig.

Gjeld byggjearbeid på følgjande eigedom:

Gnr/Bnr:	81-64	Adressa til eigdommen:	RISØY LINDÅS
----------	-------	------------------------	--------------

Utførande røyrleggjar:

Føretaksnamn:	ARNA Ø ÅSANE RØYRLEGGERSERVICE AS		
Adresse:	HARDANGERV. 871, 5267	Tlf:	55 393850
Kontaktperson:	Vidar Rolland	Mobiltilf (kontaktperson)	952 54601

Målsetting /beskriving av utført arbeid:

1. Utvendig stengeventil, tilkoplingsstad, kummer m.v. skal visast og målsetjast nøyaktig. Det skal førast på røyrdimensjonar, også for offentlege leidningar.
2. Godkjent føretak skal sørge for at det føreligg situasjonsplan som viser private vass- og avlaupsanlegg, slik det er bygd.
Situasjonsplanen skal leverast med ferdigmeldinga til kommunen for arkivering.
3. Sjå spesielt Standard abonnementsvilkår for vatn og avløp, administrative bestemmelser pkt. 2.1 og tekniske bestemmelser pkt. 2.5.1.

NB: KUN INNVI ARBEID

Dato/ underskrift av utførande røyrleggjar.

13/11-2014 Vidar Rolland



Kontrollerklæring

Kommunens saksnr.

Vedlegg nr.

G-

Det fylles ut kontrollerklæringer for hvert kontrollområde. Kontrollerklæring skal sendes *ansvarlig søker* når ansvarsområdet er ferdig kontrollert for en del søknad.

Relevante kontrollerklæringer for PROSJEKTERING skal danne grunnlag for søknad om rammetillatelse, igangsettingstillatelse, tillatelse til tiltak, midlertidig brukstillatelse og ferdigattest.

Kontrollerklæringer for UTFØRELSE skal danne grunnlag for søknad om midlertidig brukstillatelse og ferdigattest.

Erklæringen gjelder							
Eiendom/ byggsted	Gnr.	Bnr.	Festenr.	Seksjonsnr.	Bygningsnr.	Bolignr.	Kommune
	81	64					Lindås
	Adresse				Postnr.	Poststed	
	Risøy Lindås				5955	Lindås	

Foretak	
Foretakets navn	Organisasjonsnr.
Arna & Asane Rørleggerservice AS	889198629


Ansvarlig kontrollerendes ansvarsområder knyttet til tiltaket
Innvendig og utvendig rørteknisk sanitær anlegg.

Ansvarlig kontrollerende for prosjektering:
Ansvarsområdet er ferdig kontrollert for
<input type="checkbox"/> Rammetillatelse <input type="checkbox"/> Igangsettingstillatelse <input type="checkbox"/> Midlertidig brukstillatelse <input checked="" type="checkbox"/> Ferdigattest
Ansvarlig kontrollerende for utførelse:
<input type="checkbox"/> Sluttkontrollen har ikke avdekket vesentlige feil og mangler som hindrer midlertidig brukstillatelse: Følgende mangler av mindre vesentlig betydning gjenstår
<input checked="" type="checkbox"/> Sluttkontrollen har ikke avdekket feil eller mangler som hindrer ferdigattest

Bekreftelser
Det bekreftes at kontrollen er utført i henhold til søknad om ansvarsrett.
Det bekreftes at det foreligger kontrolldokumenter.
Angi hvilke kontrolldokumenter som foreligger
Eget system

Erklæring og underskrift		
Foretaket er kjent med reglene om straff og sanksjoner i plan- og bygningsloven kap 32, og at det kan innføres ansvar dersom vi har gitt uriktige opplysninger.		
Dato	Foretakets underskrift	Gjentas med blokkbokstaver
03.03.2014		Ståle J. Høyvik

HYTTE RISØR
type A

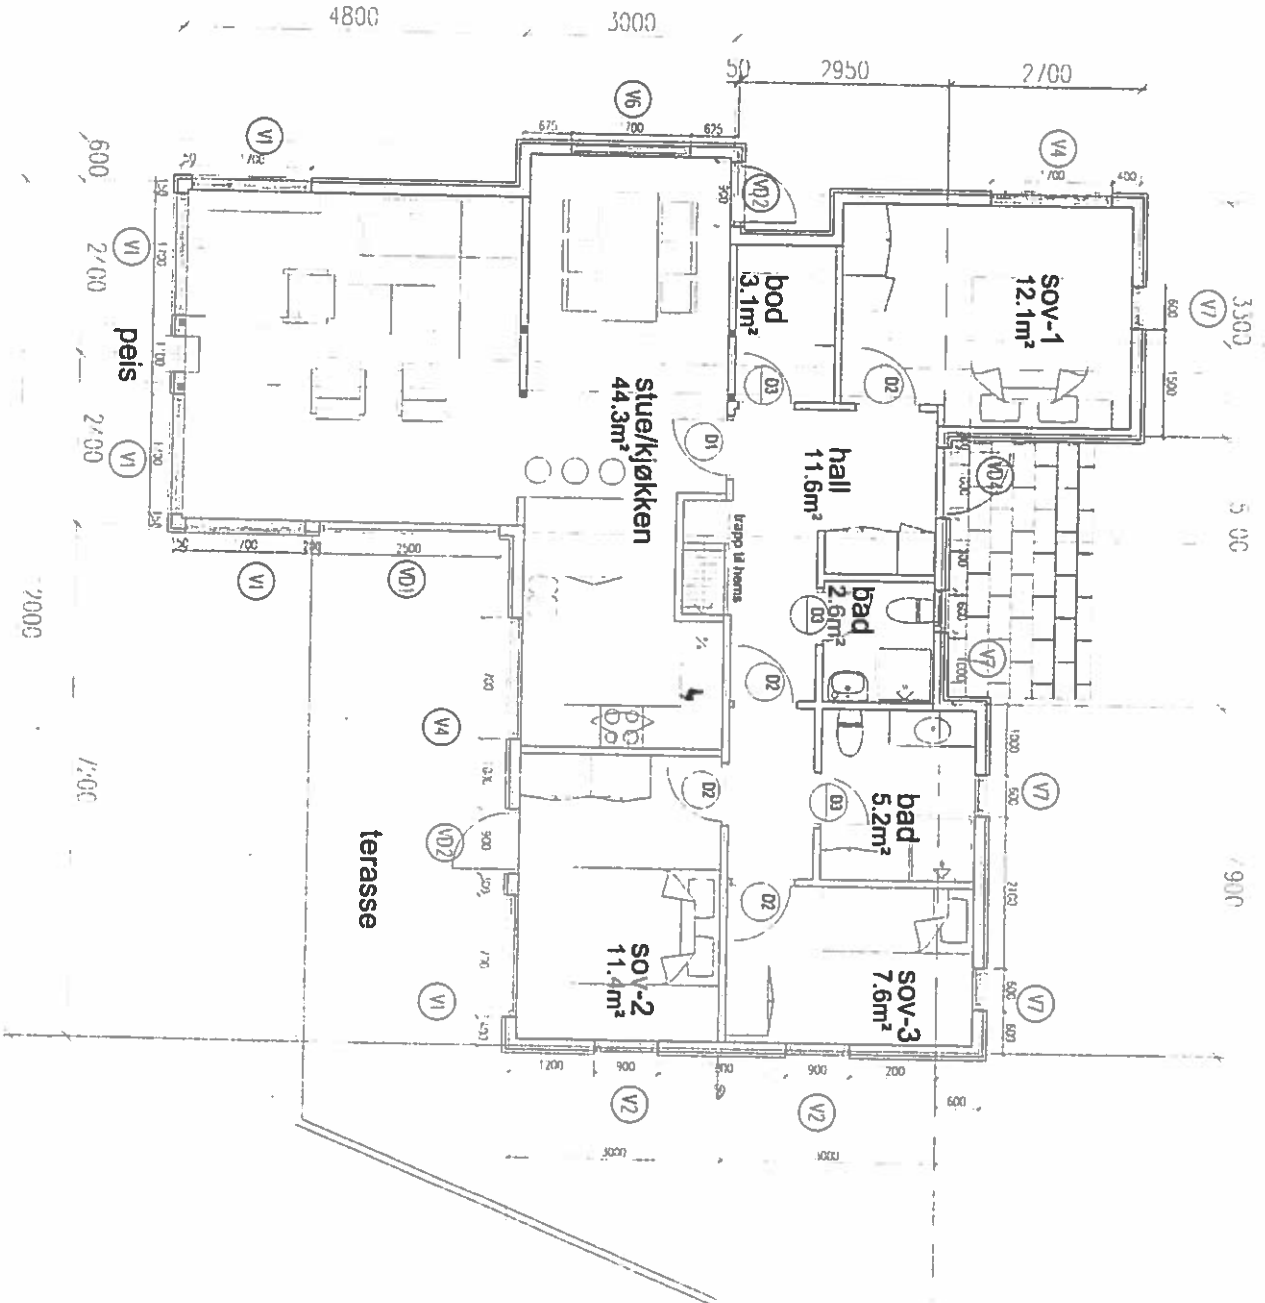


arkitektkontoret
værdal-lunde as
Hytte på Risøy
Adora Prosjekt as
Plan 1. etasje
07008. 401

Q

HYTTE RISØR
G.nr 81 B.nr 64

⊕ ende rørføring
700 mm under Planent

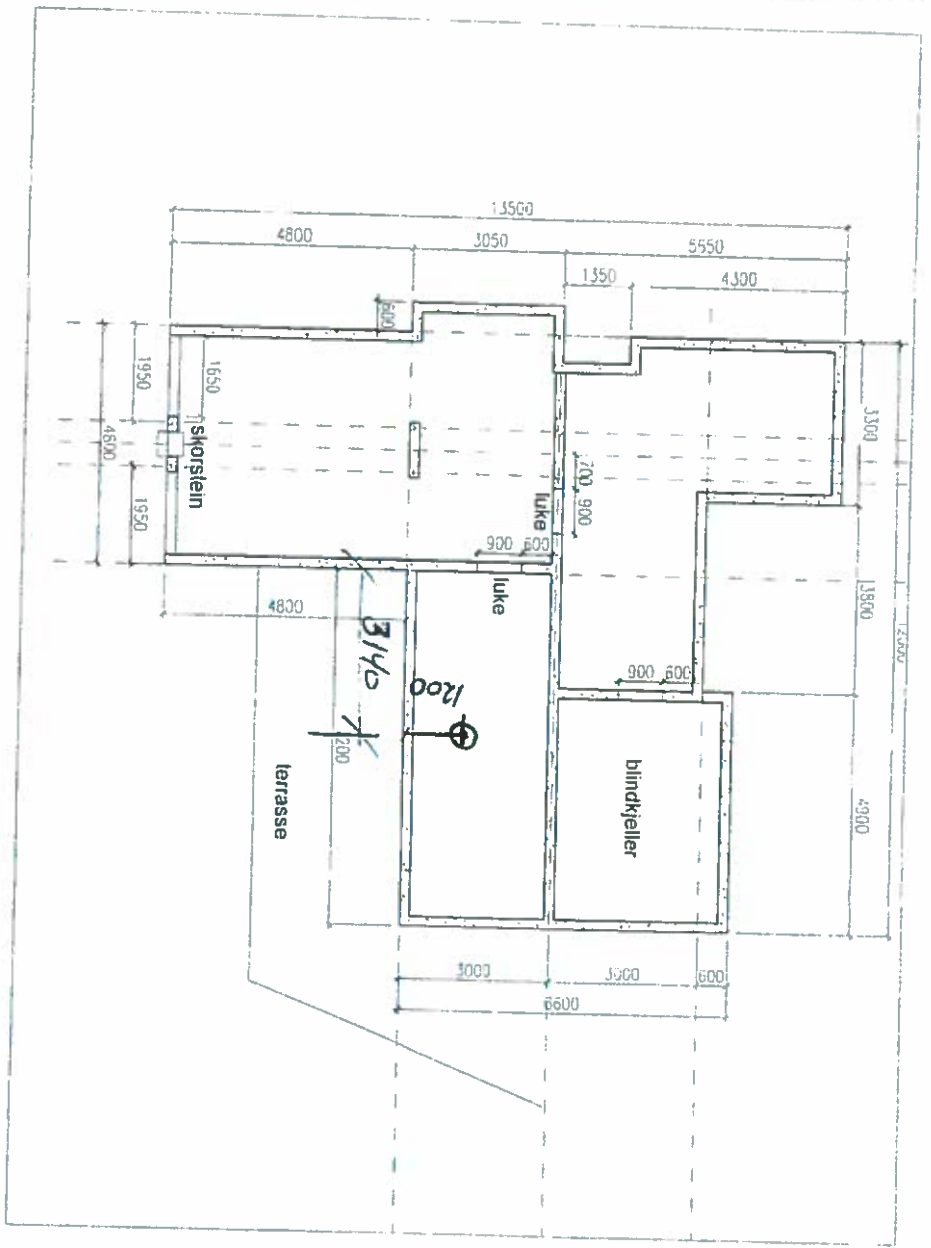

HYTTE RISØR
type A

GUR BUR 81/64
Abora Prosjekt AS

arkitektkontoret
Vaardal Lund as
 på 1800 Marthas - 5418 Bergen - nr 55 30 00 00 tlf nr 30 08 01
 e post: arkitektkontoret@vaardal.lund.no

Hytte på Risøy

Abora Prosjekt as

Plan underetasje 81/64

1:100 31.01.08 PJ

HVL HVL

07008. 300

81/55

81/64

arkitektforet
vaard lindas
Freddo 199 - 1998
514 BERG

Reason 3
17.06.08

