


Tegning av ny avlejørsel

24-November-2014

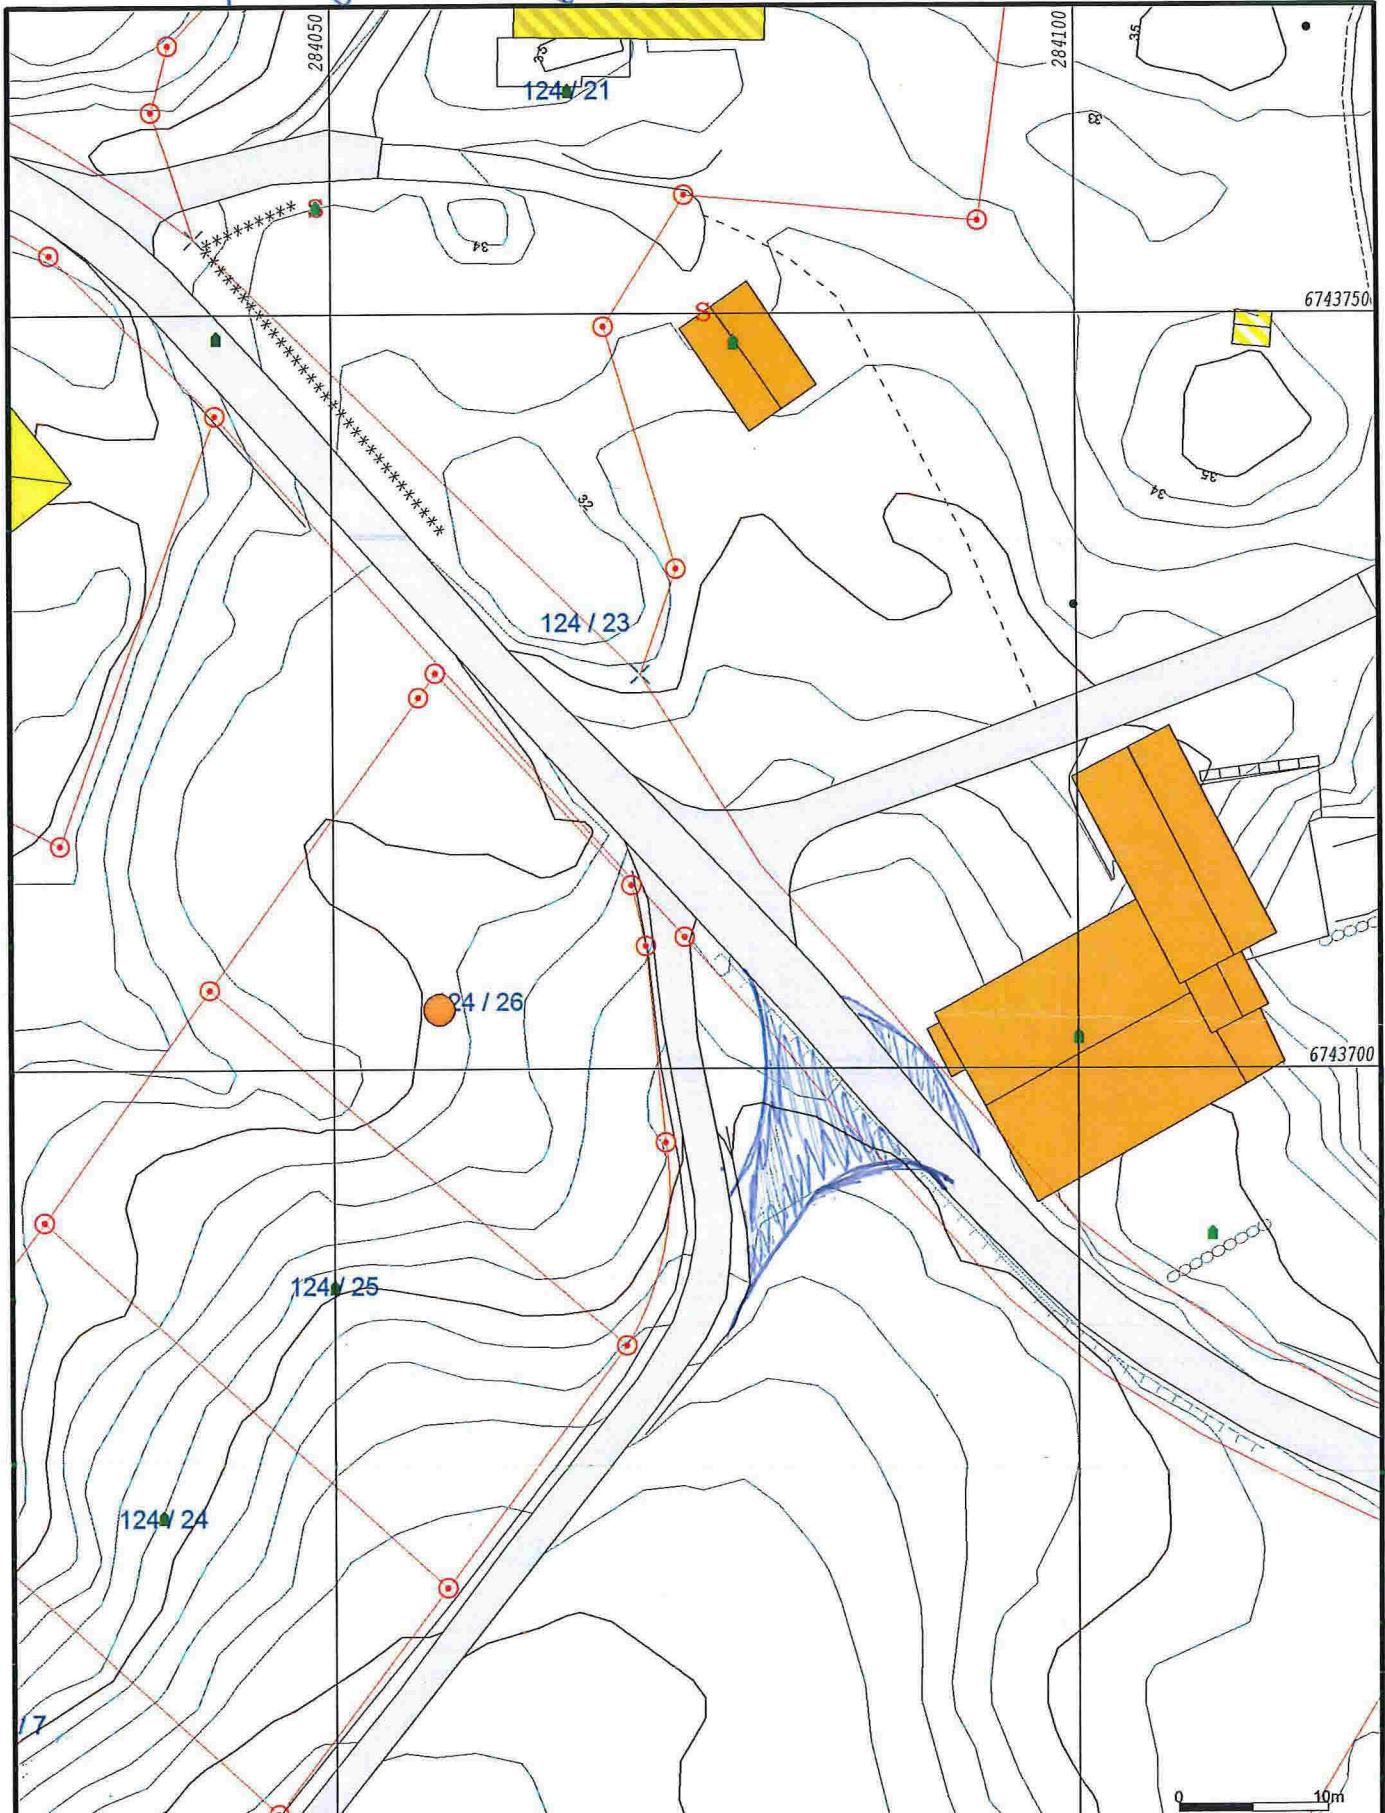

- | | |
|------------------------|-----------------|
| Målte Grenser | Storre bustader |
| Registrerte Grenser | Hytte/feriehus |
| Udefinert grenser | Garasje/uthus |
| Terrengmålte grense | Industri/lager |
| Konstruert grensepunkt | Andre bygg |
| Bolig | |
| Bustad m/leilighet | |
| Våningshus | |

Beliggenhet og høyder må oppfattes som orienterende.



124/1

Lindås kommune
Geodata avdeling

Dato: 2014.09.18
Sign: lima

Situasjonskart



Målestokk
1:500